


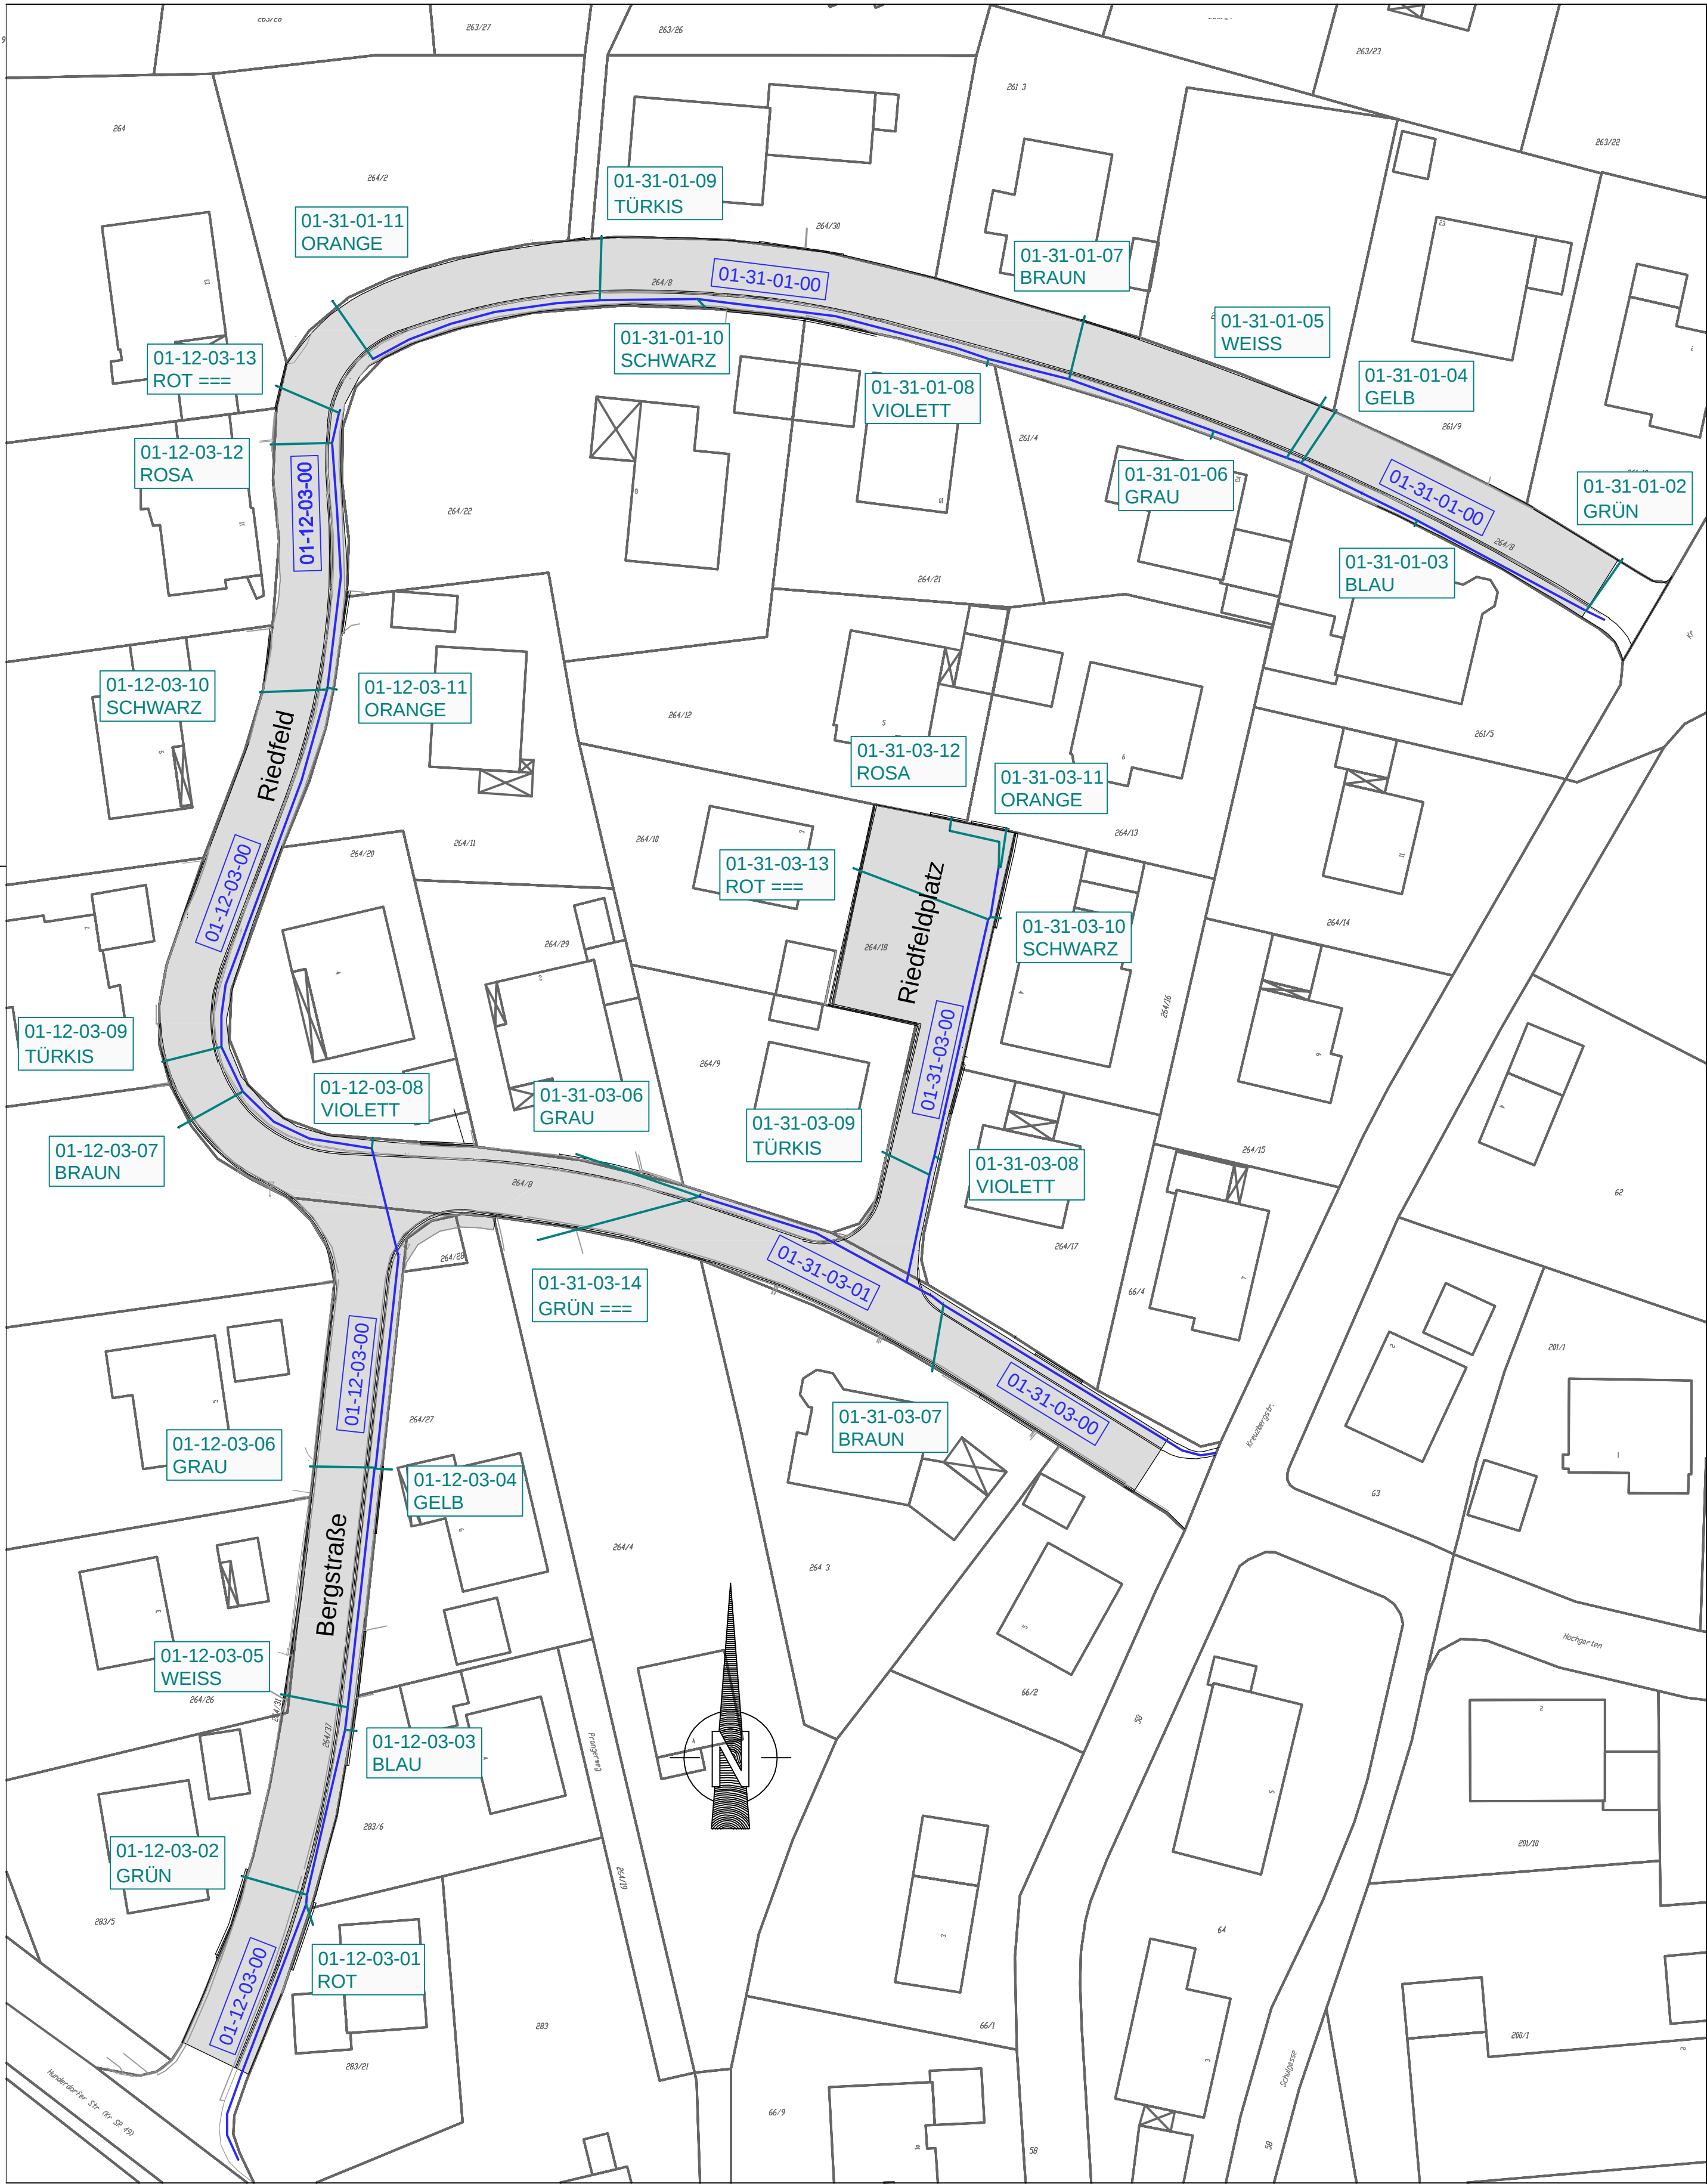

	STRABAG AG Direktion Bayern Nord Bereich Straubing	Sachsenring 11c 94315 Straubing Tel.: +49 9421 980-0
Baumaßnahme: Straßensanierung Windberg		
Planinhalt: Bestandsplan FTTH		
M: 1/500		26.01.2022