


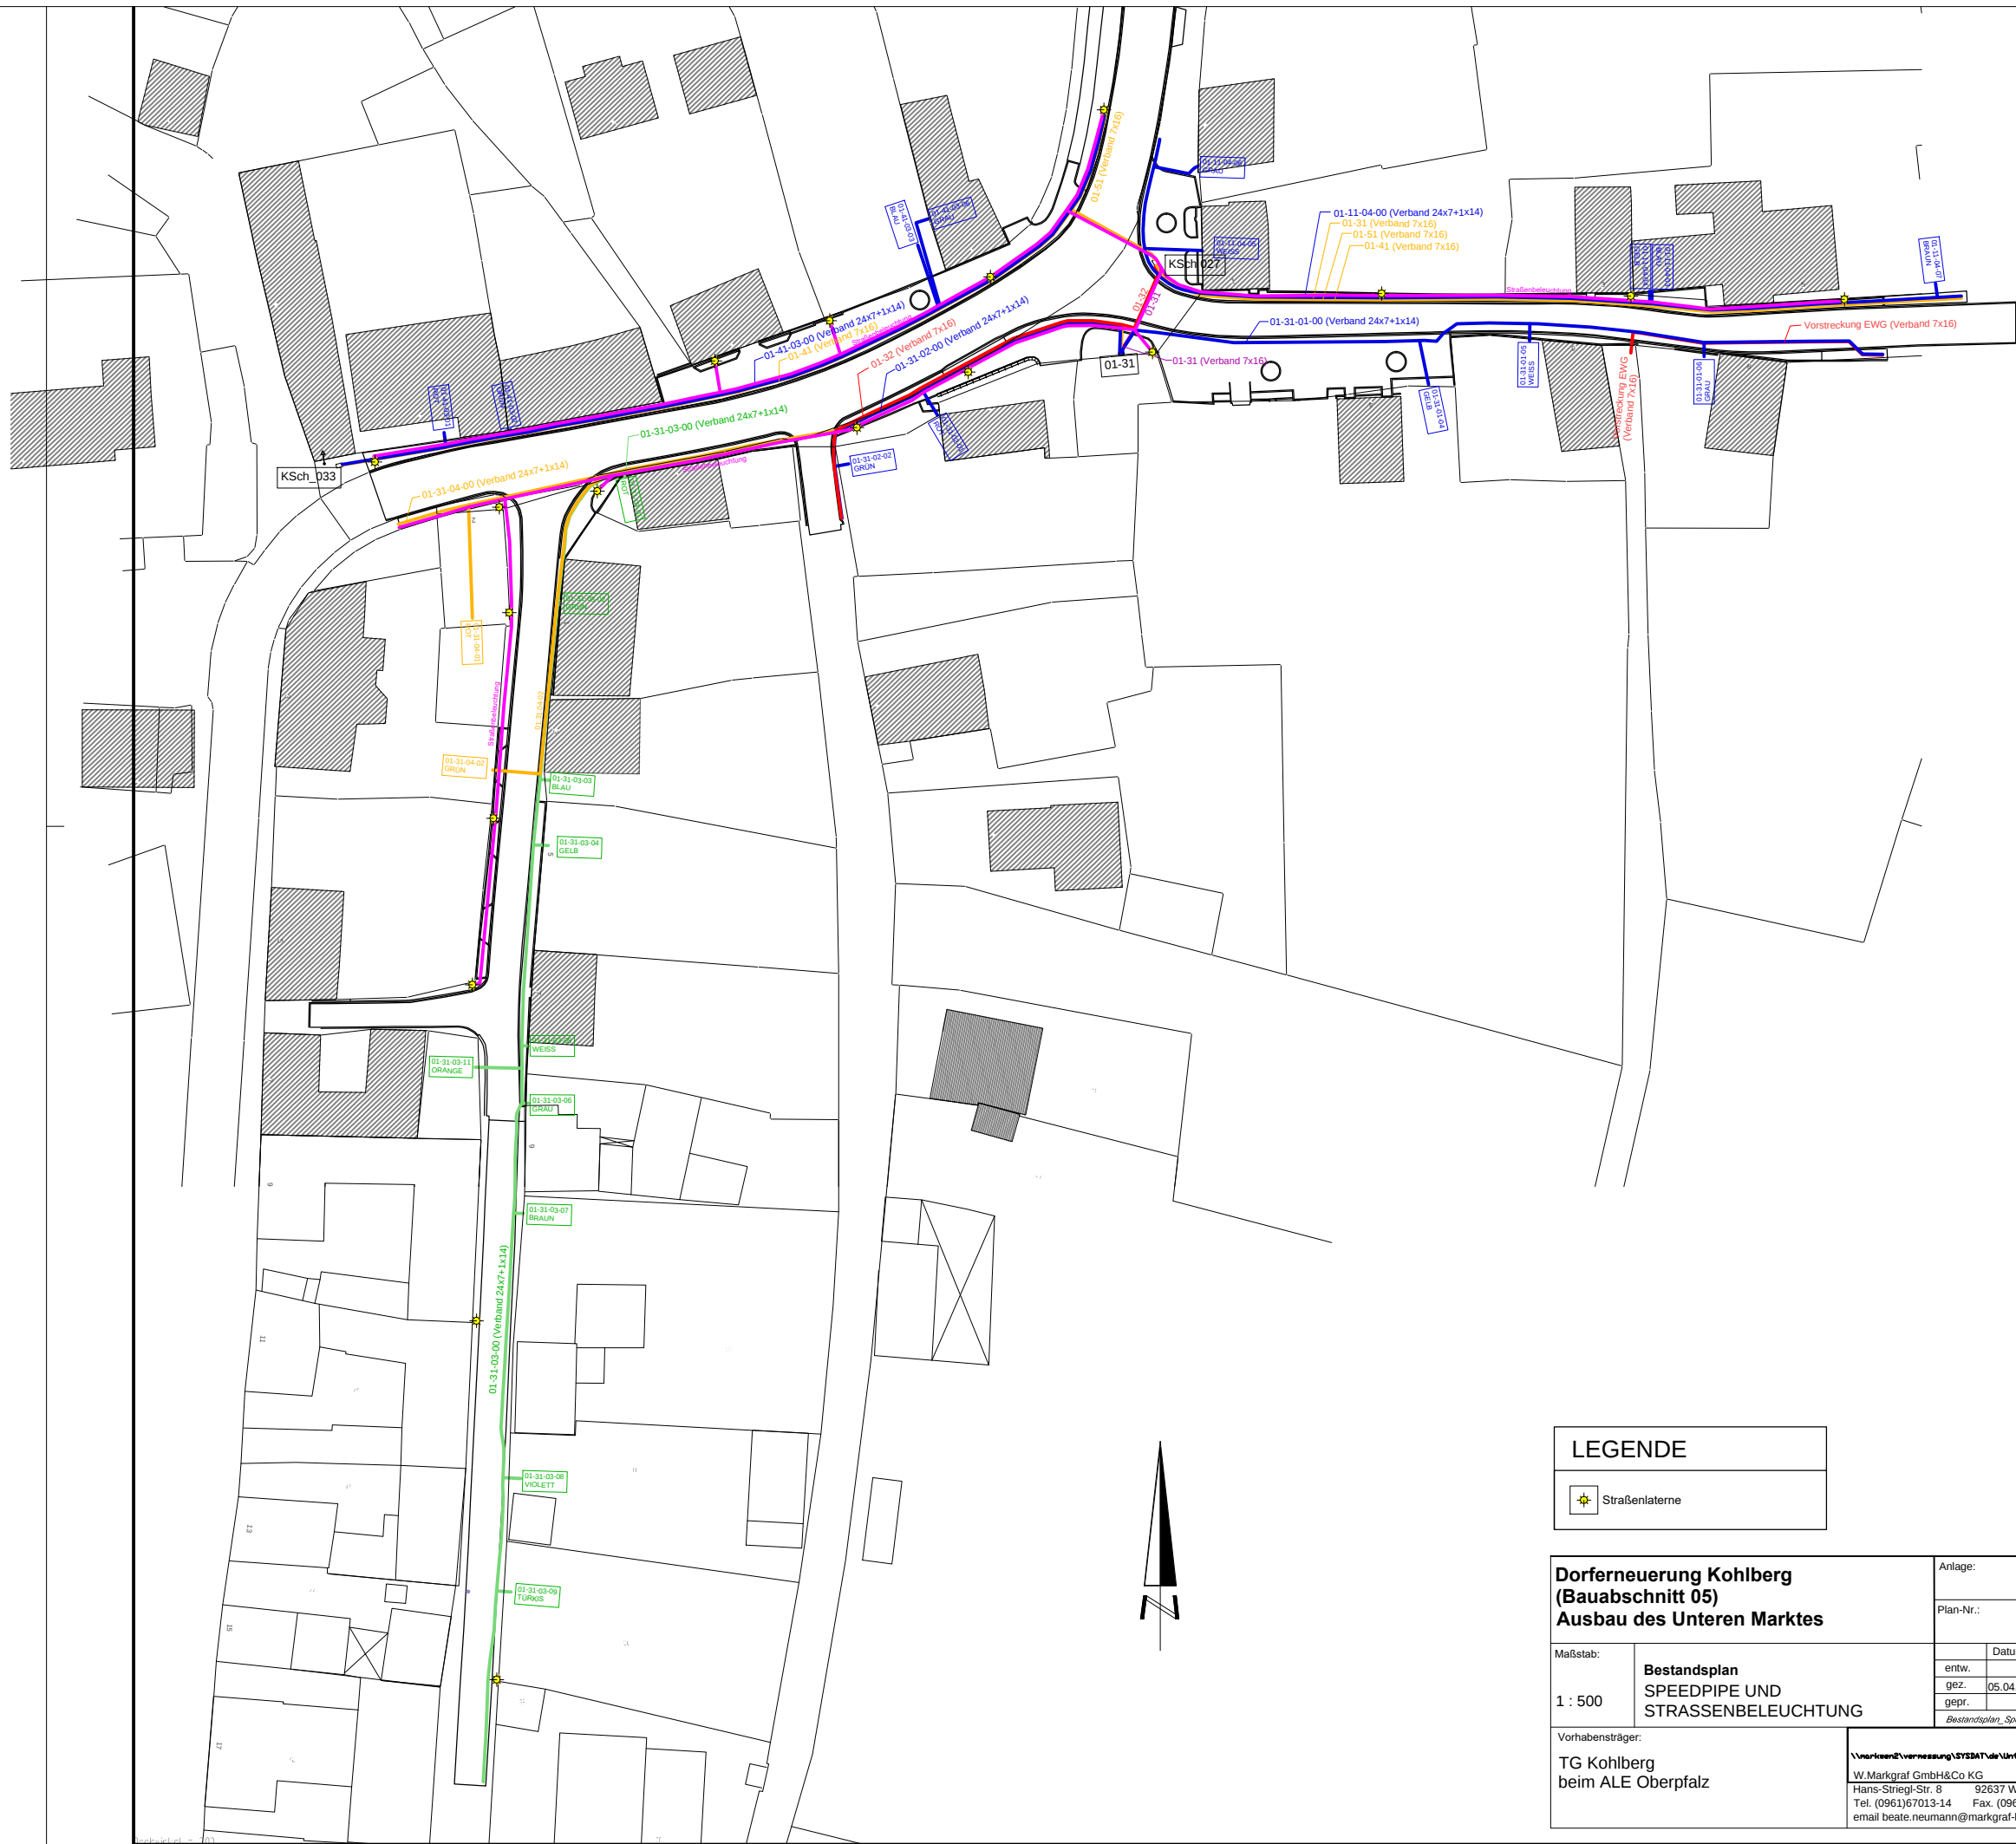

LEGENDE

 Straßenlaterne

Dorferneuerung Kohlberg (Bauabschnitt 05) Ausbau des Unteren Marktes		Anlage:	
		Plan-Nr.:	
Maßstab: 1 : 500	Bestandsplan SPEEDPIPE UND STRASSENBELEUCHTUNG	Datum	Name
		entw.	
		gez.	05.04.2022 Neumann Beate
		gepr.	
		<i>Bestandsplan_Speedpipe+Strassenbel_220404</i>	
Vorhabensträger: TG Kohlberg beim ALE Oberpfalz		\\markgraf2\vermessung\SYSTEM\de\Unternehmen\Stempel\VG_10C.JPG W.Markgraf GmbH&Co KG Hans-Striegl-Str. 8 92637 Weiden/Opf. Tel. (0961)67013-14 Fax. (0961)67013-10 email beate.neumann@markgraf-bau.de	