


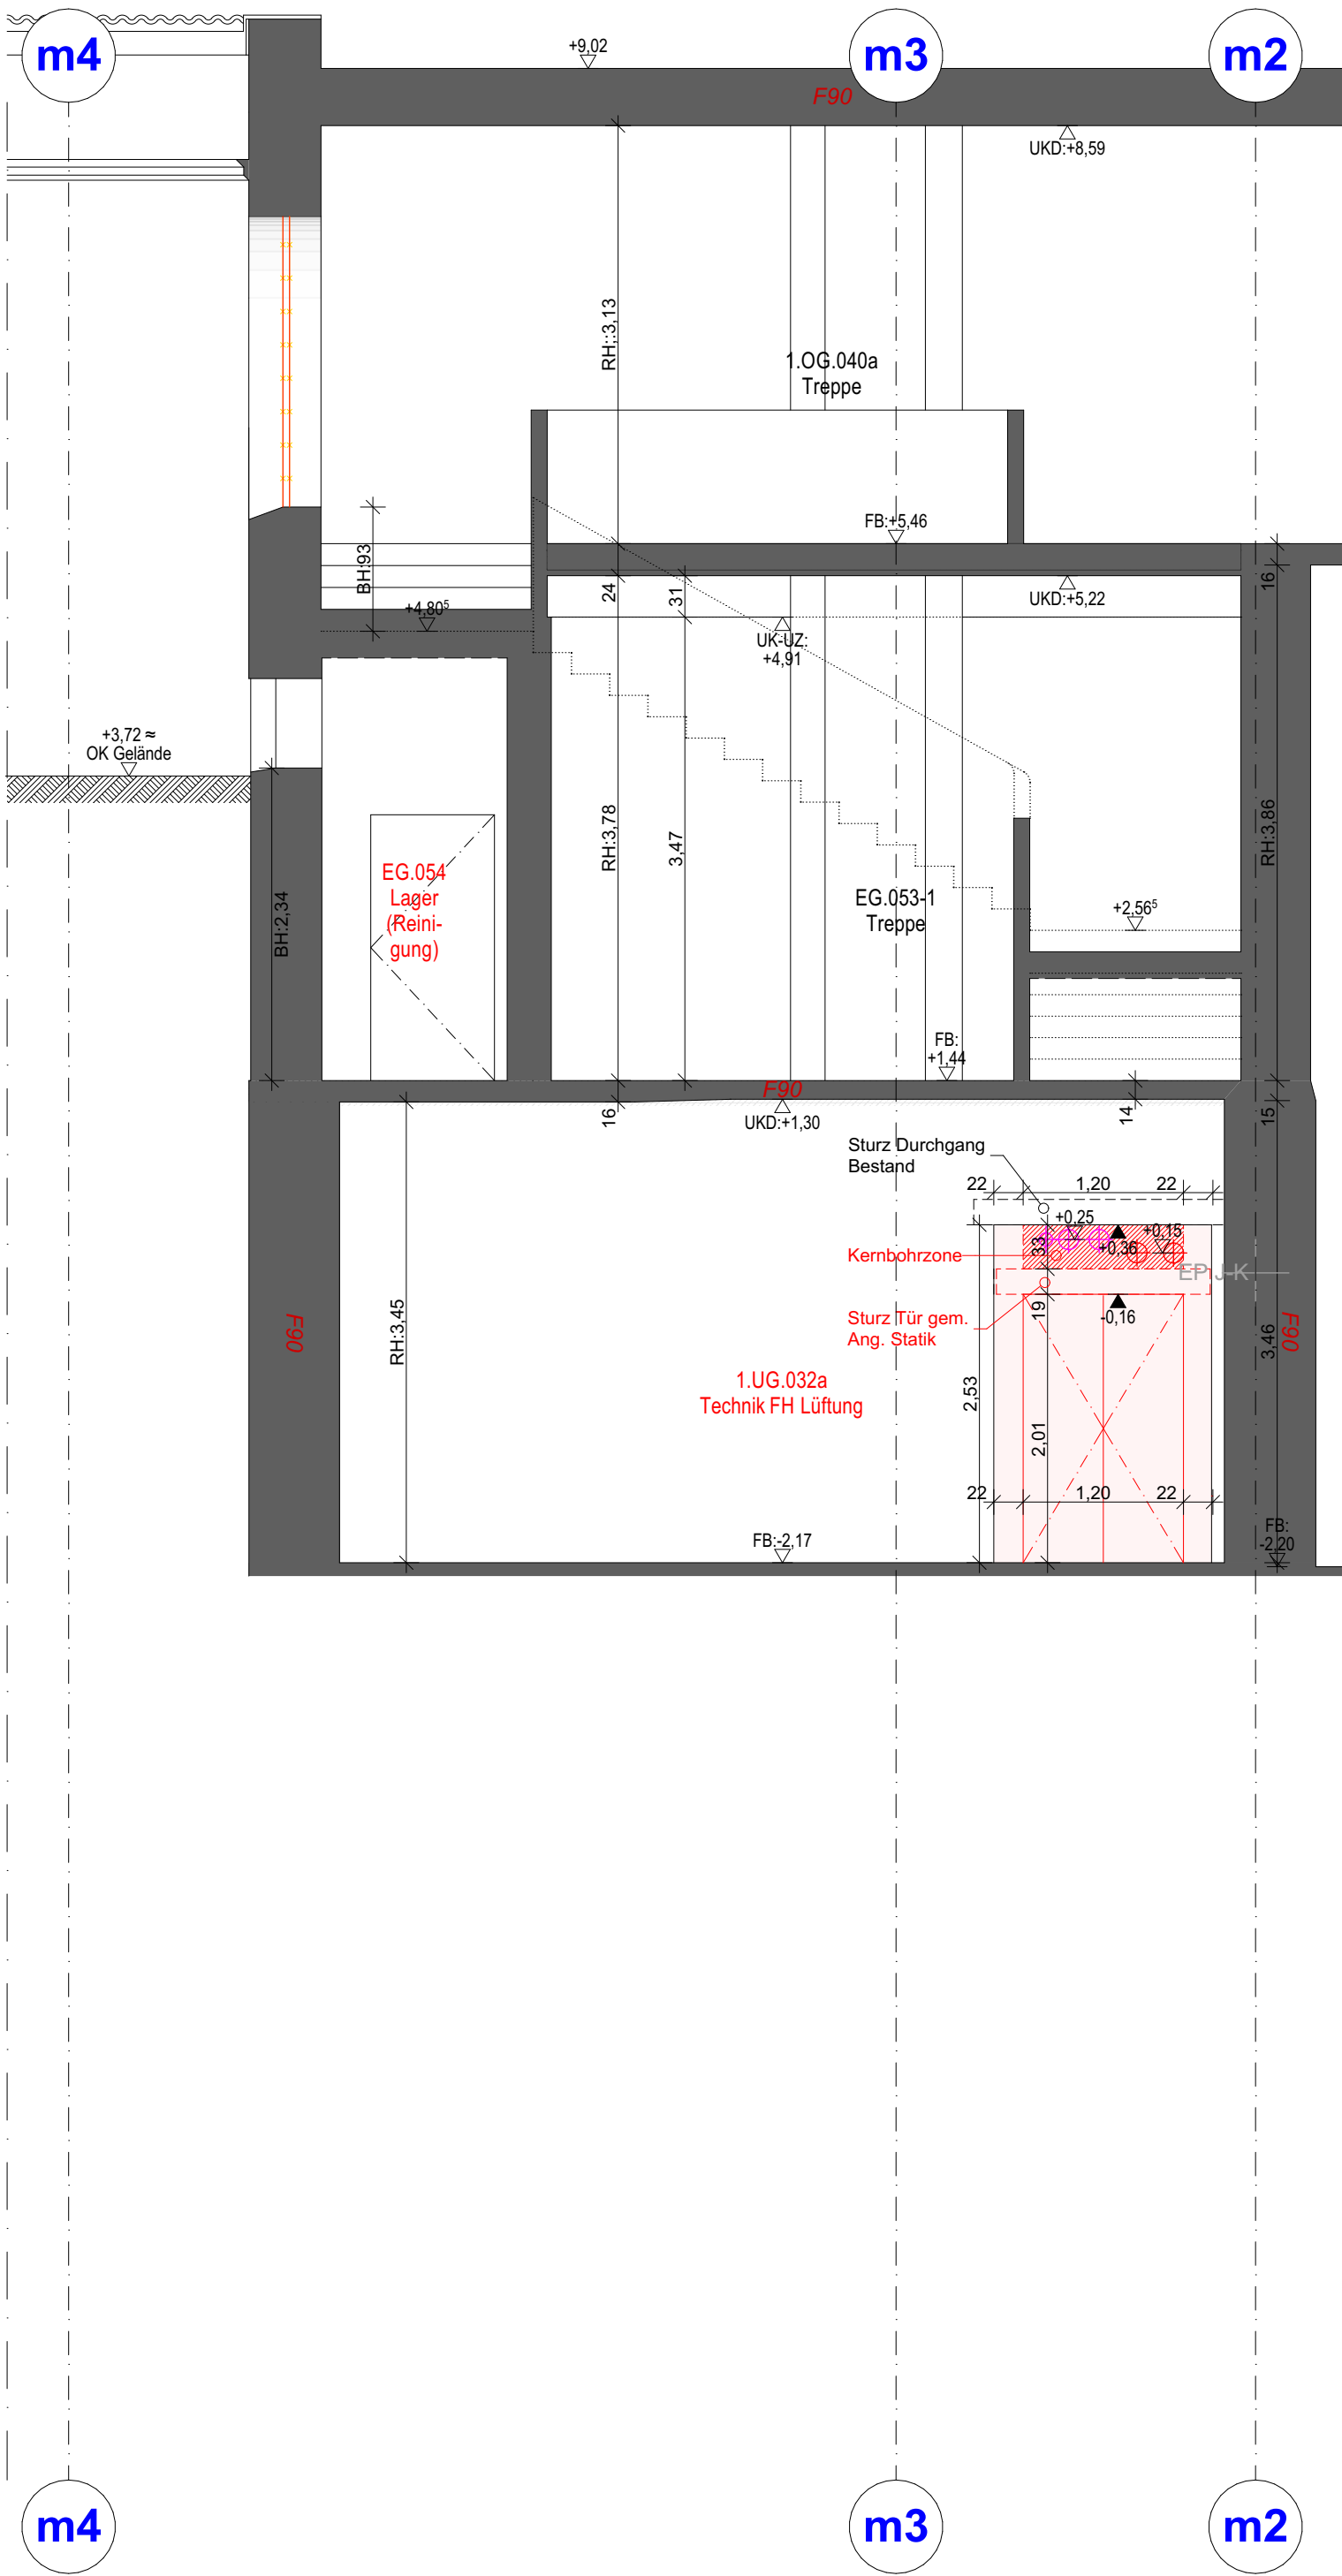

Plangrundlage sind die zur Verfügung gestellten Bestandsunterlagen.
Es ist mit Maßabweichungen zwischen den Bestandsplänen untereinander sowie der tatsächlichen Ausführung zu rechnen.
Ein Aufmaß vor Ort für die Werk- und Montageplanungen der AN ist zwingend erforderlich.

Alle Pläne sind nur in Verbindung mit den gültigen Schal- und Bewehrungsplänen des Tragwerksplaners, sowie den Schlitz- und Durchbruchplänen der Fachingenieure gültig und/oder den ergänzenden Angaben.
Dehnungsfugen sind nach Angabe Tragwerksplaner auszuführen.
Relative Höhenangaben (Türhöhen, Brüstungshöhen, WD-Höhen) beziehen sich auf OKFF, falls nicht anders angegeben.
Die Darstellung der Möblierung dient nur der Information und liegt im Leistungsbereich des Bauherren.
Der Ausführende ist verpflichtet, den Auftraggeber auf etwaige Unstimmigkeiten der Ausführungsunterlagen hinzuweisen (VOB, § 3.3).

260508	3	188	Höhe Bestandssturz	08.05.2026
251022	2	083	Stürze ergänzt, Tür wg. Sturzaufleger um 15cm versetzt	22.10.2025
250718	1			18.07.2025
250129	0			29.01.2025
INDEX	INDEX-NAME	ÄND.-NR.	ÄNDERUNGEN	DATUM

Plancodierung

SBH_5_ARC_XX_SC_KK_000_3

Projekt	LPH	Planer / Gewerk	Gebäudeteil	Planart	Ebene/Bezug	Nummer / Ausschnitt	Index	Status
---------	-----	-----------------	-------------	---------	-------------	---------------------	-------	--------

Projektnummer

SBH

Projekt

Sanierung
Stadtbad Halle
Schimmelstr. 1
06108 Halle

± 0,00 = +99,67 m üNN = OK FFB EG

Gemarkung:

Halle (Saale)

Flur:

Stadt (15002000)

Flurstücke:

14

6134/0

Bauherr

Bäder Halle GmbH
Bornknechtstr. 5 | 06108 Halle
T 0345 - 77 42 250

Bauherrenfreigabe

Architekt

Datum, Unterschrift

Fachplaner

Datum, Unterschrift

Planer / Gewerk

Objektplanung

Leistungsphase

LP5 - Ausführungsplanung

Planart

Schnitte

Gebäudeteil

XX (FH | MH)

Ebene / Bezug

Schnitt K-K

Blattgröße

A2

Maßstab

1:50

Nummer / Ausschnitt

Verfasser

Datum

Index

01.07.2026

3