


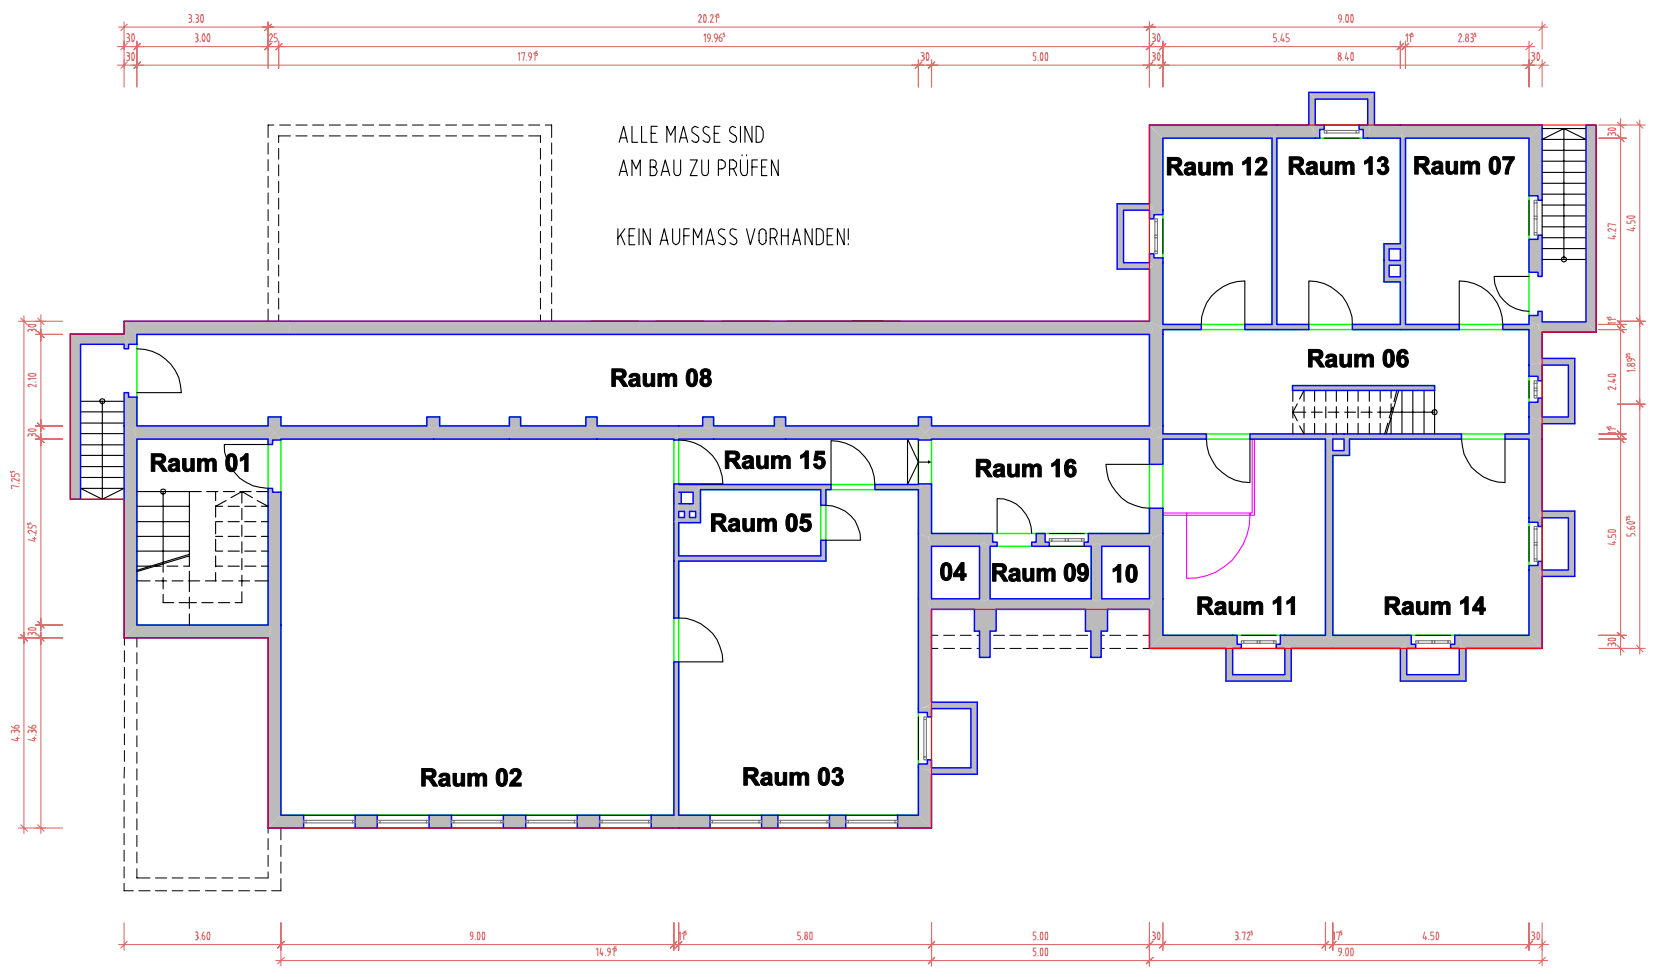

Legende:
Raum XY = Raumnummer gemäß Raumbuch

KELLERGESCHOSS

4.001

PLANNR./INDEX

FREISTAAT BAYERN
STAATLICHES BAUAMT ANSBACH
BEREICH HOCHBAU
BISCHOF-MEISER-STRASSE 11, 91522 ANSBACH, TEL.0981 / 8905-0, FAX. 0981 /8905-2130, E-MAIL: poststelle@stbba.bayern.de



TECHNISCHES HILFSWERK
ORTSVERBAND
FEUCHTWANGEN

GEB.-NR. 89 922

BESTAND

GRUNDRISS KELLERGESCHOSS

M 1:100

MASSN.-NR. 0000X0000	KAP./TITEL 0000/00000	GEZ.VON GEUDER	GEZ.AM 08.08.2013	STAND 08.08.2013	PLOT.DATUM 14.03.24	SONSTIGES
-------------------------	--------------------------	-------------------	----------------------	---------------------	------------------------	-----------

LAGEPLAN / GEBÄUDEÜBERSICHT



ARCHITEKT

FACHPLANER

FREIGABE ARCHITEKT


FREIGABE FACHPLANER

EVT. ANMERKUNGEN BAUAMT

ÜBERGABE UNTERLAGEN NACH VOB / B

DATEI
KG

PLANNR./INDEX
4.001

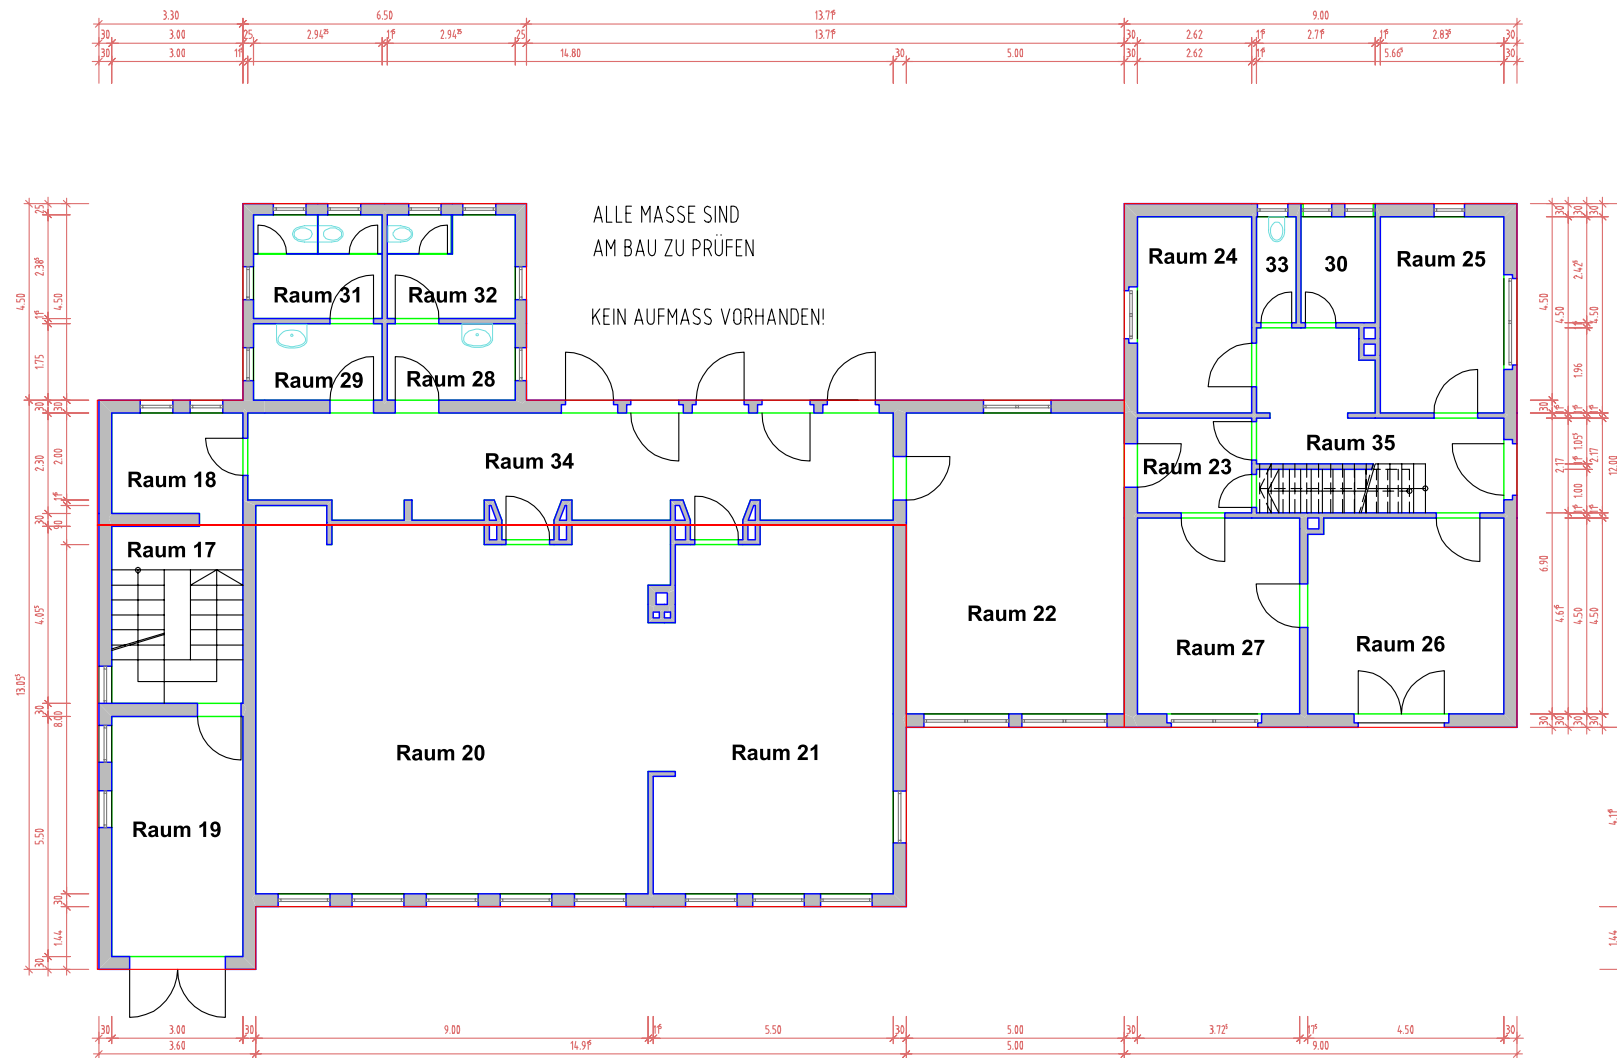

Legende:
Raum XY = Raum gemäß Raumbuch

ERDGESCHOSS

4.002
PLANNR./INDEX

FREISTAAT BAYERN
STAATLICHES BAUAMT ANSBACH
BEREICH HOCHBAU
BISCHOF-MEISER-STRASSE 11, 91522 ANSBACH, TEL.0981 / 8905-0, FAX. 0981 /8905-2130, E-MAIL: poststelle@stbba.bayern.de

TECHNISCHES HILFSWERK
ORTSVERBAND
FEUCHTWANGEN

GEB.-NR. 89 922

GRUNDRISS ERDGESCHOSS

M 1:100

MASSN.-NR.	KAP./TITEL	GEZ.VON	GEZ. AM	STAND	PLOT.DATUM	SONSTIGES
00000X0000	0000/00000	GEUDER	07.08.2013	08.08.2013	14.03.24	

LAGEPLAN / GEBÄUDEÜBERSICHT

ARCHITEKT

FACHPLANER

FREIGABE ARCHITEKT


FREIGABE FACHPLANER

EVT. ANMERKUNGEN BAUAMT


ÜBERGABE UNTERLAGEN NACH VOB / B

DATEI
EG

PLANNR./INDEX
4.002

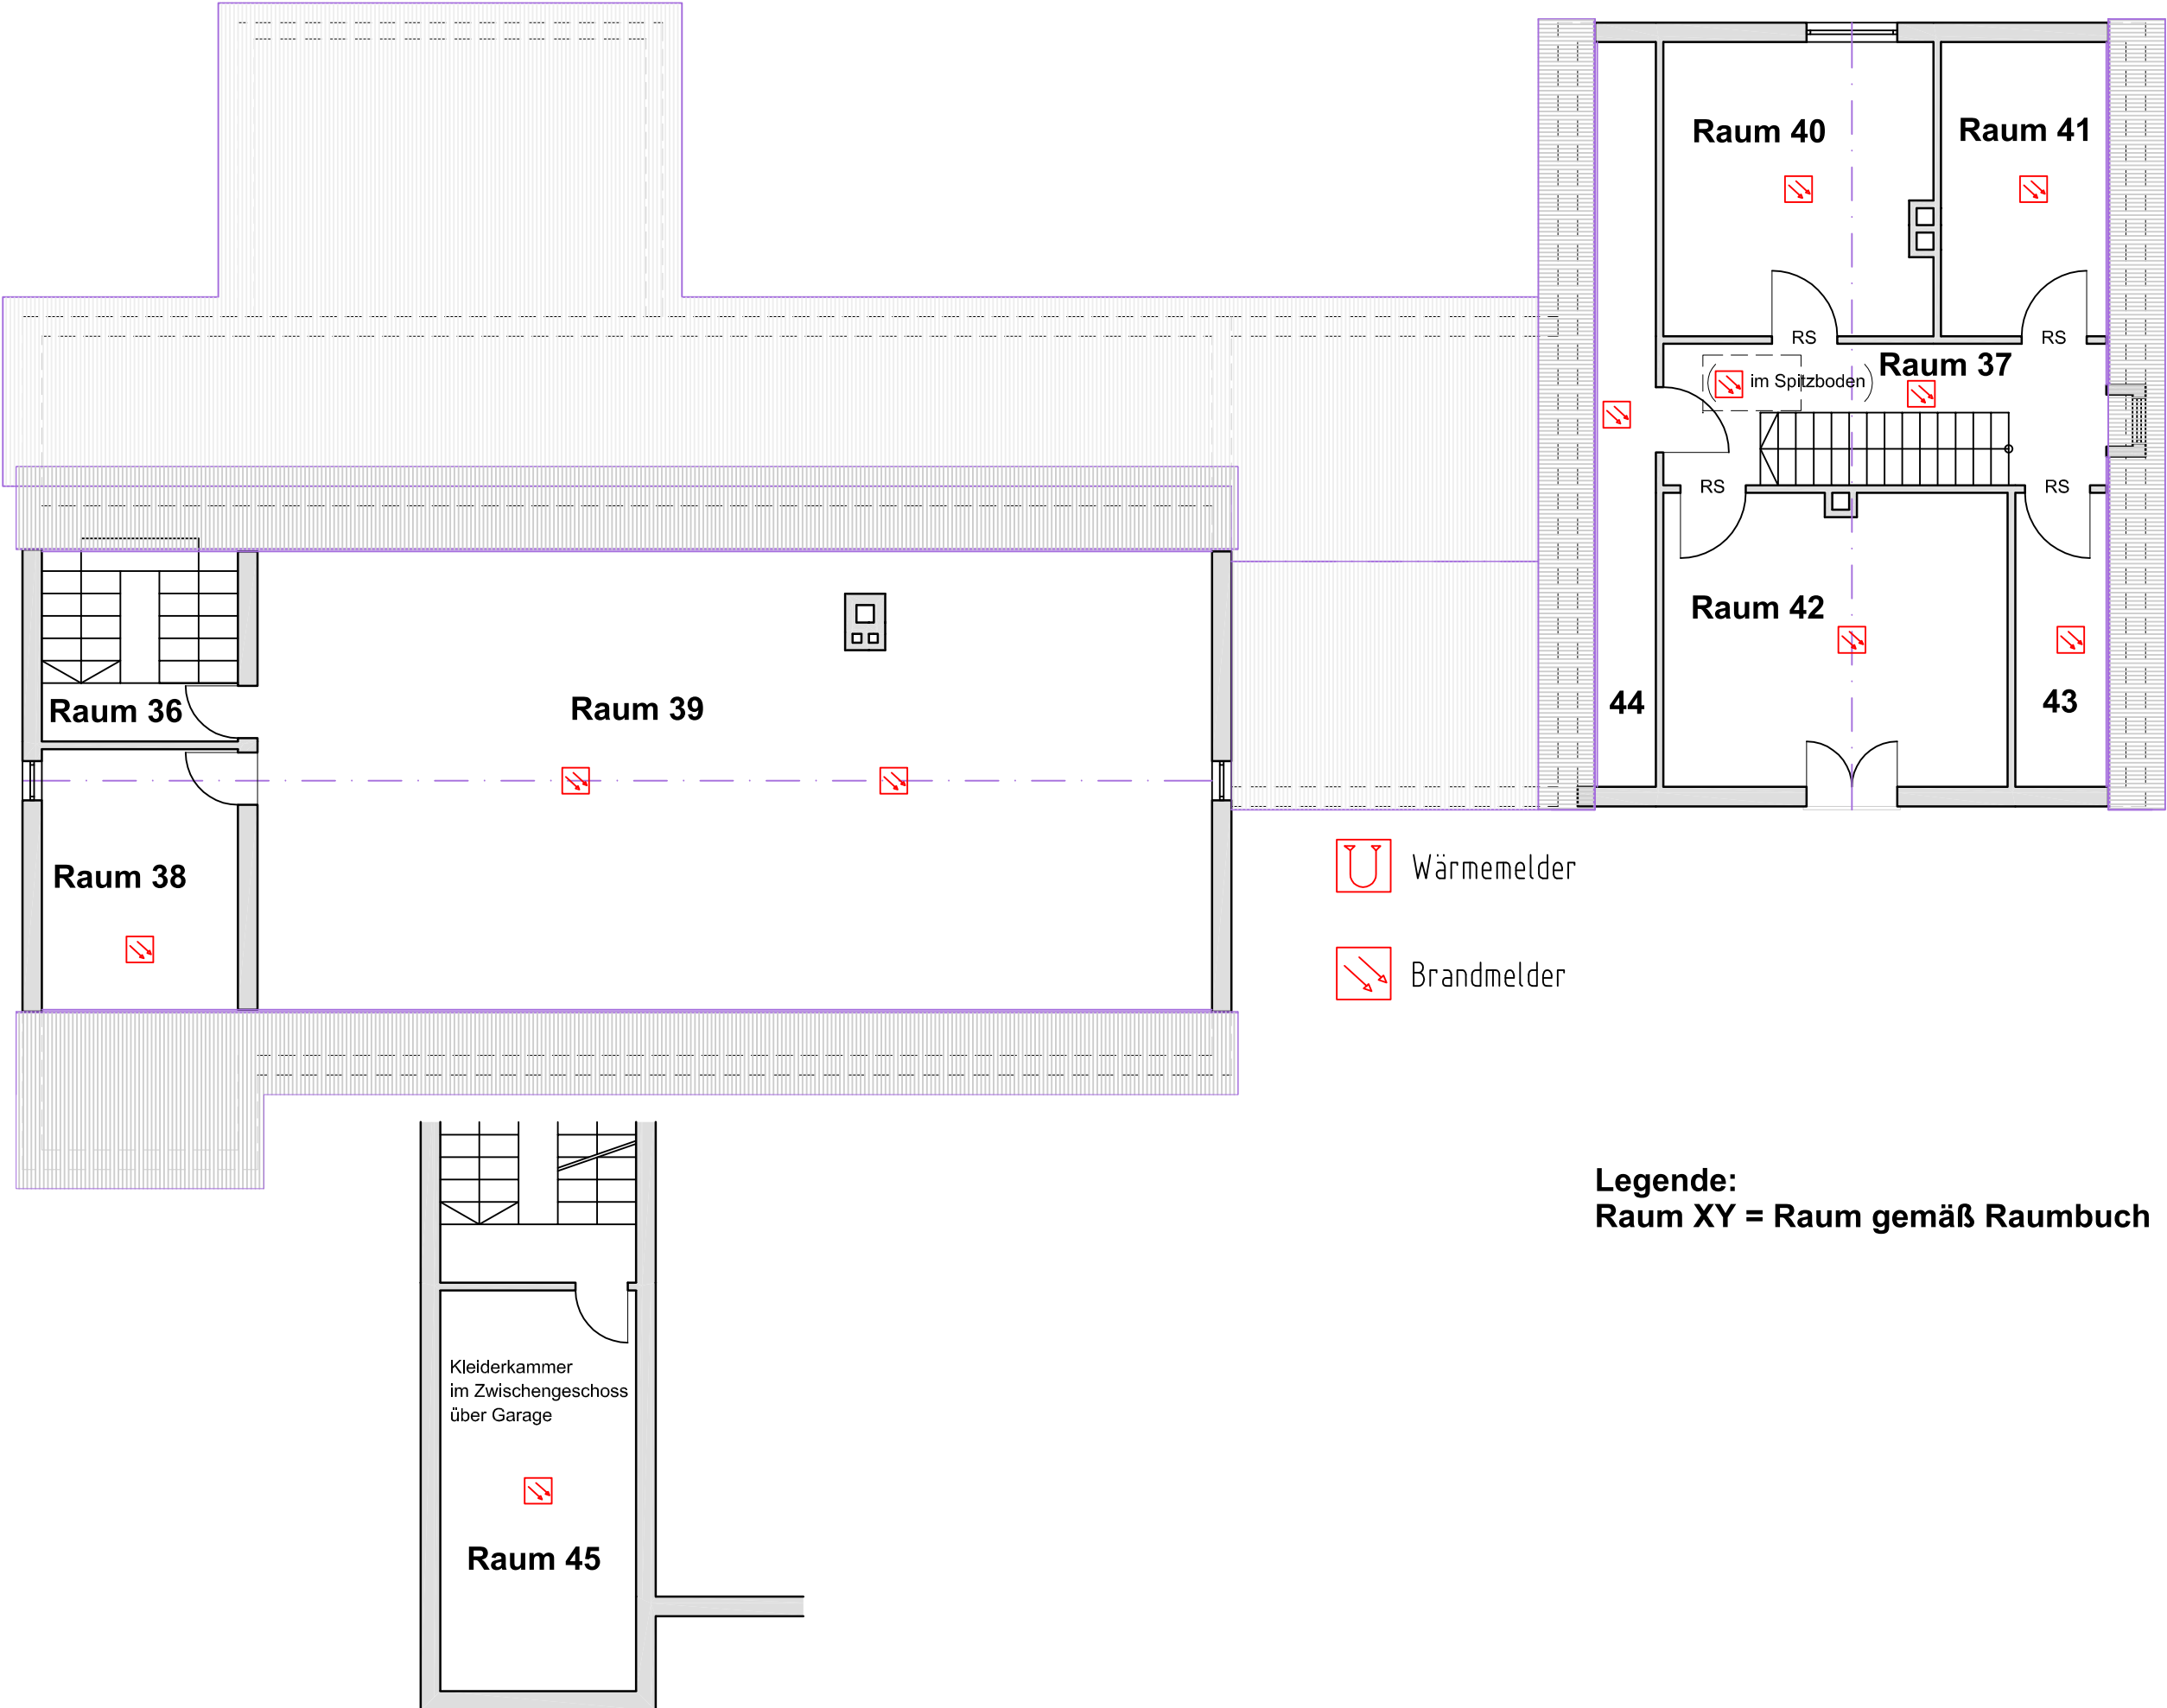

Legende:
Raum XY = Raum gemäß Raumbuch

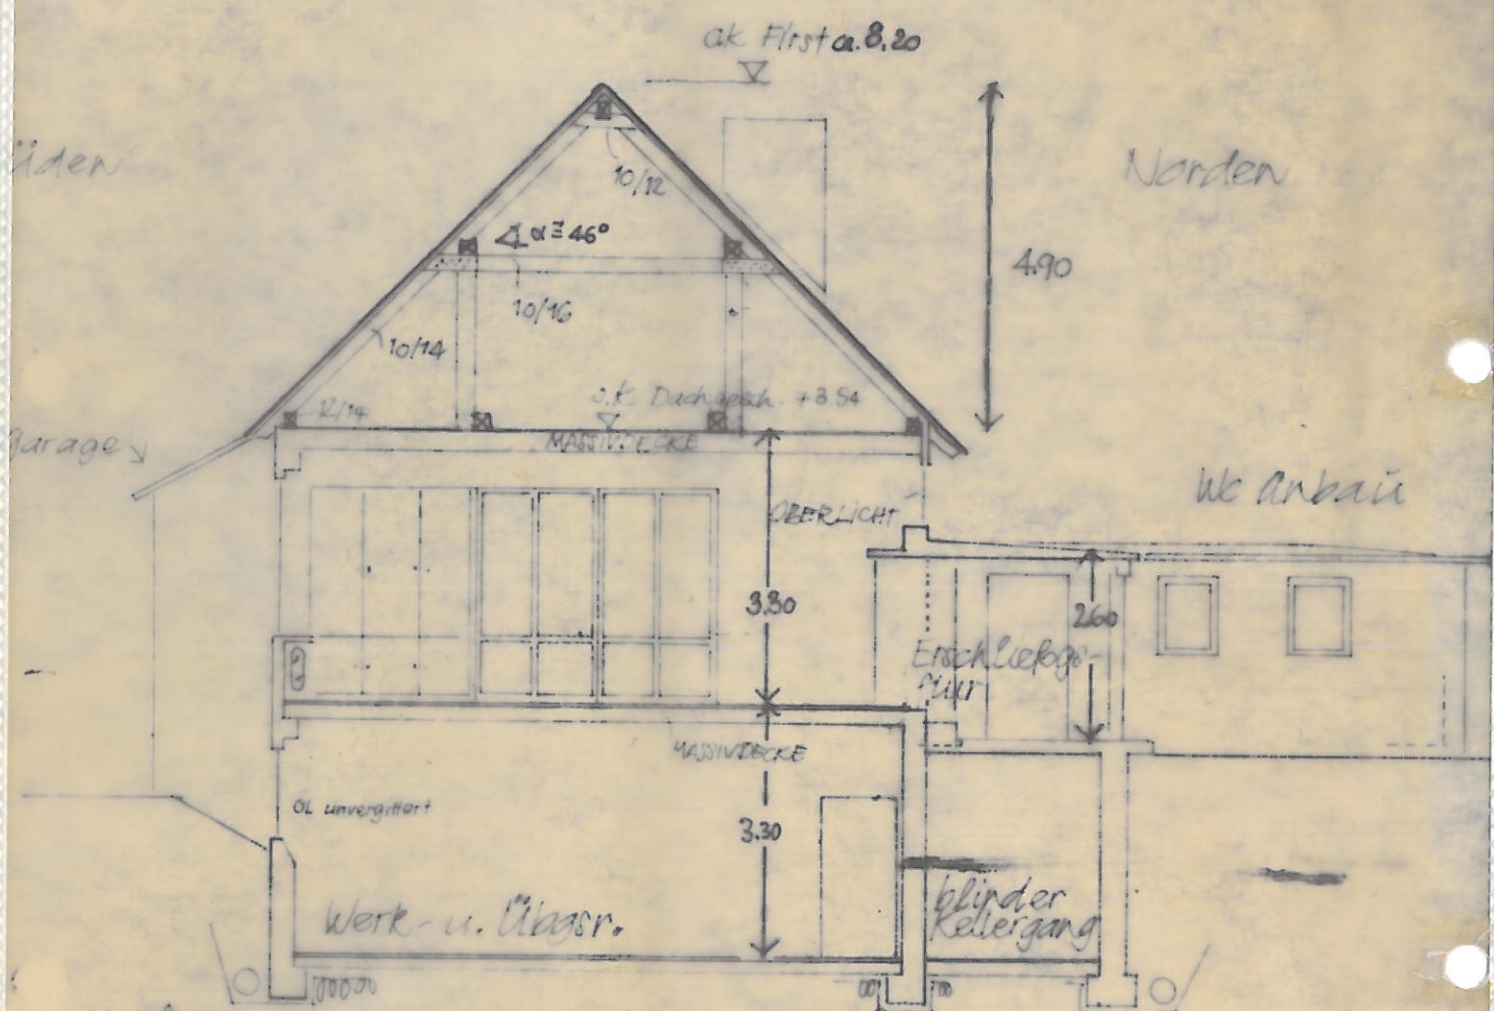

PAUSSE (nach Eingabeplan vorh.)

25.6. 75


L. v. B. ...

THW FEUCHTWANGEN	
Rechnung	SCHNITT SCHULE N-5.
Maßstab	1:100
Datum	Okt. 1974
3 S	
Beck	



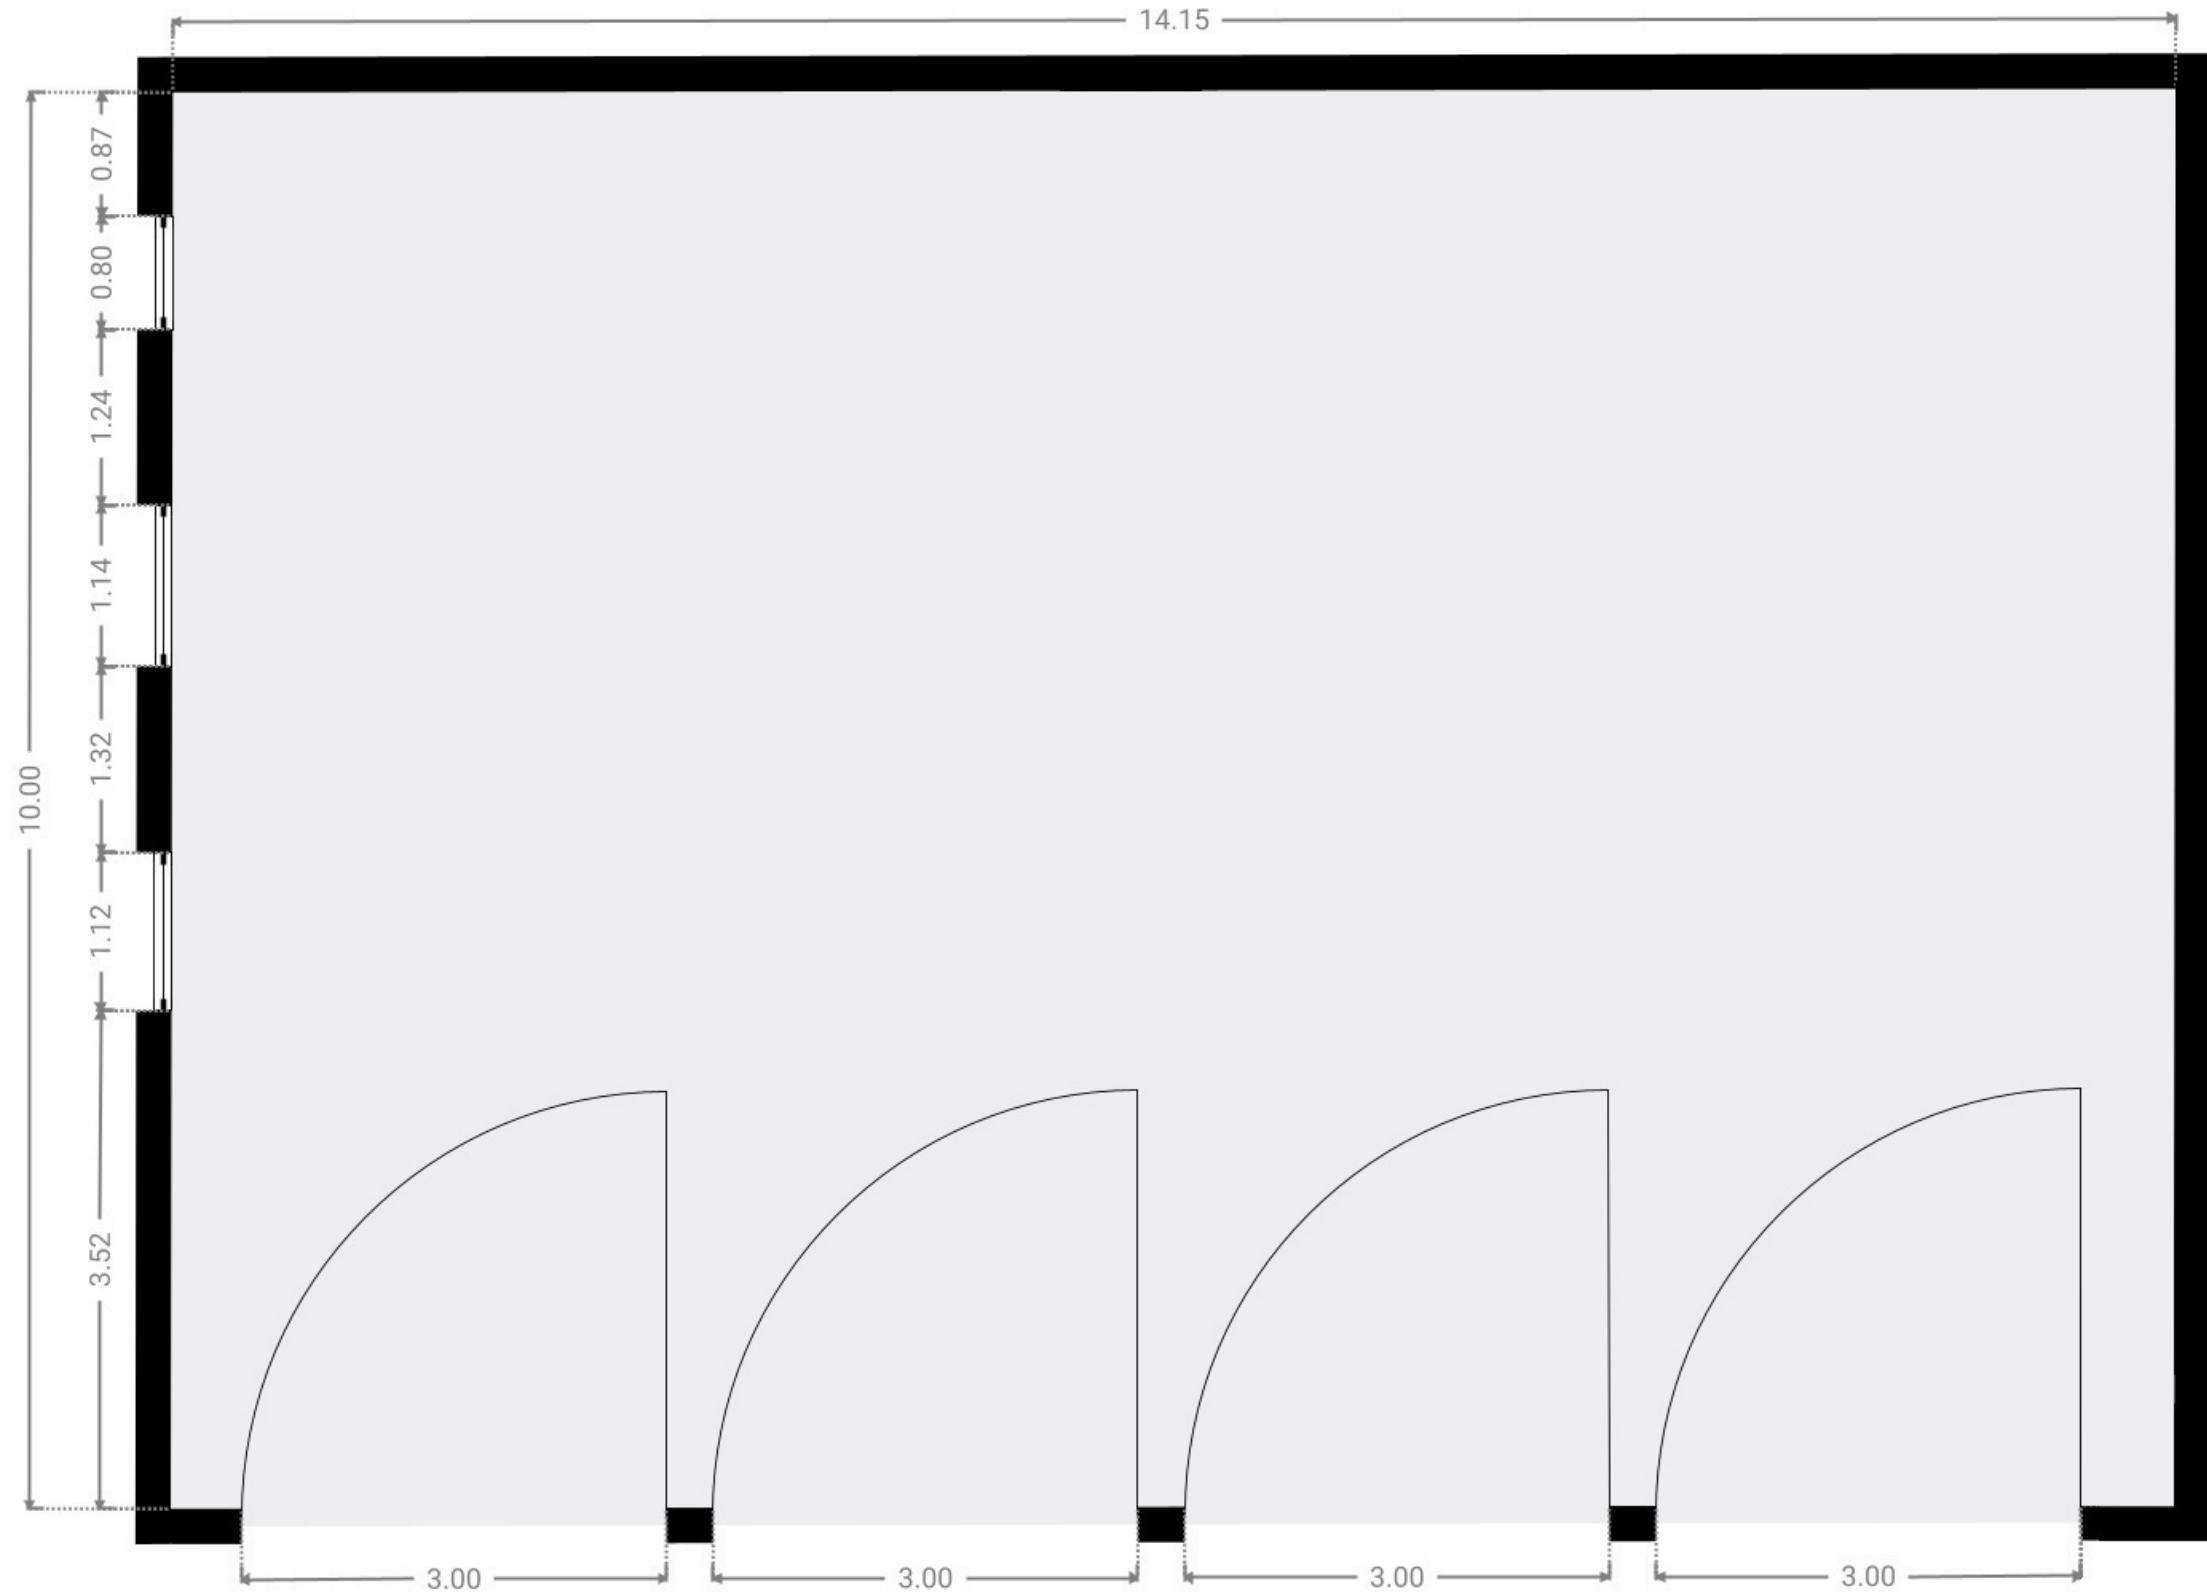


Fahrzeughalle Nord

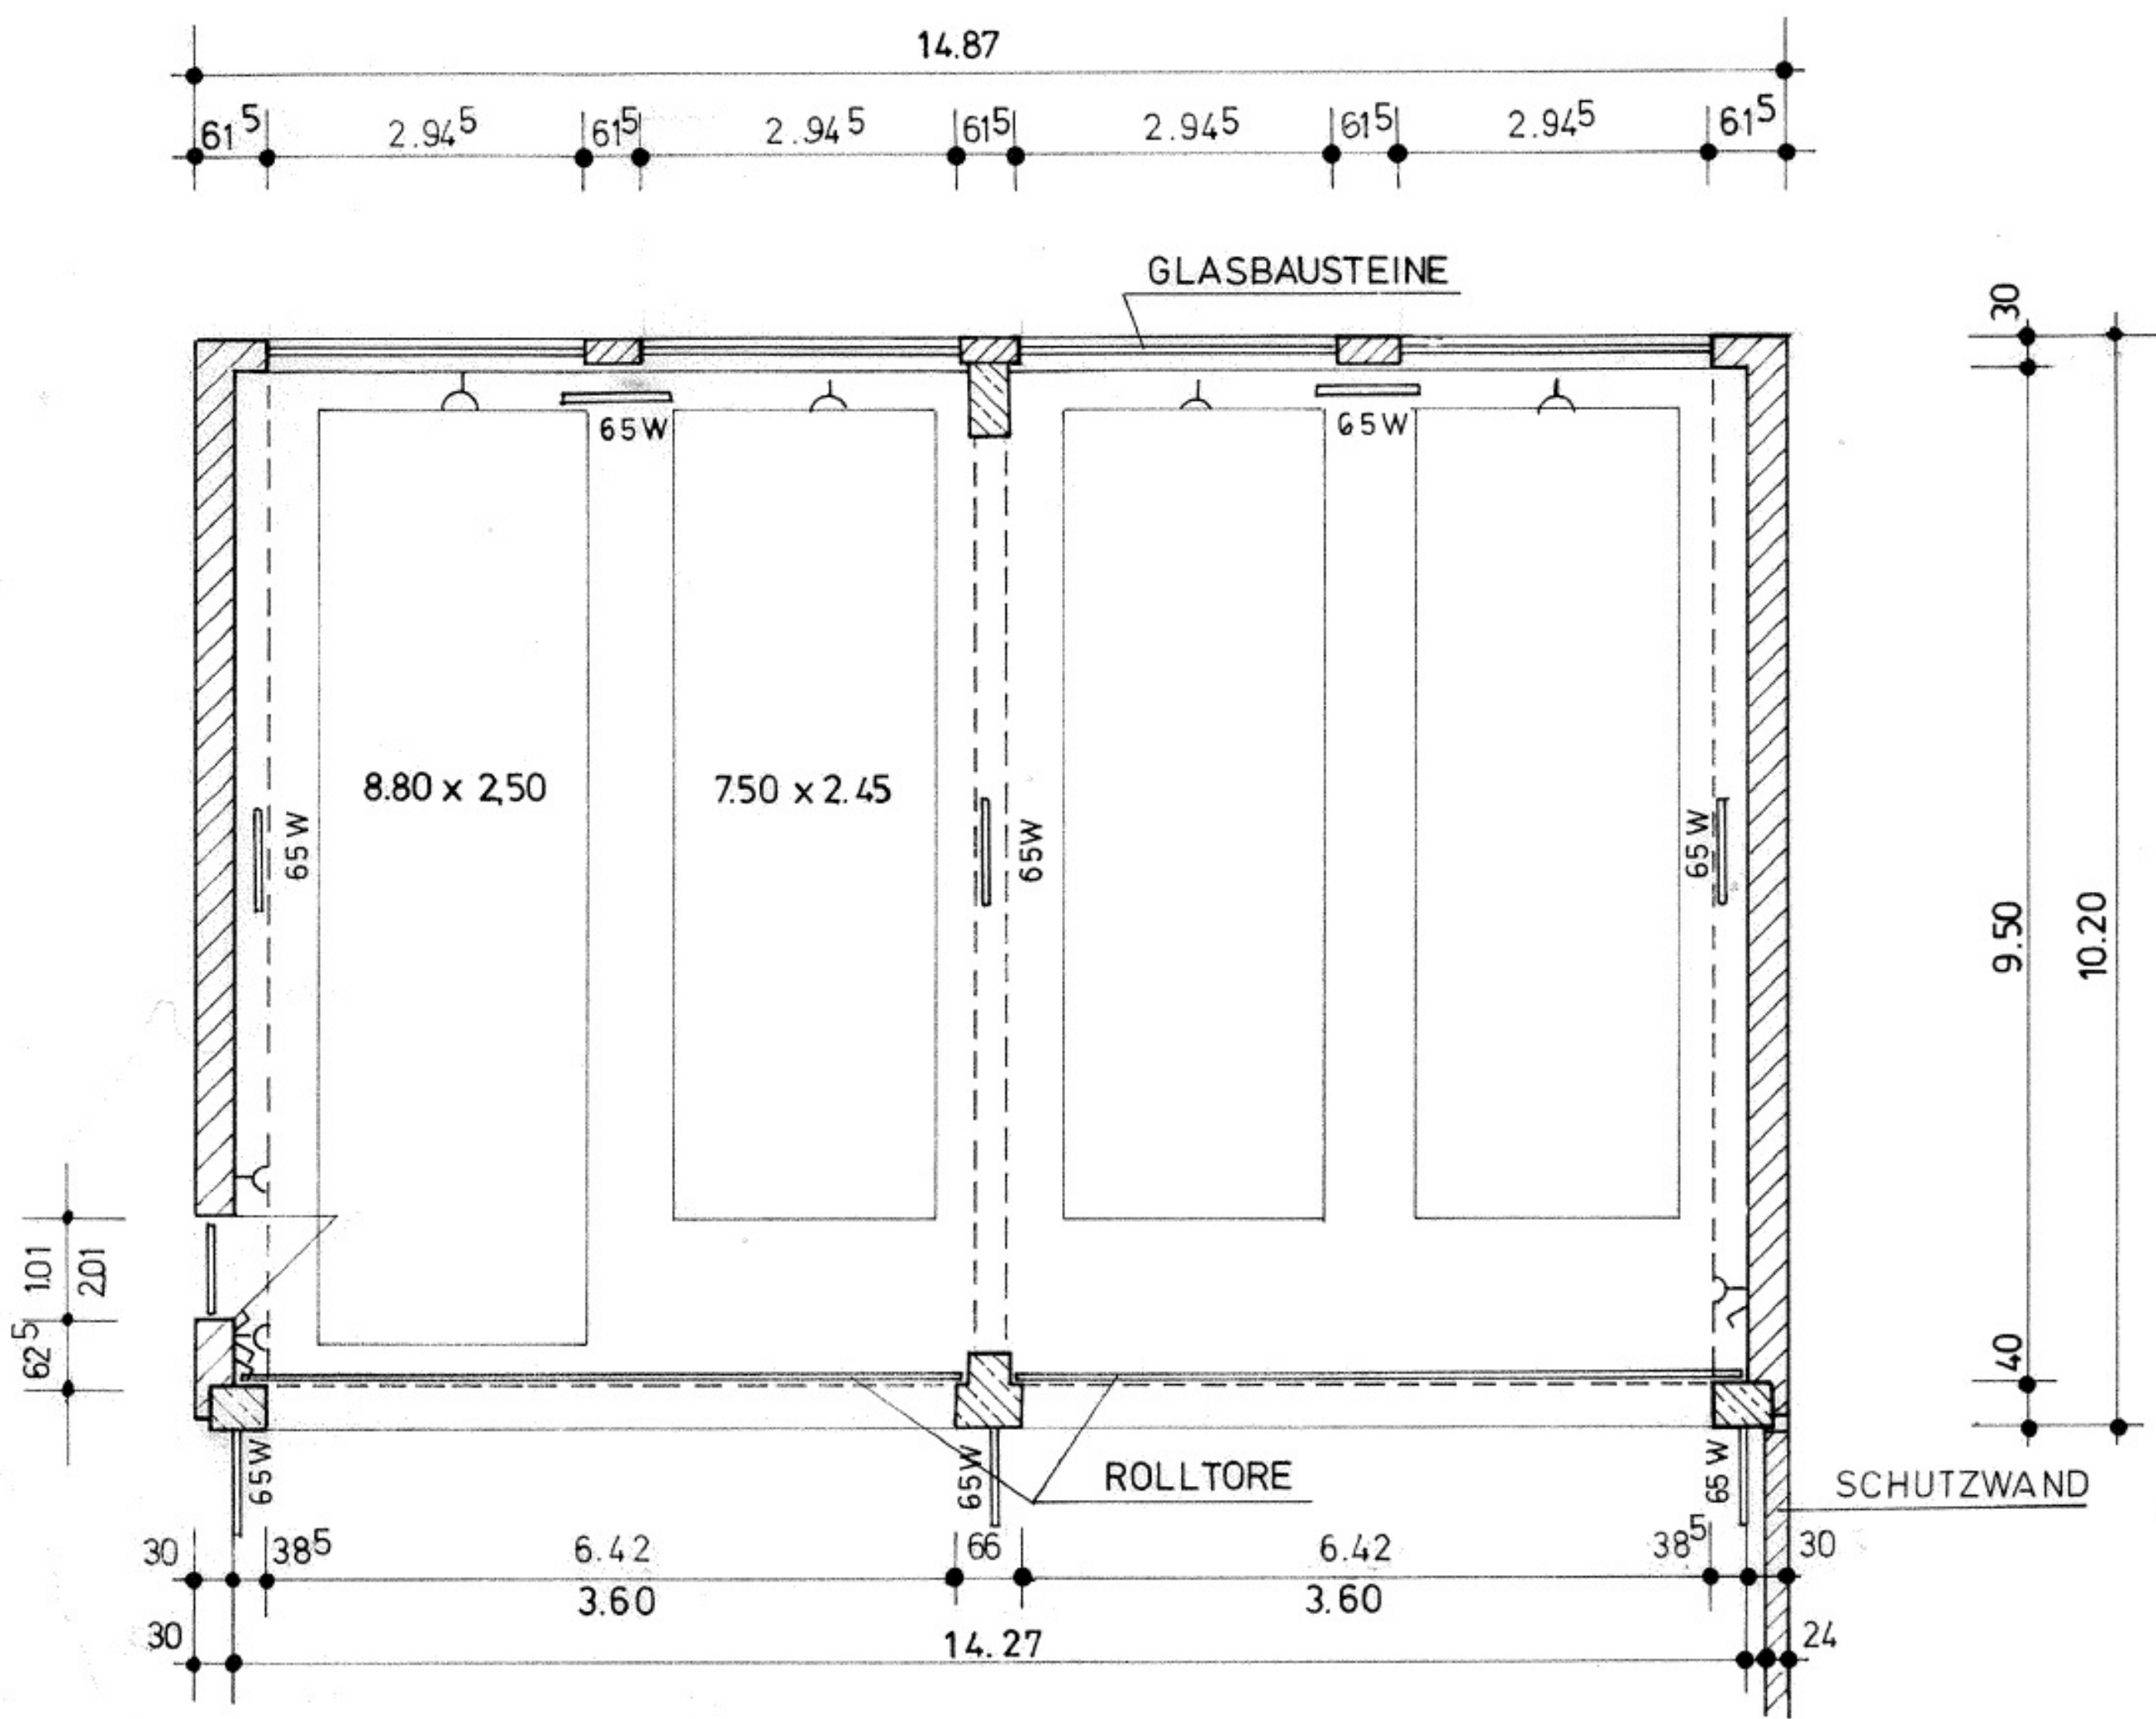

GRUNDRISS M=1:100

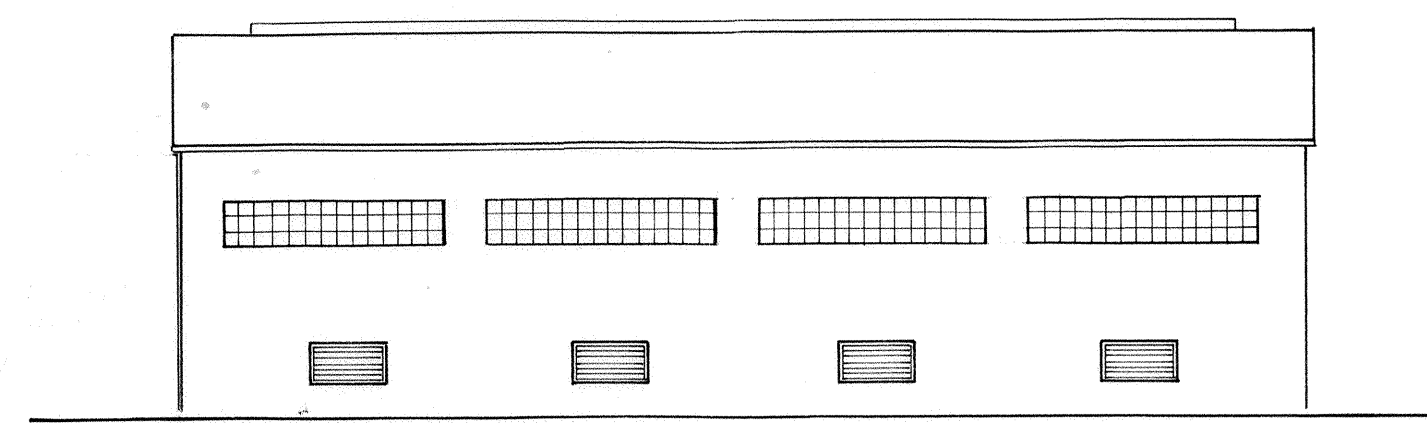


NORDANSICHT M=1:100

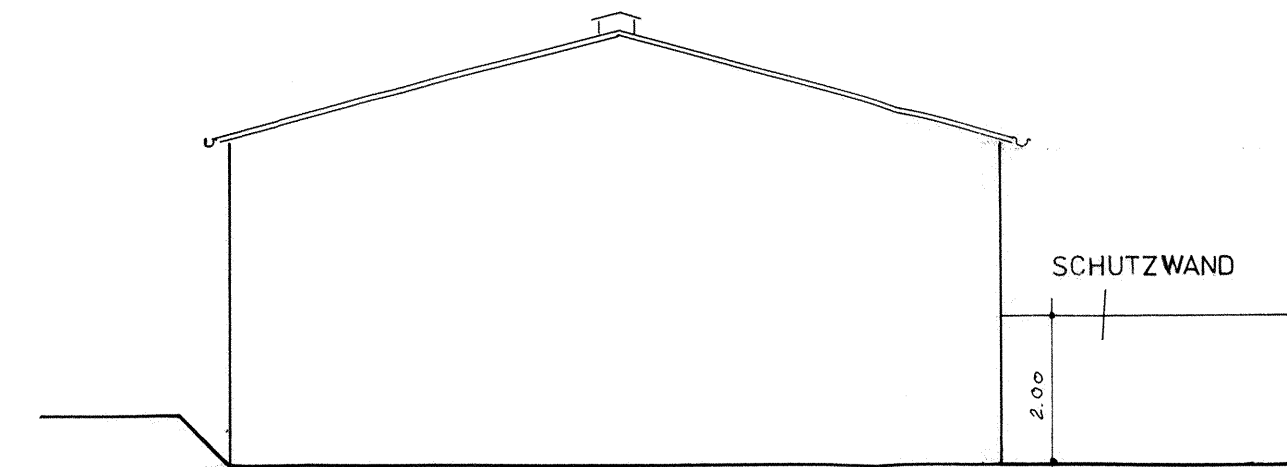


WESTANSICHT M=1:100



SÜDANSICHT M=1:100

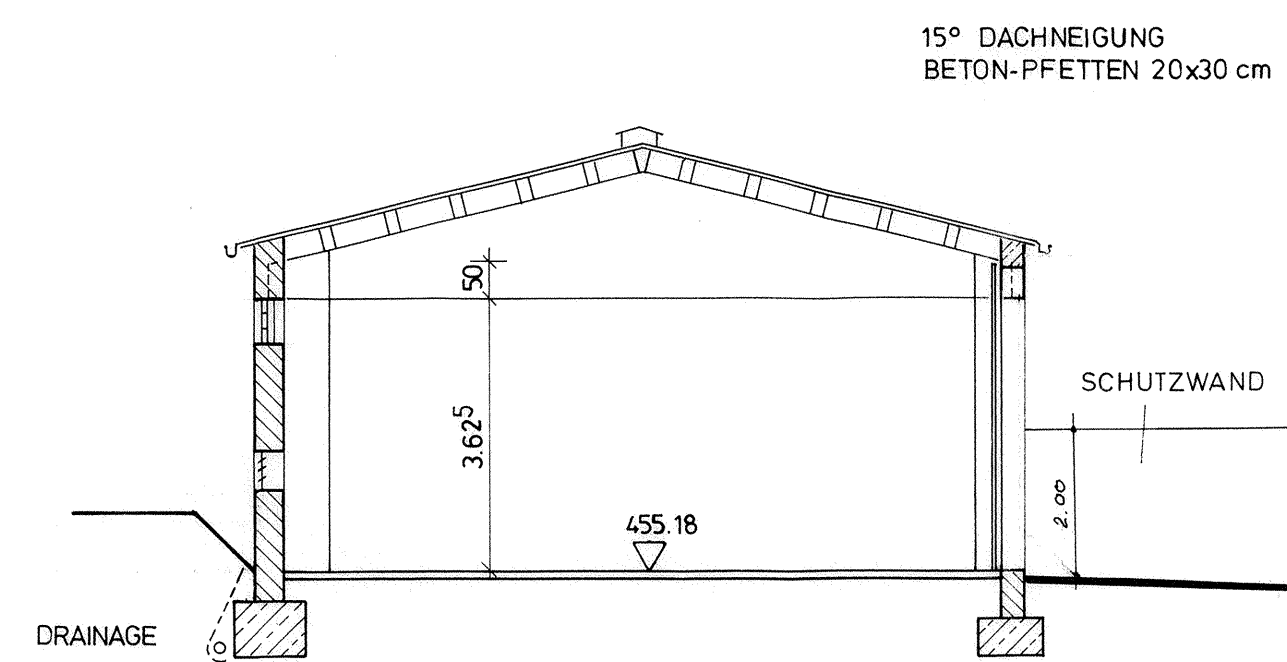


SNITT M=1:100

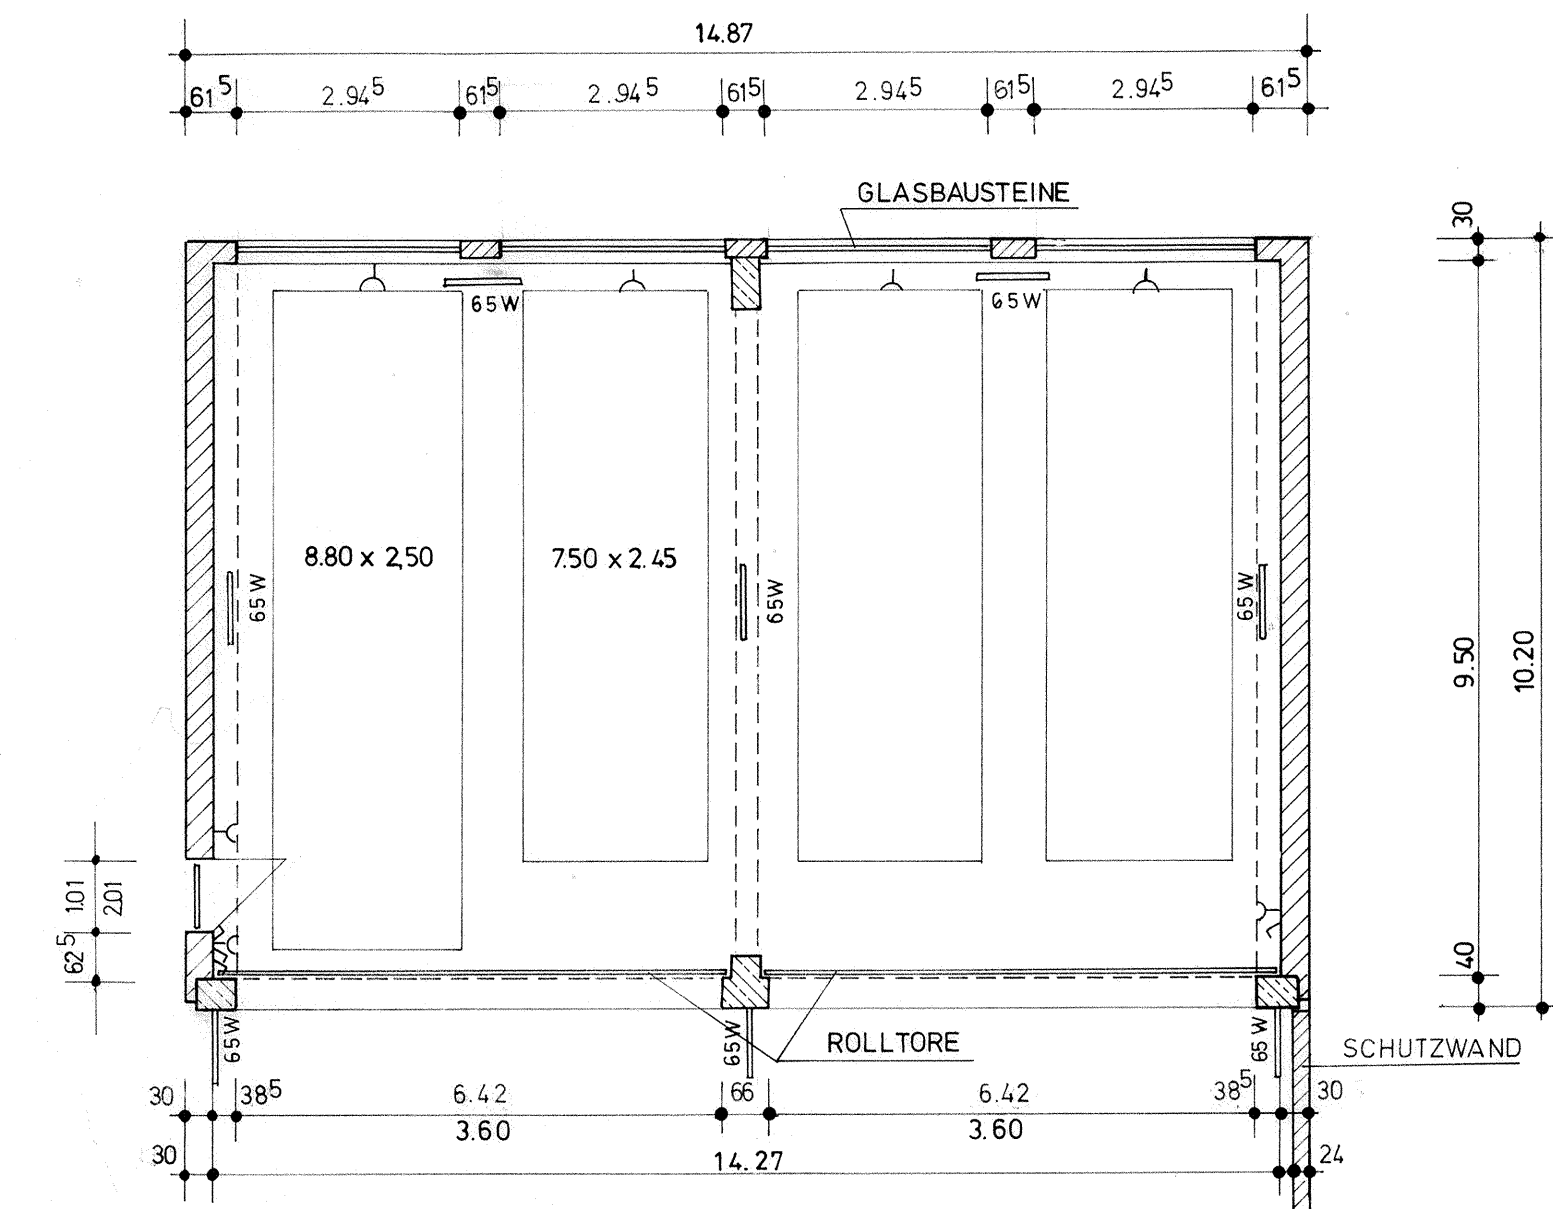

GRUNDRISS M=1:100

LAGEPLAN M=1:200

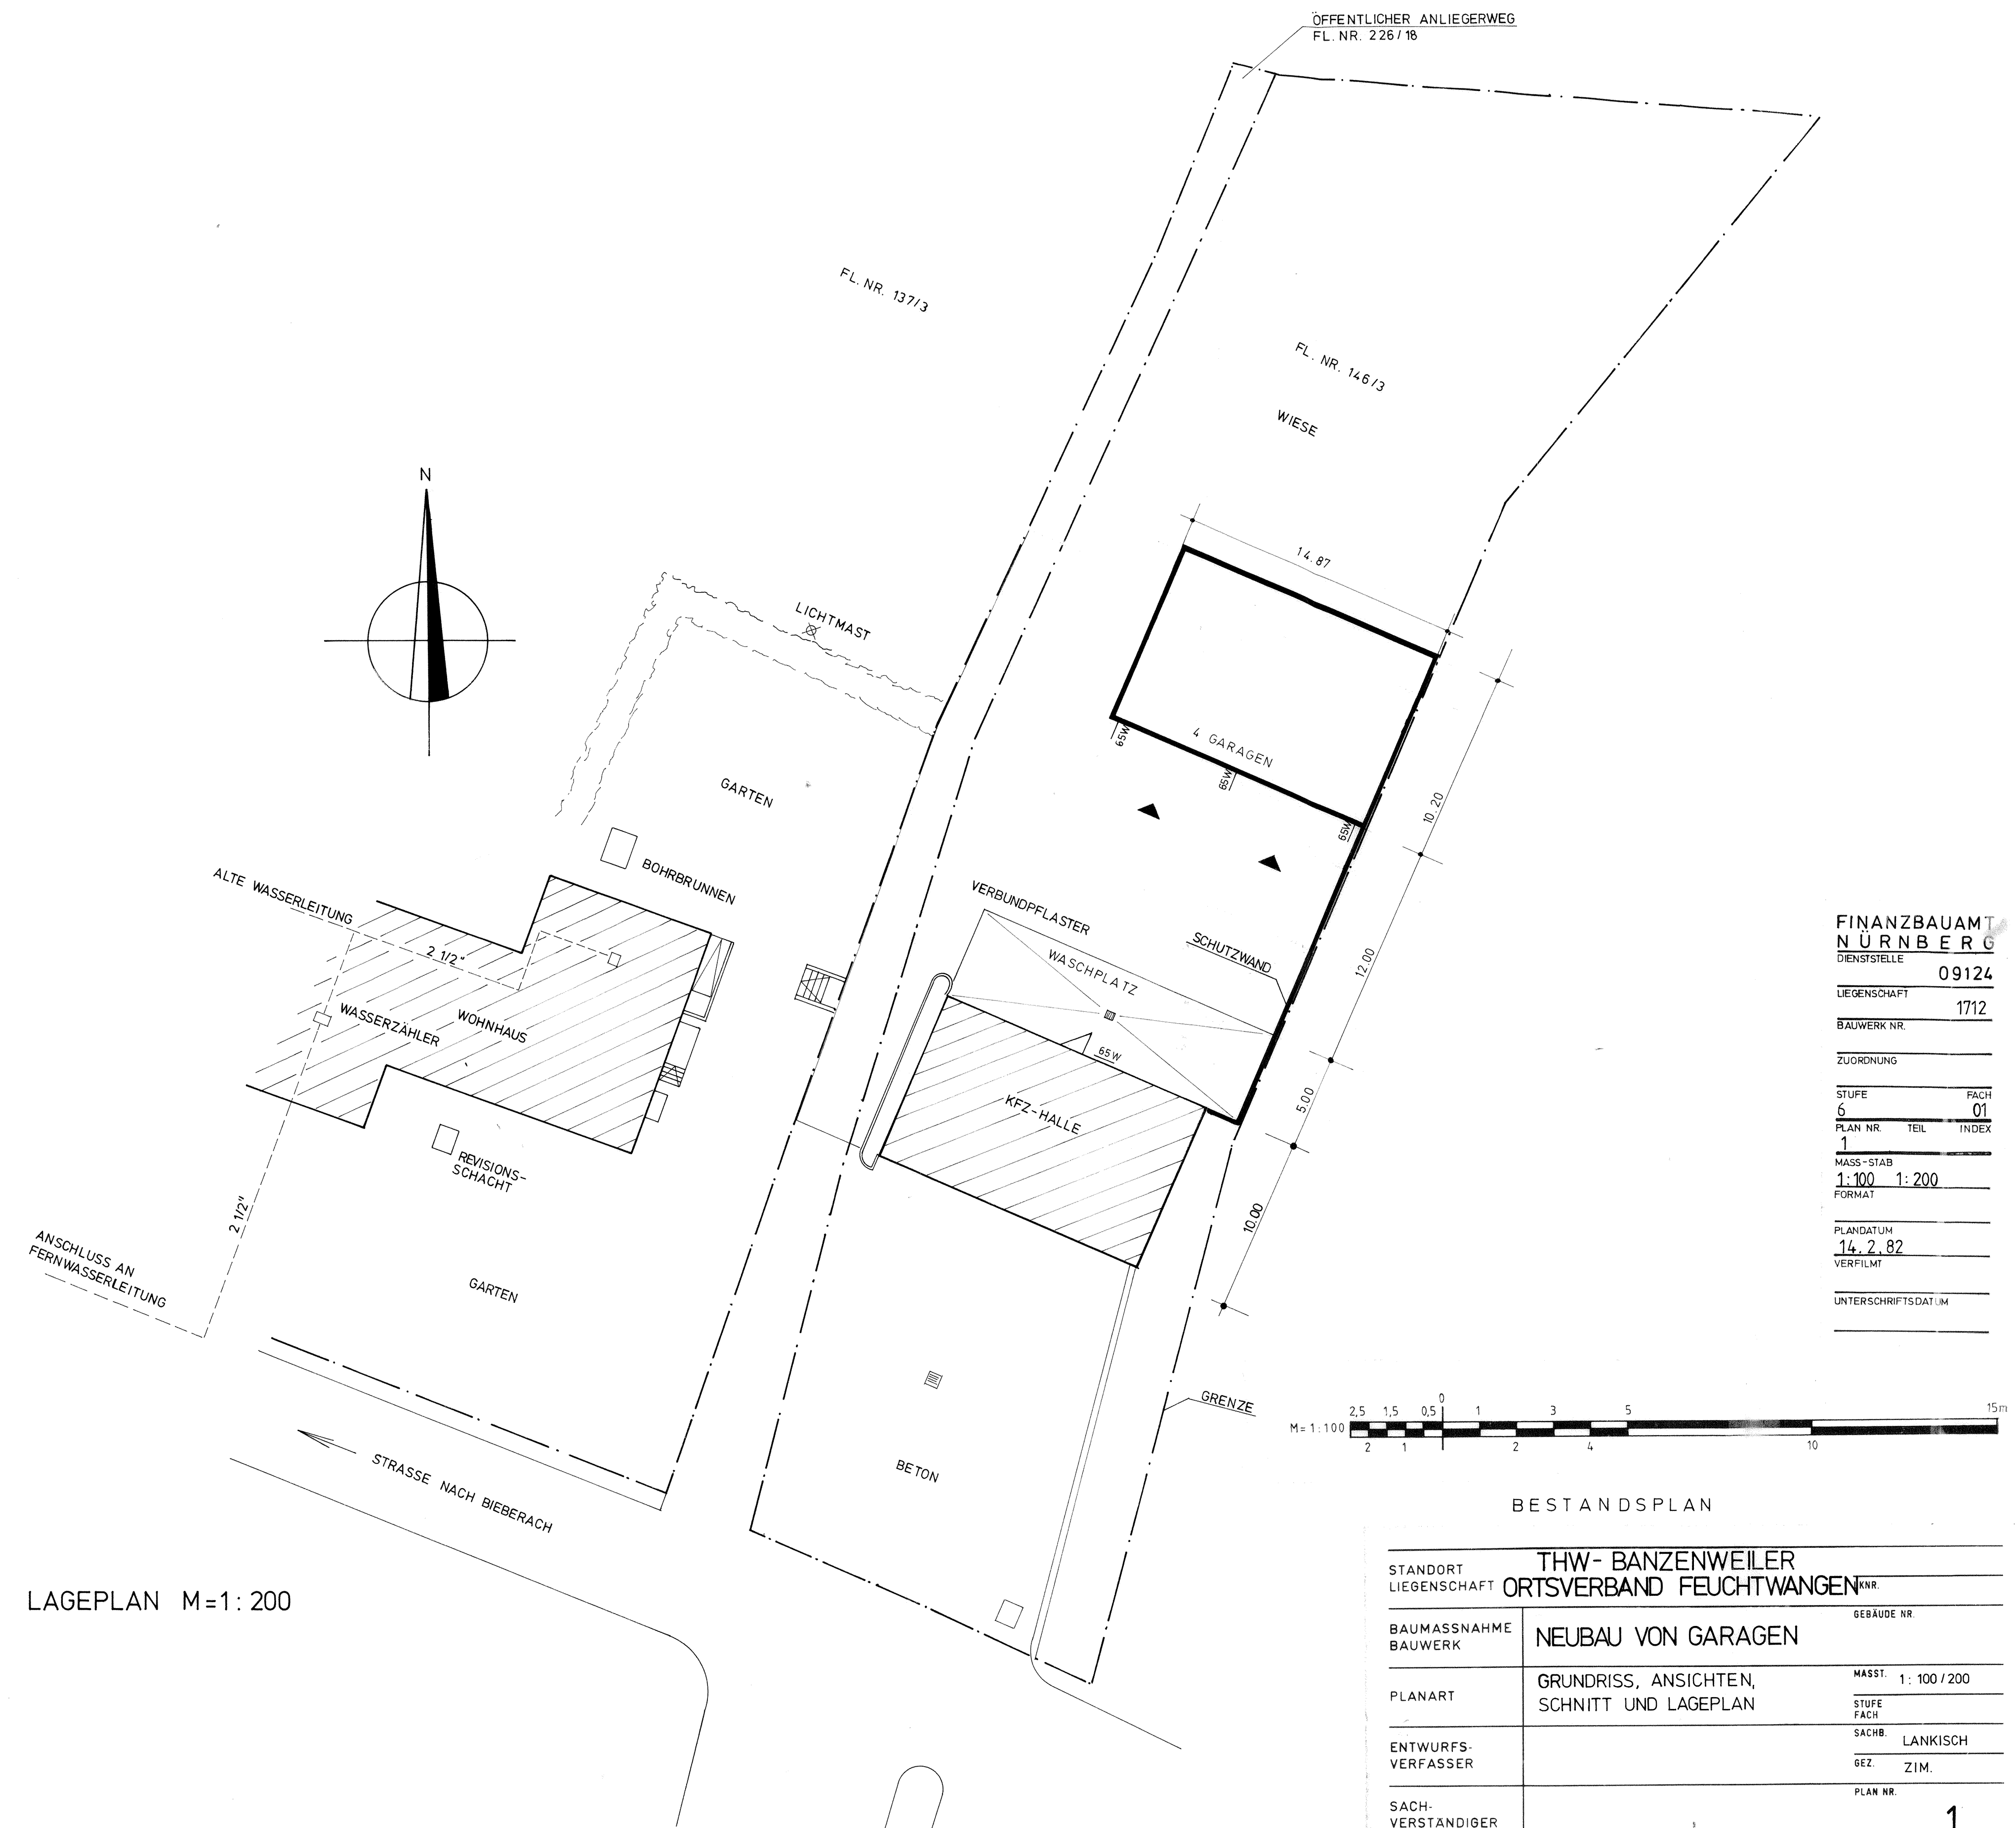

BESTANDSPLAN

STANDORT	THW- BANZENWEILER	GEBAUDE NR.	
LIEGENSCHAFT	ORTSVERBAND FEUCHTWANGEN		
BAUMASSNAHME	NEUBAU VON GARAGEN	MASSST. 1:100/200	
BAUWERK		STUFE	FACH
PLANART	GRUNDRISS, ANSICHTEN, SCHNITT UND LAGEPLAN	STUFE	FACH
ENTWURFS-VERFASSER		SACHB.	LANKISCH
SACH-VERSTÄNDIGER		DEZ.	ZIM.
		PLAN NR.	1
FINANZBAUAMT NÜRNBERG			
8500 NÜRNBERG 1	DATUM	14.2.1982	

FINANZBAUAMT NÜRNBERG	09124
LIEGENSCHAFT	1712
BAUWERK NR.	
ZUEINERUNG	
STUFE	FACH
PLAN NR.	01
TEIL	INDEX
1	
MASS-STAB	1:100 1:200
VERTEILUNG	
PLANDATUM	14.2.82
UNTERSCHRIFTSDATUM	