

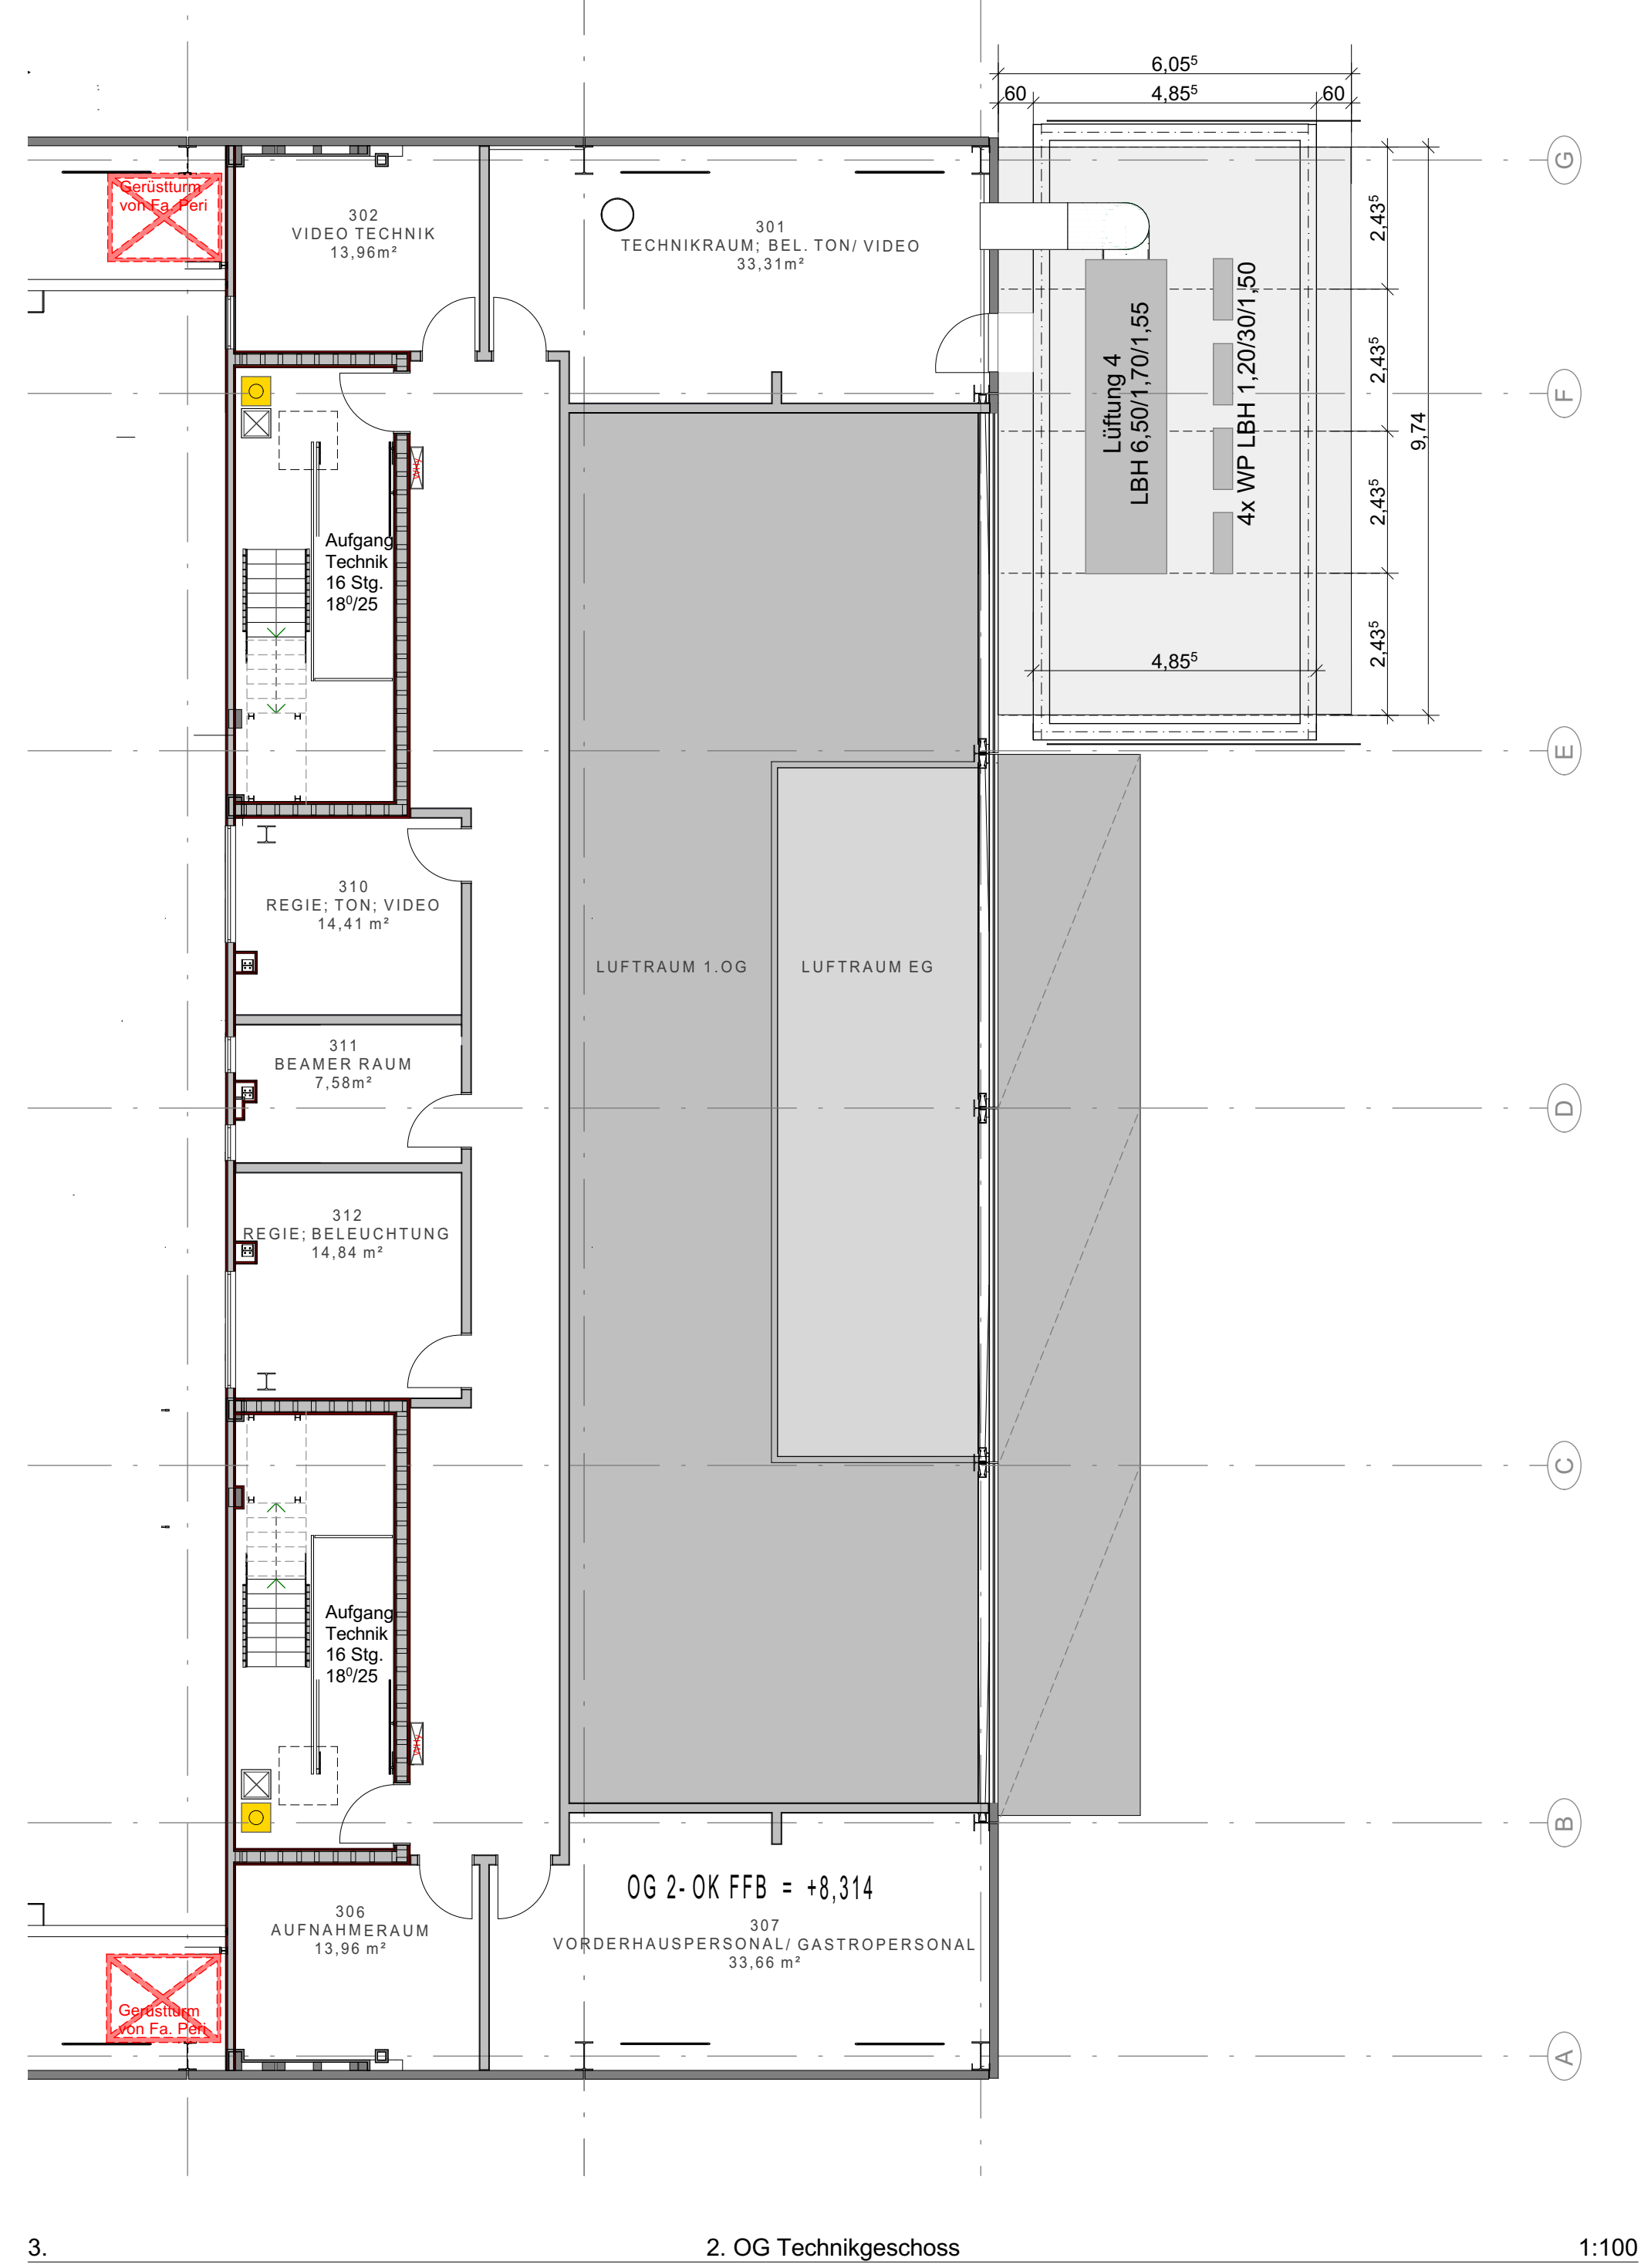


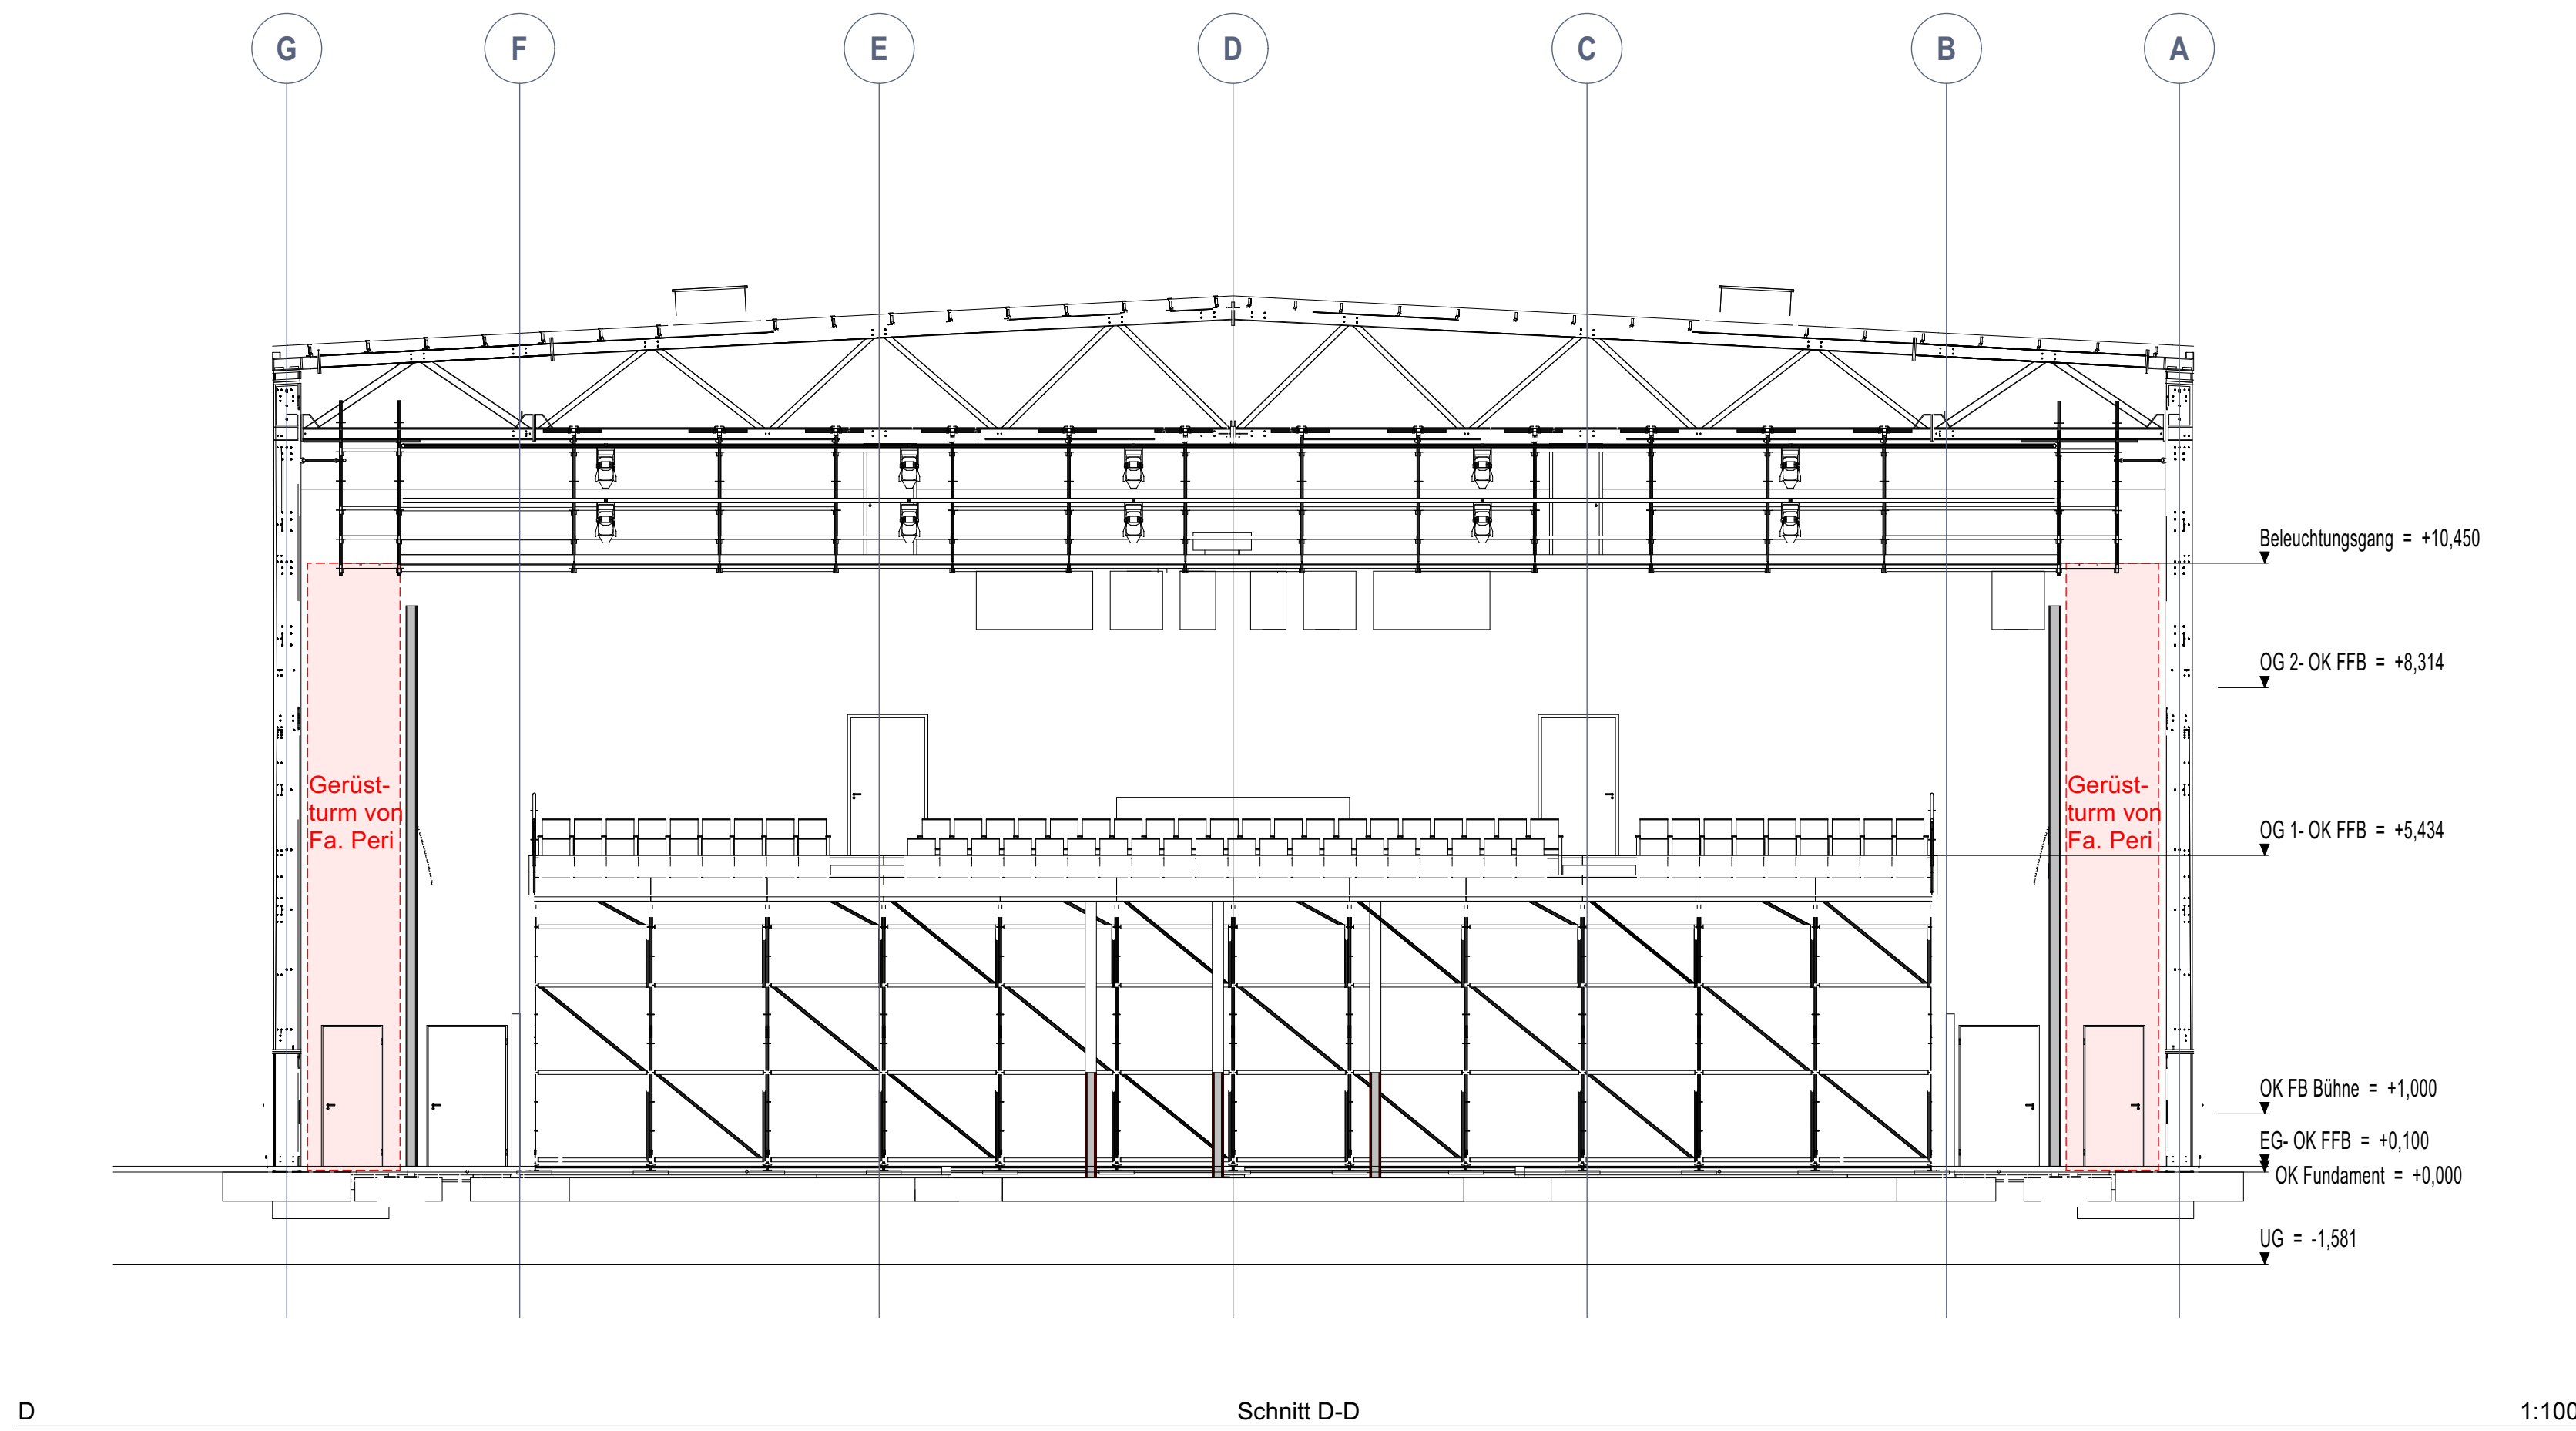

- LEGENDE:
- RWA Taster mit Schlüssel
 - Auslöser RWA Anlage
 - Wandhydrant
 - Feuerwehrentnahmestelle

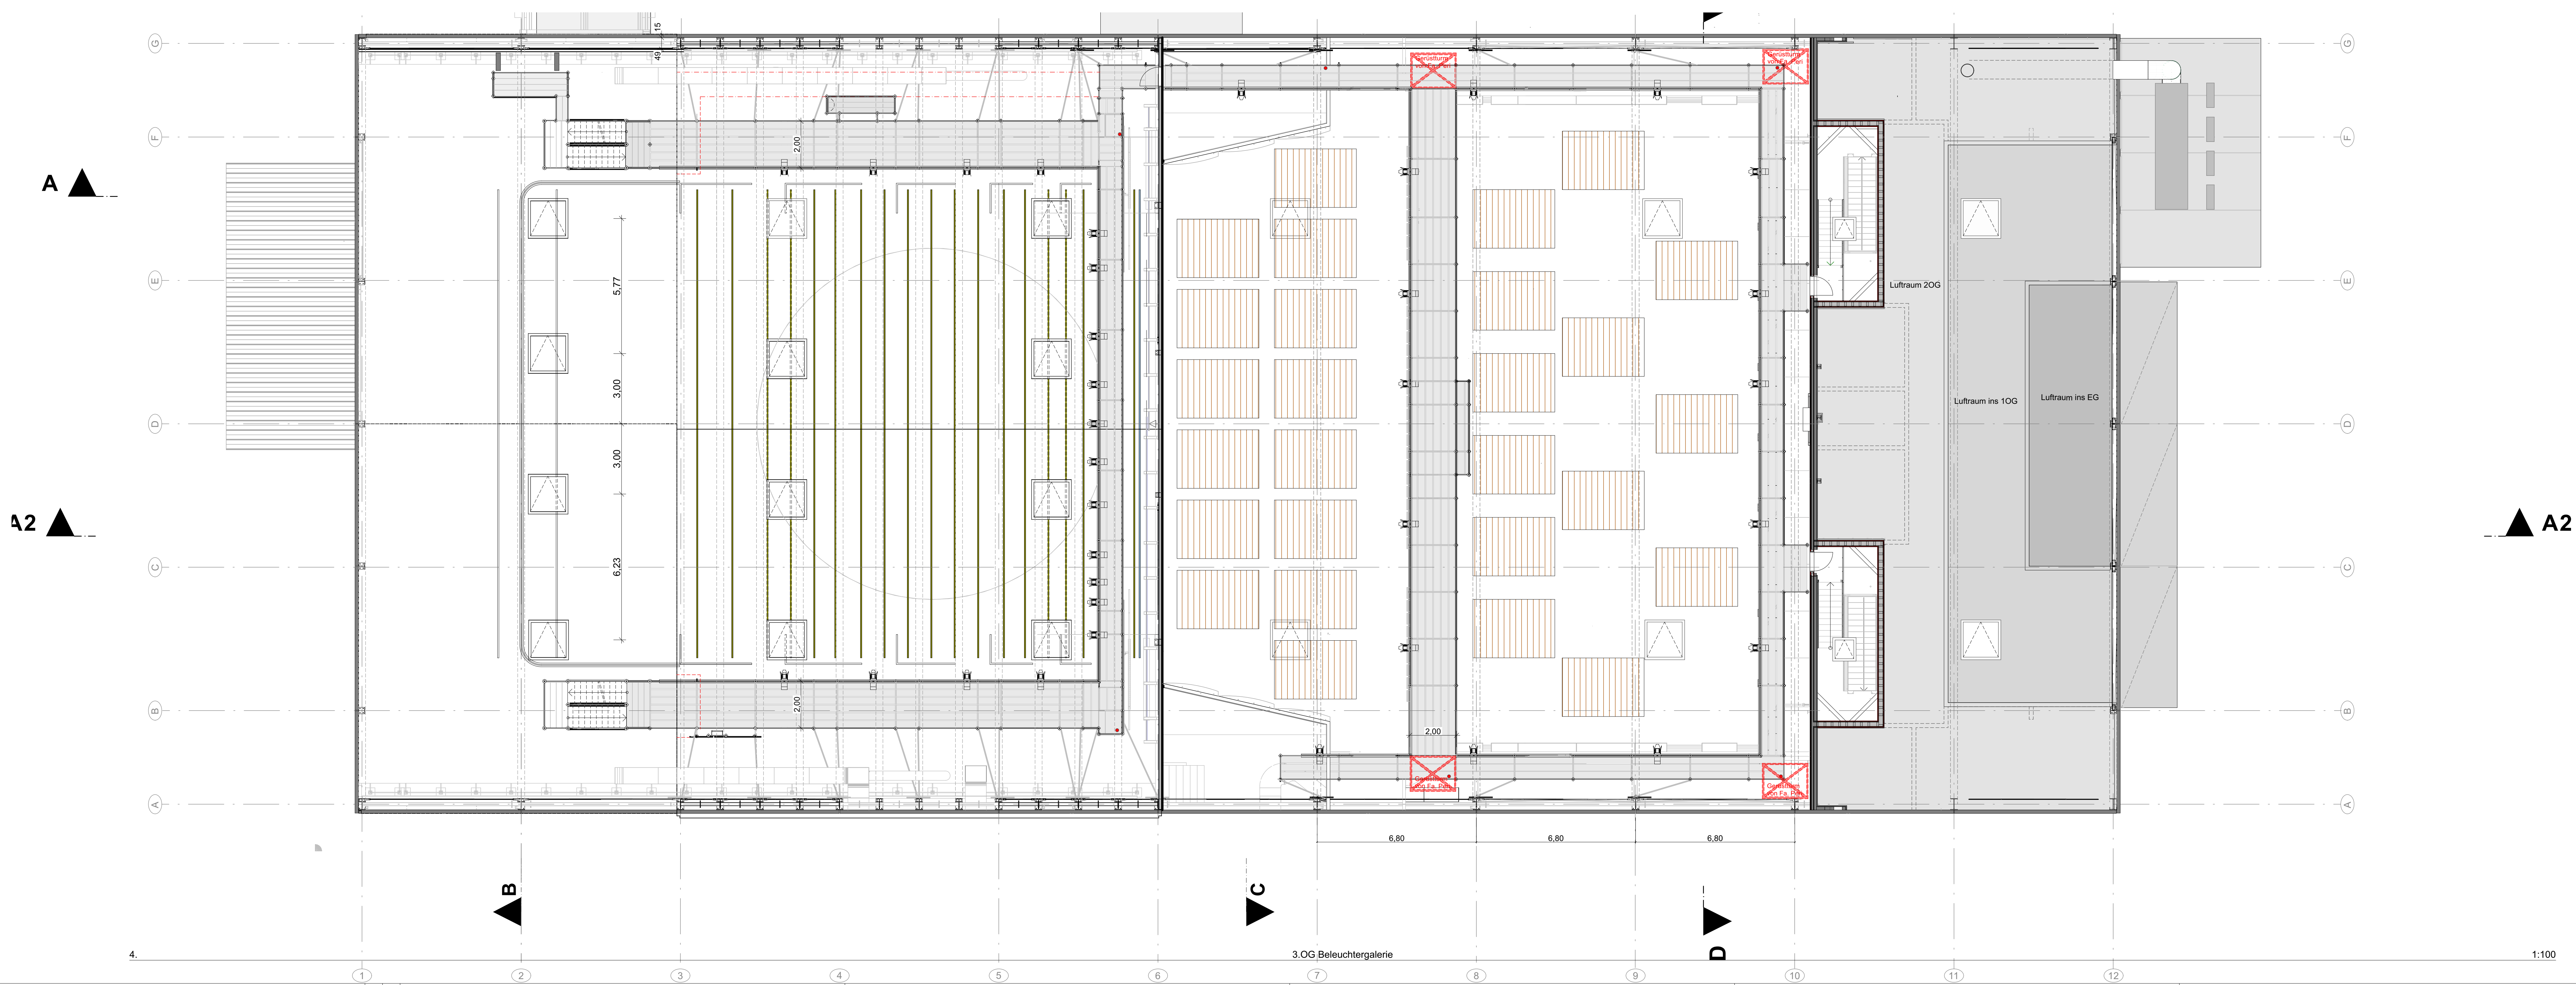

VORABZUG

NTM OPAL Bestandsplanung



2.OG / 3.OG + Schnitt D-D

± 0,10 = 96,20 m UNN = OK FFB EG
BAUVORHABEN: OPAL Oper am Luisenpark
AUFTRAGGEBER: Stadt Mannheim vertreten durch Dez. II vertreten durch EB 42 Nationaltheater Mannheim Mozartstr. 9 68161 Mannheim
Architekt:

A-1.5

Maßstab	Blattgröße	Datum	Planentwerfer
1:100	1189x841 A0	04.07.2024	NTM
Dateiname: 24-07-04_OFT_Planung.pdf PDF beim Klicken in "Vorschau" drucken			