




1. Obergeschoss M 1:50

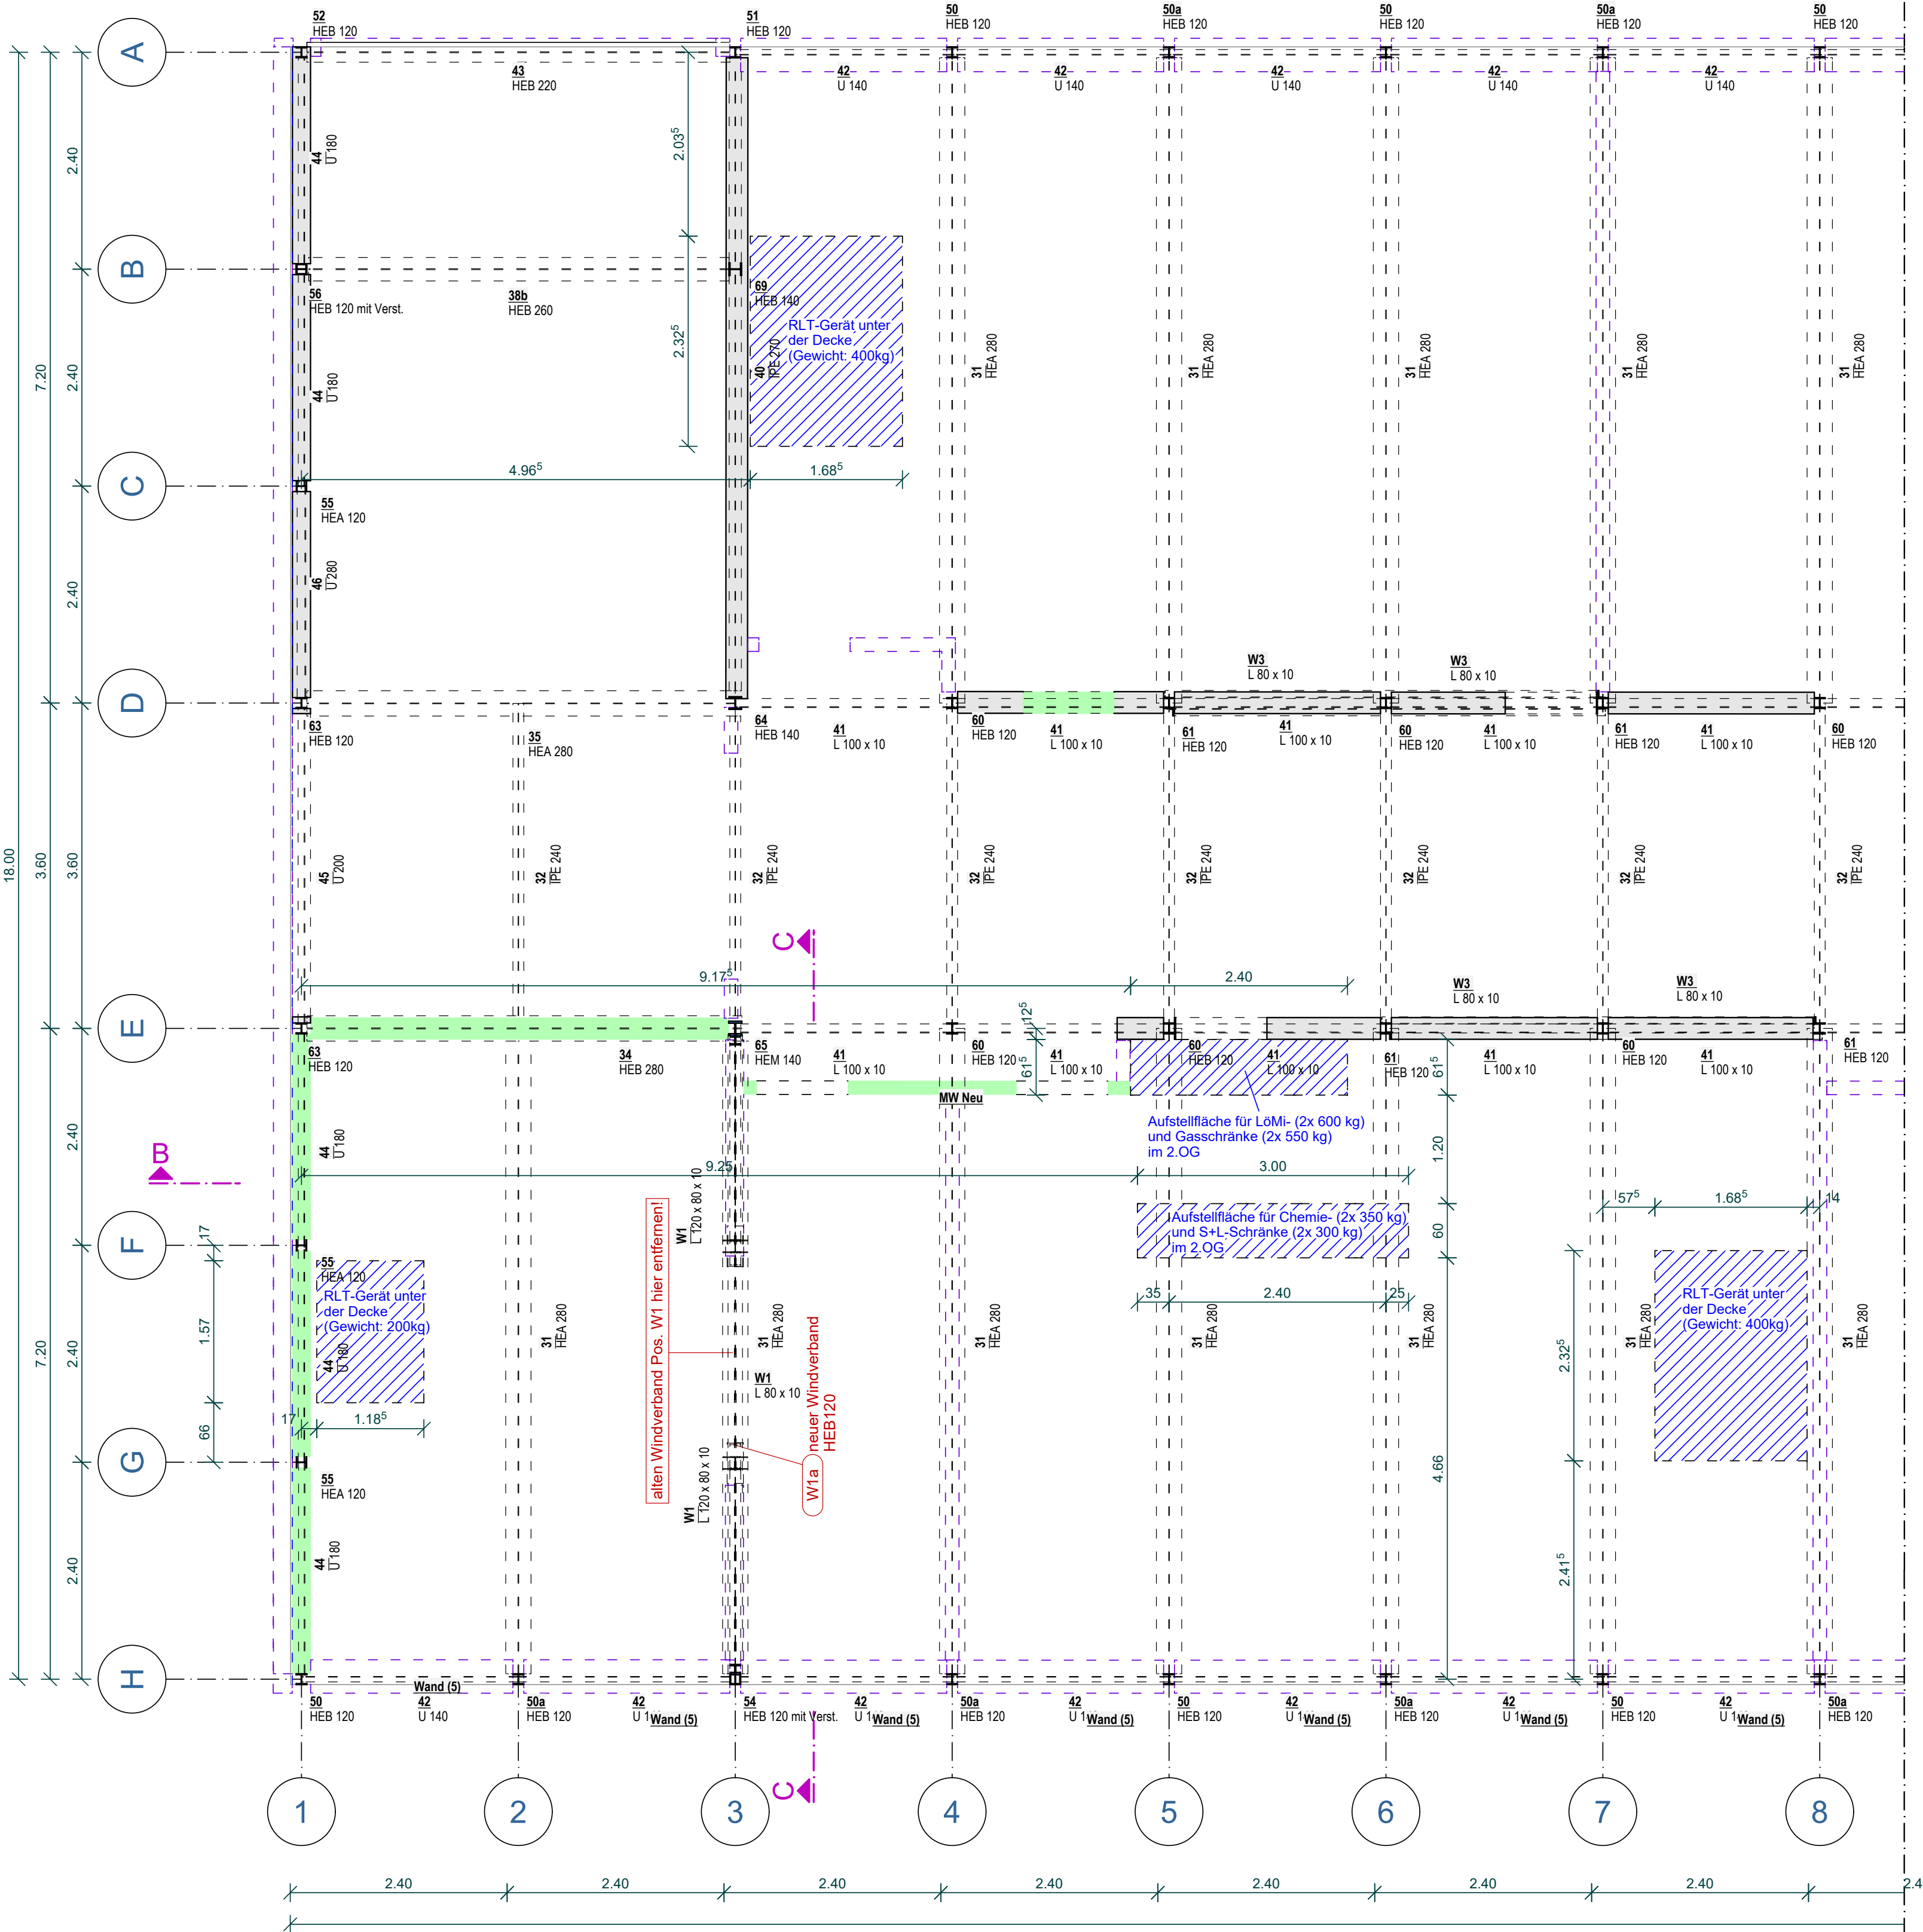


Schnitt A-A M 1:50

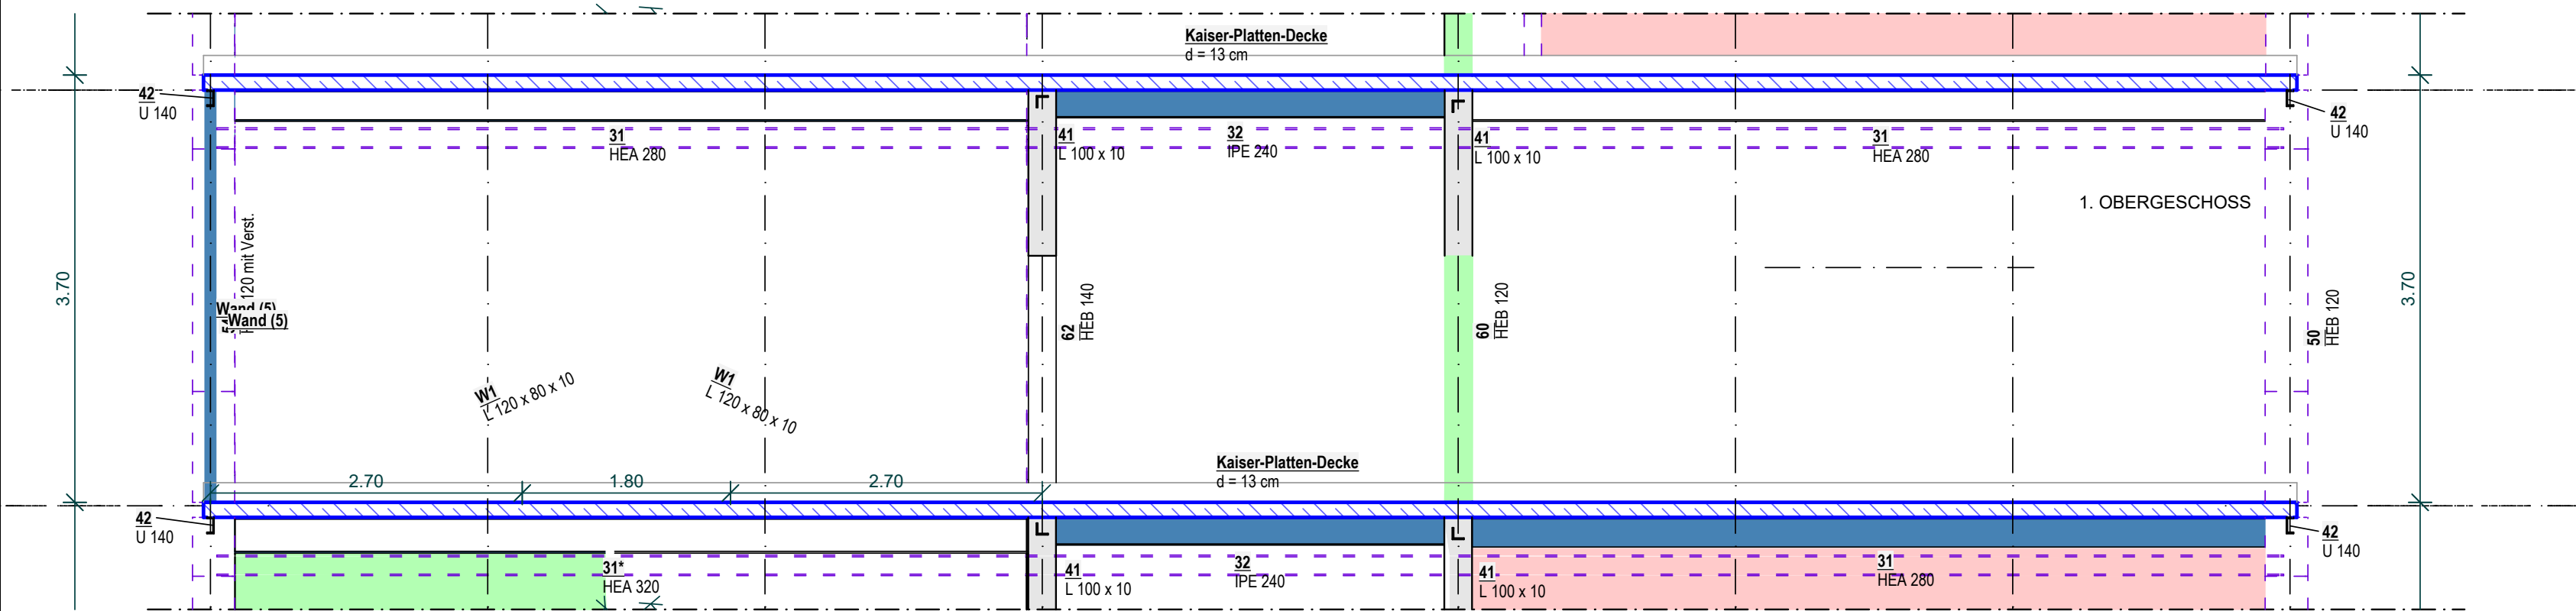


Schnitt B-B M 1:50

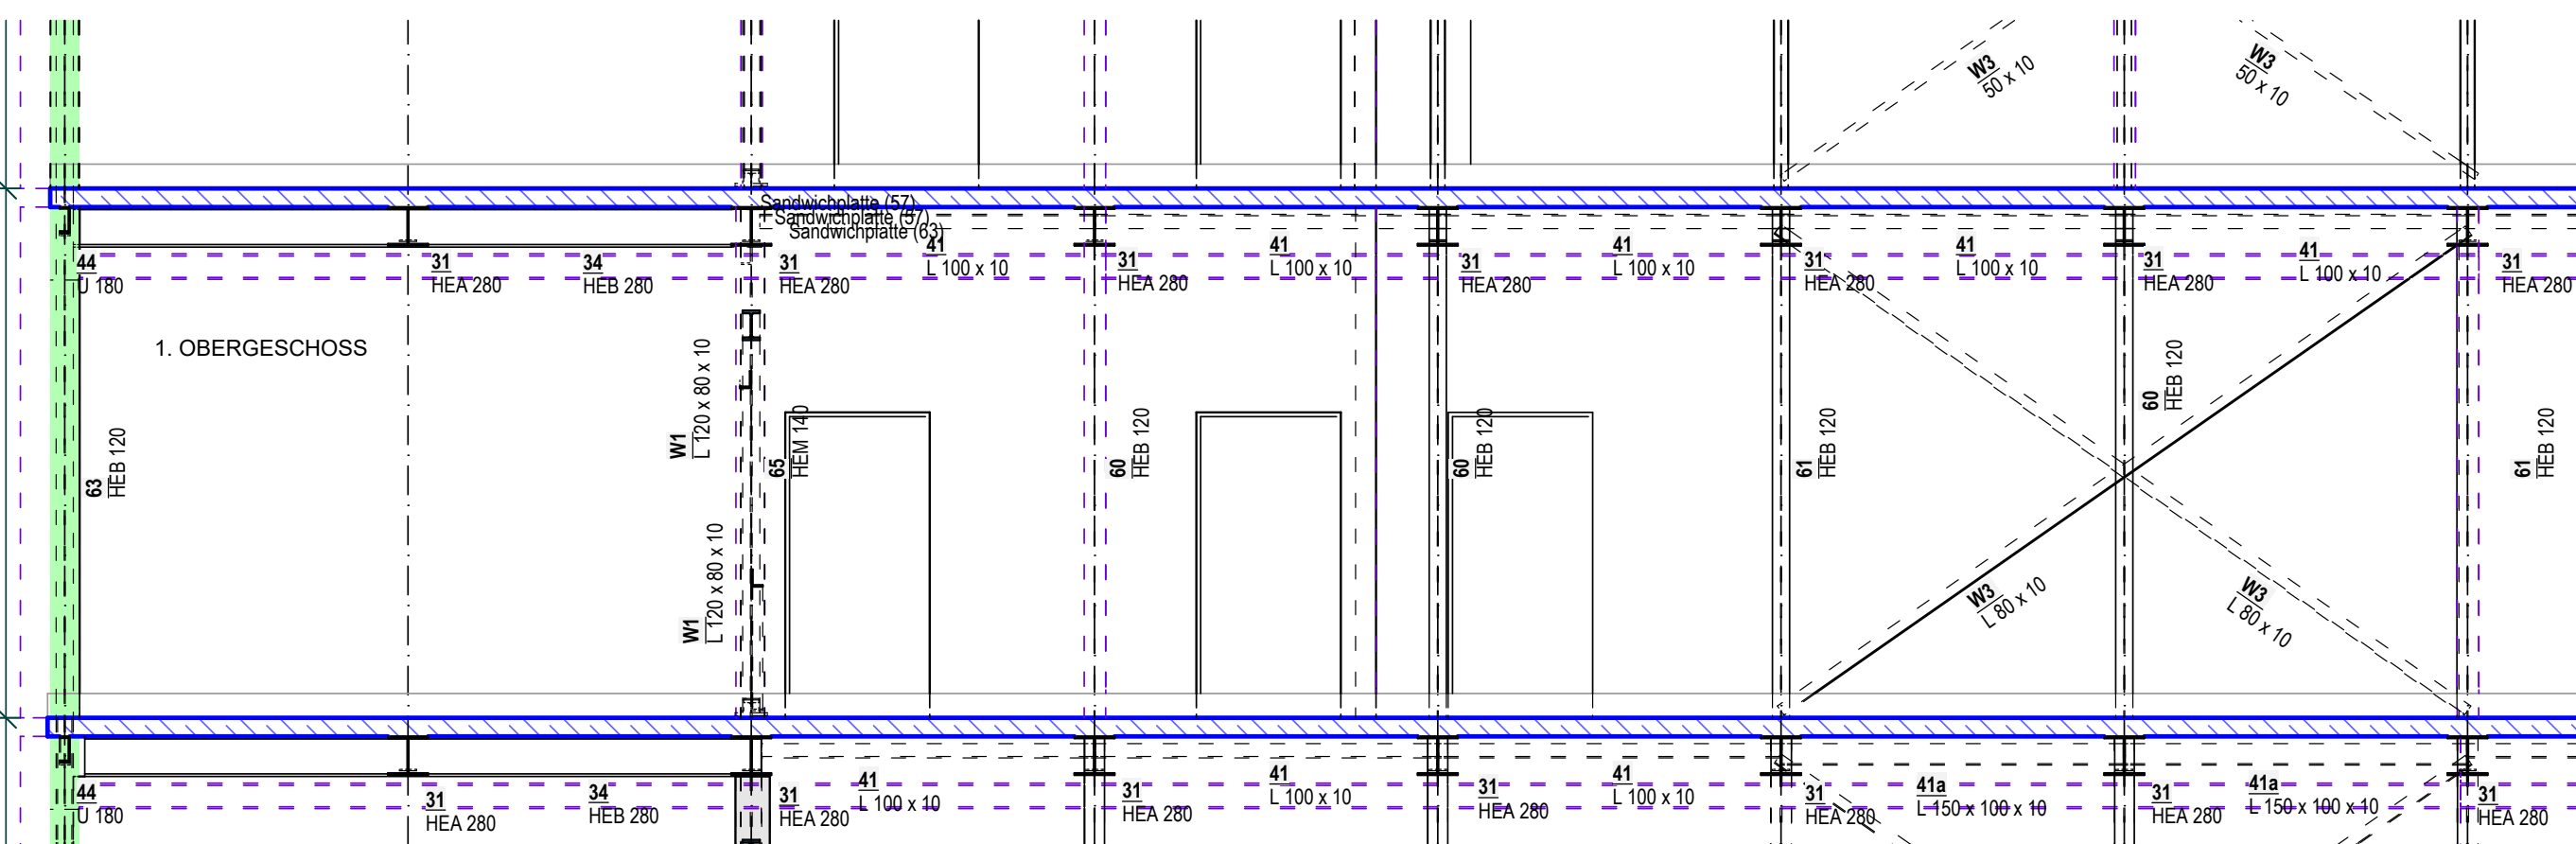


Schnitt C-C M 1:50

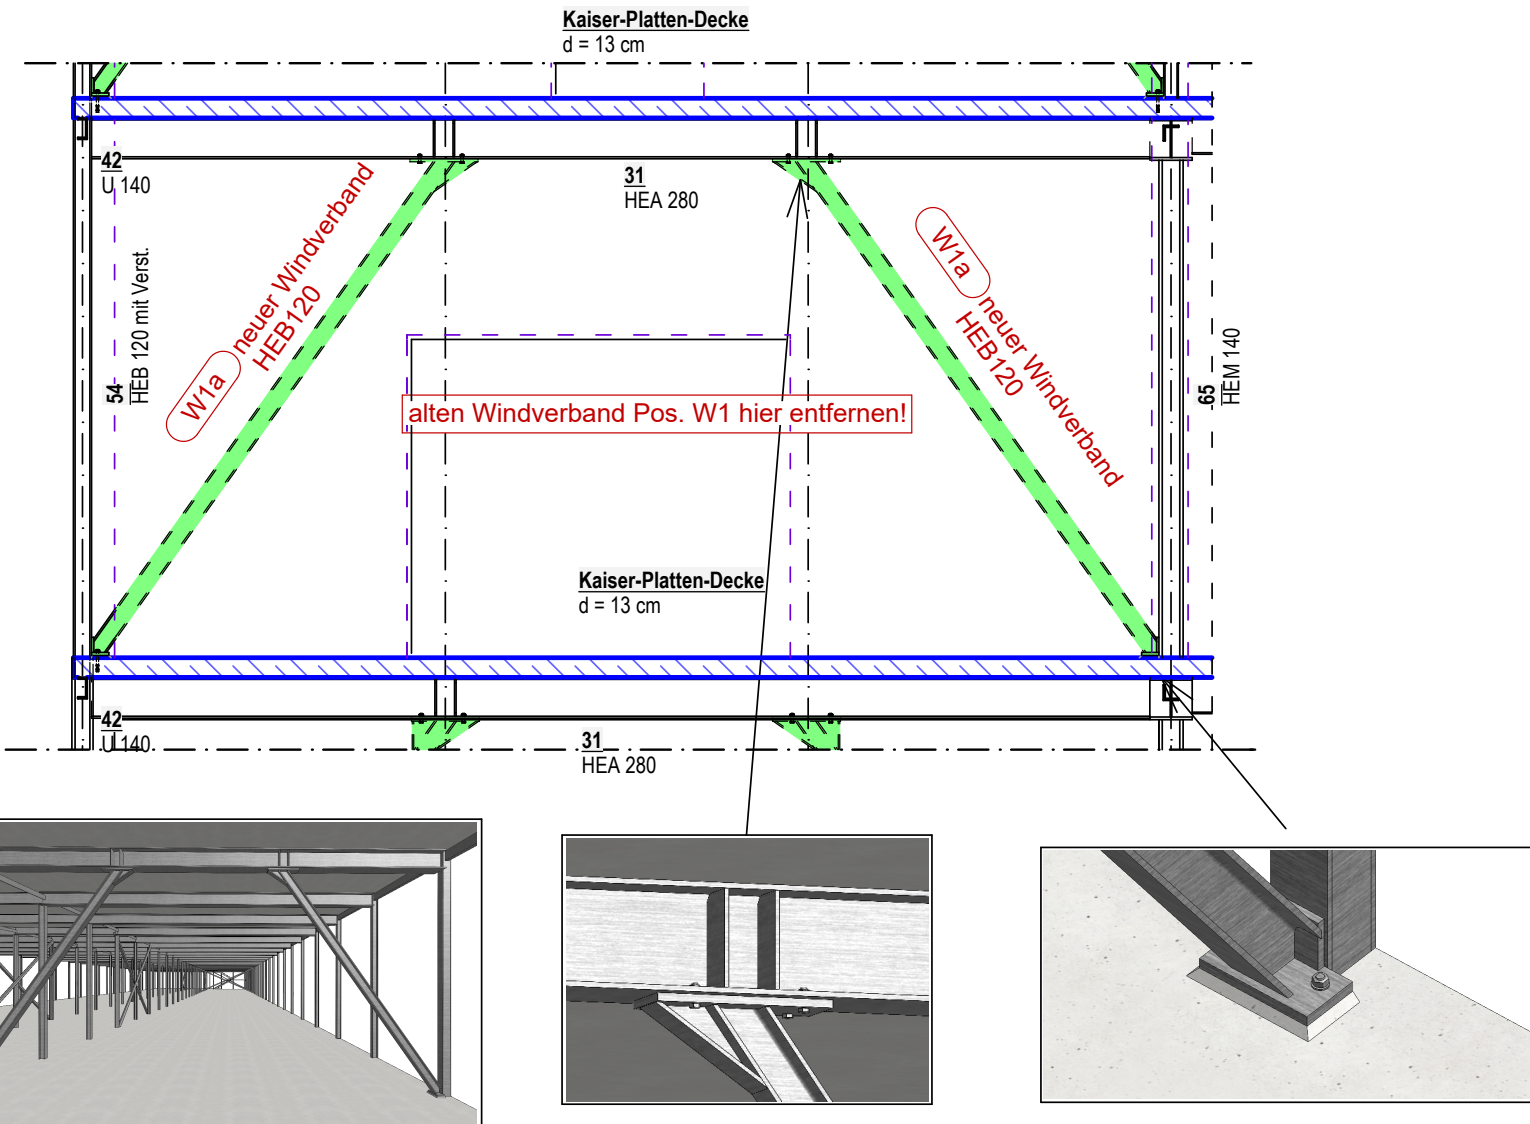


Detail Fußplatte Windverband

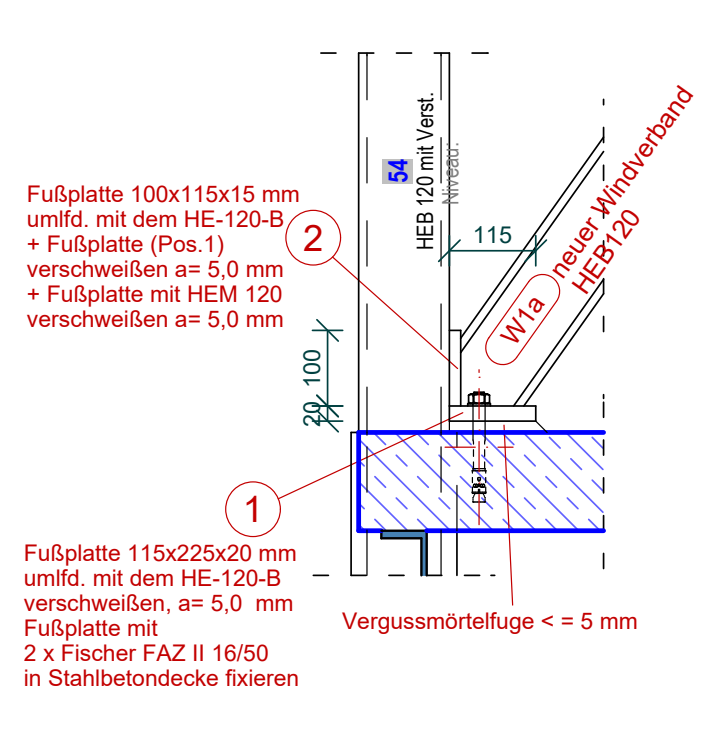

Detail Kopfplatte Windverband

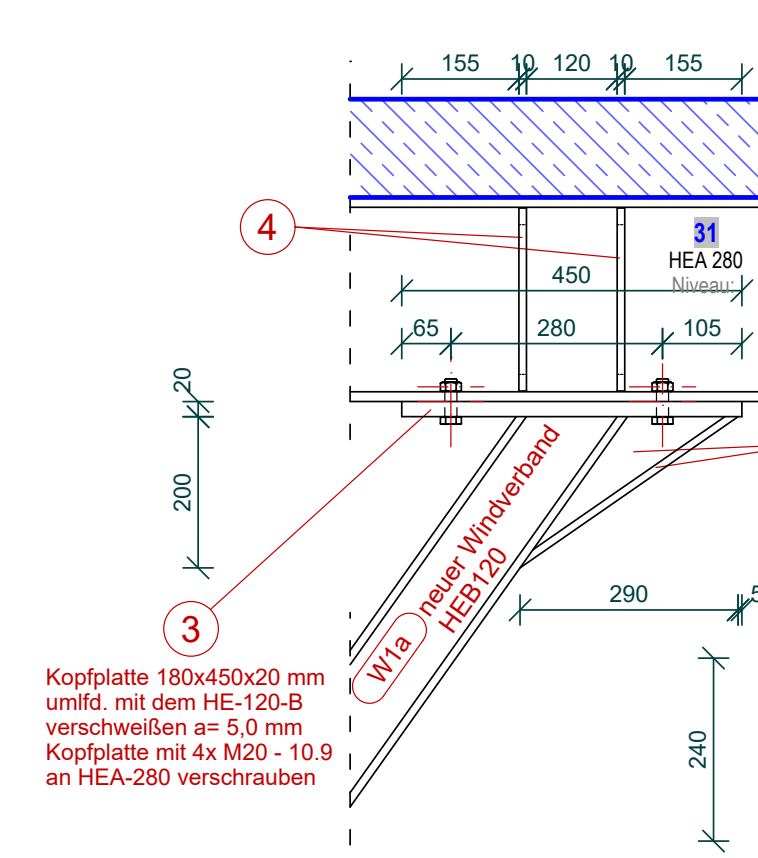

3D-Ansicht - 1.OG

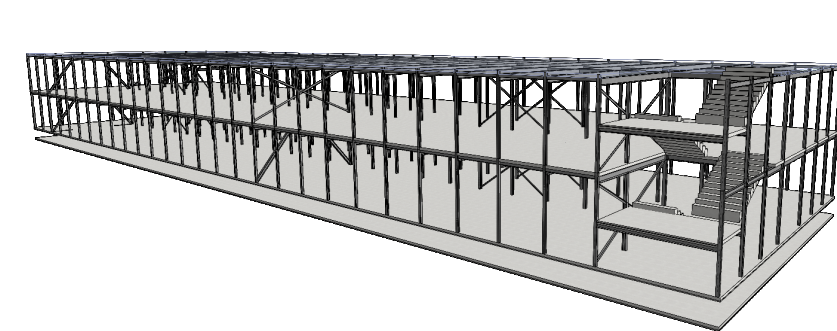

Baustoffe

- Mauerwerk Neu (nicht tragend)
- Mauerwerk Bestand (nicht tragend)
- Mauerwerk Abbruch
- Stahlbeton Bestand
- Wand nichttragend LTW

a	20.04.2026	Fußplatte und Kopfplatte Windverband geändert	str
Index	Datum		Name

SCHMIDT ING-Plan
Tragwerksplanung-Baustatik

Clemens-August-Straße 63
58821 Ansbach
T 02031 / 538827-0

www.SCHMIDT-ING-Plan.de
info@schmidt-ing-plan.de

Projekt	Geschwister-Scholl-Realschule Albert-Schweizer-Straße 4 58840 Plettenberg		
Bauherr	Stadt Plettenberg Grünestraße 12 58840 Plettenberg		VORABZUG
Plan	Bestandsplan Stahlbau 1. Obergeschoss		
Gerechnet	csc	Maßstab 1:50	Proj.Nr. 24c06
Gezeichnet	str	Datum 18.08.2025	Plan Nr. BP-02a