

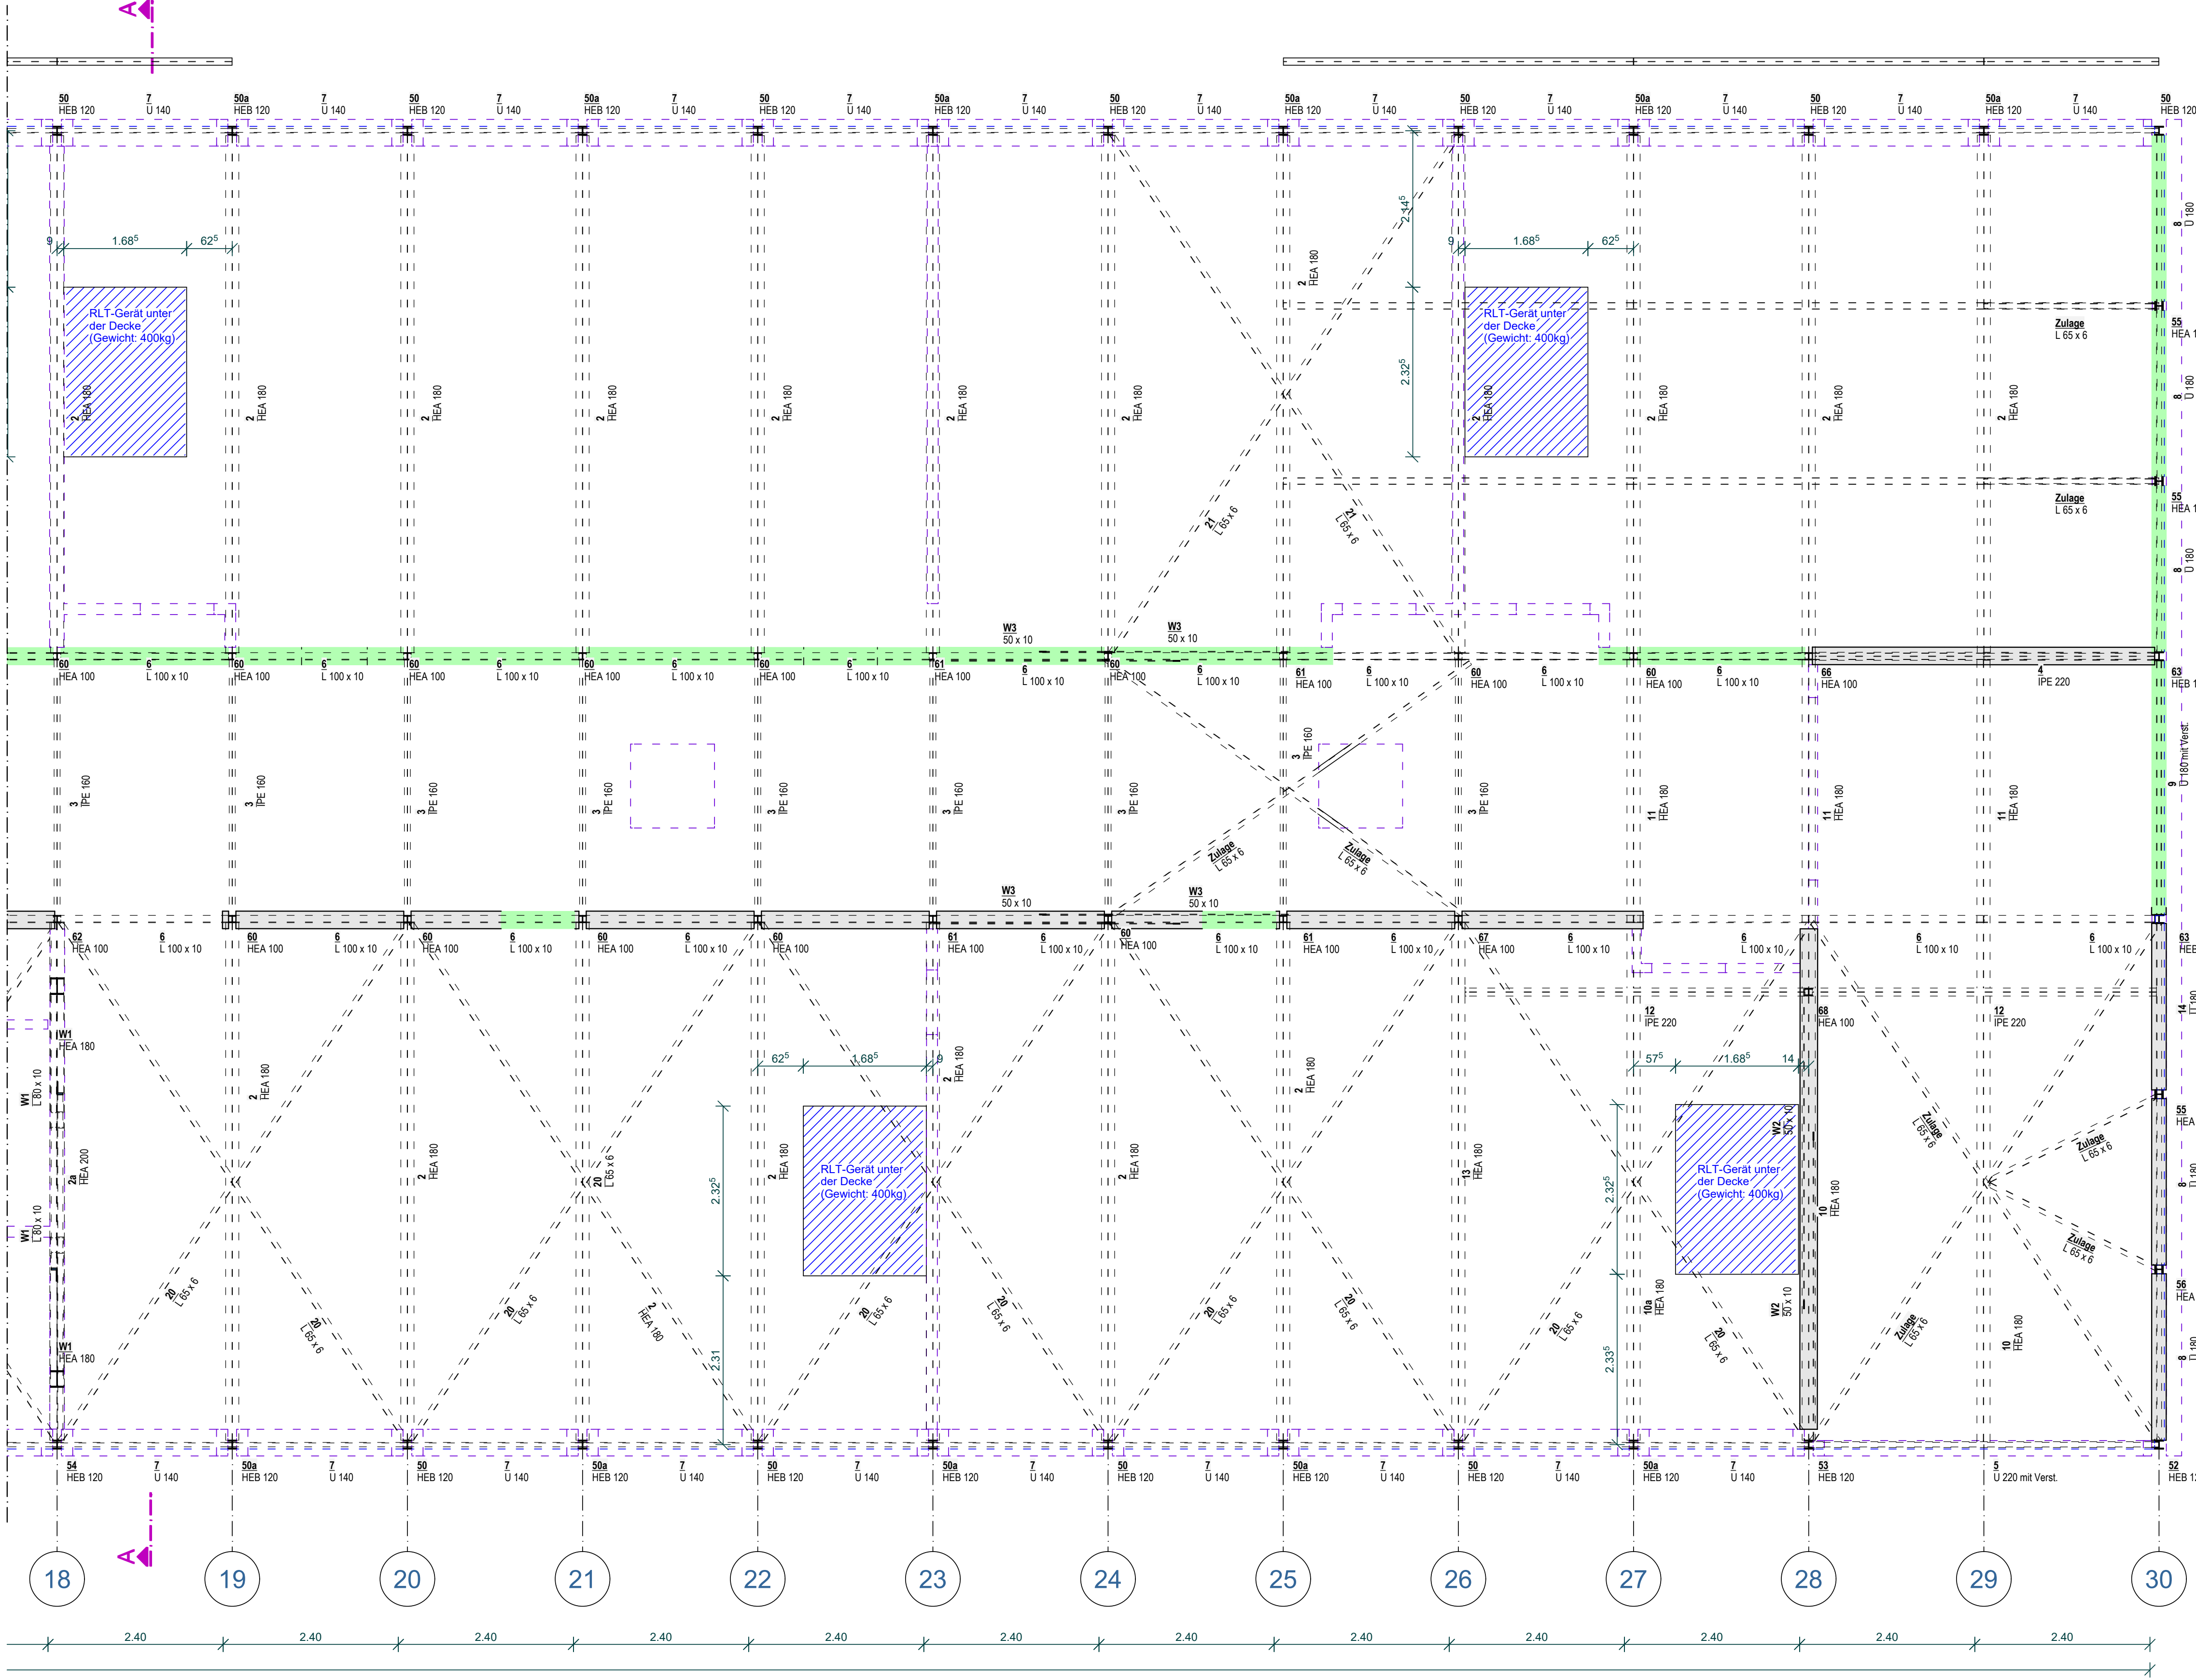




2. Obergeschoss
M 1:50

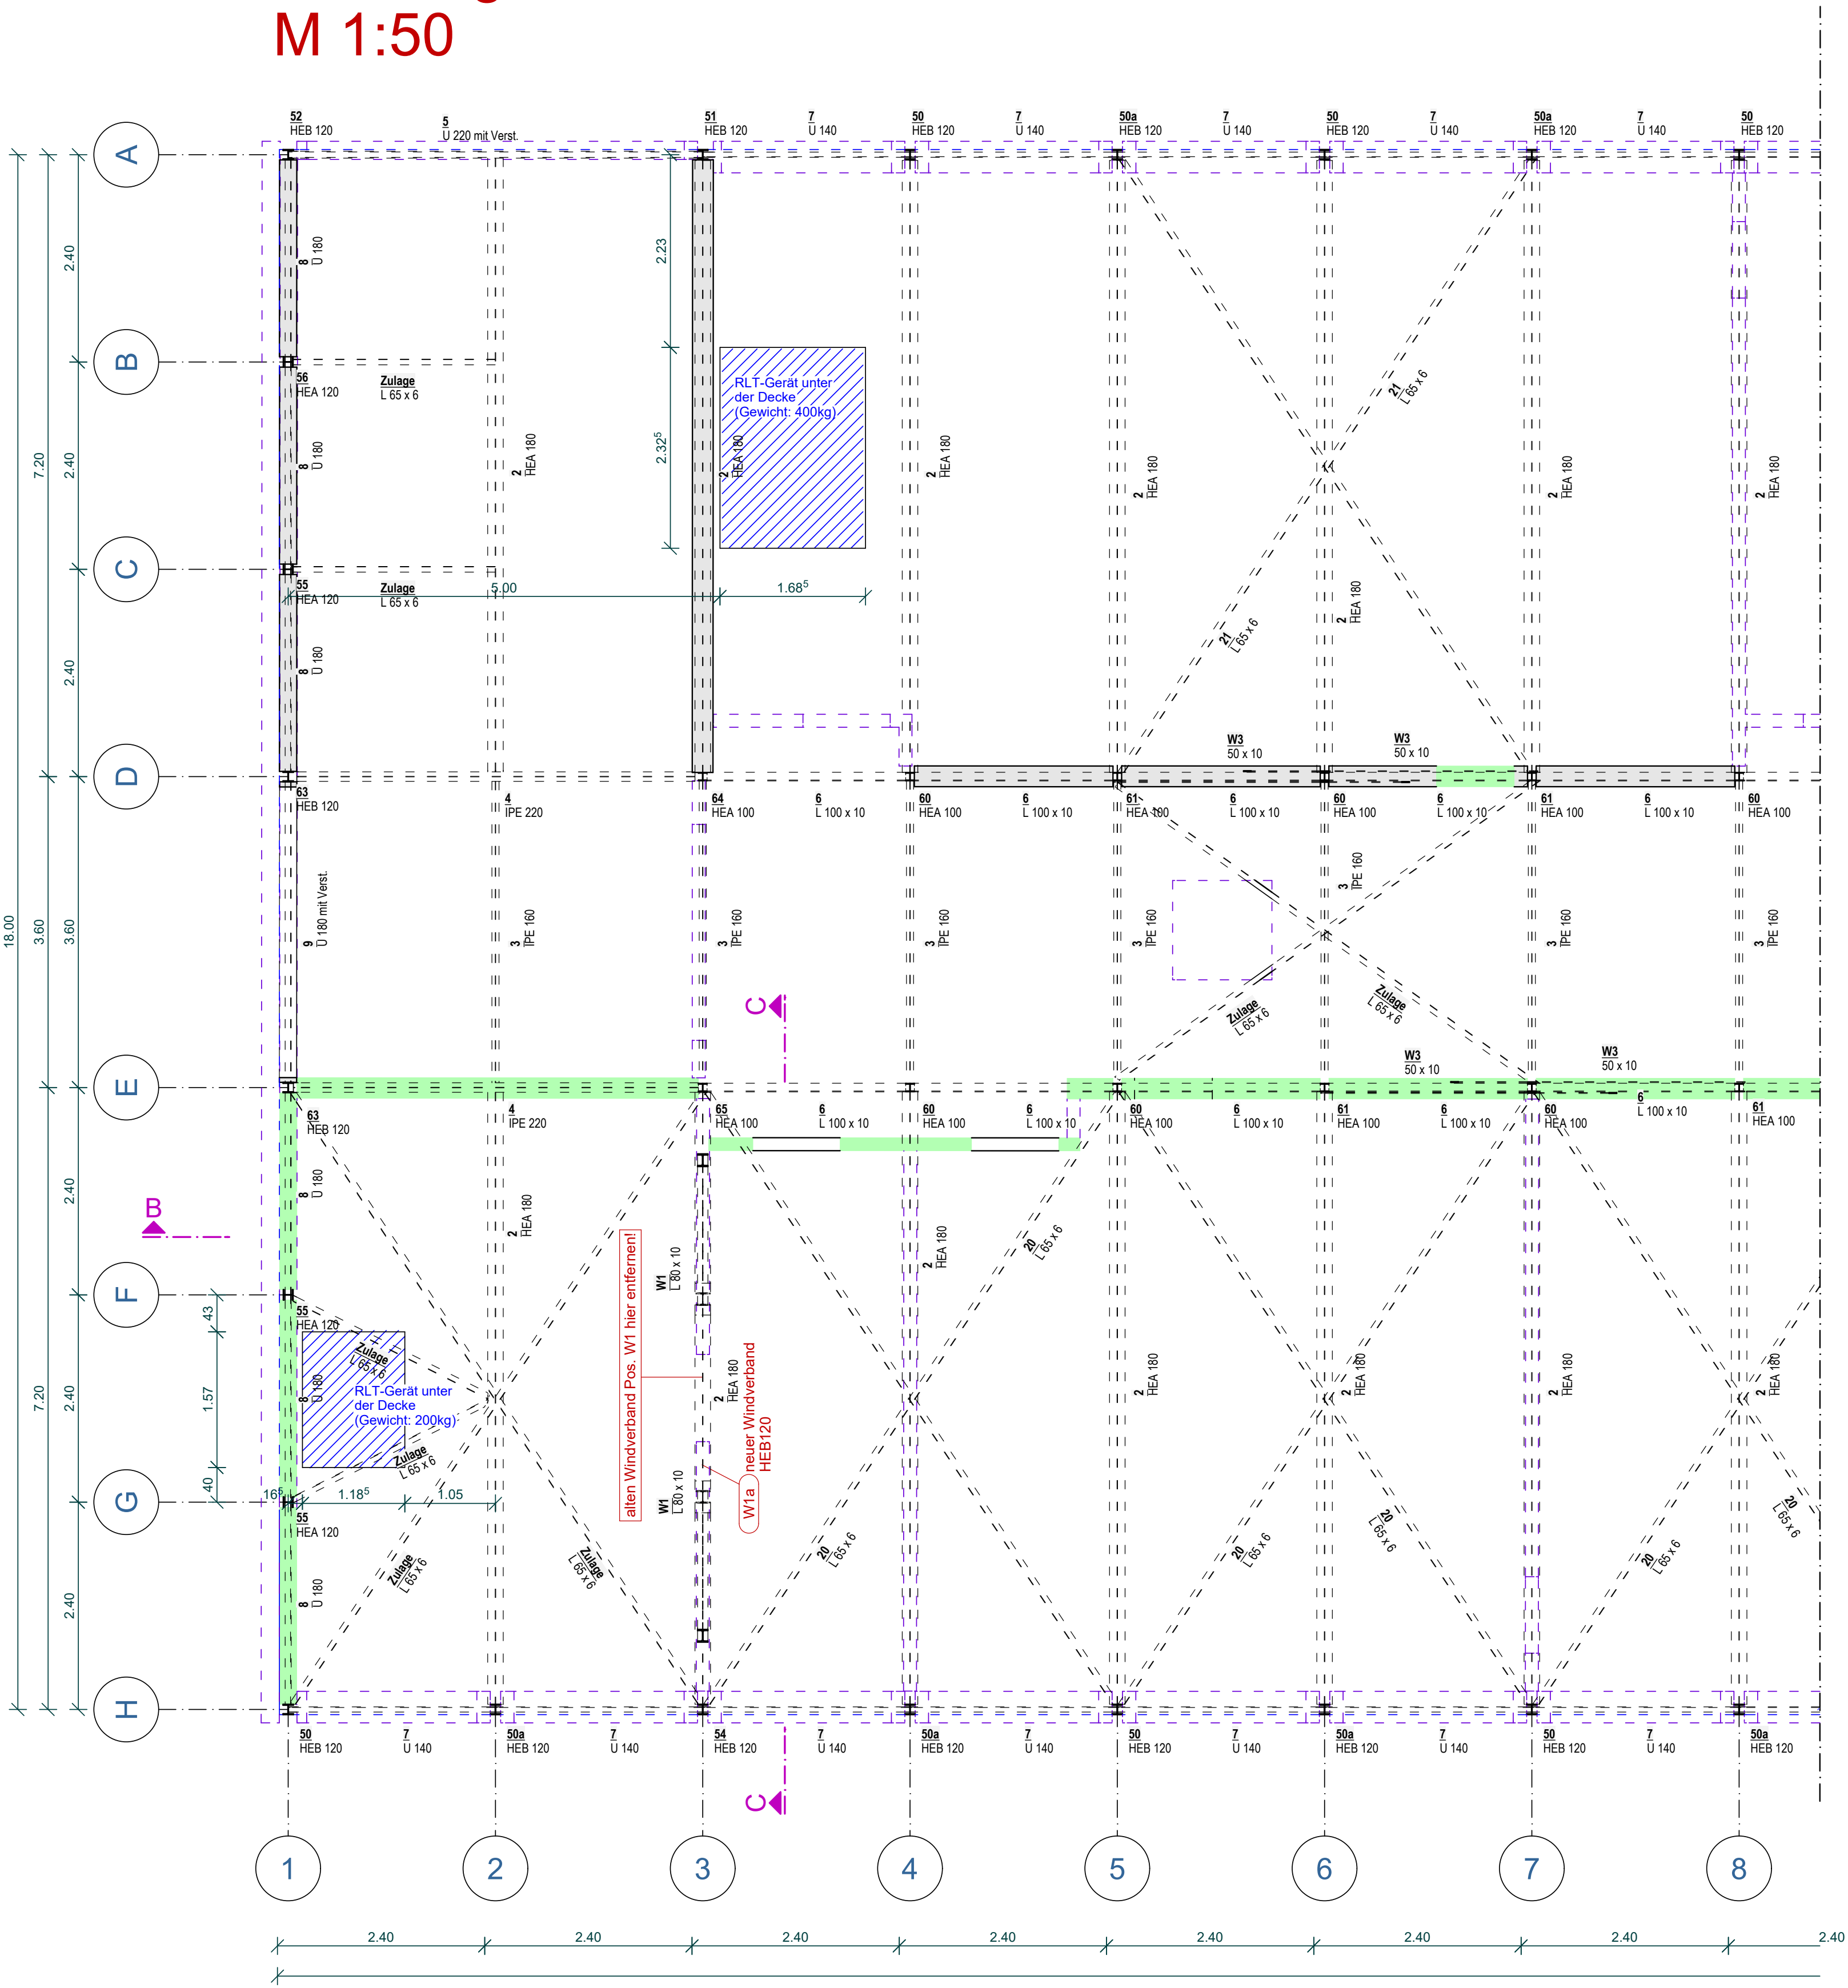


Schnitt A-A
M 1:50

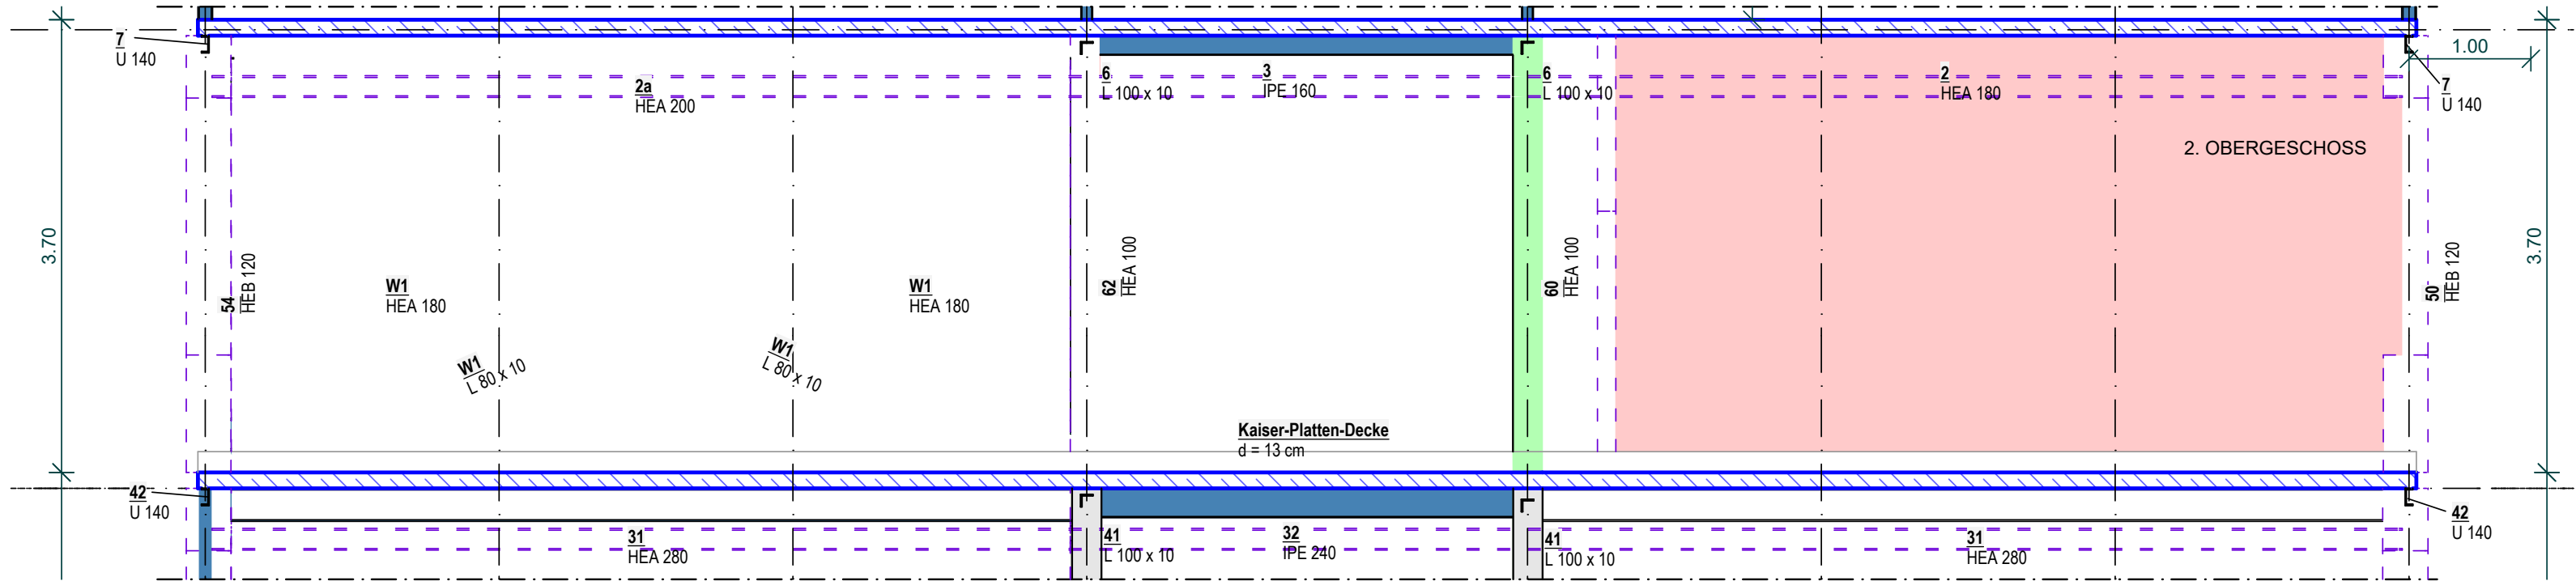



Schnitt B-B
M 1:50

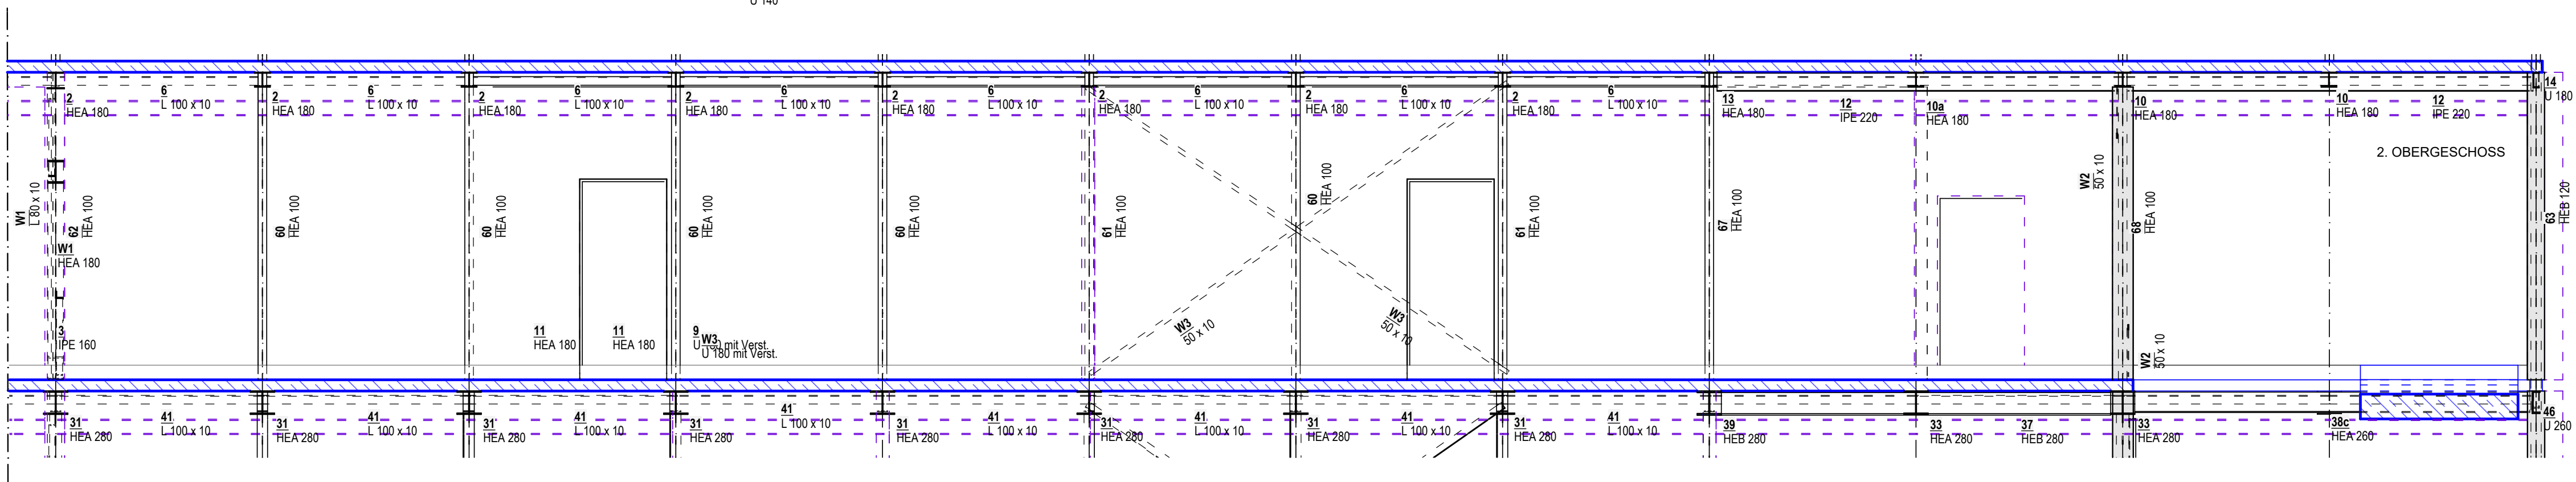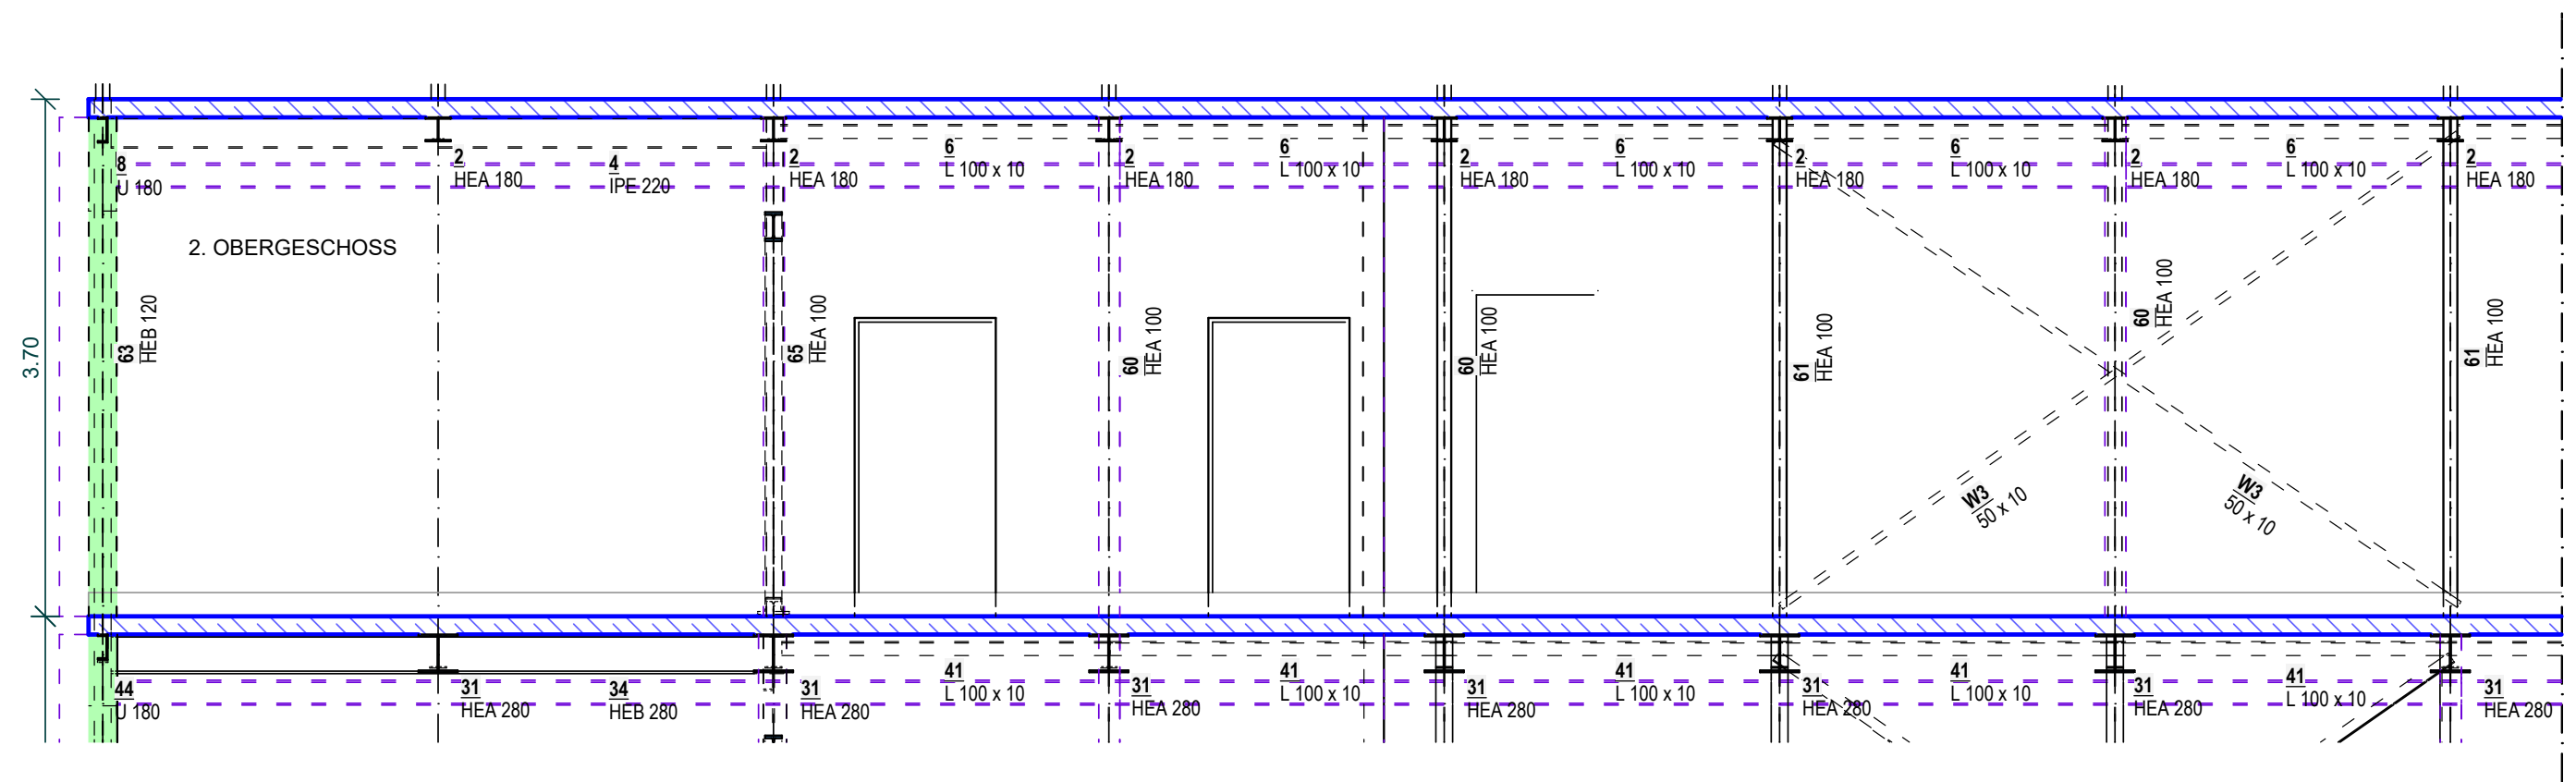


Schnitt C-C
M 1:50

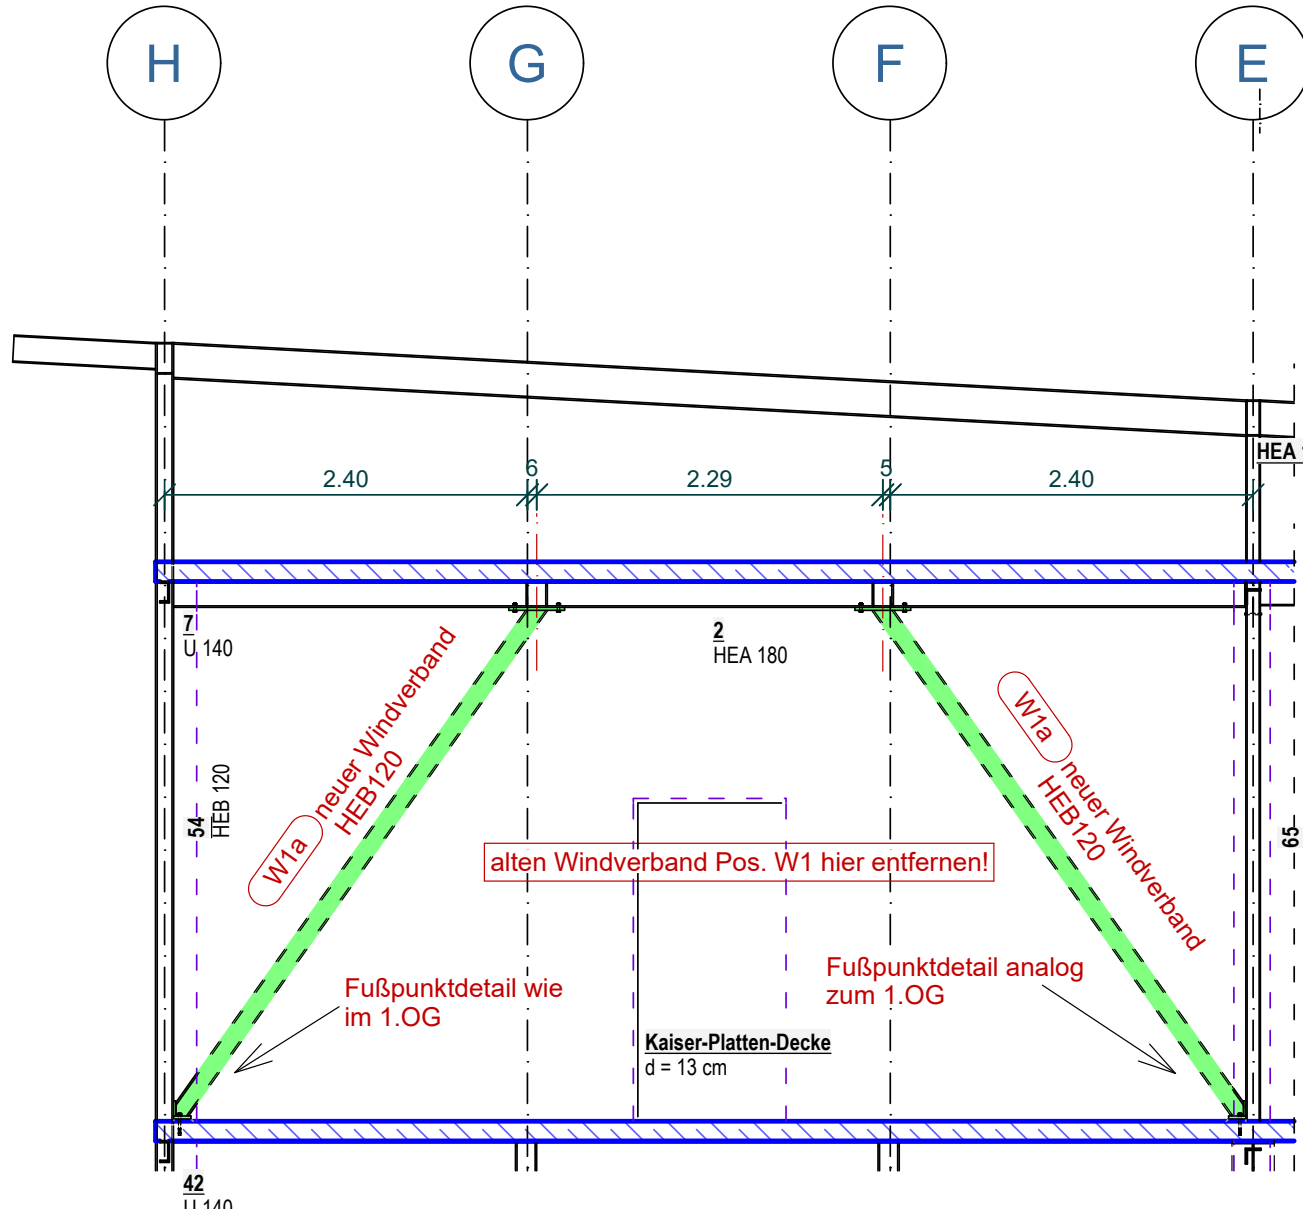

Detail Kopfanschluss HEB120 an HEA180

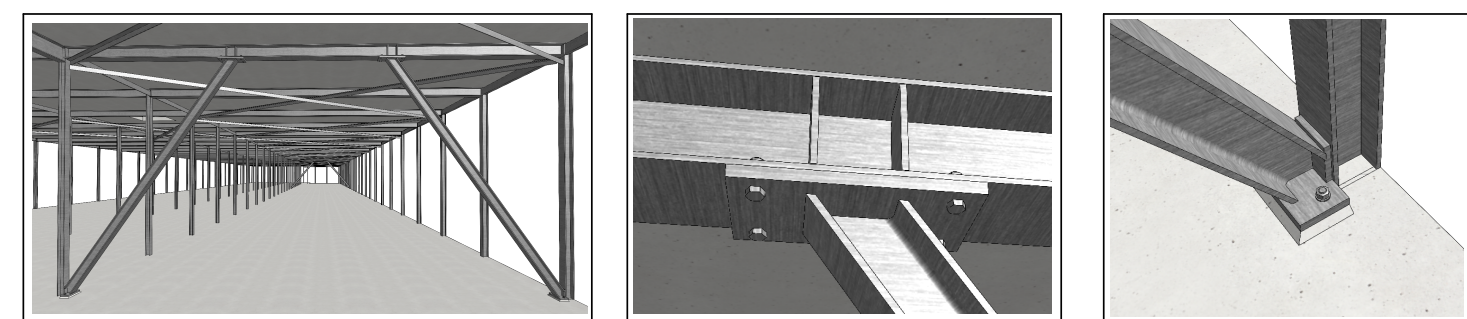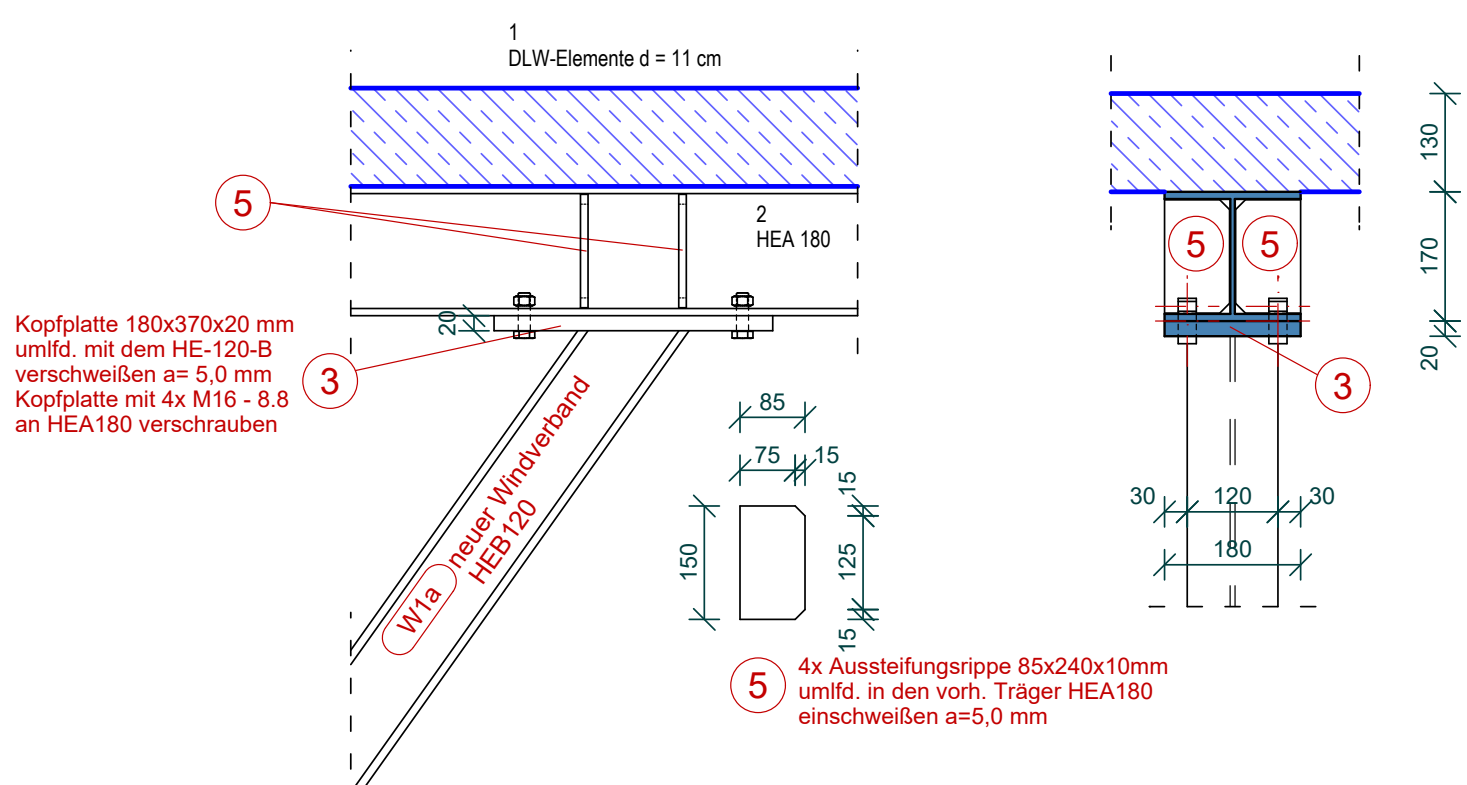

3D-Ansicht

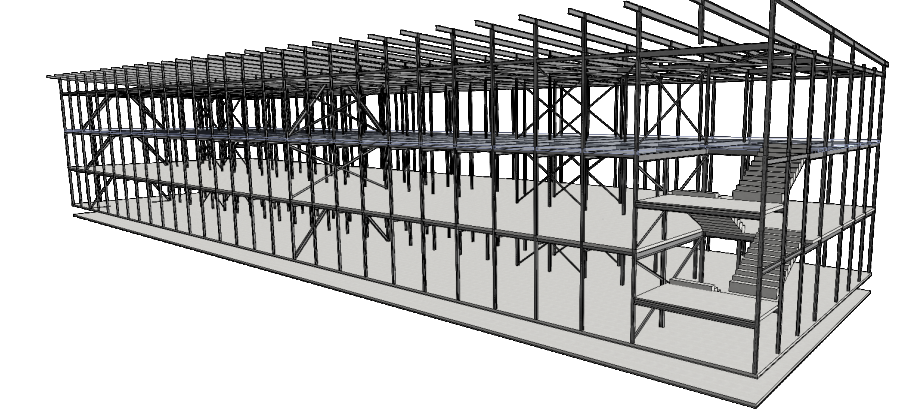

Baustoffe

- Mauerwerk Neu (nicht tragend)
- Mauerwerk Bestand (nicht tragend)
- Mauerwerk Abbruch
- Stahlbeton Bestand
- Wand nichttragend LTW

Vor Baubeginn sind sämtliche Maße zu prüfen und mit dem Architekten abzustimmen!
Ohne unsere vorherige Zustimmung darf diese Zeichnung weder kopiert noch Dritten zugänglich gemacht werden. Sie darf durch den Empfänger oder Dritte auch nicht anderweitig mißbräuchlich benutzt werden.

a	20.04.2026	Text in Schnitt A-A - Fußpunkt geändert	str
Index	Datum		Name

SCHMIDT ING-Plan	Clemens-August-Straße 63 58821 Arnsberg T 02031 / 538827-0
Tragwerksplanung-Baustatik	www.SCHMIDT-ING-Plan.de info@schmidt-ing-plan.de

Projekt	Geschwister-Scholl-Realschule Albert-Schweizer-Straße 4 58840 Plettenberg				
Bauherr	Stadt Plettenberg Grünestraße 12 58840 Plettenberg		VORABZUG		
Plan	Bestandsplan Stahlbau 2. Obergeschoss				
Gerechnet	csc	Maßstab	1:50	Proj.Nr.	24c06
Gezeichnet	str	Datum	18.08.2025	Plan Nr.	BP-03a