


ALLE MAÖE SIND AM BAU ZU PRÜFEN  
UNSTIMMIGKEITEN SIND DER BAULEITUNG SOFORT MITZUTEILEN

INDEX	GEÄNDERT	ERGÄNZT	ENTFERNT	DATUM	NAM
3				10.11.2008	BSH
2				09.08.2008	BSH
1				17.07.2008	BSH
0				10.02.2008	BSH

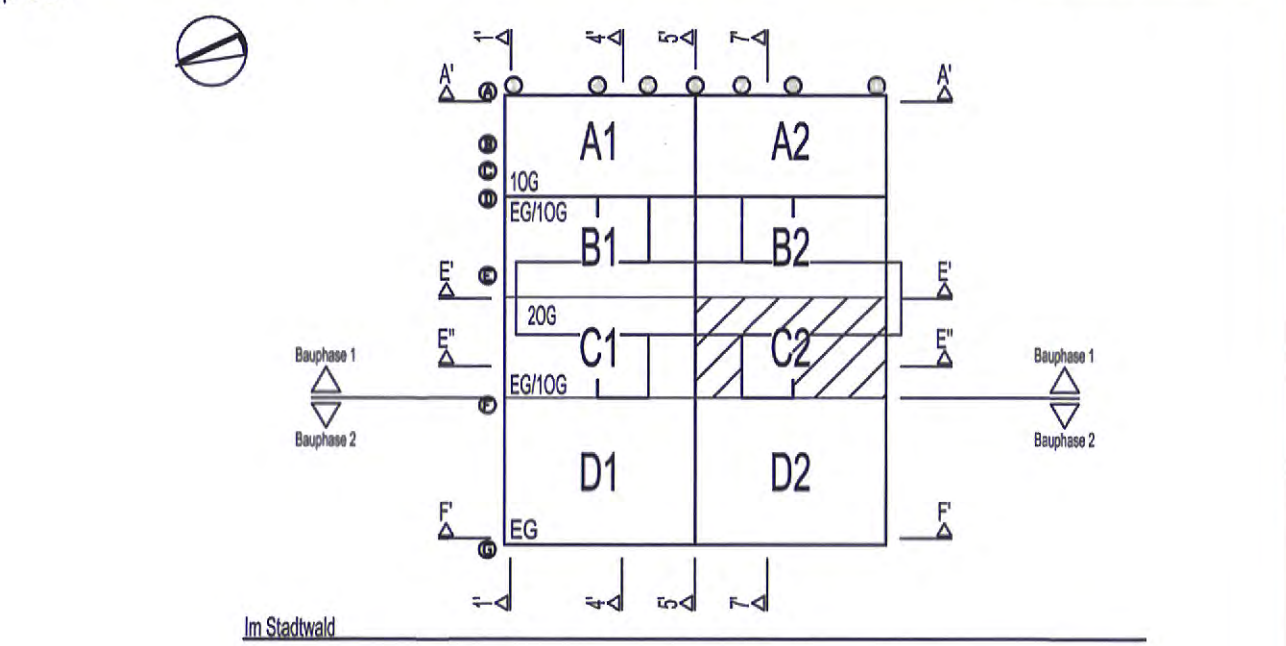

STAND	AFU	PLANSTAND	30.11.2008
PROJEKT	Neubau Berufsbildungs- und Technologiezentrum der Handwerkskammer Kaiserslautern	PROJEKT	BTZ
BAUHERR	Handwerkskammer der Pfalz	AUTOCAD	2002
NUTZER	Berufsbildungs- und Technologiezentrum der Handwerkskammer Kaiserslautern	PLAN-NR.	AFU-ET-1OG-C2-3
ZEICHNUNG	ELEKTROINSTALLATION	BAUTEIL	GESCHOSS - SCHNITT - ANSICHT

**sander.hofrichter architekten**

sanderhofrichter architekten | Dipl.-Ing. (FH) Architekt BDA Inhabitor Sander, Dipl.-Ing. Architekt BDA Inhabitor  
Bismarckstraße 11 | 67071 Ludwigshafen, Postfach 20 01 01 | 67033 Ludwigshafen  
Telefon 0621 58832-0, Telefax 0621 58832-22, e-Mail info@sander.de, WebSite www.sander.de  
Bismarckstraße 11 | 67071 Ludwigshafen, Postfach 20 01 01 | 67033 Ludwigshafen

**PLANUNG**

DIPLOM.-ING. STEFAN TSCHAKAROFF INGENIEURBÜRO FÜR BAUWESEN Maximilianstraße 42 67433 Neustadt Tel. 06324 / 75238 Fax 06324 / 64434	Hofmann   Röttgen Landschaftsarchitekten BDLA Speyerer Straße 123 67117 Ludwigshafen Tel. 06236 / 46033 Fax 06236 / 46035 info@hofmann-roettgen.de
---	--

**TRAGWERK**

URBAN LAMBRECHT GmbH  
Bismarckstraße 7  
67071 Kaiserslautern  
Tel. 0631 / 3518520  
Fax 0631 / 3518555

## REVISIONSPLAN

A	Datum	Revison	Änderung
INDEX	Datum	Revison	Änderung
Dieser Plan wurde maschinell erstellt. Ein geprüftes, unterschriebenes Exemplar liegt beim Planersteller vor.			
Auftraggeber: Handwerkskammer der Pfalz Am Altenhof 15 / 67655 Kaiserslautern			
Projekt: Neubau Berufsbildungs- und Technologiezentrum der Handwerkskammer Kaiserslautern Im Stadthof 15 / 67633 Kaiserslautern			
Gewerk: Elektro			
Bauteil: BA1 C2			
Maststab: 1:50			
Elektroninstallation u. EDV 1.obergeschoss Bauteil C2			
Datum	Name	Auftrags-Nr.	Zeichnungs-Nr.
20.02.2008	Hofrichter	3016 1081	IN-002-C2
20.02.2008	Hofrichter		
20.02.2008	Erstg.	Zeichnungsgrüßer: 2900d41	Aktuelles Datum: 11.03.2008

Datenname: L:\Projekte\3016\_1081\_BTZ Kaiserslautern\Installation\plan\BA1\IN-002\_EL\_EDV\_1OG\_REV.dwg

- LEGENDE ELEKTROINSTALLATION
- SCHUKO EINFACH, UP
  - SCHUKO ZWEIFACH, UP
  - SCHUKO KLAPPECKEL, UP
  - CEE STECKDOSE 16A, UP
  - CEE STECKDOSE 32A, UP
  - CEE STECKDOSE AP
  - STECKDOSENKOMBINATION
  - SCHUKO EINFACH, AP
  - FIB-GERÄT/FIB-SCHNITTSTELLE
  - TASTER, UP
  - TASTER MIT LAMPE, UP
  - TASTER MIT LAMPE, AP
  - PRAESENZMELDER
  - DOSE FUER BEAMER
  - DV-DOSE ZWEIFACH
  - TV-DOSE
  - BODENEINBAUTANK MIT SCHUKOS UND DV-DÖSEN
  - JALOUSIESCHALTER, UP
  - NOT-AUS, UP
  - SCHLÜSSELSCHALTER, UP
  - ANSCHLUSS ELEKTROGERÄT
  - ANSCHLUSS JALOUSIE-/LICHTKUPPELMOTOR
  - BEHINDERTENRUF-ZUGTASTER
  - BEHINDERTEN-RESET-TASTER
  - BEHINDERTENRUF
  - BLINKLEUCHE-ELEKTRONIK
  - BRÜSTUNGSKANAL, NENNBREITE
  - BRÜSTUNGSKANAL, SENKRECHTE MONTAGE
  - UV IM BR-KANAL
  - DV-SCHRANK 600x600x1800mm
  - SAT-EMPFANGSSPIEGEL
  - WECHSELSCHALTER, AP
  - SCHALTER, AP
  - KREUZSCHALTER, AP
  - WECHSELSCHALTER
  - SCHALTER
  - Kreuzschalter