




Legende:

Bestand



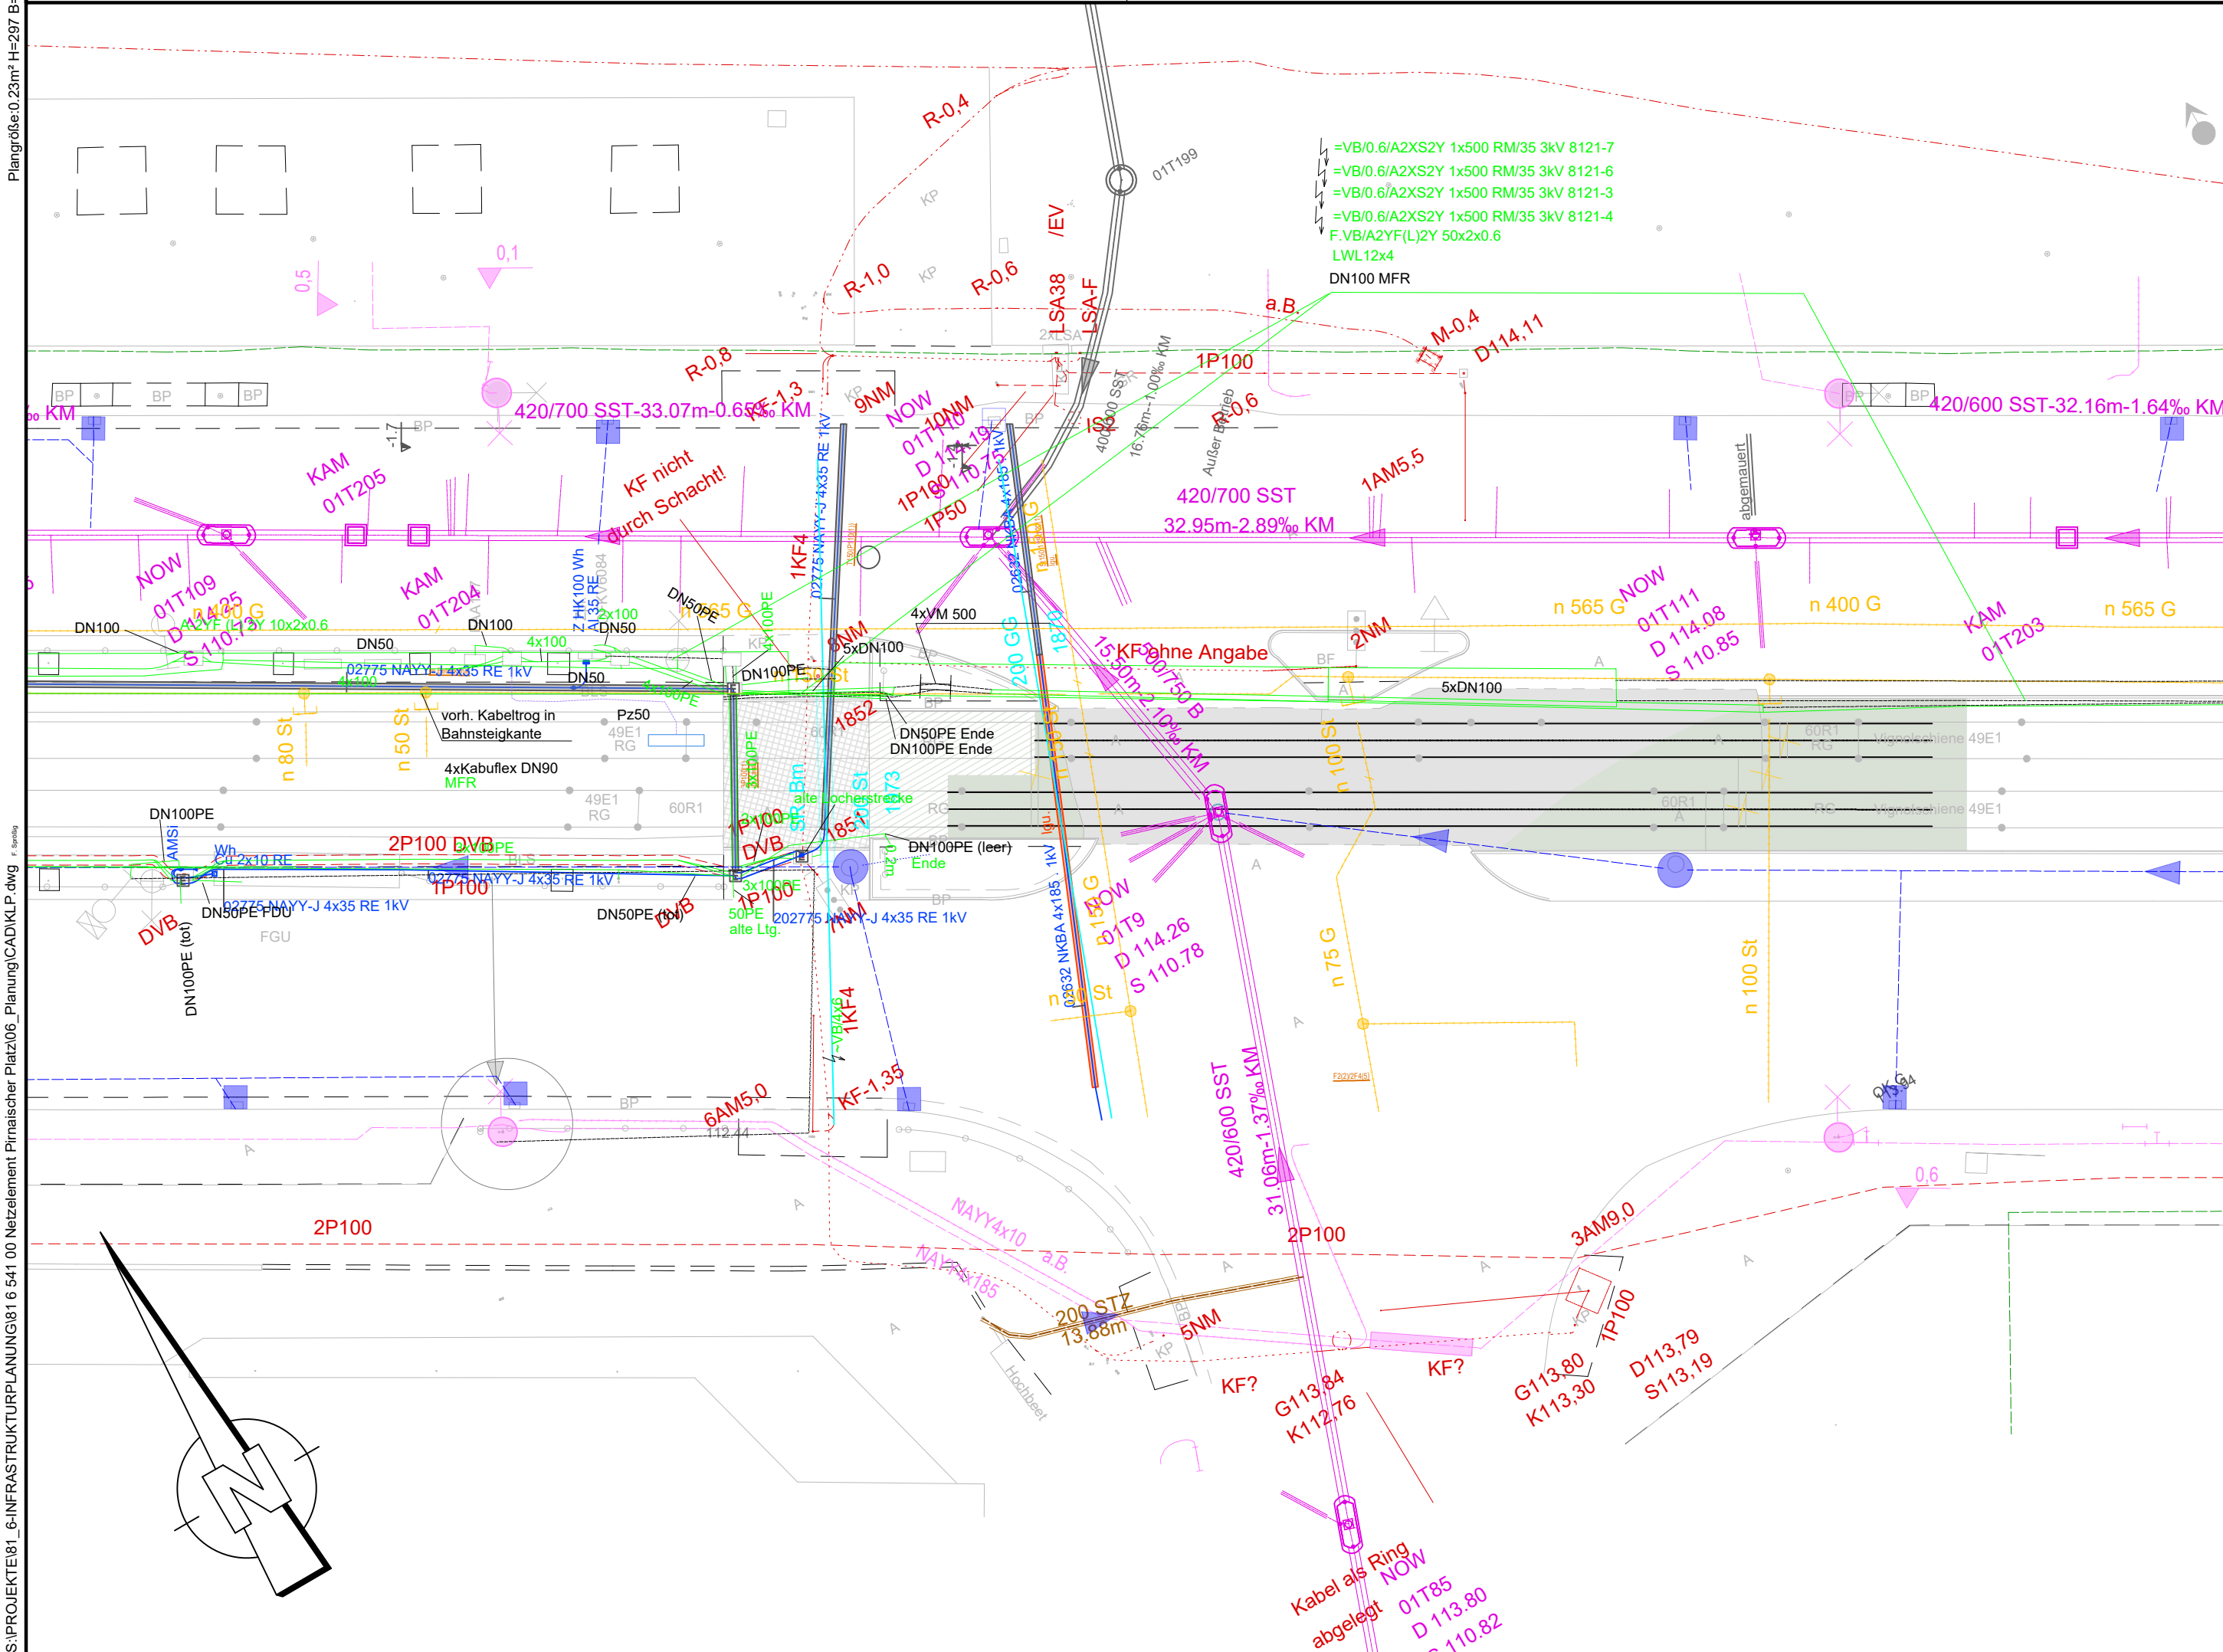























 


 


 




 


 
















außer Betrieb



































 




 














Planung































 


 




















DVB Fahrleitung (FL)

DVB FL - Querfeld mit Mast + Leuchte / Mast

DVB Schutzrohrtrasse

DVB Kabeltrasse

DVB Entwässerungsleitung

STA LSA - Mast

STA LSA - Schacht mit Erdkabel

STA LSA - Statischer Parkwegweiser

STA ÖB - Leuchte mit Mast, Erdkabel

STA ÖB - Erdkabel mit Schutzrohr (Überdeckung)

Verm.-Amt - Schacht mit Infokabel

Verm.-Amt - NS-Kabel mit Leuchte

Verm.-Amt - Infokabel, Lage ungenau

Sachsen Energie (SnE)

SnE - Gasleitung

SnE - Elektrokabel MS / NS mit SR

SnE - Fernmeldekabel mit SR / Kabelrohrtrasse

SnE - Trinkwasserleitung mit SR

SnE - Fernwärmeleitung

SEDD - Mischwasserkanal mit Schacht

SEDD - Mischwasserauslass

SEDD - Straßenentwässerung

SEDD - Schmutzwasserkanal

Telekom - Kabel / Schutzrohrtrasse

Höhenbezug: DHHN2016		Lagebezug: RD83	
Nr.	Art der Änderung	Datum	Zeichen

AUSSCHREIBUNG



Dresdner Verkehrsbetriebe AG
Center Infrastruktur
-Engineering-
Tel.: 0351/857-2136

Unterlage / Blatt-Nr.: 16.1 / 02

Leitungsbestandsplan
Blüherstraße

Maßstab: 1:250

Gleisüberfahrten St. Petersburger Straße am Pirnaischen Platz
und Blüherstraße im Zuge der Grunaer Straße

Hinweis zu den Urheberrechten
Herausgeber: Dresdner Verkehrsbetriebe AG (DVB)
Geobasisdaten: © Staatsbetrieb Geobasisinformation und Vermessung Sachsen (GeoSN), Landeshauptstadt Dresden
Fachdaten: © Dresdner Verkehrsbetriebe AG (DVB)

Für Inhalt und Aktualität der Daten ist der jeweilige Rechteinhaber verantwortlich. Alle übergebenen Daten unterliegen dem Urheberrecht des Rechteinhabers und dürfen nur für o.g. Maßnahme genutzt werden. Verarbeitung unter Verwendung elektronischer Systeme, Vervielfältigung und Verarbeitung nur mit Zustimmung des Herausgebers. Die Weitergabe der Daten an Dritte ist untersagt, ebenso eine Nutzung über den vereinbarten Verwendungszweck hinaus. Nach Abschluss der o.g. Maßnahme ist der übergebene Datenbestand vom Nutzer zu löschen. Bei Nutzung über den vereinbarten Verwendungszweck hinaus kann das Städtische Vermessungsamt Dresden Gebühren berechnen.

Ausdruck von Daten
Beim Ausdruck von Daten ist der obenstehende Hinweis zu den Urheberrechten zu beachten sowie obenstehende Herausgeber und Rechteinhaber in den Ausdruck aufzunehmen.

Hinweise zu den Inhalten
Lagesystem: RD83, Gauß-Krüger, 3 Grad, 5. Streifen (RD83_GK3 [5])
Höhensystem: NHN-Höhen in DHHN2016 (DHHN2016)
Stand der Vermessungen (Verm): 31.01.2025