


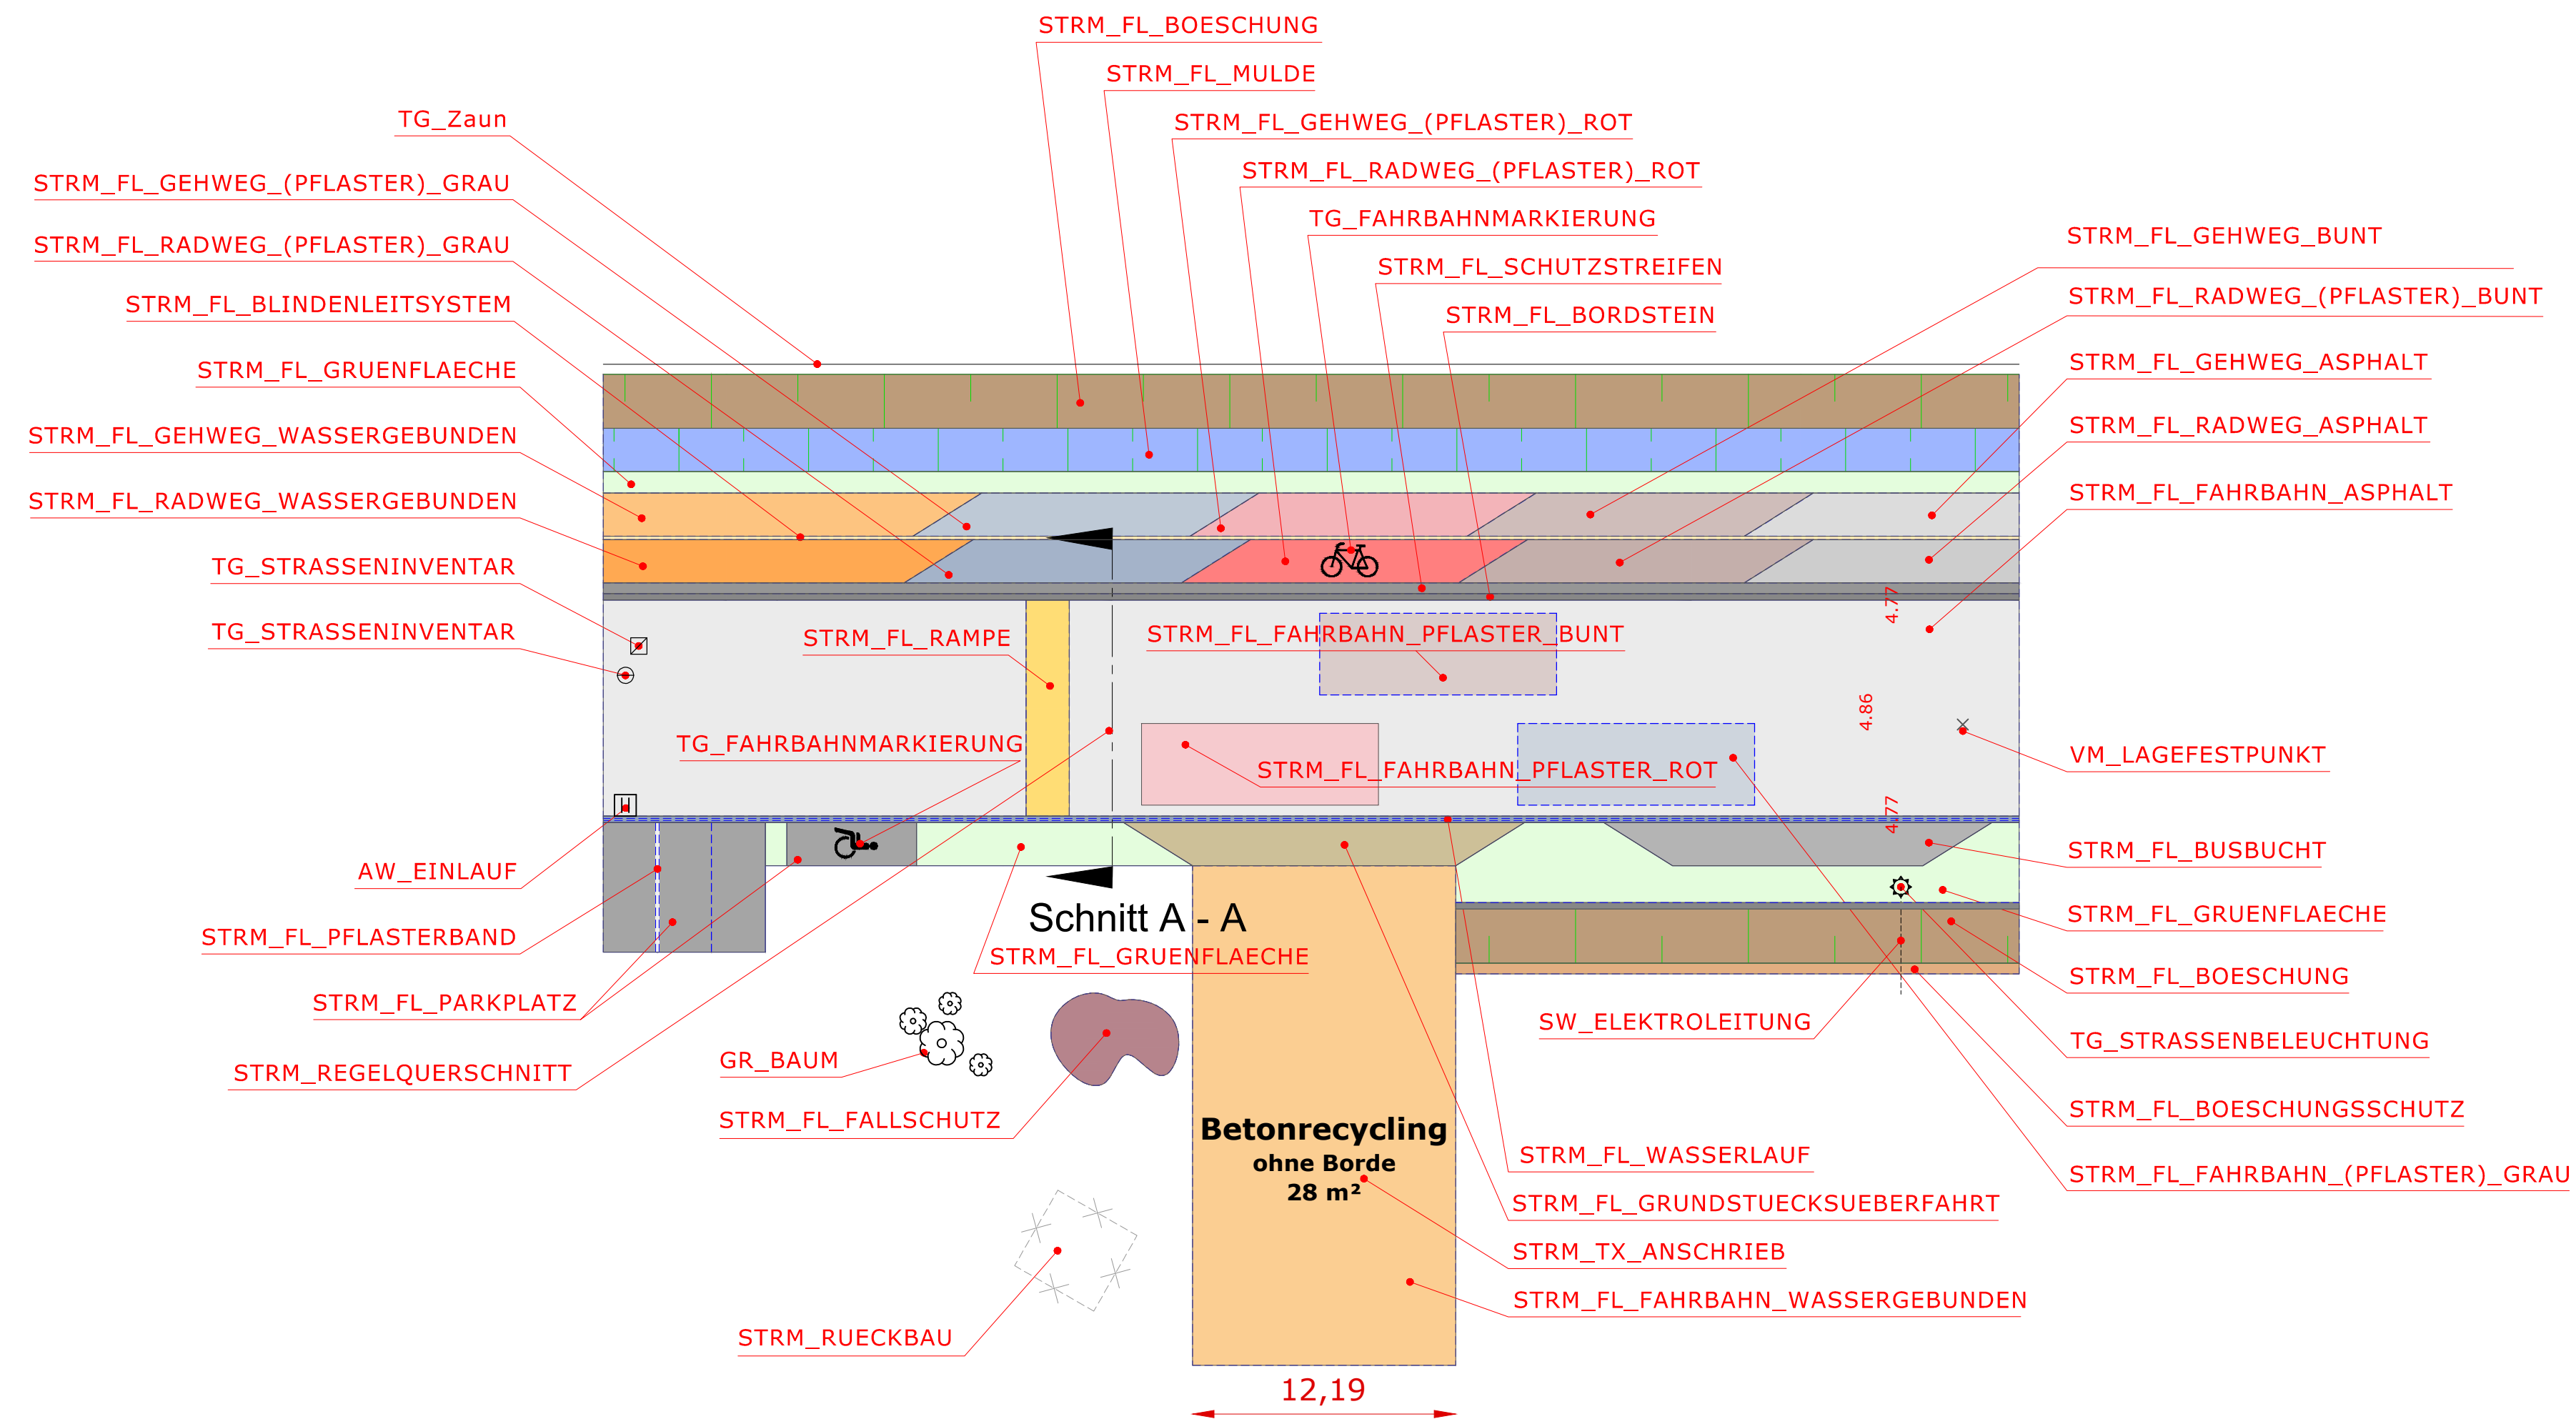

- ## FÜLLFLÄCHEN

- | | |
|---|-------------------------|
|  | BLINDENLEITSYSTEM |
|  | BORDSTEIN |
|  | BOESCHUNG |
|  | BOESCHUNGSSICHERUNG |
|  | BUSBUCHTEN |
|  | FAHRBAHN_ASPHALT |
|  | FAHRBAHN_PFLASTER_BUNT |
|  | FAHRBAHN_PFLASTER_GRAU |
|  | FAHRBAHN_PFLASTER_ROT |
|  | FAHRBAHN_WASSERGEBUNDEN |
|  | FALLSCHUTZ |
|  | GEHWEG_ASPHALT |
|  | GEHWEG_BUNT |
|  | GEHWEG_GRAU |
|  | GEHWEG_ROT |
|  | GEHWEG_WASSERGEBUNDEN |
|  | GRUENFLAECH |
|  | GRUNDSTUECKSUEBERFAHRT |
|  | MULDE |
|  | PARKPLATZFLAECHEN |
|  | PFLASTERBAND |
|  | RADWEG_ASPHALT |
|  | RADWEG_PFLASTER_BUNT |
|  | RADWEG_PFLASTER_GRAU |
|  | RADWEG_PFLASTER_ROT |
|  | RADWEG_WASSERGEBUNDEN |
|  | RAMPE |
|  | SCHUTZSTREIFEN |
|  | WASSERLAUF |

SYMBOLE

- | | |
|---|-----------------------|
|  | ACHSE / STATION |
|  | BAUM_BEST |
|  | BAUMSCHUTZGITTER_BEST |
|  | EINLAUF_BEST |
|  | GASSCHIEBER_BEST |
|  | GEHBEHINDERUNG |
|  | LAMPE_BEST |
|  | NORDPFEIL |
|  | RAD |
|  | WASSERSCHIEBER_BEST |
|  | RICHTUNGSPFEILE |

LINIEN

- BÖSCHUNG
- BÖSCHUNGSSCHRAFFUR
- ZAUN
- STATIONIERUNG
- ACHSE

ABGRENZUNGSLINIEN

- ABGRENZUNG BORDSTEIN
- ABGRENZUNG TIEFBORD
- - - ABGRENZUNGEN

DECKENHÖHENPLAN

- NEIGUNGSBRECHPUNKT
HOCH-TIEFPUNKT
4.77 4.86
DECKENHÖHEN
QUERGEFÄLLE
BESTANDSHÖHEN

REGELQUERSCHNITT

-  SCHNITTTRICHTUNG

Index	Art der Änderung	Datum	Name

Übersicht:

Externe:

Fachamt: **STADT ELSHORN**
Flächenmanagement
Schulstraße 15-17, 25335 Elmshorn



	PROJEKTBEZEICHNUNG
	Maßnahme
Projekt:	Ort (z.B. Straße)

Bestandsplan

Planinhalt: **Lageplan**
????????

Maßstab: 1:???

[illegible]

	Datum:	Name:	Elmshorn, den ??.??.????
bearbeitet:	?? ??.????	Name	
gezeichnet:	?? ??.????	Name	
geprüft:	?? ??.????	Name	
			i. A. Name

Vervielfältigung, Umarbeitung, Veröffentlichung und Weitergabe an Dritte nur mit Zustimmung der Stadt Elmshorn oder zum eigenen Gebrauch. Maße sind vor Ort zu prüfen.
ALKIS-Grundlage Stand ????.???? © GeoBasis-DE/LVermGeo SH (www.LVermGeoSH.schleswig-holstein.de)
Luftbilder Stand März 2015 © Stadt Elmshorn