


Vorraum WC L Damen

3.015
 FNB: 4,00 m²
 RU: 8,10 m
 RH: 2,90 m
 Bodenbelag: Fliese | Abdeckung: TE
 Wandbelag: Fliese | Farbe
 Deckenbelag: GK, glatt, festlegend
 vor Sanierung: R 034

WC L Damen

3.014
 FNB: 9,32 m²
 RU: 12,65 m
 RH: 2,90 m
 Bodenbelag: Fliese | Abdeckung: TE
 Wandbelag: Fliese | Farbe
 Deckenbelag: GK, glatt, festlegend
 vor Sanierung: R 033

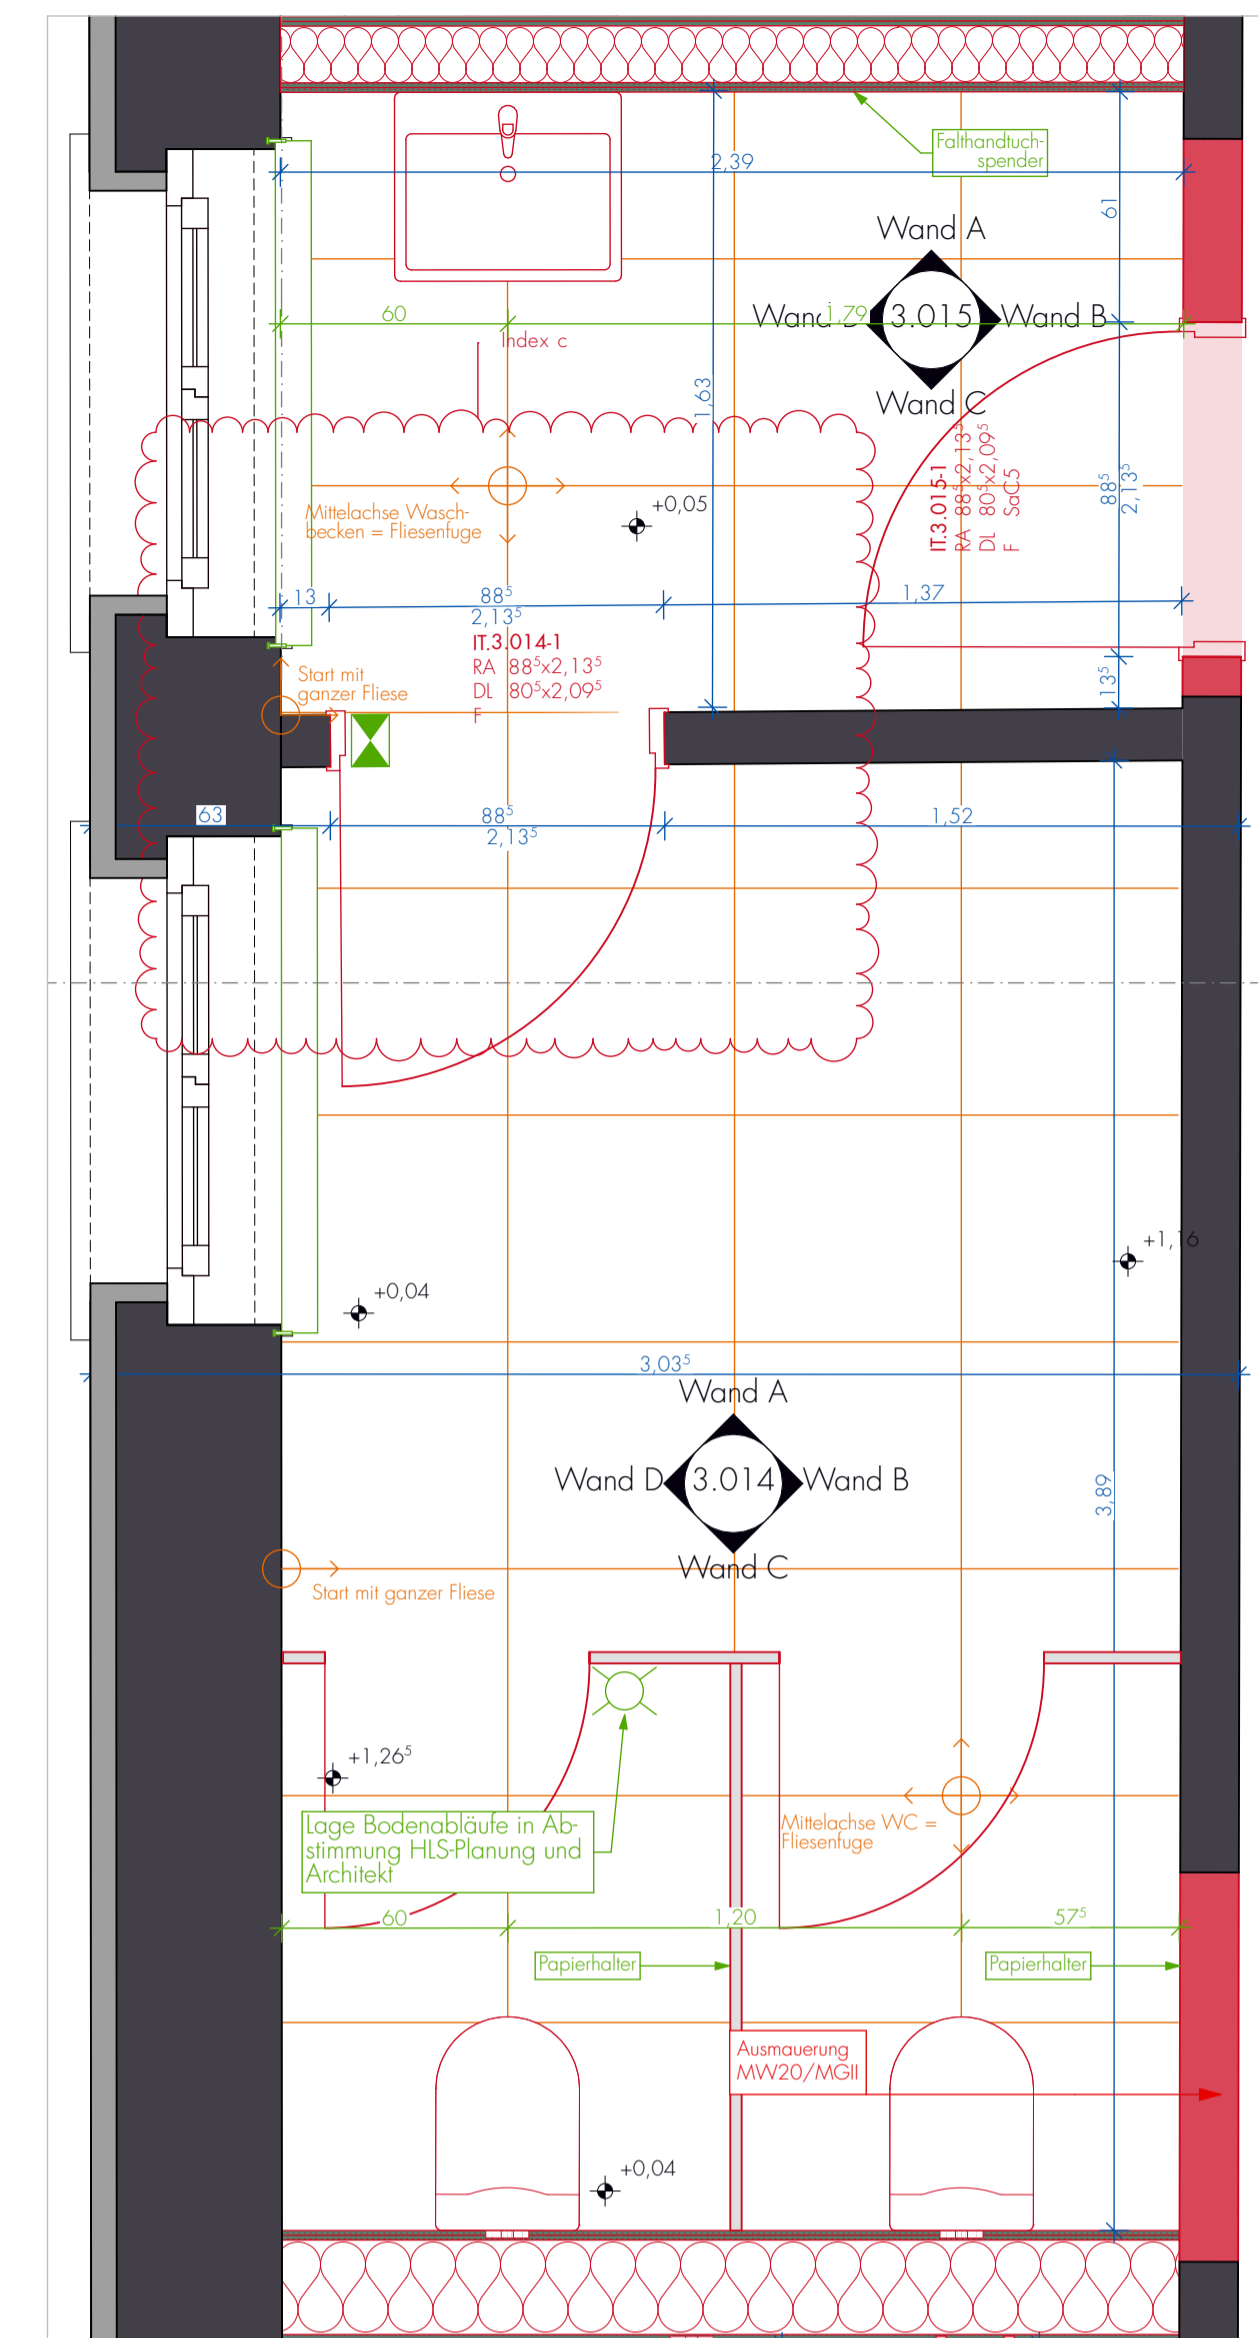

Fliese, Abdeckung	Parquet	Alusik-Plattendecke, festlegend, MW	GK, glatt, abgehäng
Terrazzofliese	Bestandsboden, Parquet	Alusik-Plattendecke, abgehäng, MW	umlaufender Randstreifen
Bestandsboden, Terrazzofliese	Bestandsboden, Anstrich	Putz, Anstrich	GK, gelocht, festlegend, MW
Unleimend	Putz, Anstrich	Fliesenplatte, Putz, Anstrich	GK, gelocht, abgehäng, MW
Schwärzsch	Fliesenplatte, Putz, Anstrich	Fliesenplatte, Putz, Anstrich	GK, glatt, festlegend
Stahlbeton	Sichtbeton	Holzvertikall	Handlaufbeschaltung
MW Vollwand	Sichtbeton-Fertigteil	Holz	Wandstatik
MW Poroton	Wärmedämmung weich	Wärmedämmung weich	Wandstatik
MW Vorkammerziegel	Wärmedämmung hart	Wärmedämmung hart	Wandstatik
Beton unbewehrt Estrich	gebundene Schüttung	Wärmedämmung hart	Wandstatik
		Wärmedämmung hart	Wandstatik

HI = Heizung
 LI = Lüftung
 SI = Sanitär
 E = Elektro
 G = Gas
 TW/RW = Trinkwasser | Regenwasser

FD = Fundamentdurchbruch
 FA = Fundamentanpassung
 FS = Fundamentschleife
 ED = Erdbecken
 BA = Bodenabsperrung
 BS = Bodenschleife

WD = Wanddurchbruch
 WA = Wandanpassung
 WS = Wandschleife
 WW = Wandschleife waagrecht

CKFF = Oberkante Fertigfußboden
 CKD = Oberkante Rohdecke
 UKD = Unterkante Rohdecke
 H = Höhenkante Fertigboden
 H = Höhenkante Rohboden

Skizzen Maße und von Untereinheit eigenverantwortlich an Bau zu prüfen.
 Alle Maßangaben sind nur in Verbindung mit den gültigen Schnitt- und Bestandsplänen des Tragsystems, sowie den Durchbruchplänen der Fachbereiche gültig und/oder den angrenzenden Angaben.
 Dimensionen sind nach Angabe Tragsysteme auszuführen. Angaben zur Statik sind informativ. Ausfertigung gemäß Tragsystemplan.
 Die Ausführung ist ausschließlich nach Angabe auf dem Leistungsverzeichnis der Ausführungsvorgänge (AV) zu prüfen.

±0,00 m = OKFF EG = 17.22m DHHN92 Grundlage: Vermessungsplan 'Lage und Höhenplan' - November 2017 durch R. Schulz und P. Roskel, Vermessungs- und Geoinformationsbehörde des Landes Sachsen-Anhalt, Parchen, Garnisonsstraße 1, 19288 Ludwigslust

169 Schulzentrum Dömitz
 2.BA Sanierung Haus 3

Objektadresse: Bauherr
 Operative Zeichnungen: Trifl, Kasper, Dömitz
 Regioarchitektur Stadt Dömitz
 19283 Dömitz

Leifels Architekten BDA
 Albrechtsstraße 28
 19055 Schwane
 +49 385 03 06 33-0
 www.leifelsarchitekten.de

WC L Damen + Vorraum - R-Nr. 3.014 + 3.015

Baugruppe: AD 04111891
 Datum: 29.04.2020
 gezeichnet: ab
 Maßstab: 1:20, 1:50
 Ausführung: Planung

Blatt-Nr.: 169-2.BA.ALPHS/AN/07.02