


M 1:50

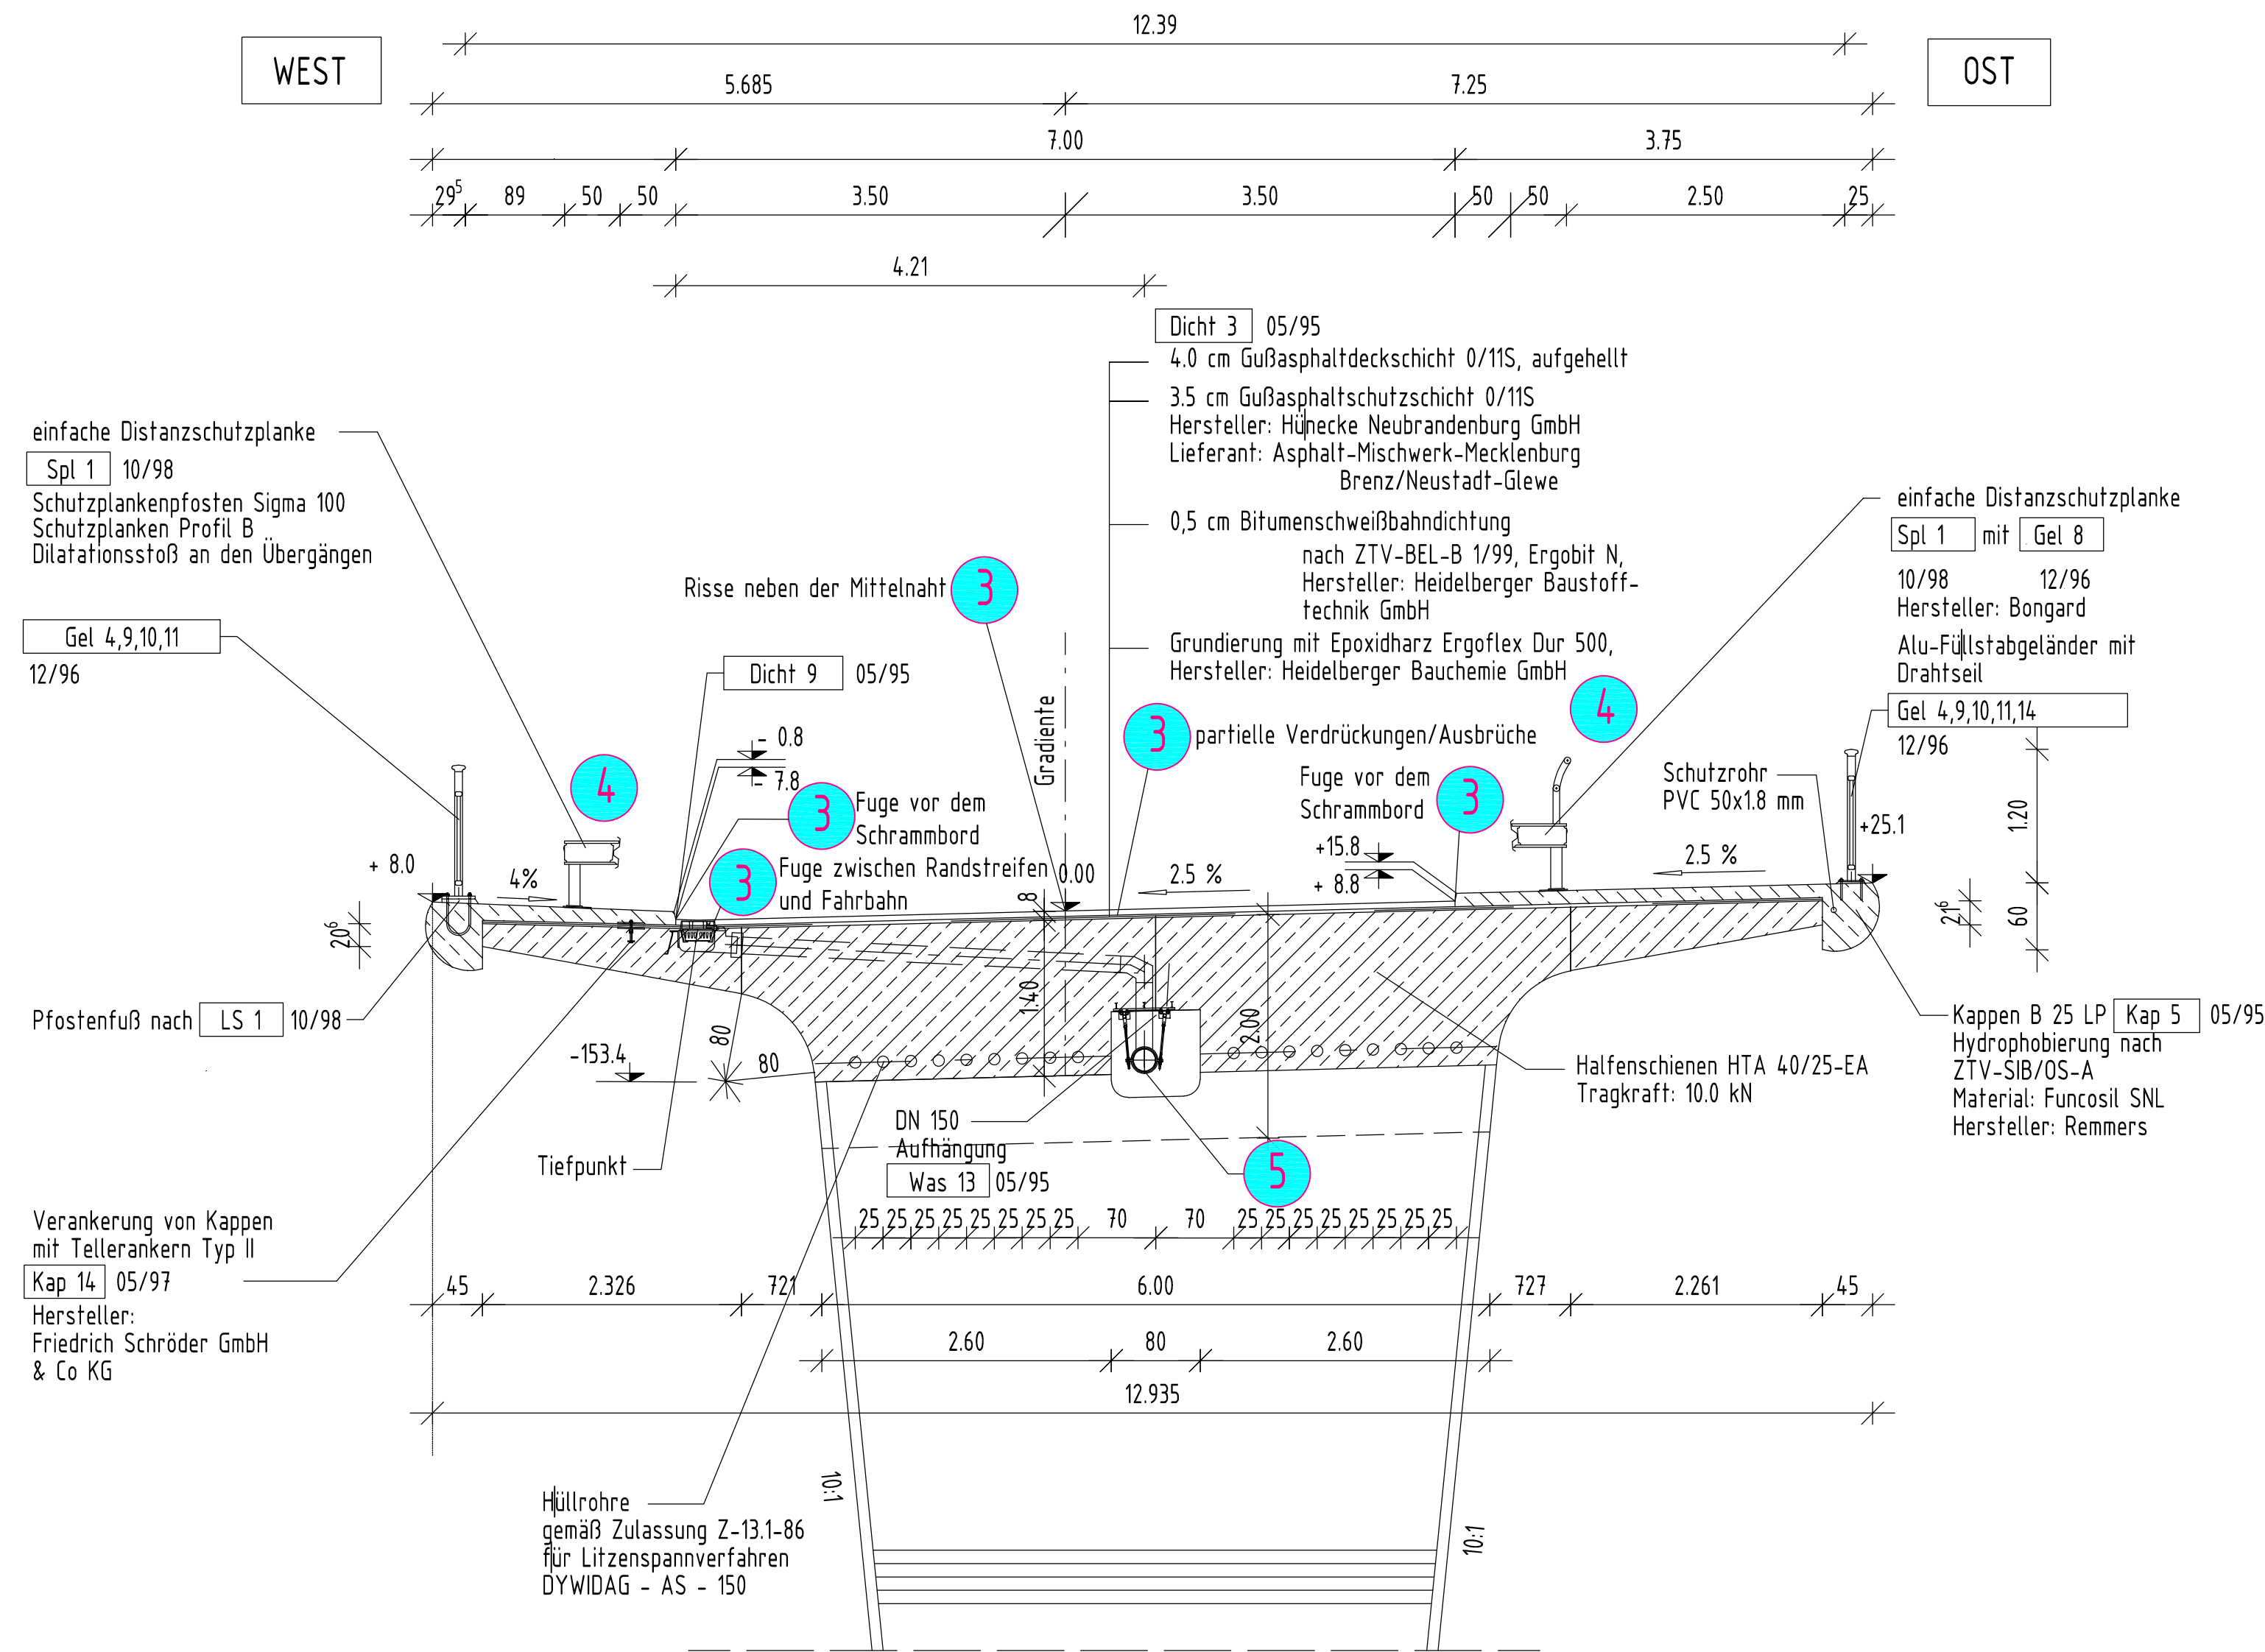

Grundlage der Planung sind Bestandspläne aus dem Jahr 2001

Höhensystem: m ü HN

<h1 style="text-align: center;">AUSSCHREIBUNG</h1>				
Entwurfsbearbeitung:  Ingenieurgesellschaft mbH Verkehrs- und Brückenplanung An der Schlenke 4, 19065 Raben Steinfeld Tel.: 03860/50112-0, Fax: 03860/50112-25		Projekt-Nr. IBD: 26408		
			Datum	Zeichen
		Bearb.:	04/2026	Wei
		Gez.:	04/2026	Kl
		Gepr.:	01.06.2026	S. Deuil
d				
c				
b				
a				
Geändert		Datum	Gez.	Geprüft
Landeshauptstadt Schwerin Fachdienst Verkehrsmanagement Straßenklasse und Nr.: Kommunale Straße Streckenbezeichnung: Ludwigsluster Chaussee Gemarkung: Schwerin		Unterlage : 8		
		Blatt-Nr.: 2		
		Projekt-Nr.:		
Bauwerk / Baumaßnahme: BW 41, Brücke im Zuge der Ludwigsluster Chaussee über die Crivitzer Chaussee in Schwerin -Instandsetzungsmaßnahmen-			Datum	Zeichen
		Bearb.:		
		Gez.:		
		Gepr.:		
		ASB - Nr.:		
Plandarstellung: Regelquerschnitt Brückenüberbau		Bauwerksplan		
		Maßstab: 1:50		
Aufgestellt:		Geprüft:		
Gesehen:		Genehmigt:		