






Bauteil C

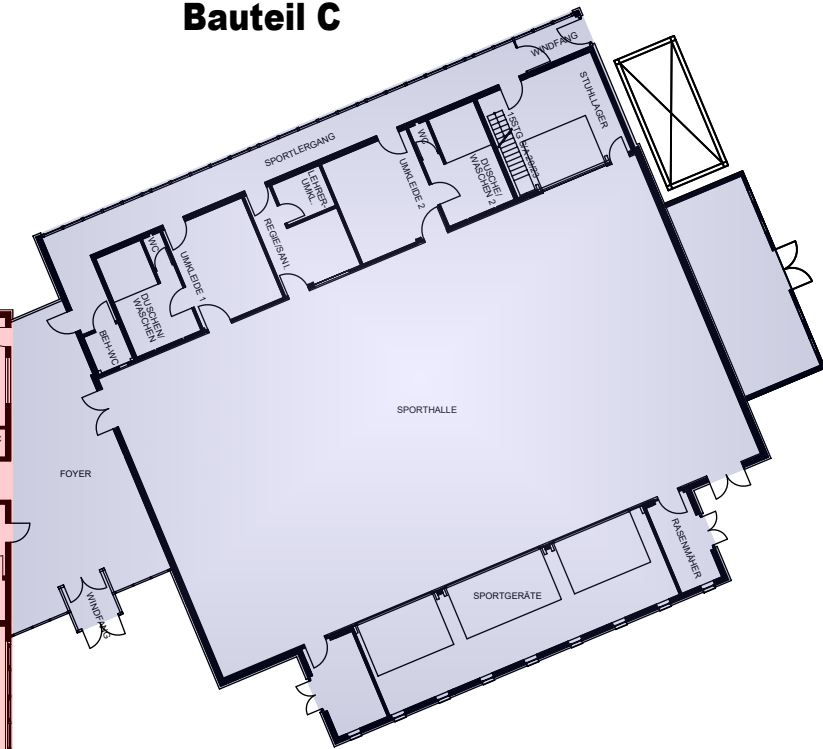


Bauteil B

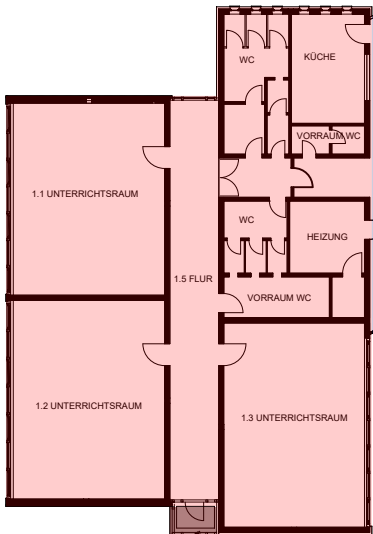

Verbindungsgang

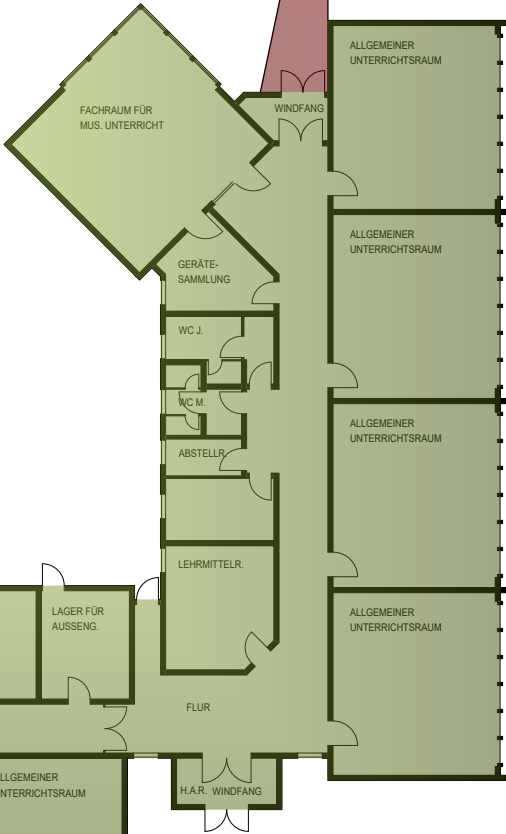

Bauteil A

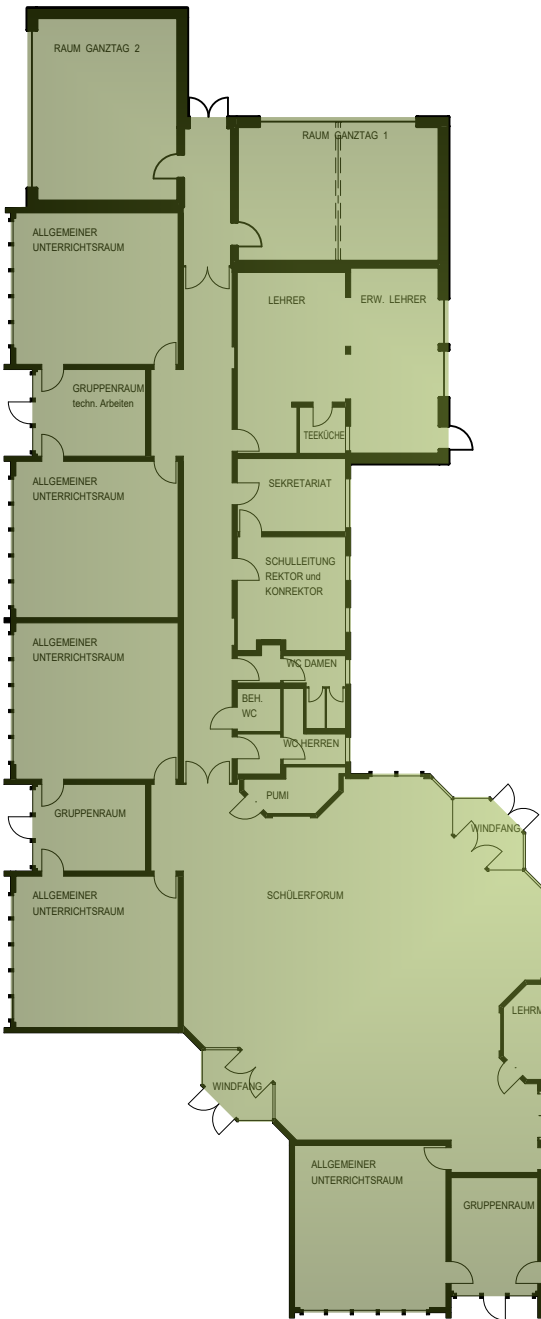

BESTANDSPLAN



Stadt Hildesheim
Fachbereich Gebäudemanagement

Postfach 101255 Markt 5/6 Tel.: (05121) 301-3302
31112 Hildesheim 31134 Hildesheim Fax: (05121) 301-3342

Projekt:	GS Itzum und TH Spandauer Weg 40 31141 Hildesheim		
Planinhalt:	Grundriss Übersichtsplan Bauteile A-C		
Planname:	GS Itzum_Gesamt_Bauteile_25.03.2026		
Erstellt:	TAK	Datum:	25.03.2026
Maßstab:	1:350	Plannr.:	2100.08