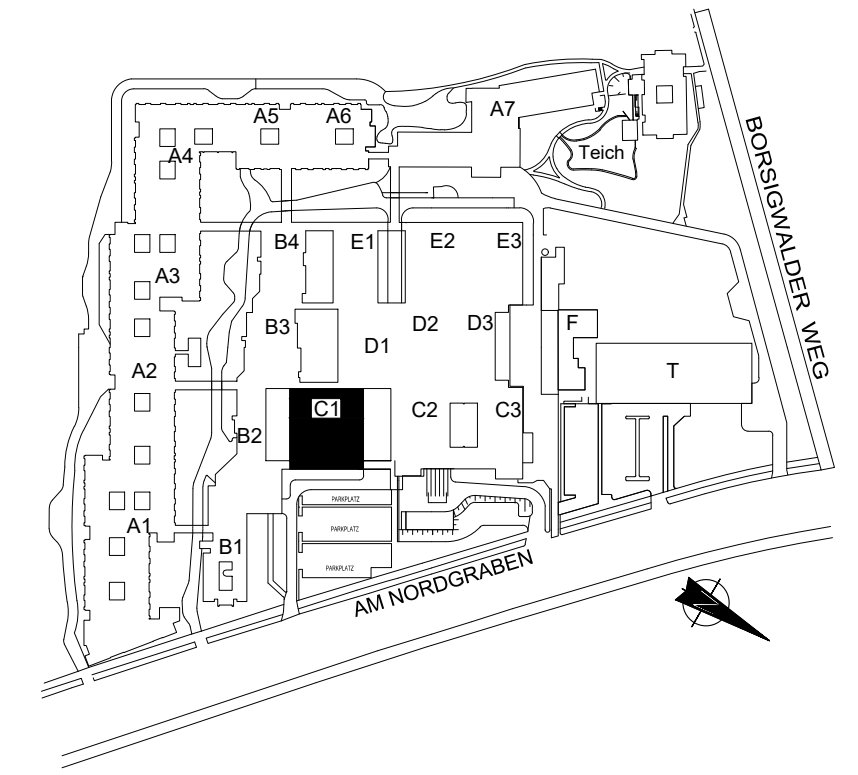


Anschluss BT D1

[illegible]

PROJEKT Humboldt Klinikum
Am Nordgraben 2
13509 Berlin
BT C1
Bestandsplan

Bestand		Erdgeschoss BT C1	
Blattgröße:	Bearb.	Maßstab 1:100	PLOTDATUM 12.09.2025
ISO A1 (841.00 x 594.00 mm)	Dolny, Stefanie		DATEI HUK-EG-BT-C