


Bauteile												
Pos	Bezeichnung	KKS-Nr./Change	DN 1	DN 2	Norm	Menge	Da 1	s 1	Da 2	s 2	Radius	Material
[1]	Halterung		200			3						
[2]	Halterung		150			1						
[3]	Halterung		125			1						
[4]	Halterung		100			1						
[5]	Rohr	431311	100		DIN EN 10217-7	583 mm	114,3	6				14435
[6]	Blindflansch PN4,0	12A2028-175 11C18662	100		DIN EN 1092-1	5						14435
[7]	Bogen BA3 90°	92084/3	100		ähnlich DIN 2605	1	114,3	3			152	14404
[8]	Rohr	421855	100		DIN EN 10217 - 7	2335 mm	114,3	3				14435
[9]	Bogen BA5 36°	92084/3	100		ähnlich DIN 2605	1	114,3	3			270	14404
[10]	Reduzierung	420154	100	125	DIN 2616-2	1	114,3	3	139,7	3		14435
[11]	Bogen BA3 36°	A2205733	125		ähnlich DIN 2605	1	139,7	4			190	14404
[12]	Rohr	389200		125	DIN EN 10217 - 7	1359 mm	139,7	4				14435
[13]	Bogen BA5 36°	A2205733	125		ähnlich DIN 2605	1	139,7	4			330	14404
[14]	Rohr	389200	125		DIN EN 10217 - 7	1206 mm	139,7	4				14435
[15]	Reduzierung	420154	125	150	DIN 2616-2	1	139,7	4	168,3	4		14435
[16]	Bogen BA3 36°	A2205733	150		ähnlich DIN 2605	1	168,3	4			229	14404
[17]	Rohr	389200	150		DIN EN 10217 - 7	2476 mm	168,3	4				14435
[18]	Bogen BA5 36°	A2205733	150		ähnlich DIN 2605	1	168,3	4			390	14404
[19]	Reduzierung	431311	150	200	DIN 2616-2-K	1	168,3	5	219,1	5		14435
[20]	Blindflansch PN4,0	101327	200		DIN EN 1092-1	1						14404
[21]	Flansch PN4,0	09A1109-134,9	200		DIN 2635	1						14404
[22]	Rohr	389200	200		DIN EN 10217 - 7	5152 mm	219,1	4				14435
[23]	Bogen BA5 45°	528620	200		ähnlich DIN 2605	1	219,1	5			510	14404
[24]	Bogen BA3 90°	528620	200		ähnlich DIN 2605	1	219,1	5			305	14404
[25]	Bogen BA3 36°	528620	200		ähnlich DIN 2605	2	219,1	5			305	14404
[26]	Bogen BA5 36°	528620	200		ähnlich DIN 2605	1	219,1	5			510	14404
[27]	Flansch PN4,0	12CT194,9	100		DIN 2635	5						14404

Halterung	Halterung Nr.	Typ	Zeichn.-Nr.
	BQ01	Festpunkt	
	BQ02	Gleitlager	
	BQ03	Gleitlager	
	BQ04	Gleitlager	
	BQ05	Gleitlager	
	BQ06	Gleitlager	

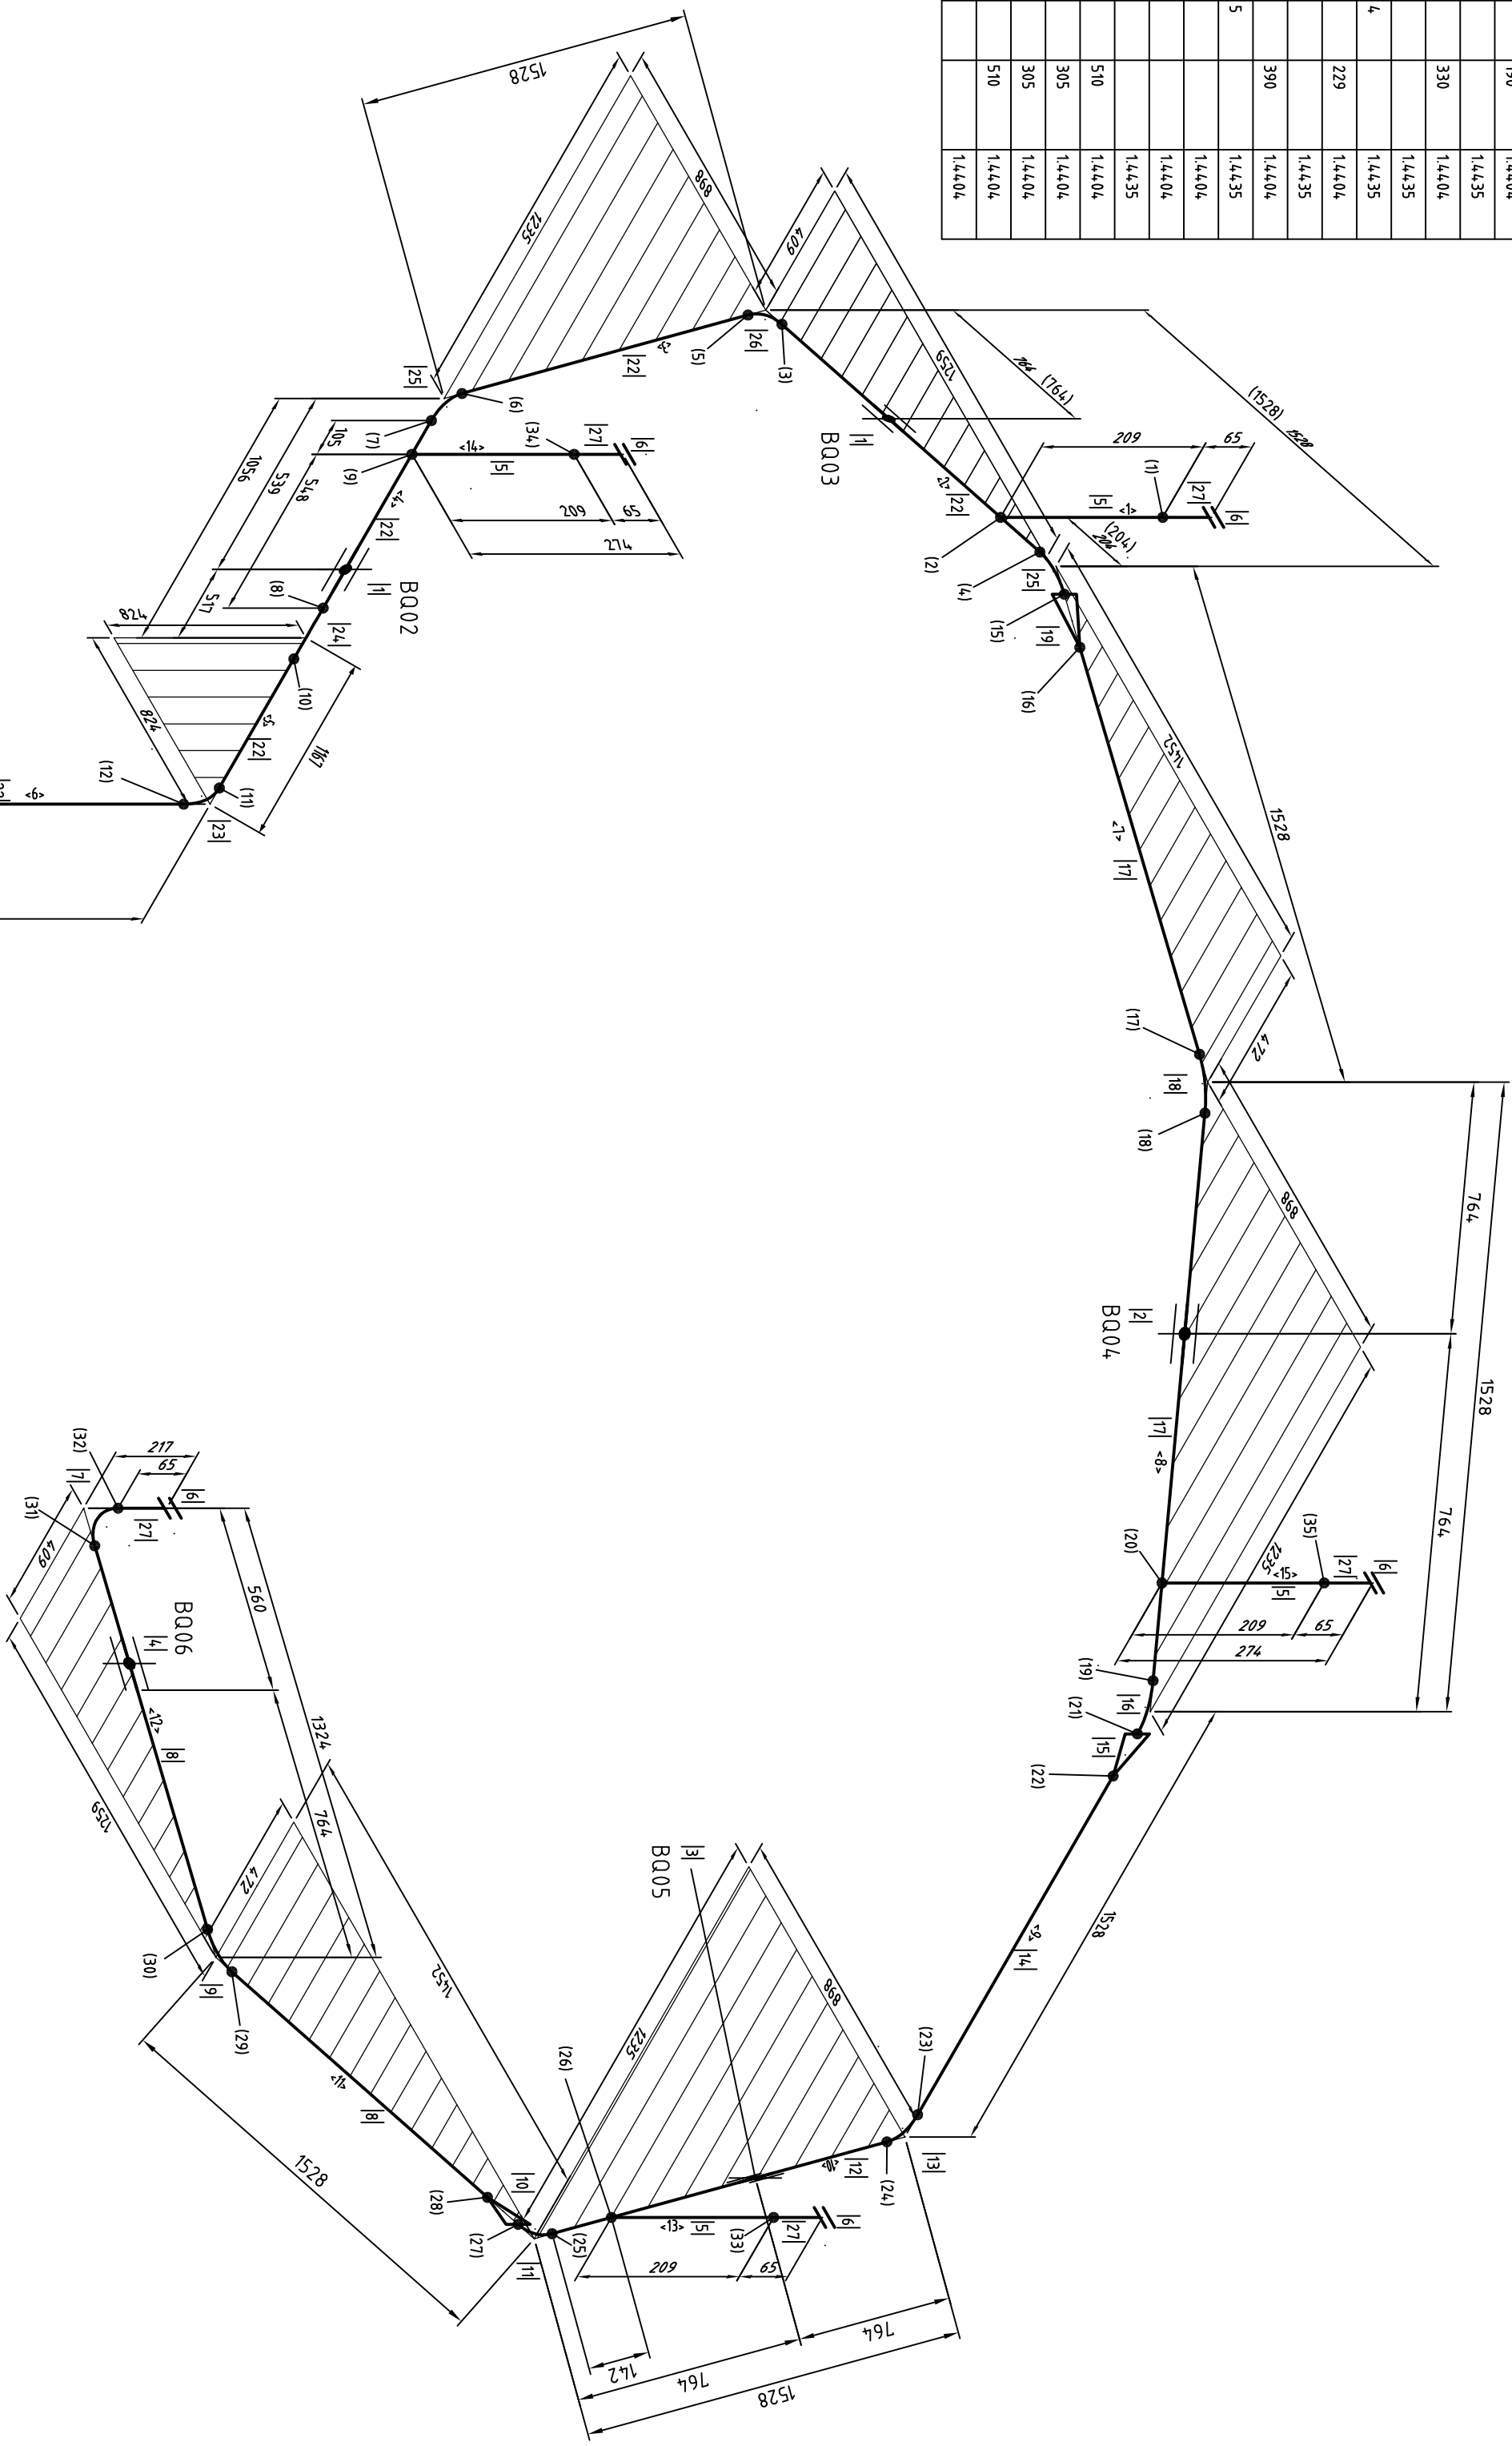


(35)	AKB4,08	
(34)	AKB4,20	
(33)	AKB210	13/0038
(32)	AKB4,20	13/0038
(31)	AKB4,20	13/0038
(30)	AKB4,20	
(29)	AKB4,20	
(28)	AKB212	13/0039
(27)	AKB210	
(26)	AKB210	
(25)	AKB210	13/0038
(24)	AKB210	
(23)	AKB210	
(22)	AKB212	13/0039
(21)	AKB4,08	
(20)	AKB4,08	
(19)	AKB4,08	
(18)	AKB4,08	
(17)	AKB4,08	
(16)	AKB212	
(15)	AKB4,20	
(14)	-----	
(13)	AKB212	
(12)	AKB4,20	
(11)	AKB4,08	13/0038
(10)	AKB4,08	13/0038
(9)	AKB4,08	
(8)	AKB212	
(7)	AKB4,08	
(6)	AKB212	
(5)	AKB4,20	
(4)	AKB4,20	
(3)	AKB4,20	
(2)	AKB4,20	
(1)	AKB4,20	
Pos	Schweißer	Protokoll-Nr.

<15-	152	100
<14-	120	100
<13-	191	100
<12-	1084	100
<11-	1251	100
<10-	1359	125
<9-	1206	125
<8-	1326	150
<7-	1150	150
<6-	1325	200
<5-	650	200
<4-	652	200
<3-	1263	200
<2-	1263	100-200
<1-	120	100
Pos	Länge [mm]	DN




## AS BUILT

 Anlagen- und Kraftwerksunterhaltungsbau Eisenstraße 167 17460 Großmild Telefon 03834180252-0	(Zu Abb.)		Oberfläche	Maßstab	%	WT-X Aufbau - Kühlkreisläufe 2. PA
	Allgemeine					
	m					
	DIN ISO 2768					
	m					
	Datum	Name				
	Bearb. 10.09.2013	Tromberers				
	Gepr. 10.09.2013	Brandt				
	Norm					
	Für die Unterlagen behalten wir uns alle Rechte vor COPYRIGHT DIN/ISO/DIN ISO 18010.					
Zust	Änderung	Datum	Name	Ersatz für:		Ersatz durch:
				7210060		Blatt 3 von 3