


Bauteile									
Pos	Bezeichnung	KKS-Nr./Charge	DN 1	DN 2	Norm	Menge	Da 1	s 1	Da 2
1	Rohr	422360	125		DIN EN 10217 - 7	120 mm	139.7	8.0	
2	Bogen 4,5° BA3	413480	125		ähnlich DIN 2605	1	139.7	2.6	

Schweißverbindung					Rohrlängen		
Pos	Schweißer	Protokoll-Nr.	Pos	Länge [mm]	DN		
(1)	AKB4.20		<1>	120	125		
(2)	AKB4.20						
(3)	AKB112						

Anschluß  
1-ACK53-BR001  
Modulleitung 3

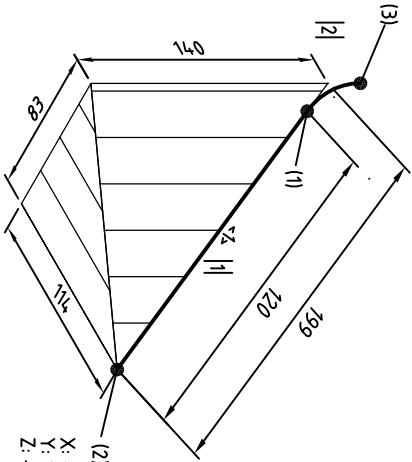



Anschluß  
1-ACK50-BR006

Betriebsmedium	VE-Wasser [1000kg/m³]
Betriebsdruck PS	25 bar
Betriebstemperatur TS	160°C
Prüfdruck PT	4,0 bar
Prüfmedium	Wasser

Umfang der zFP: gem. AD HP0, RN 2%, RT(A)

AS BUILT

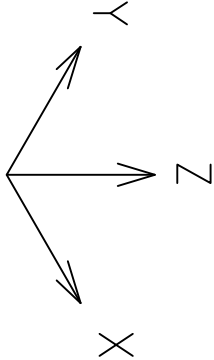

<div><div>AKB ANLAGEN- UND KRAFTWERKSROHRLIETUNGSBAU</div></div> <div>Eckhardtberg 06, 17489 Griefswaldt T. 03834/60252-0; F. /620099</div>				(Zul.Abw.) Allgemeintoleranzen nach DIN ISO 2768 m	Oberfläche	Maßstab ohne	
			W7-X Aufbau - Kühlkreisläufe 2.PA				
			KKL Wand				
			1-ACK53-BR001				
			721 0 060				
			Blatt 5		von 13		
Zust	Änderung	Datum	Name	Ursprung	Ersatz für:	Ersatz durch:	