


Bauteile									
Pos	Bezeichnung	KKS-Nr./Charge	DN 1	DN 2	Norm	Menge	Da 1	s 1	Da 2
1	Rohr	422360	125		DIN EN 10217 - 7	120 mm	139.7	8.0	
2	Bogen 4,5° BA3	413480	125		ähnlich DIN 2605	1	139.7	2.6	

Schweißverbindung					Rohrlängen		
Pos	Schweißer	Protokoll-Nr.	Pos	Länge [mm]	DN		
(1)	AKB210		<1>	120	125		
(2)	AKB210						
(3)	AKB112						

Anschluß
1-ACK54-BR001
Modulleitung 4

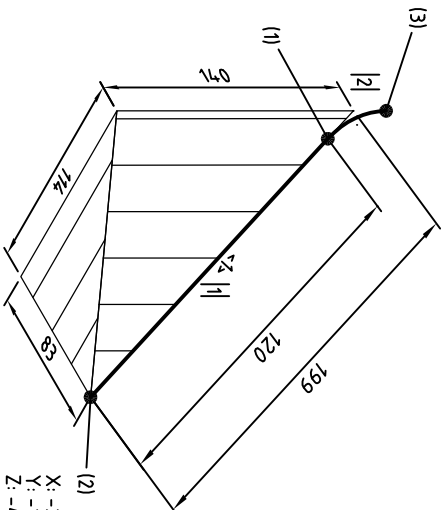


X: -2498
Y: -1342
Z: -4855

Anschluß
1-ACK50-BR006

Umfang der zfP: gem. AD HP0; RN 2%, RT(A)

AS BUILT

<div><div><div><div>AKB</div><div>ANLAGEN- UND KRAFTWERKSROHRLIETUNGSBAU</div></div></div><div>Eckhardtberg 06, 17489 Greifswald T. 03834/60252-0; F. 682009</div></div>				(Zul.Abw.) Allgemeinfo- leranzen nach DIN ISO 2768 m	Oberfläche	Maßstab ohne		
			W7-X Aufbau - Kühlkreisläufe 2.PA					
			721 0 060 1-ACK54-BR001					
			721 0 060					
			721 0 060					
