


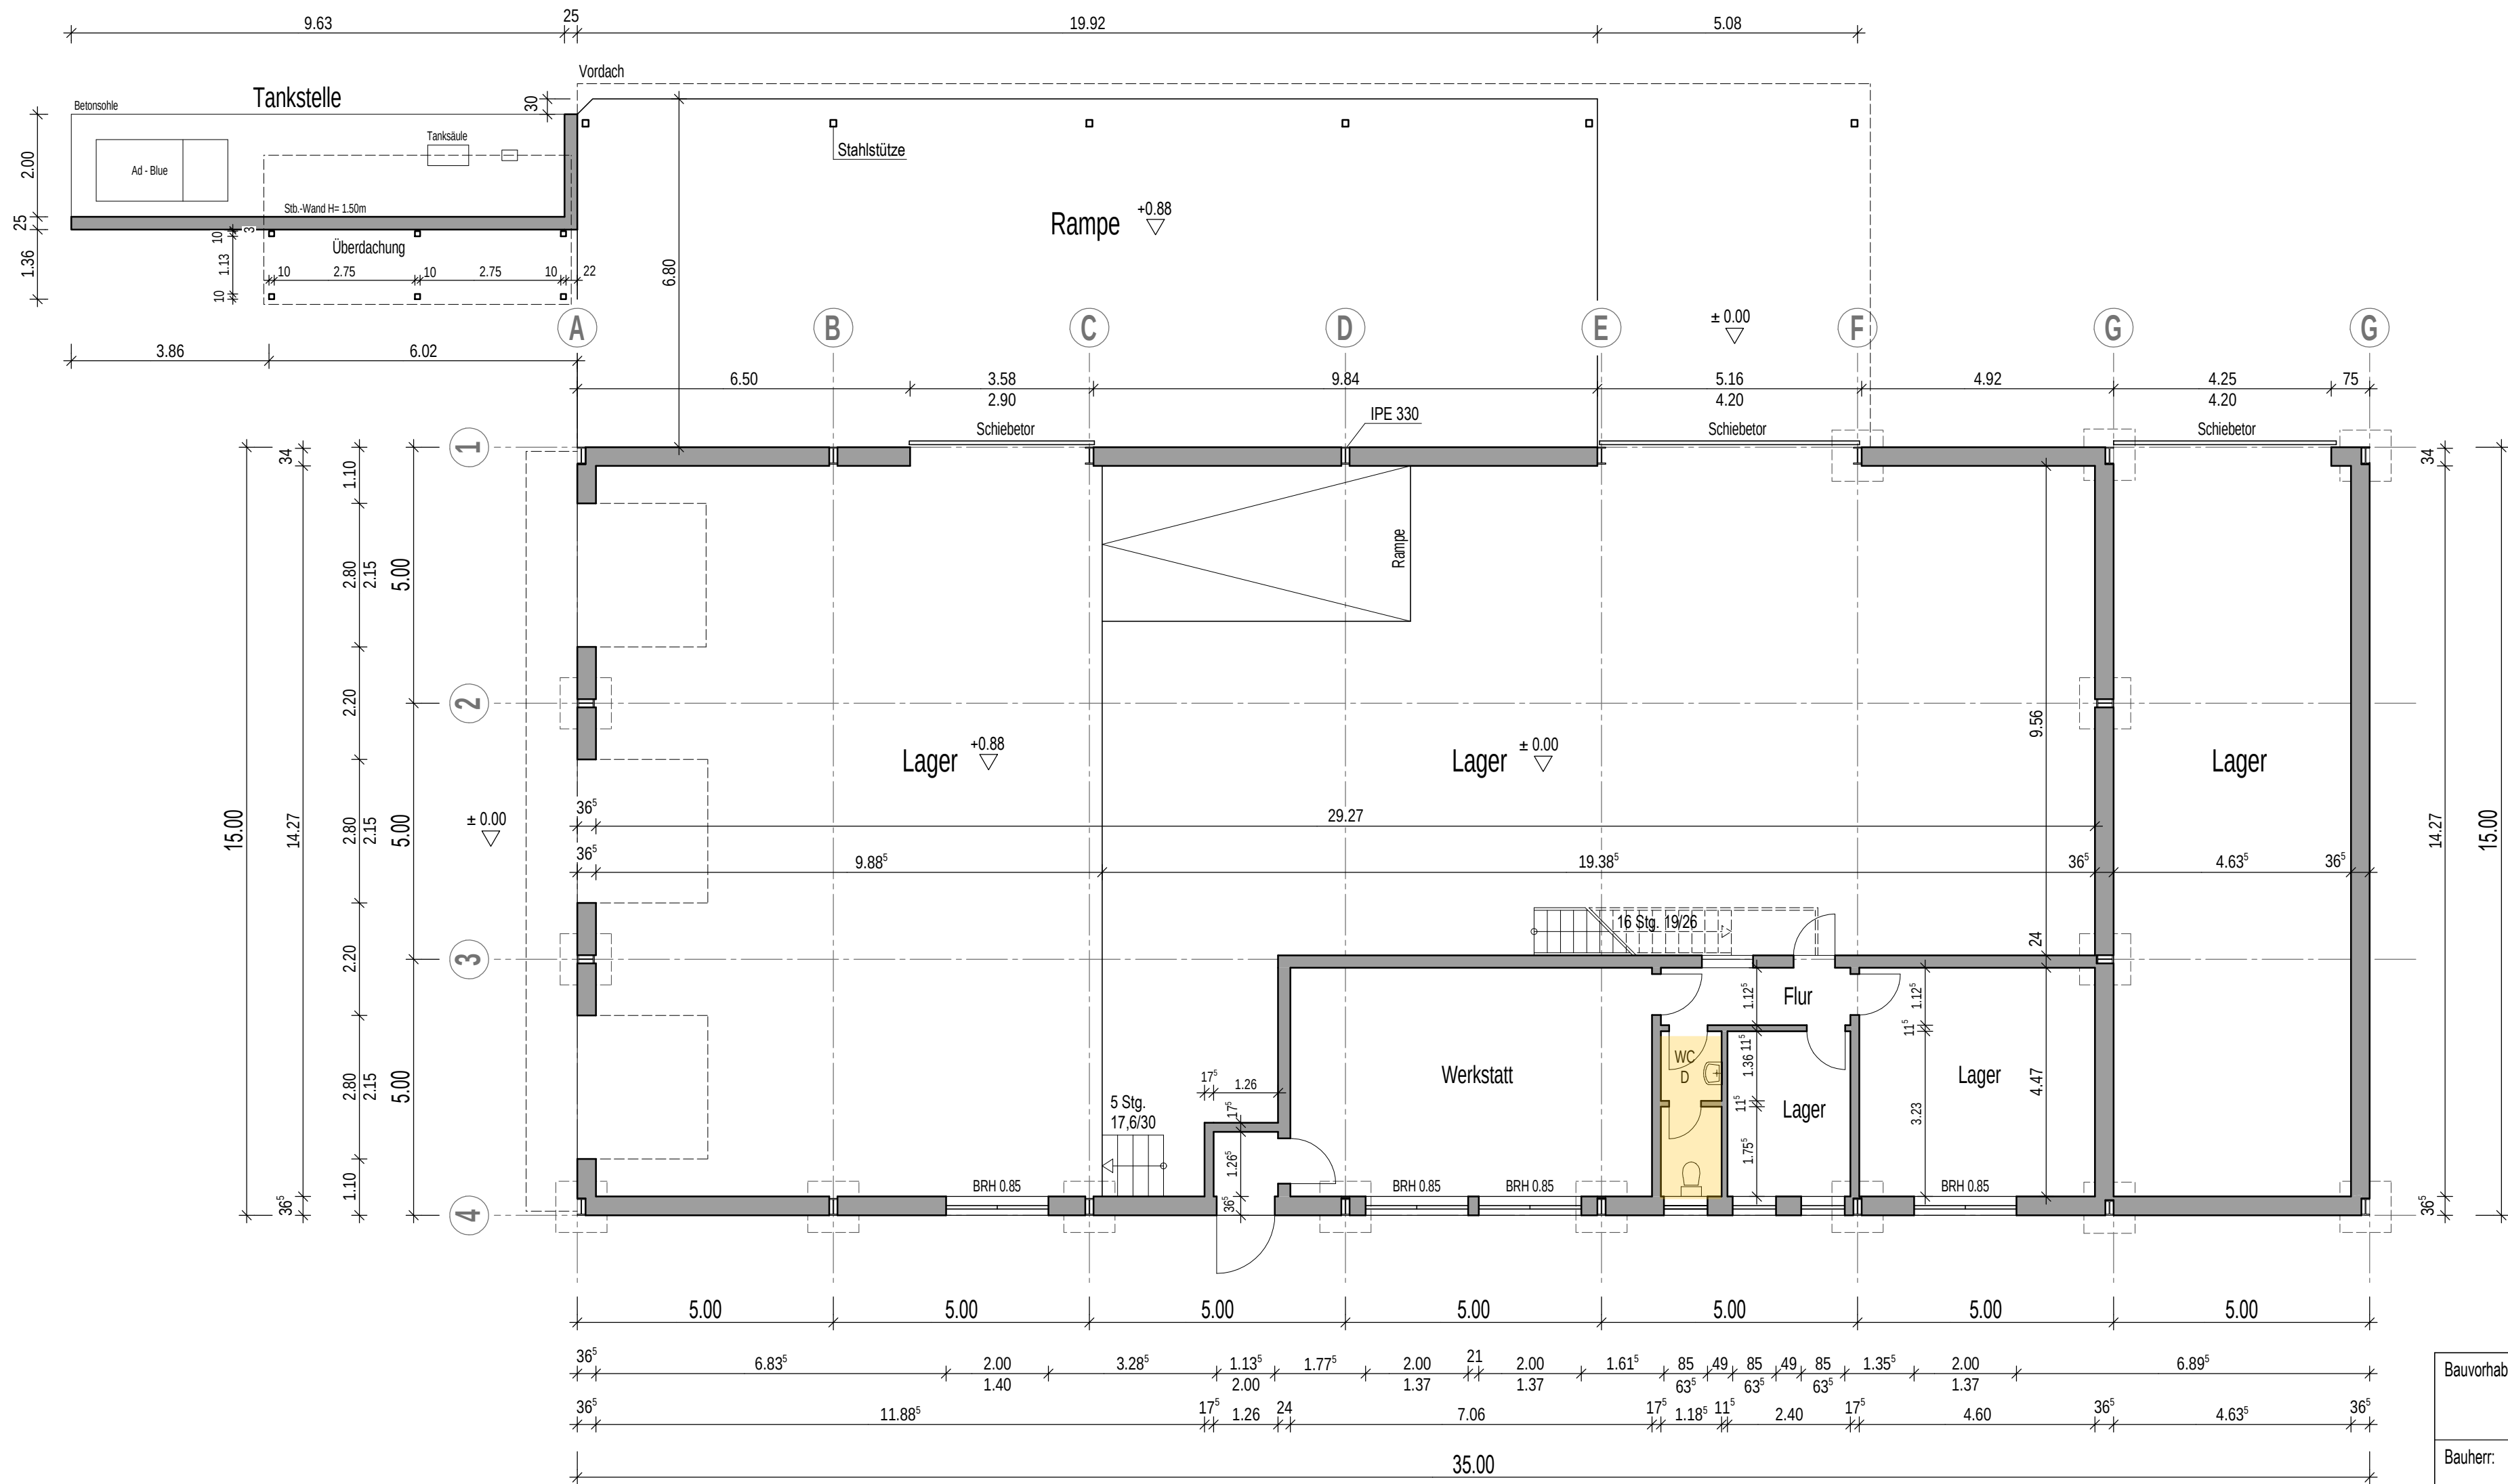

Bauvorhaben: Bestandsplan Haus 4 Am Bahnhof Süd 3, 27432 Bremervörde		
Bauherr: Eisenbahnen und Verkehrsbetriebe Elbe-Weser GmbH Bahnhofstraße 67, 27404 Zeven		
Bauteil: EG-Grundriss		
Gezeichnet: bro	Maßstab: 1:100	Blatt Nr.: 01
Datum: 16.01.2020	Geändert:	
Unterschrift Bauherr:	ARCHITEKTURBÜRO HEINS Am Bahnhof 3 27432 Hipsstedt Tel.: 04768/600 E-Mail: info@architekturbuero-heins.de Fax: 04768/601	