


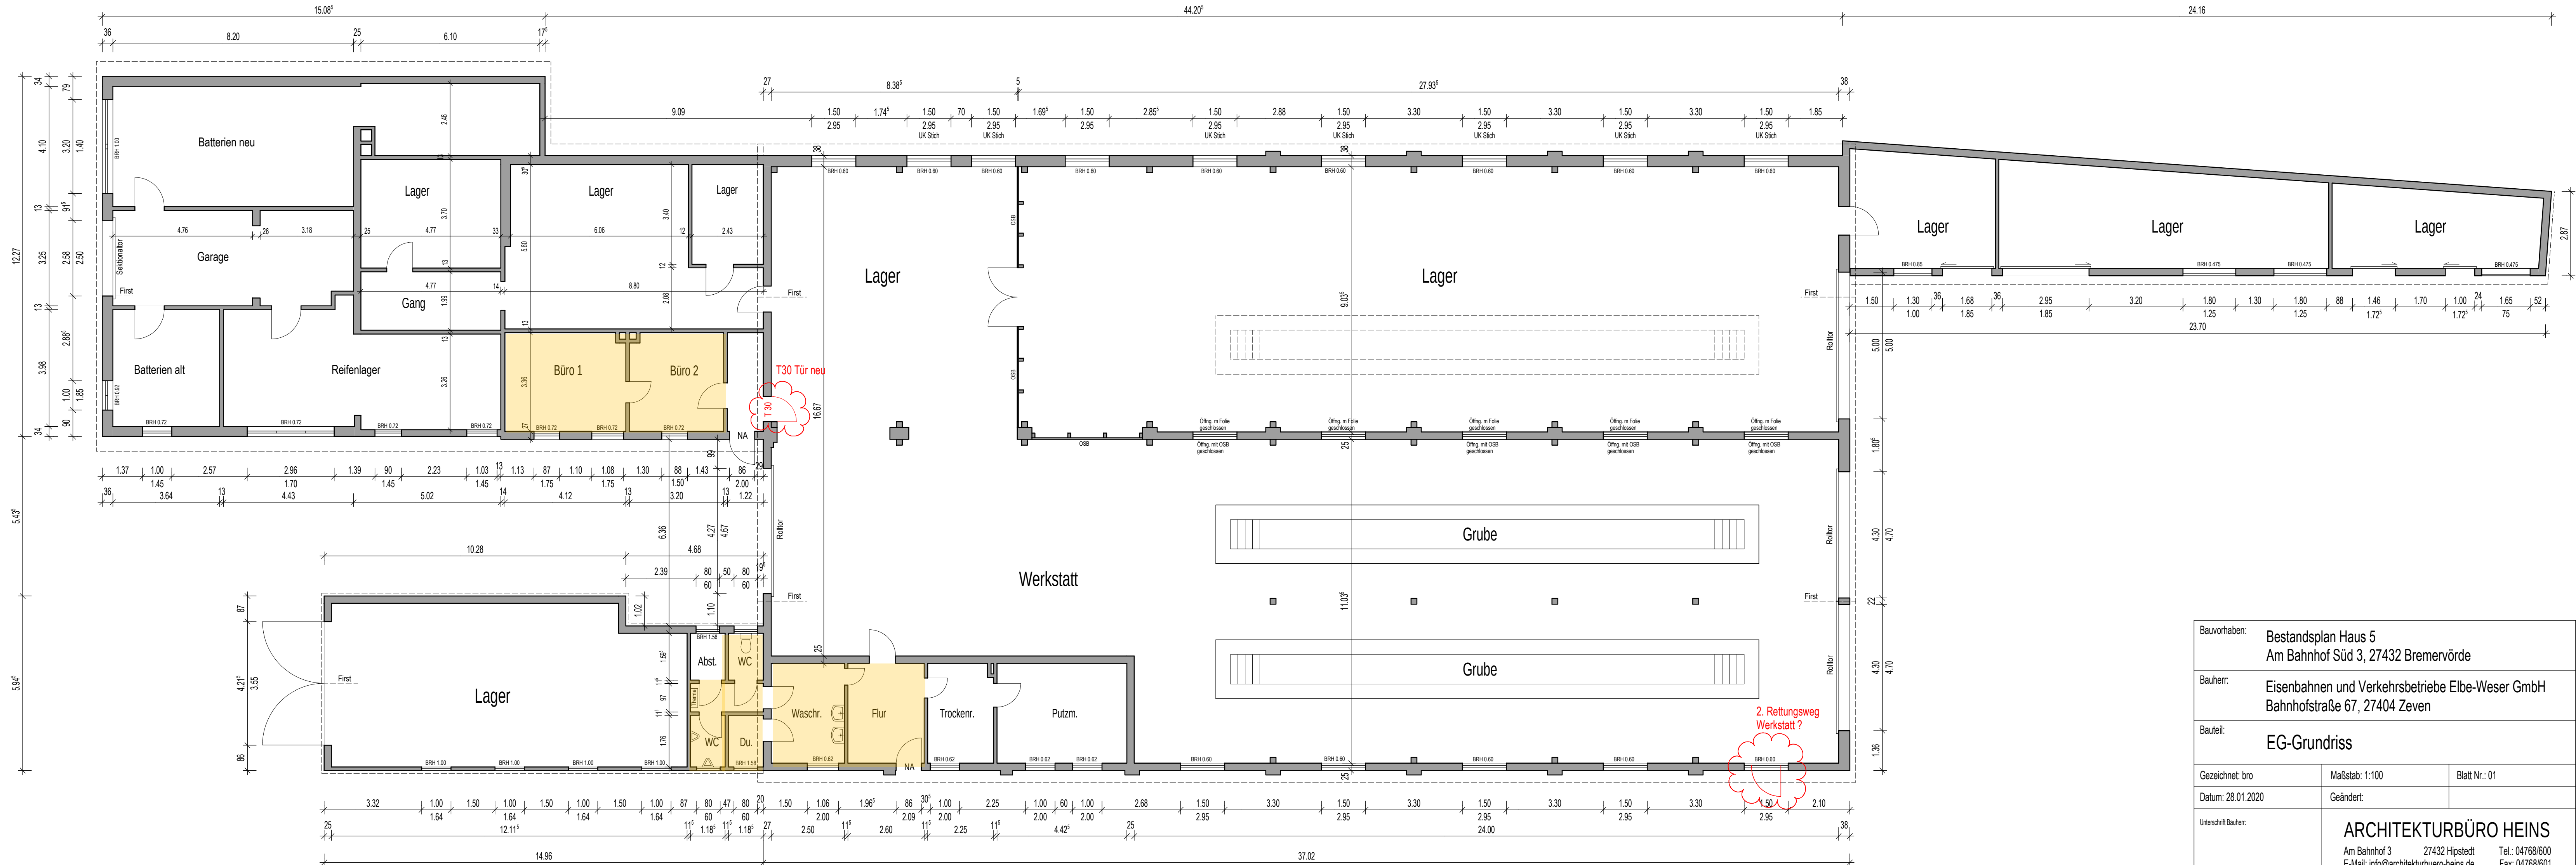

Bauvorhaben: Bestandsplan Haus 5 Am Bahnhof Süd 3, 27432 Bremervörde		
Bauherr: Eisenbahnen und Verkehrsbetriebe Elbe-Weser GmbH Bahnhofstraße 67, 27404 Zeven		
Bauteil: EG-Grundriss		
Gezeichnet: bro	Maßstab: 1:100	Blatt Nr.: 01
Datum: 28.01.2020	Geändert:	
Unterschrift Bauherr:		ARCHITEKTURBÜRO HEINS Am Bahnhof 3 27432 Hipstedt Tel.: 04768/600 E-Mail: info@architekturbuero-heins.de Fax: 04768/601