
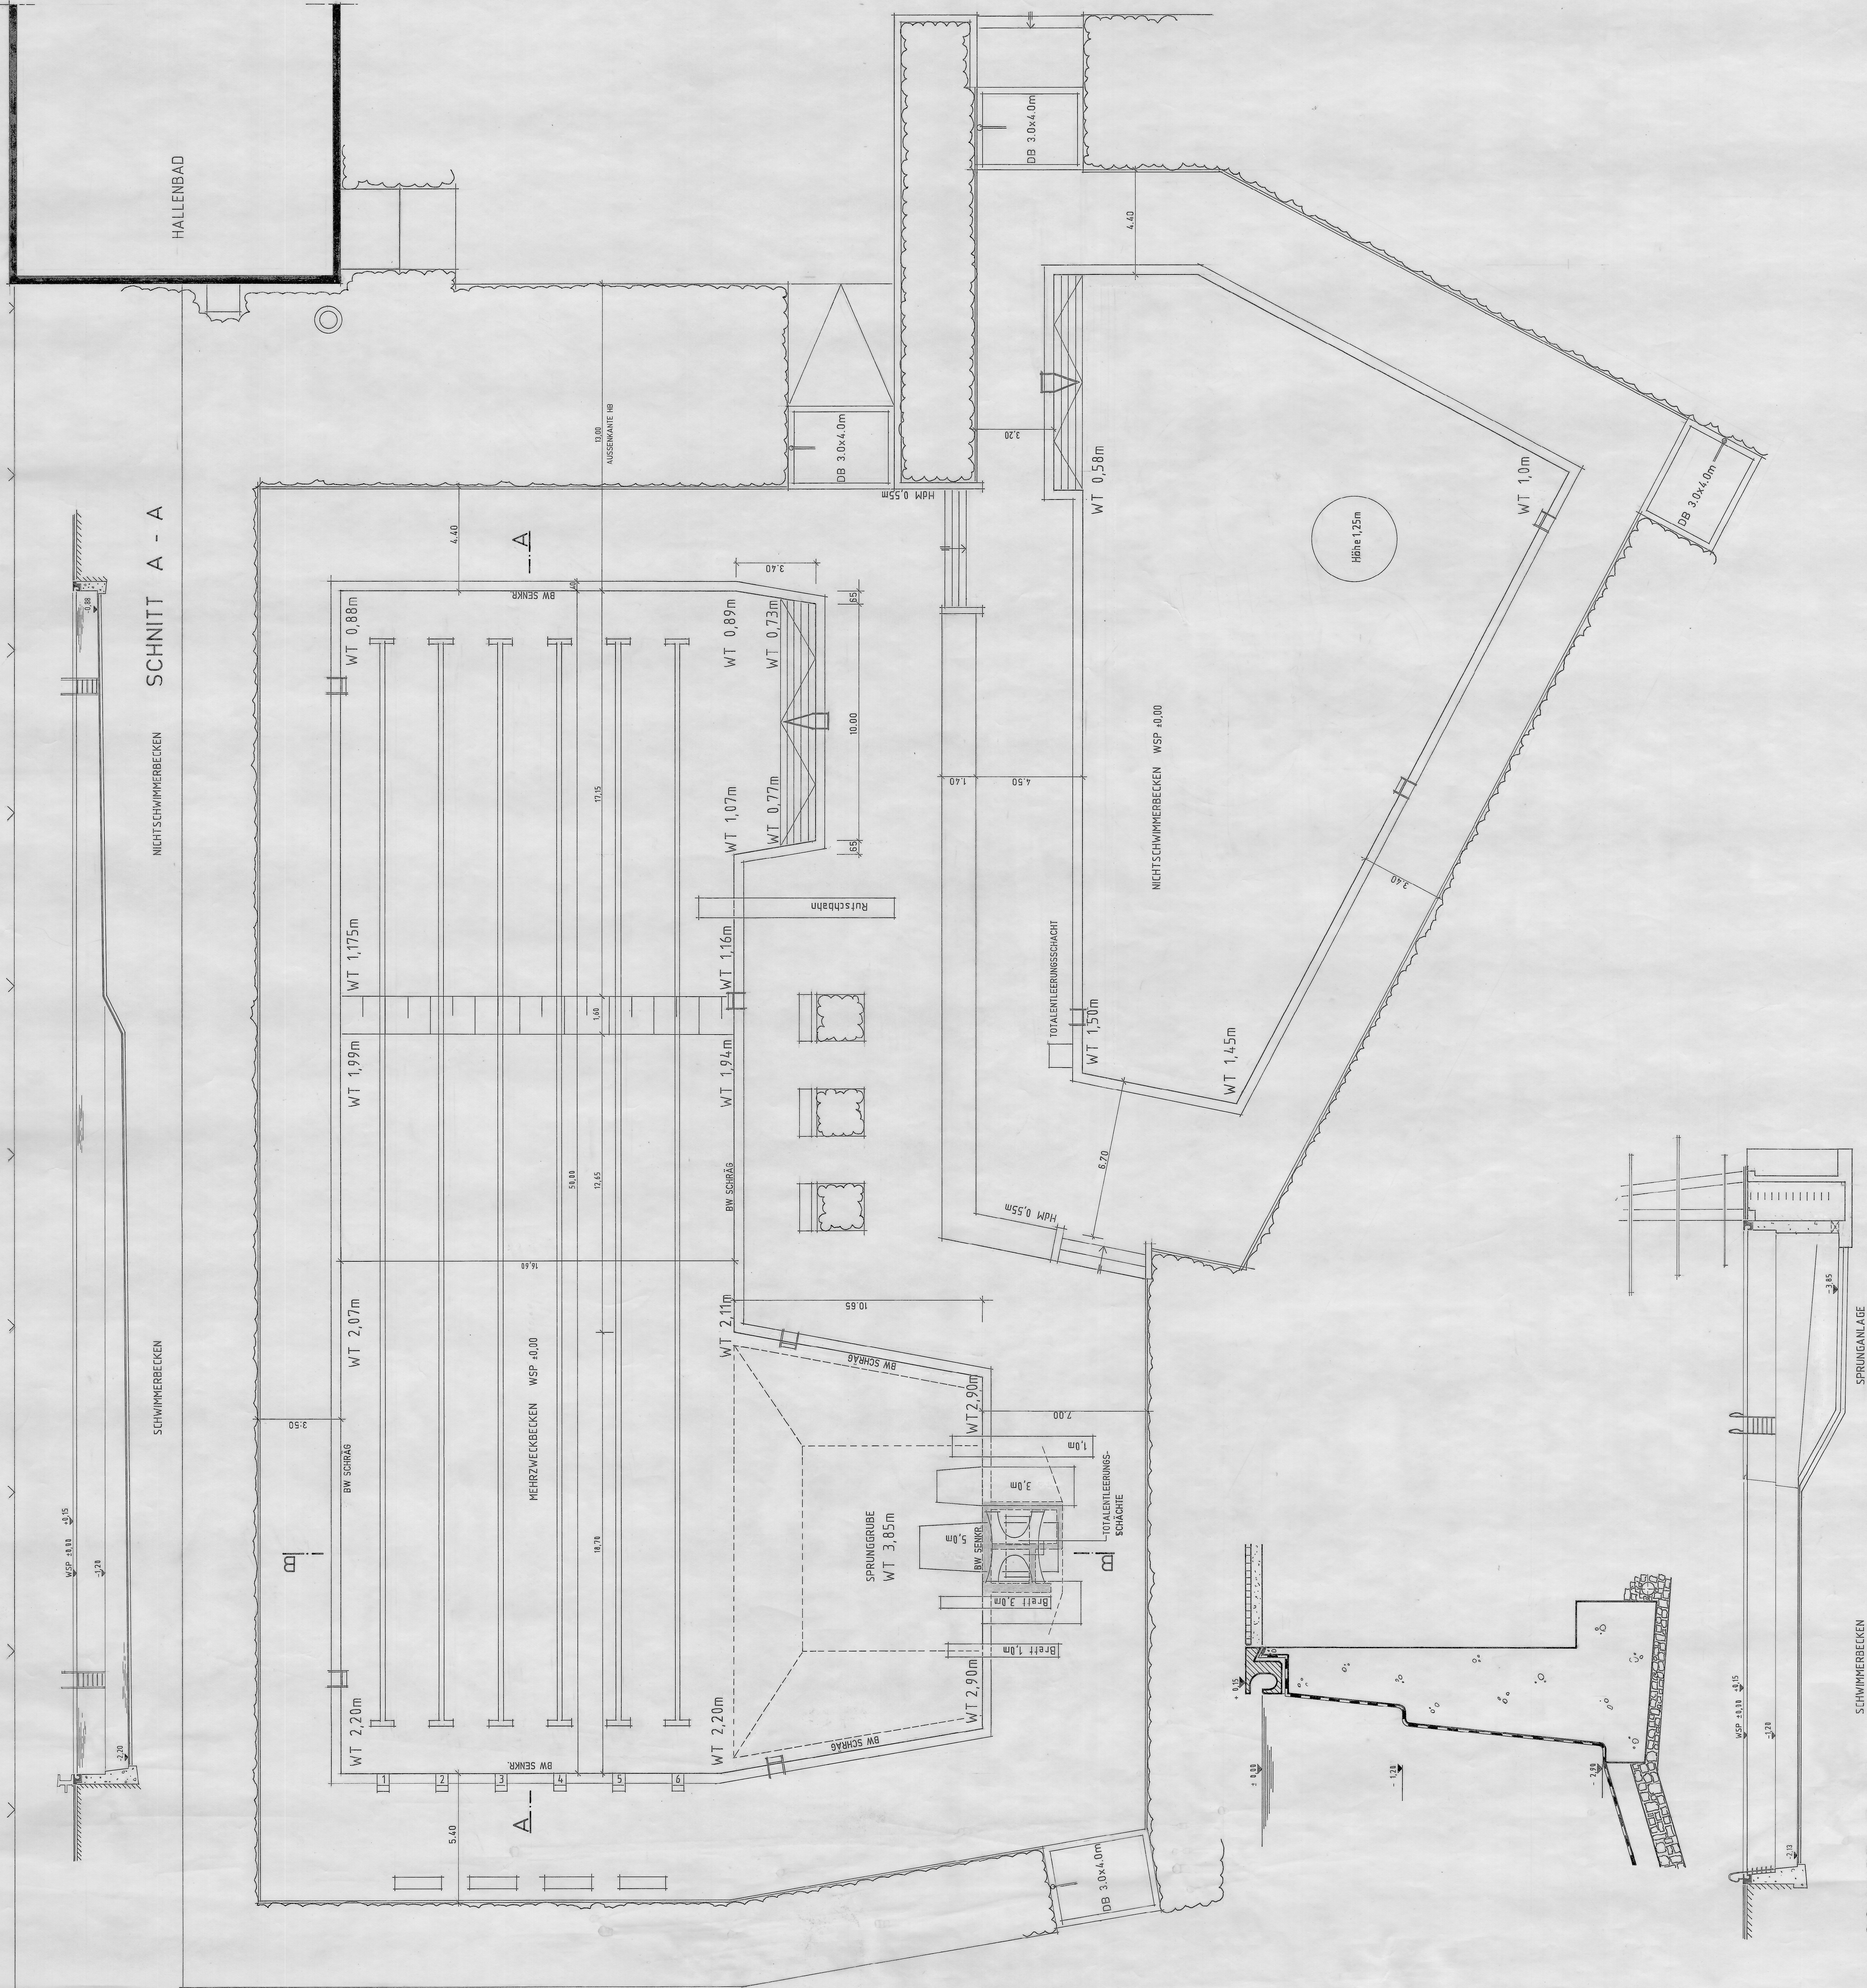


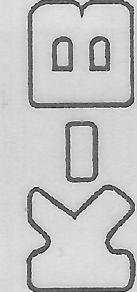

SEA Saarl. Energie-Agentur
Saarbrücken

 KARNATZ - BOCK	
ARCHITEKT BDA - LANDSCHAFTSARCHITEKT BDLA 54280 TRIER OSTALLEE 25 (0665176624 FAX 41751)	
Projekt: FREIBAD SCHWALBACH	
Plan: BESTANDSPLAN	Nr.: 1
Suchb.: St.	Gr.: 9,90x10
Korr:	M.: 1:100

SCHNITT B - B

SCHWIMMBECKEN

SPRUNGANLAGE