


Das Urheberrecht an dieser Zeichnung bleibt unser Eigentum.
Weitergabe und Vervielfältigung dieser Unterlagen, Verwertung und Mitteilung ihres Inhaltes ist nicht gestattet, soweit nicht ausdrücklich schriftlich zugestanden.
Zurücksendung verpflichtet zum Schadensersatz. Alle Rechte für den Fall der Patenterteilung oder Gebrauchsmustererteilung vorbehalten.

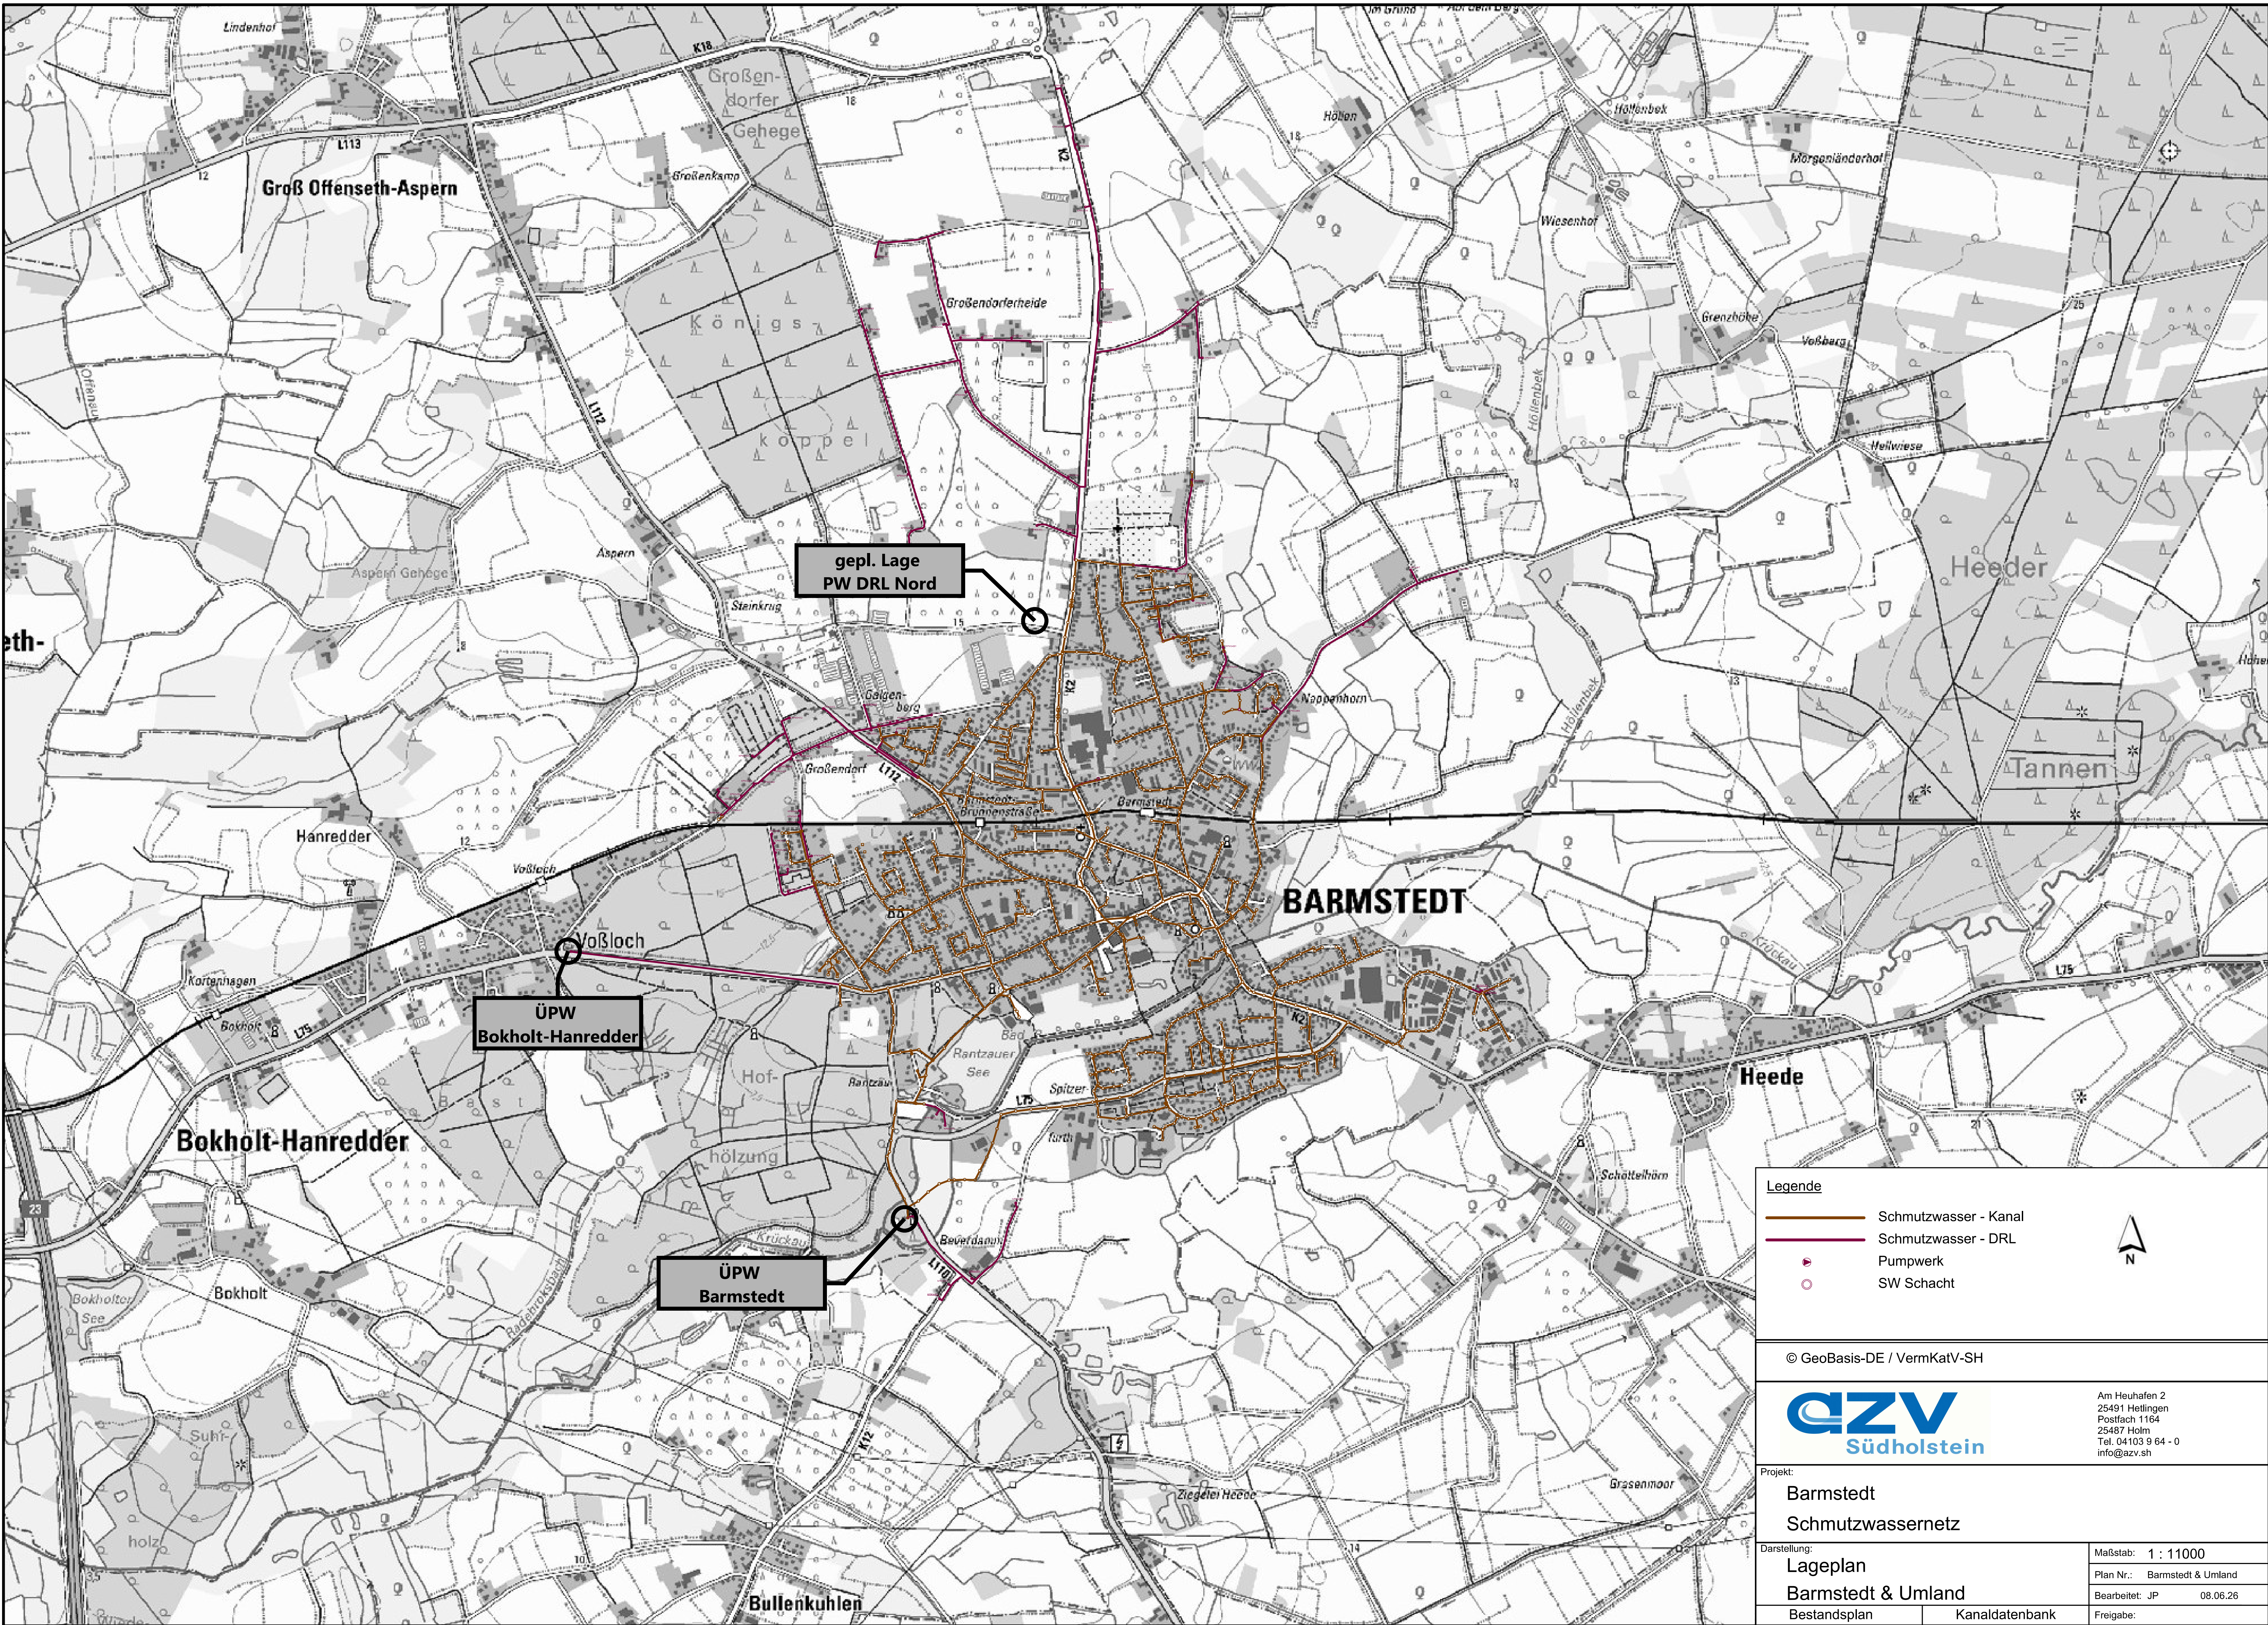

Legende

- Schmutzwasser - Kanal
- Schmutzwasser - DRL
- Pumpwerk
- SW Schacht

© GeoBasis-DE / VermKatV-SH



Am Heuhafen 2
25491 Hettlingen
Postfach 1164
25487 Holm
Tel. 04103 9 64 - 0
info@azv.sh

Projekt:
Barmstedt
Schmutzwassernetz

Darstellung:
Lageplan
Barmstedt & Umland
Bestandsplan

Maßstab: 1 : 11000
Plan Nr.: Barmstedt & Umland
Bearbeitet: JP 08.06.26
Freigabe: