
Anlage 2

Adressliste der erschlossenen Liegenschaften

lfd.Nr.	Ort	Straße	Hausnr.	Anschluss-Typ	Rohrverbund	Farbkombination
1	Adelsried	Am Kornfeld	19	Gebäudeanschluss	K_AR_01/11	1 VDE: rot
2	Adelsried	Am Kornfeld	17a	Gebäudeanschluss	K_AR_01/11	2 VDE: grün
3	Adelsried	Seehühle	2	Gebäudeanschluss	K_AR_01/10	4 VDE: gelb
4	Adelsried	Seehühle	7	Gebäudeanschluss	K_AR_01/10	10 VDE: schwarz
5	Adelsried	Seehühle	8	Gebäudeanschluss	K_AR_01/10	3 VDE: blau
6	Adelsried	Seehühle	23	Gebäudeanschluss	K_AR_01/12	9 VDE: türkis
7	Adelsried	Seehühle	24	Gebäudeanschluss	K_AR_01/12	7 VDE: braun

Anlage 1: Bestandsplan, Adelsried, Projekt Seehühle

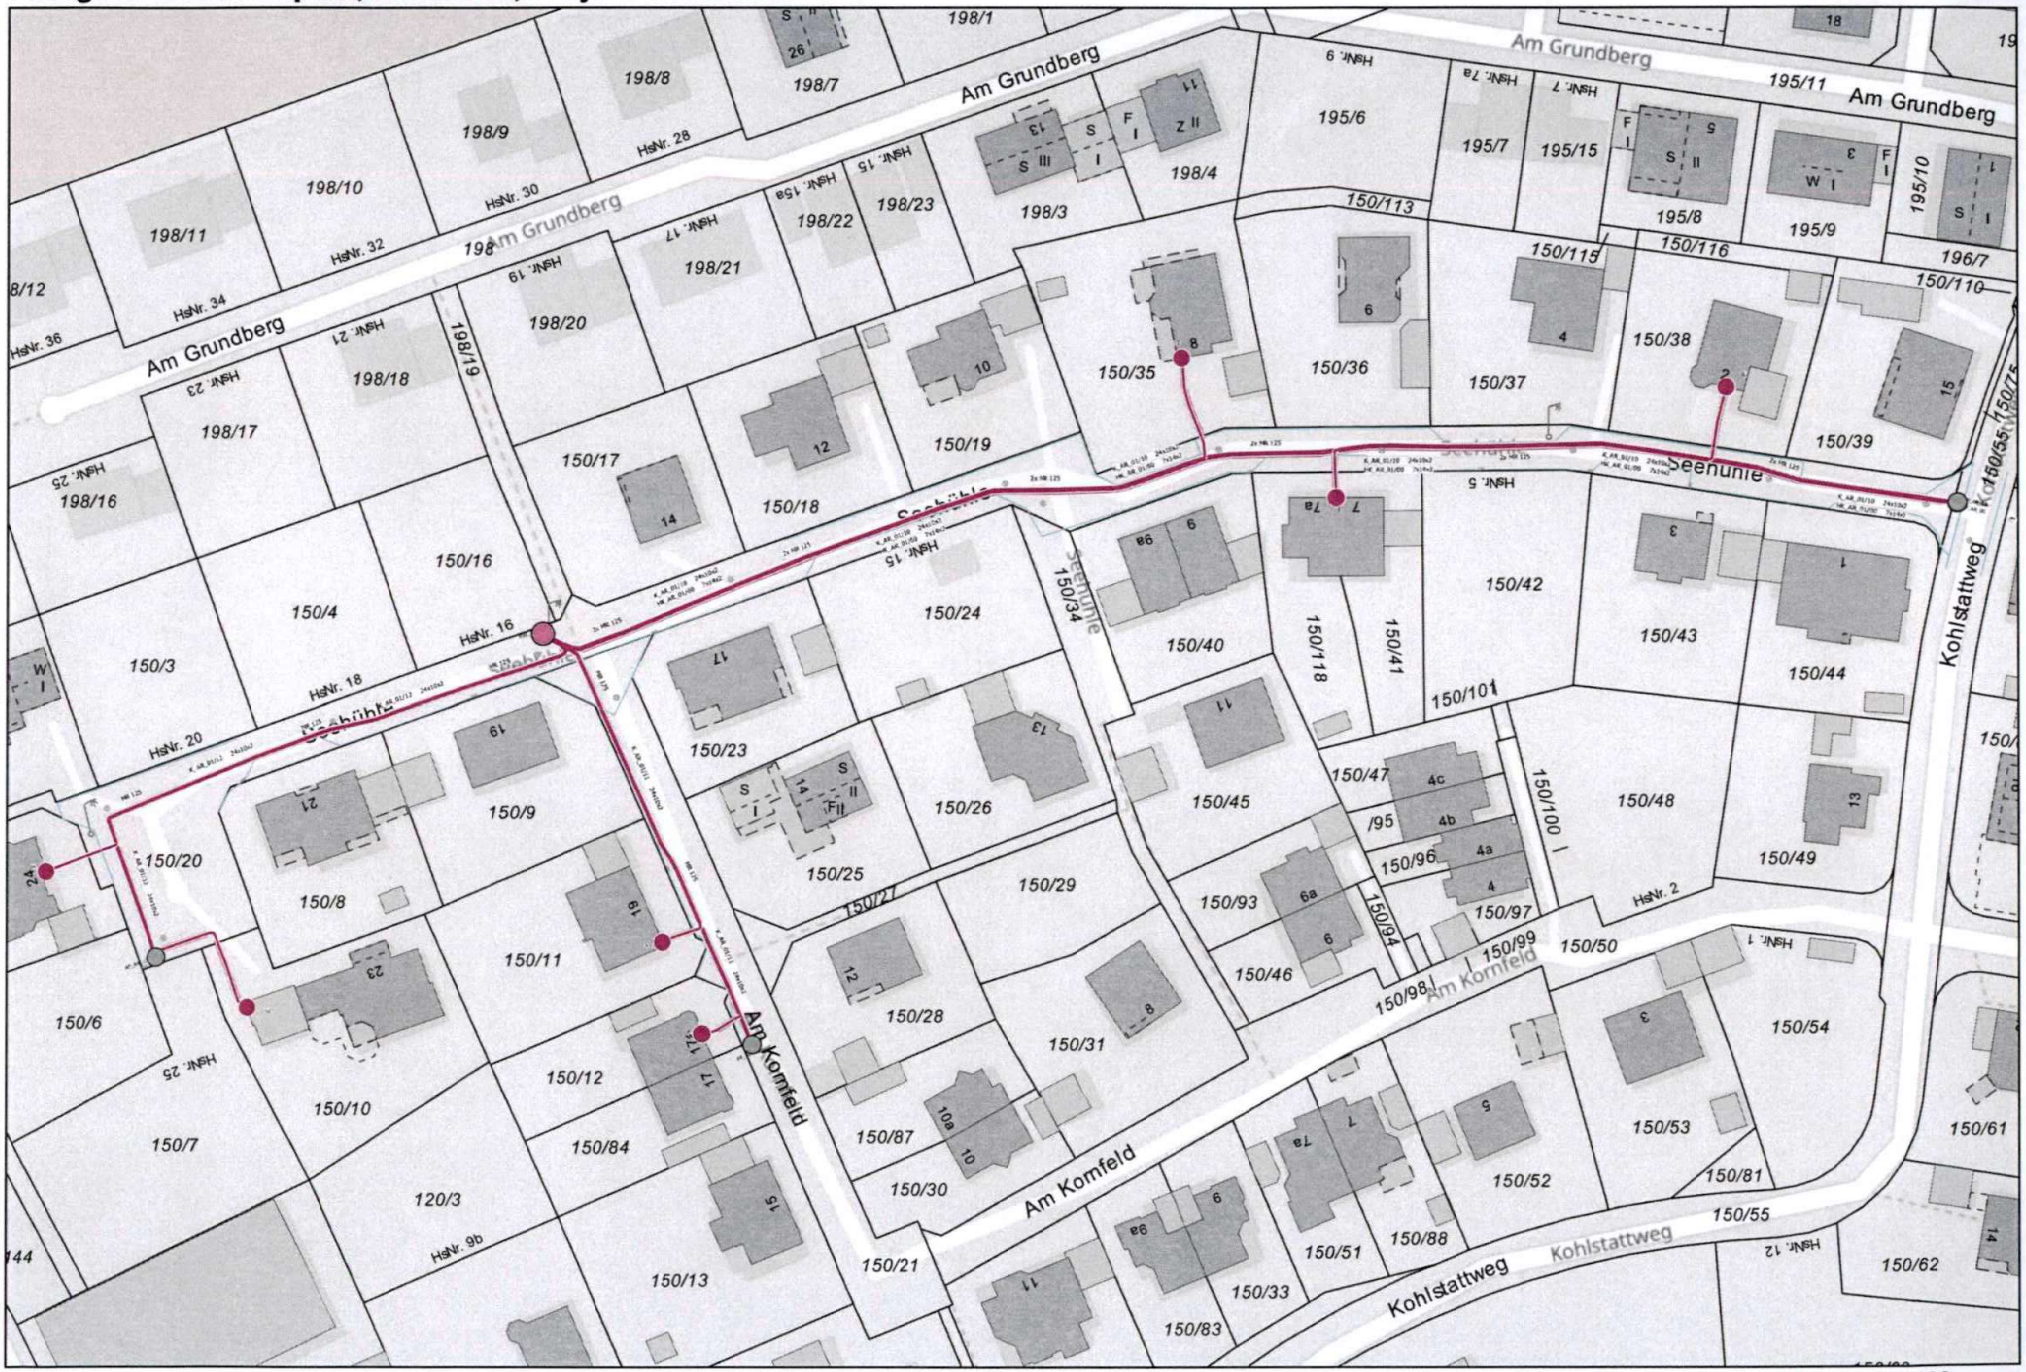

27.Okt..2021 Maßstab: 1:1133