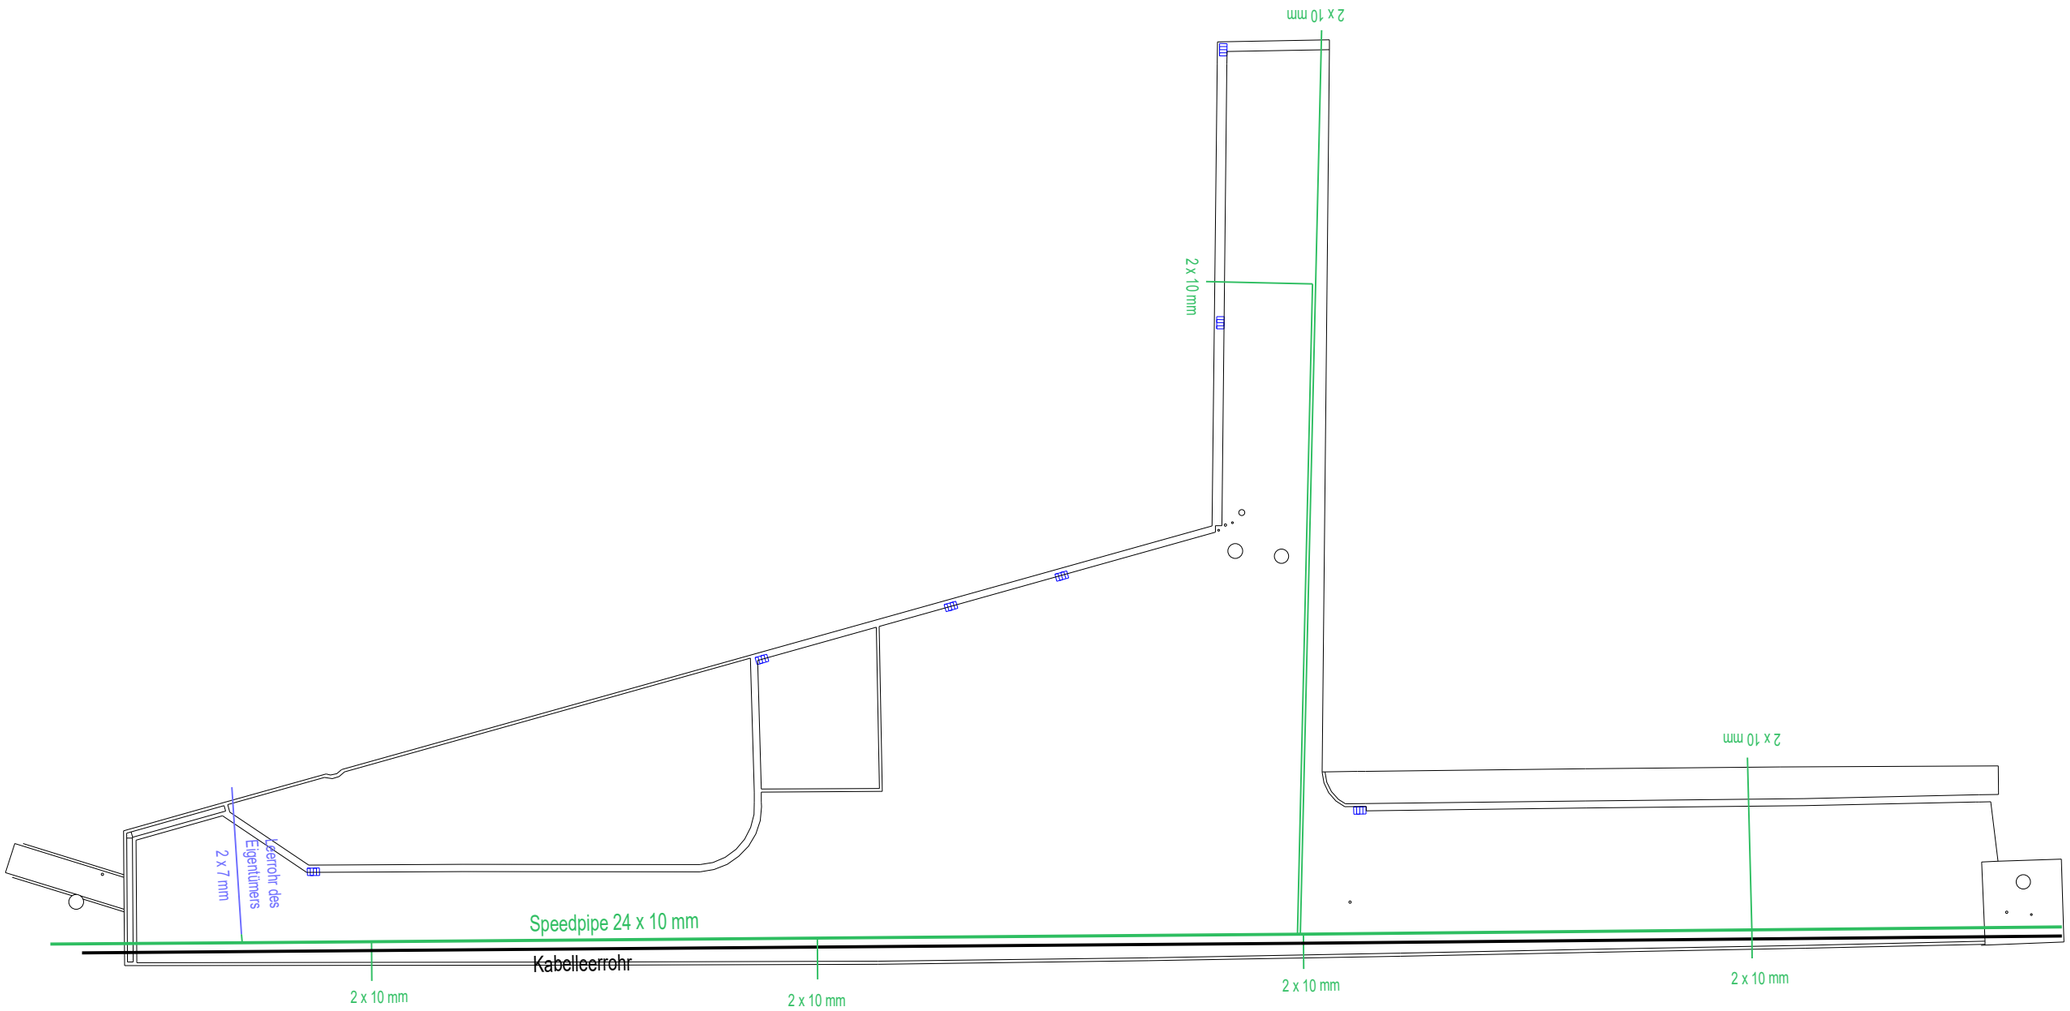

Breiteneicher GmbH

Hoch-, Tief-, Brücken- und Straßenbau
Bahnhofstraße 2 84137 Vilsbiburg

Bauvorhaben: **Ausbau Ulmenweg**
OT Münchsdorf, Gemeinde Vilsheim

Maßstab
1:250

Bestandsplan Kabelleerrohr & Speedpipe