




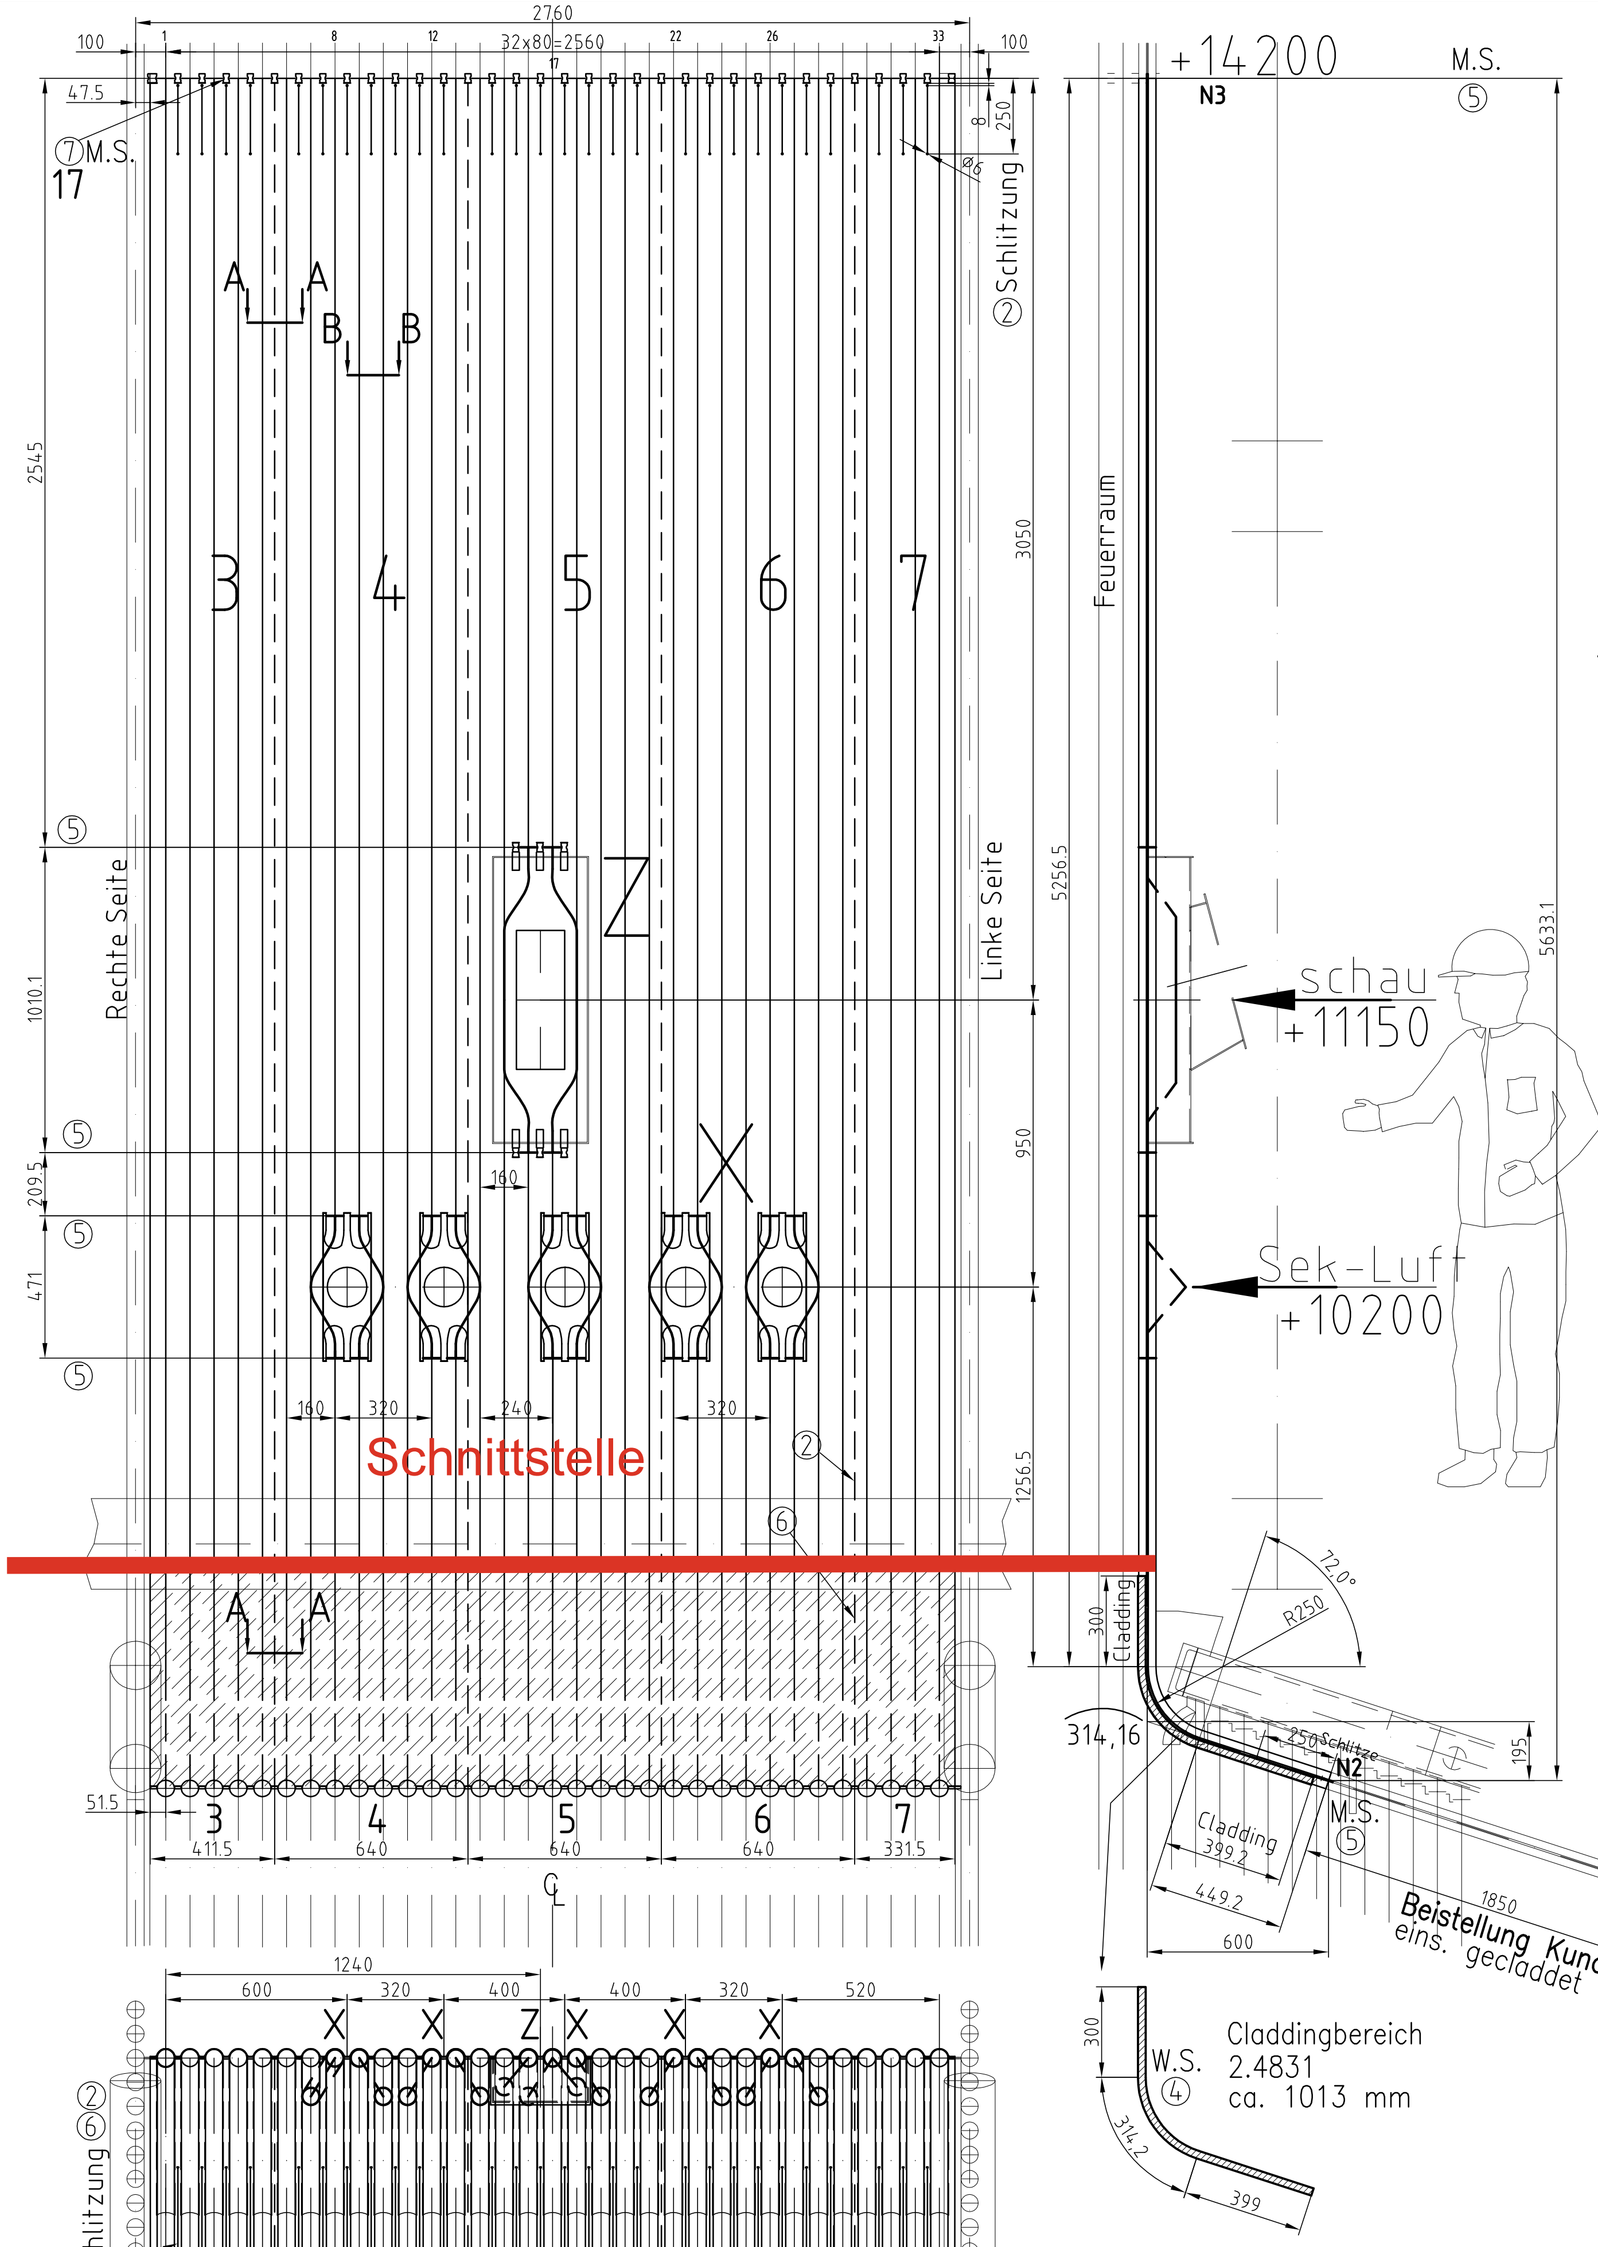


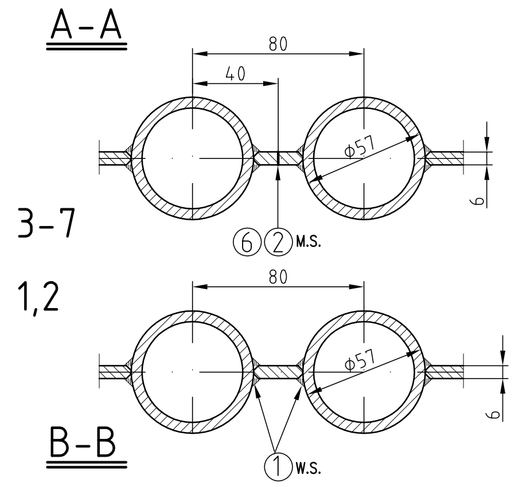


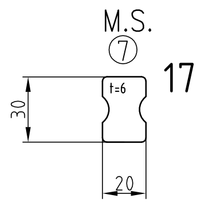


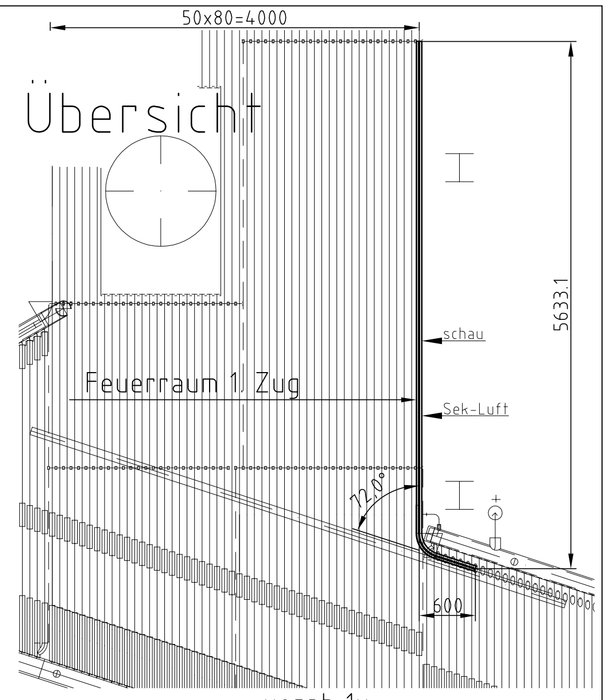

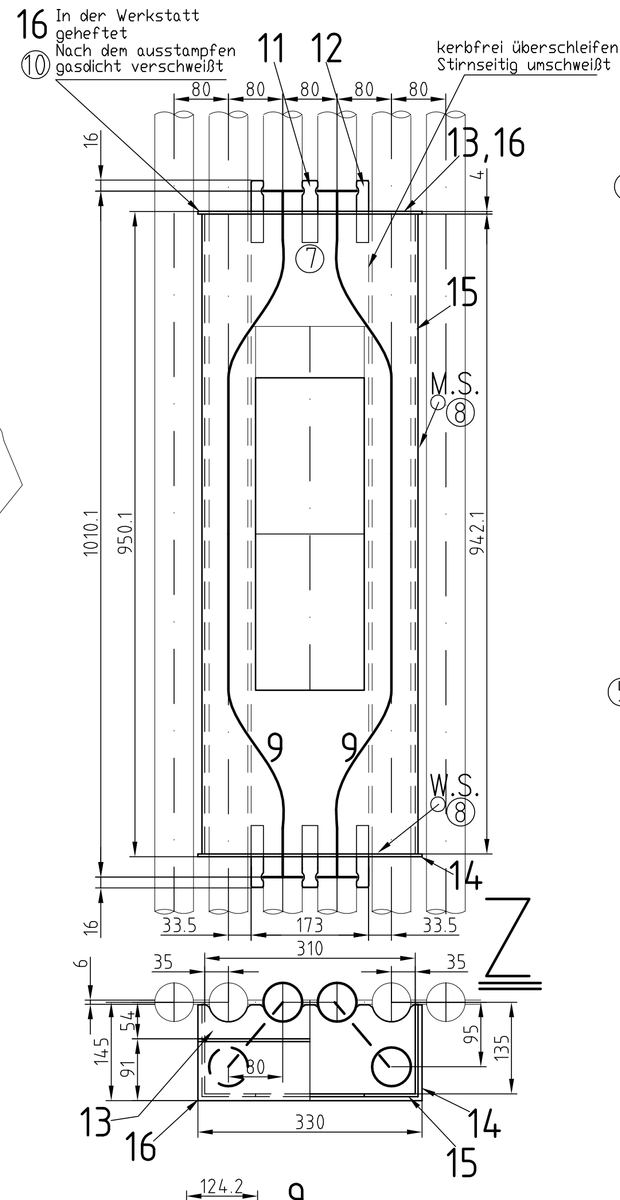

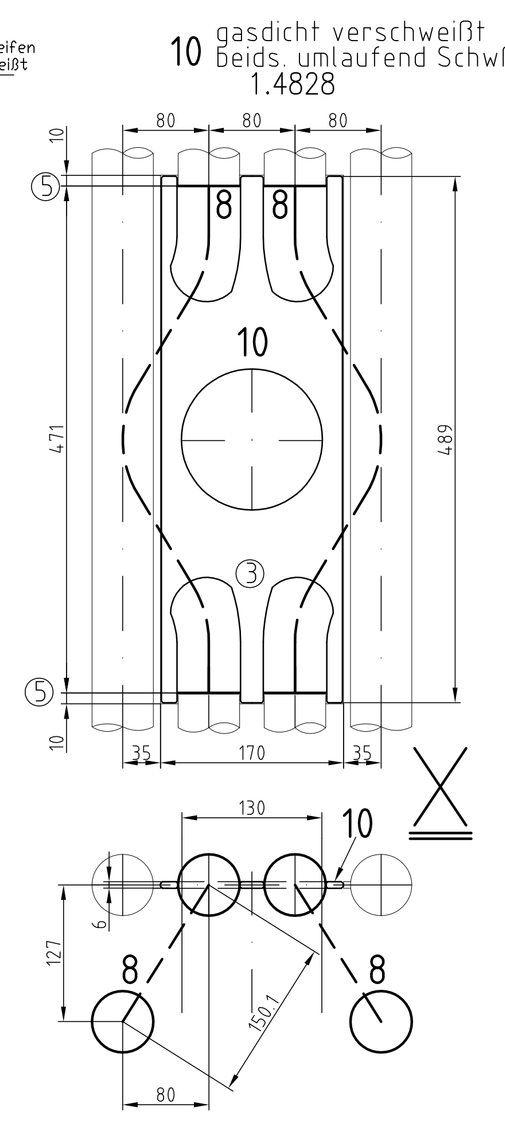

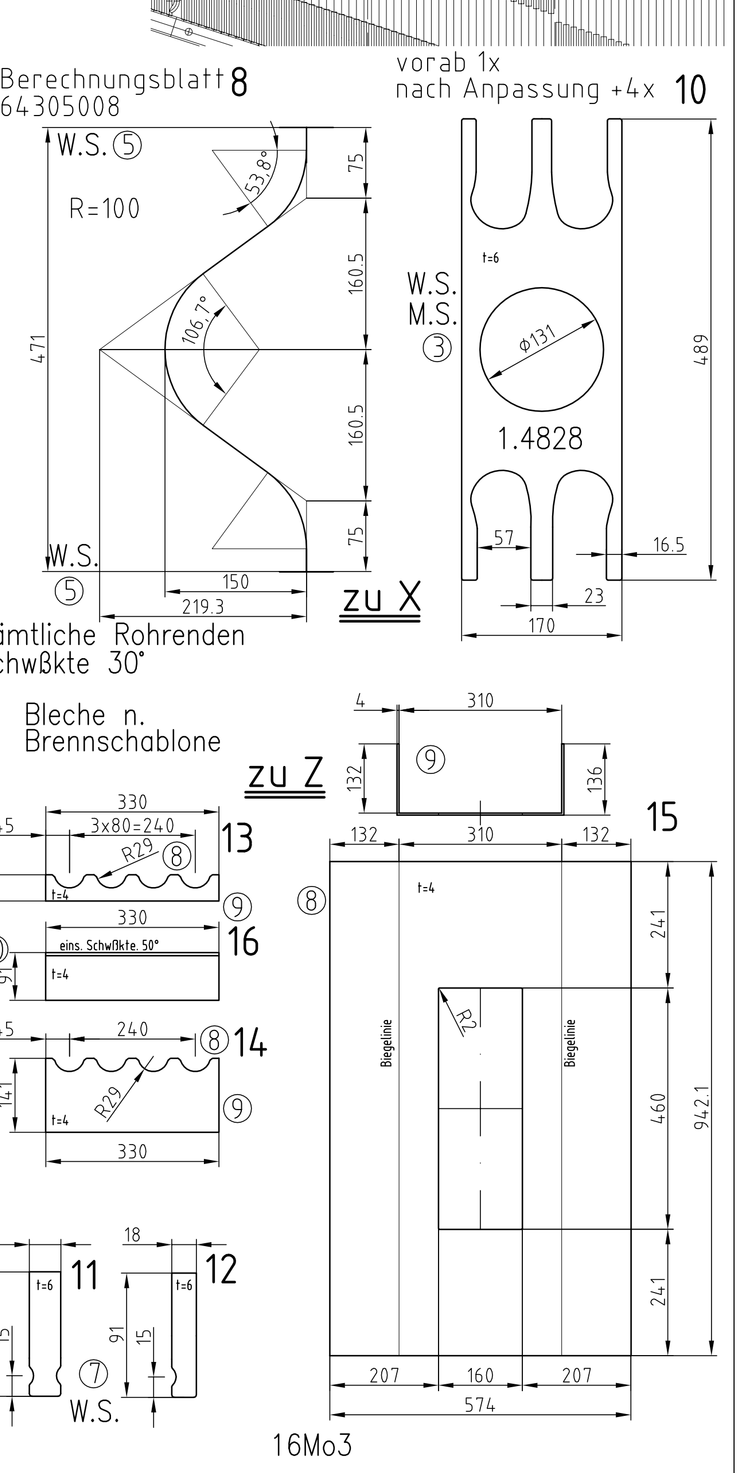

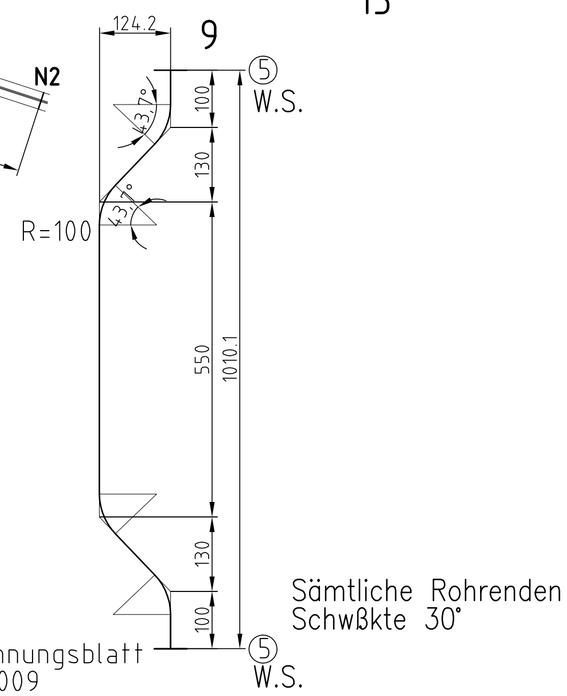

AS BUILT

③ Schweißpos.
Enstanden aus
Baumgarte - Eckrohrkessel
für Müllverbrennung und
Heißdampferzeugung

0-301566-00-02-2

Fertigung		Kunde: GfA A. d. ö. R. 82140 Olching Josef-Kistler-Weg 22			WESSEL GmbH Kessel- und Apparatebau	
Regelwerk						
Toleranz					Benennung: Rückwand 1. Zug	
1	AS BUILT	16.06.14	Kursch	Groß	Maßstab: %	Zeichnungsnummer: 1-64305-02-01 Index: 1
0	Erststellung	08.02.14	Kursch	Groß		
Ind.	Änderung	Datum	Bearb.	Gepr.		
Ursprung		Ersatz für:			Urheberschutz auf diese Zeichnung nach DIN 34 ohne Einschränkungen	