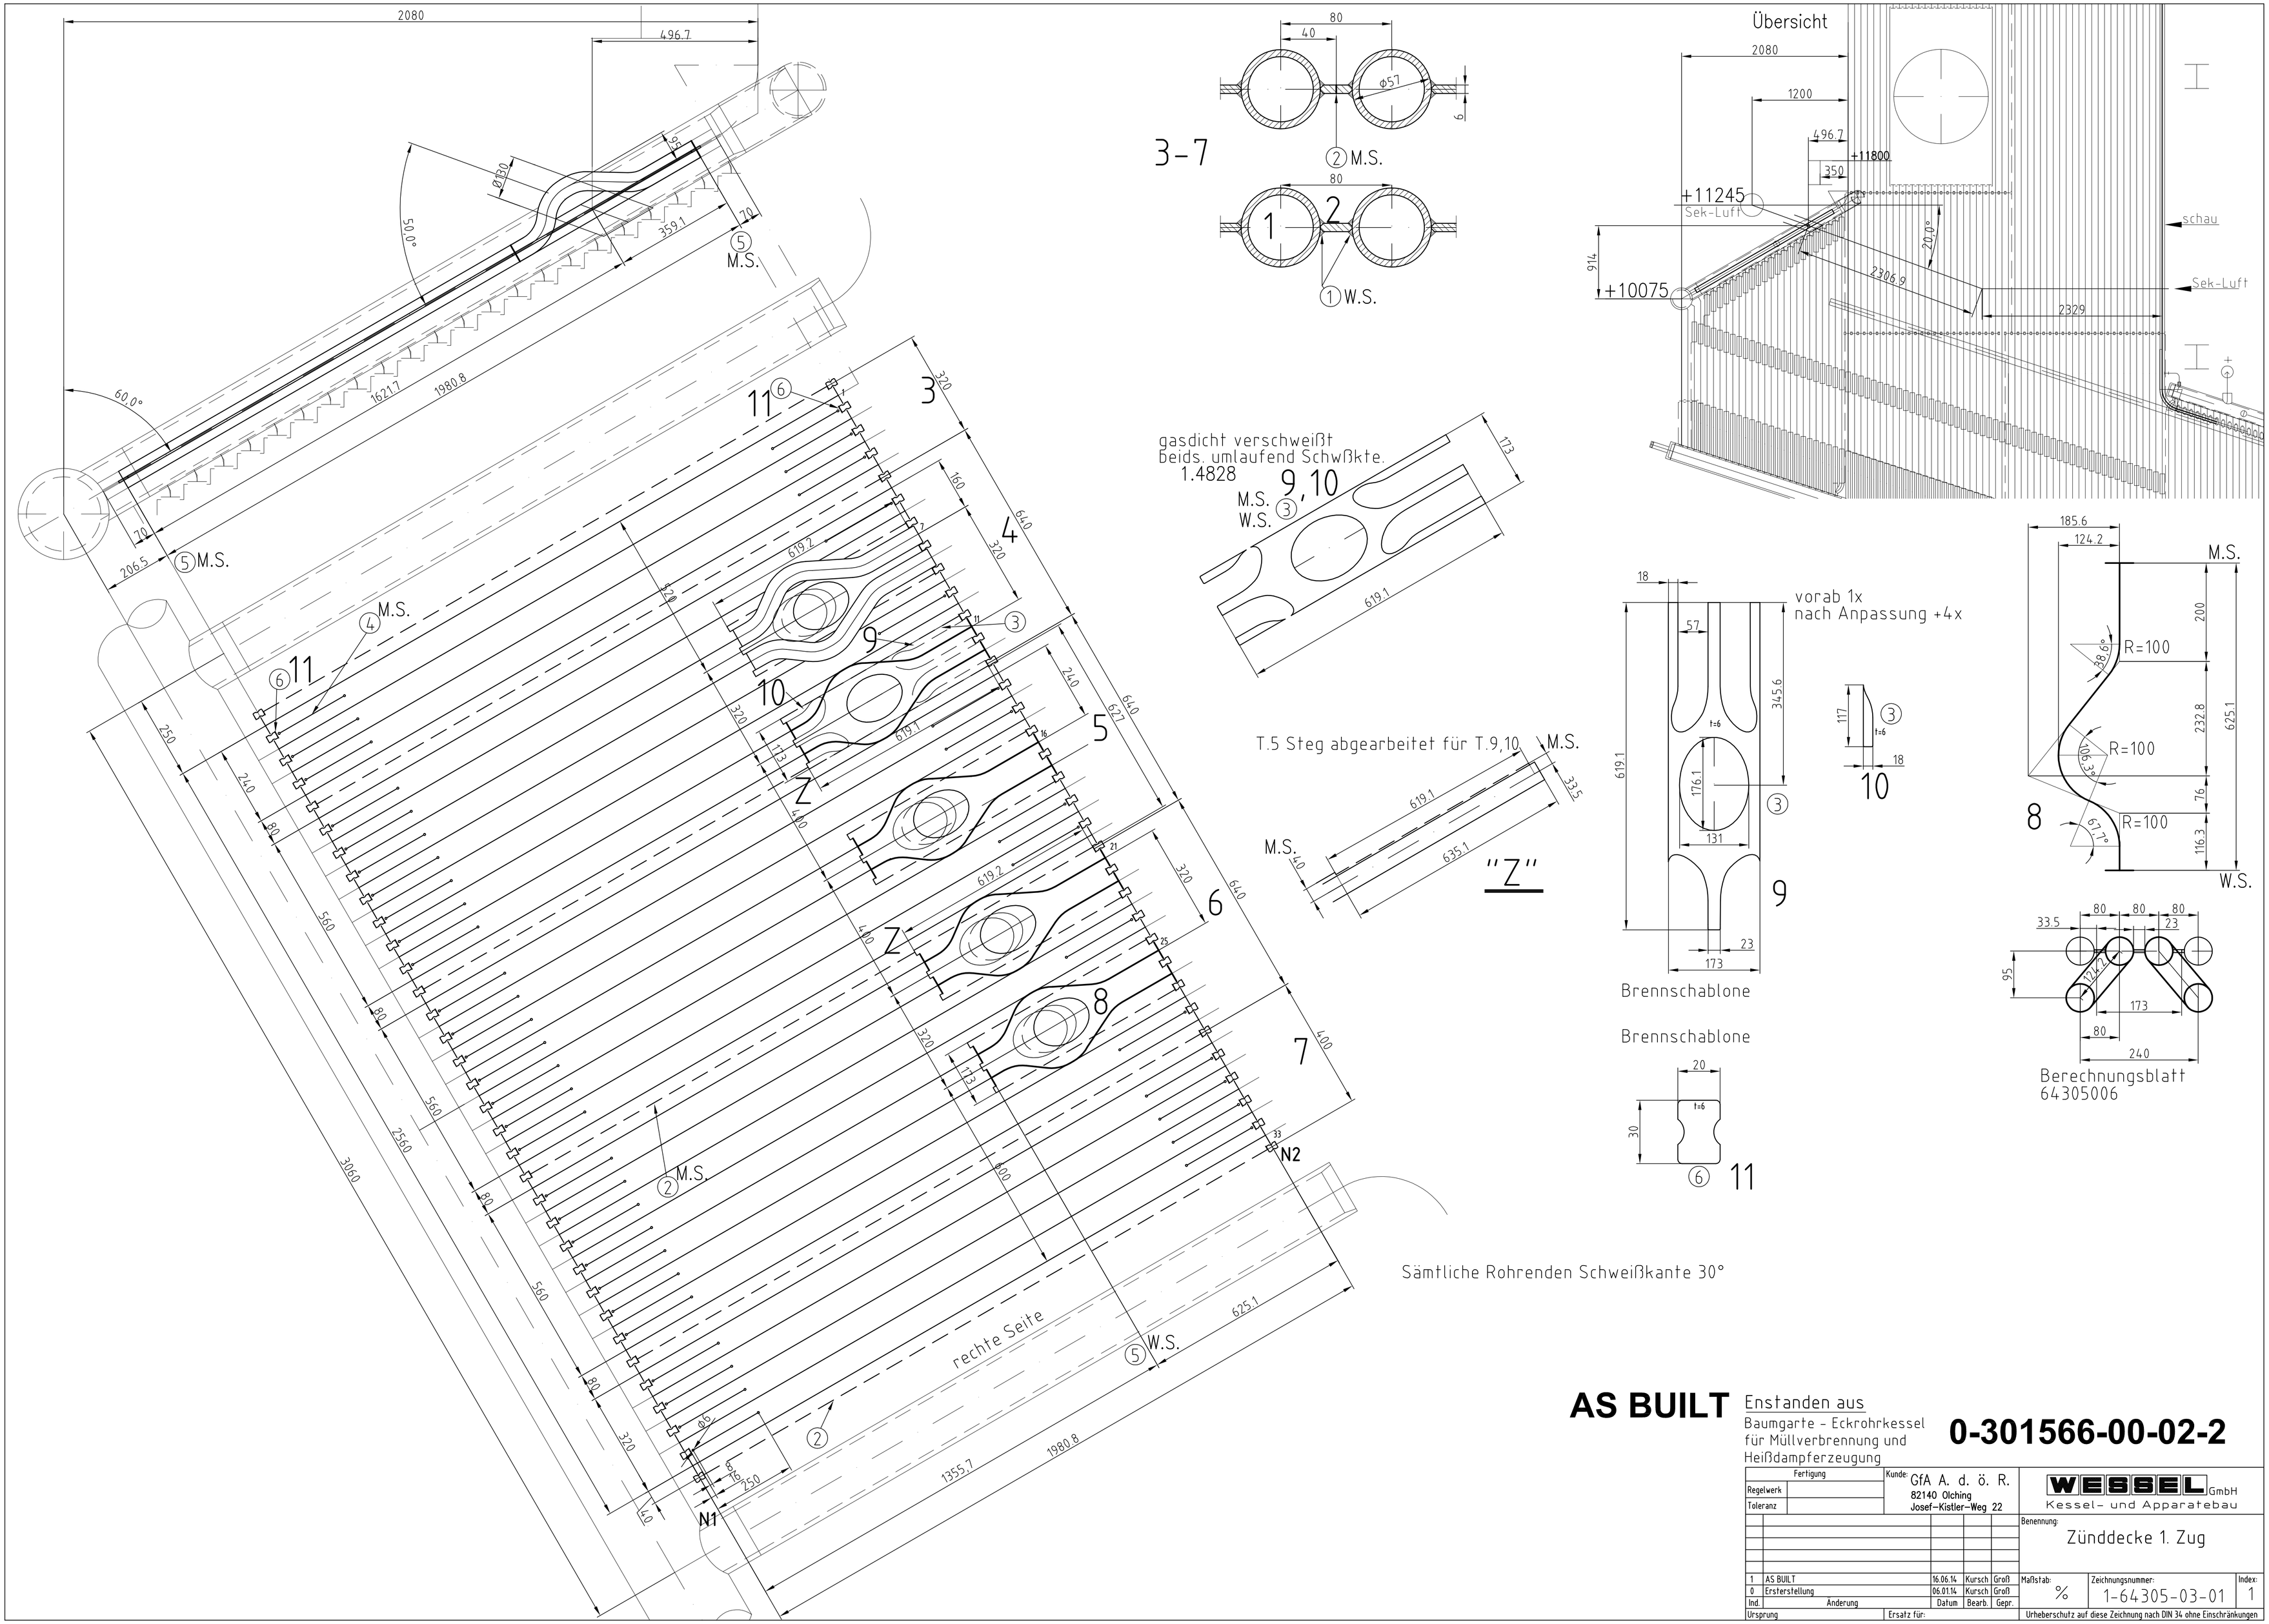


Sämtliche Rohrenden Schweißkante 30°

AS BUILT Enstanden aus

Baumgarte - Eckrohrkessel
für Müllverbrennung und
Heißdampferzeugung

0-301566-00-02-2

Fertigung		Kunde: GfA A. d. ö. R. 82140 Olching Josef-Kistler-Weg 22				WESSEL GmbH Kessel- und Apparatebau	
Regelwerk							
Toleranz						Benennung: Zünddecke 1. Zug	
1	AS BUILT	16.06.14	Kursch	Groß		Maßstab: %	Zeichnungsnummer: 1-64305-03-01 / Index: 1
0	Ersterstellung	06.01.14	Kursch	Groß			
Ind.	Änderung	Datum	Bearb.	Gepr.			
Ursprung		Ersatz für:				Urheberschutz auf diese Zeichnung nach DIN 34 ohne Einschränkungen	