Zeichenerklärung:

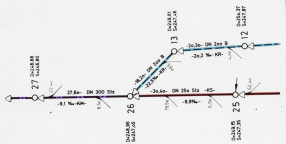

-KS-		Schmutzwasserkanal
-KR-		Regenwasserkanal
-KM-		Mischwasserkanal
-KRÜ-		Regenüberlaufkanal

D	=	Deckeloberkante m über NN
S	=	Sohlhöhe über NN
20,2 %	=	Sohlgefälle
DN 200 B	=	Rohrdurchmesser und Material
-3o,4o-	=	Haltungslänge
27	=	Schachtnummer

Fa. MS-Hohlraum TV-Untersuchungs GMBH
Flugplatzstr. 33, 34379 Calden
Telefon (05674) 4445

STADT
ALSFELD
Kanalisation
Stadtteil
LIEDERBACH

Maßstab 1: 500 | Blatt-Nr. 106 | Plan-Nr. 17 21 2122

Bestandsplan