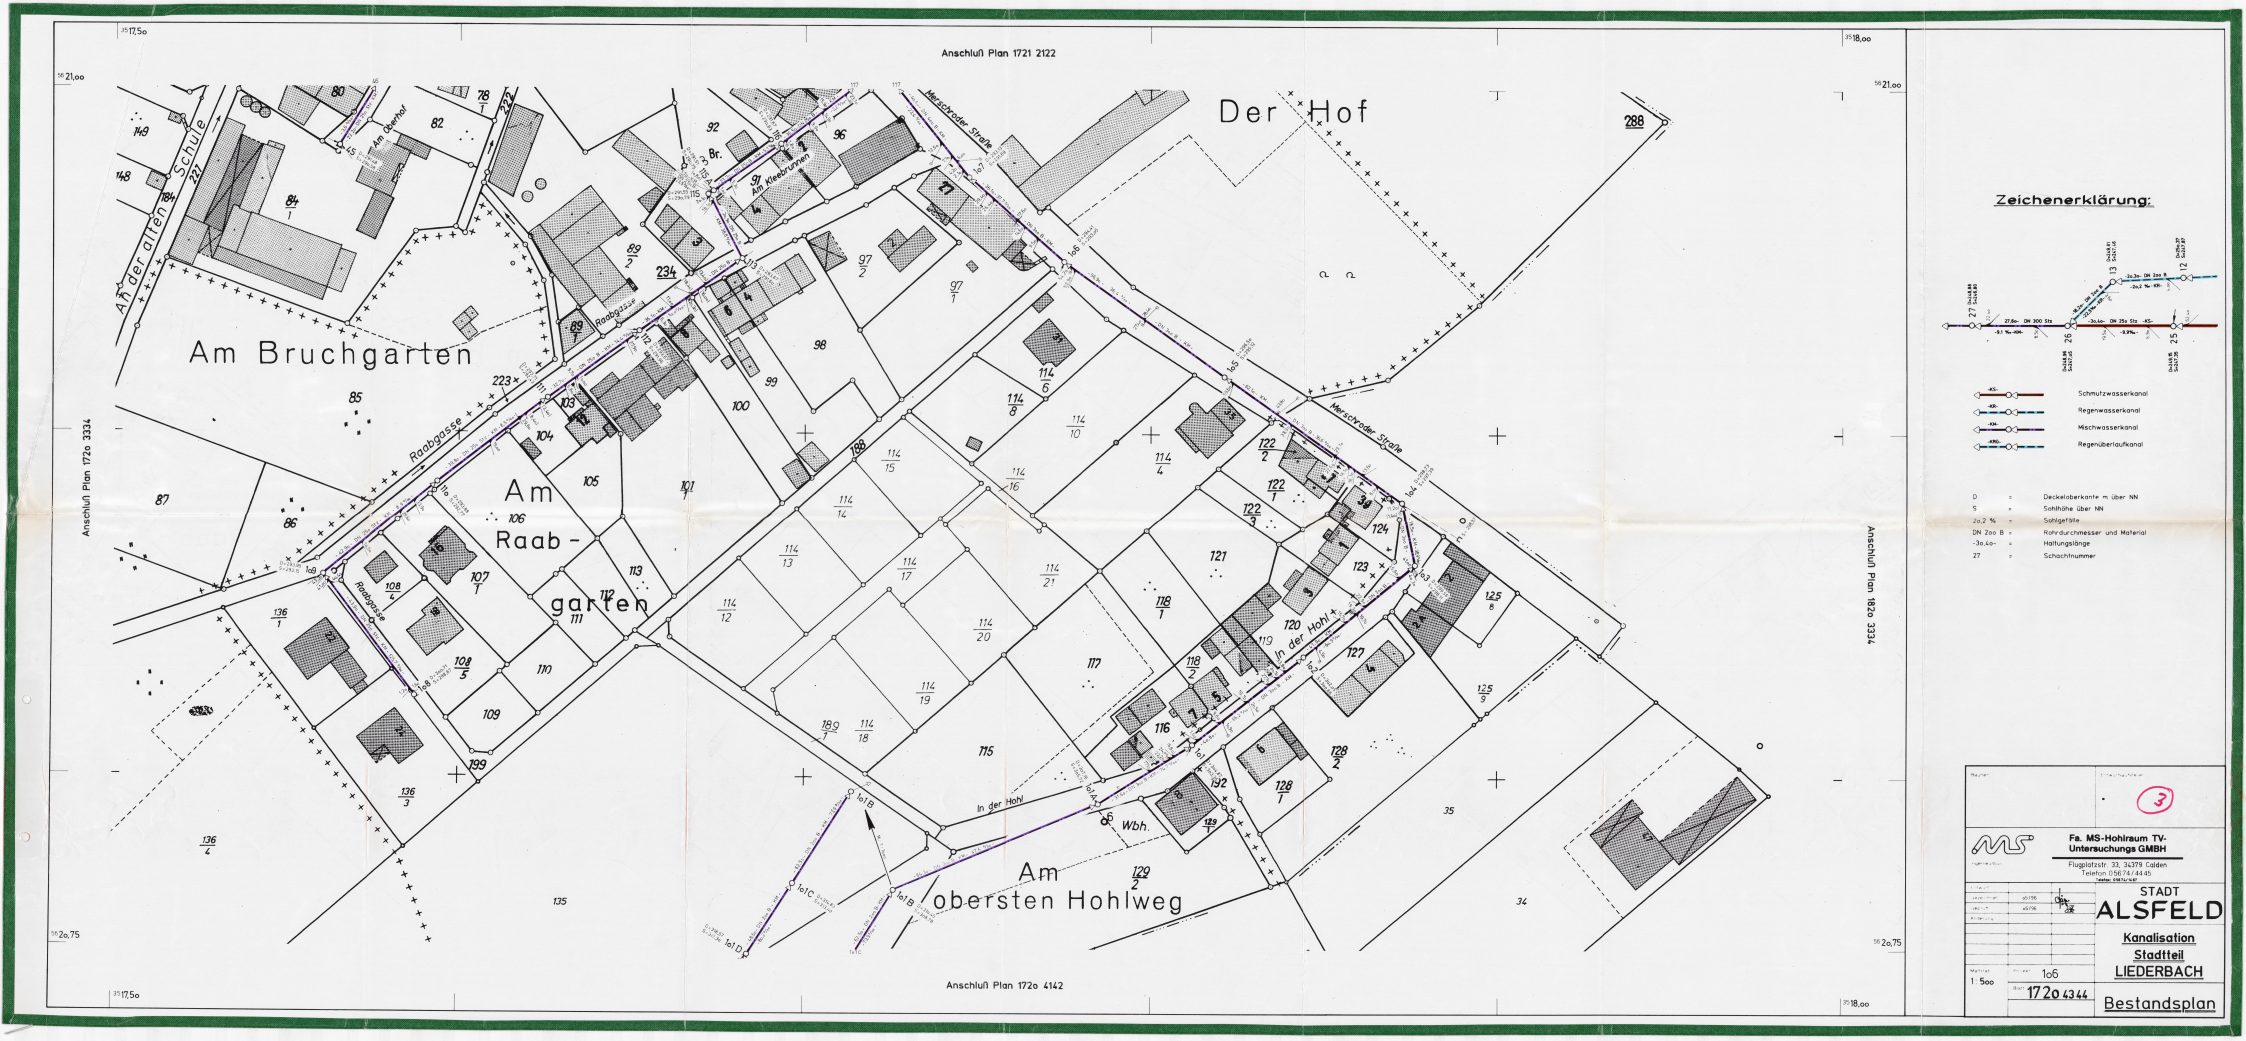

Fa. MS-Hohlraum TV-Untersuchungs GMBH
Flugplatzstr. 33, 34379 Calden
Telefon 05674/4445

STADT
ALSFELD

Kanalisation
Stadtteil
LIEDERBACH

Maßstab 1: 500
Blatt-Nr. 106
1720 4344

Bestandsplan