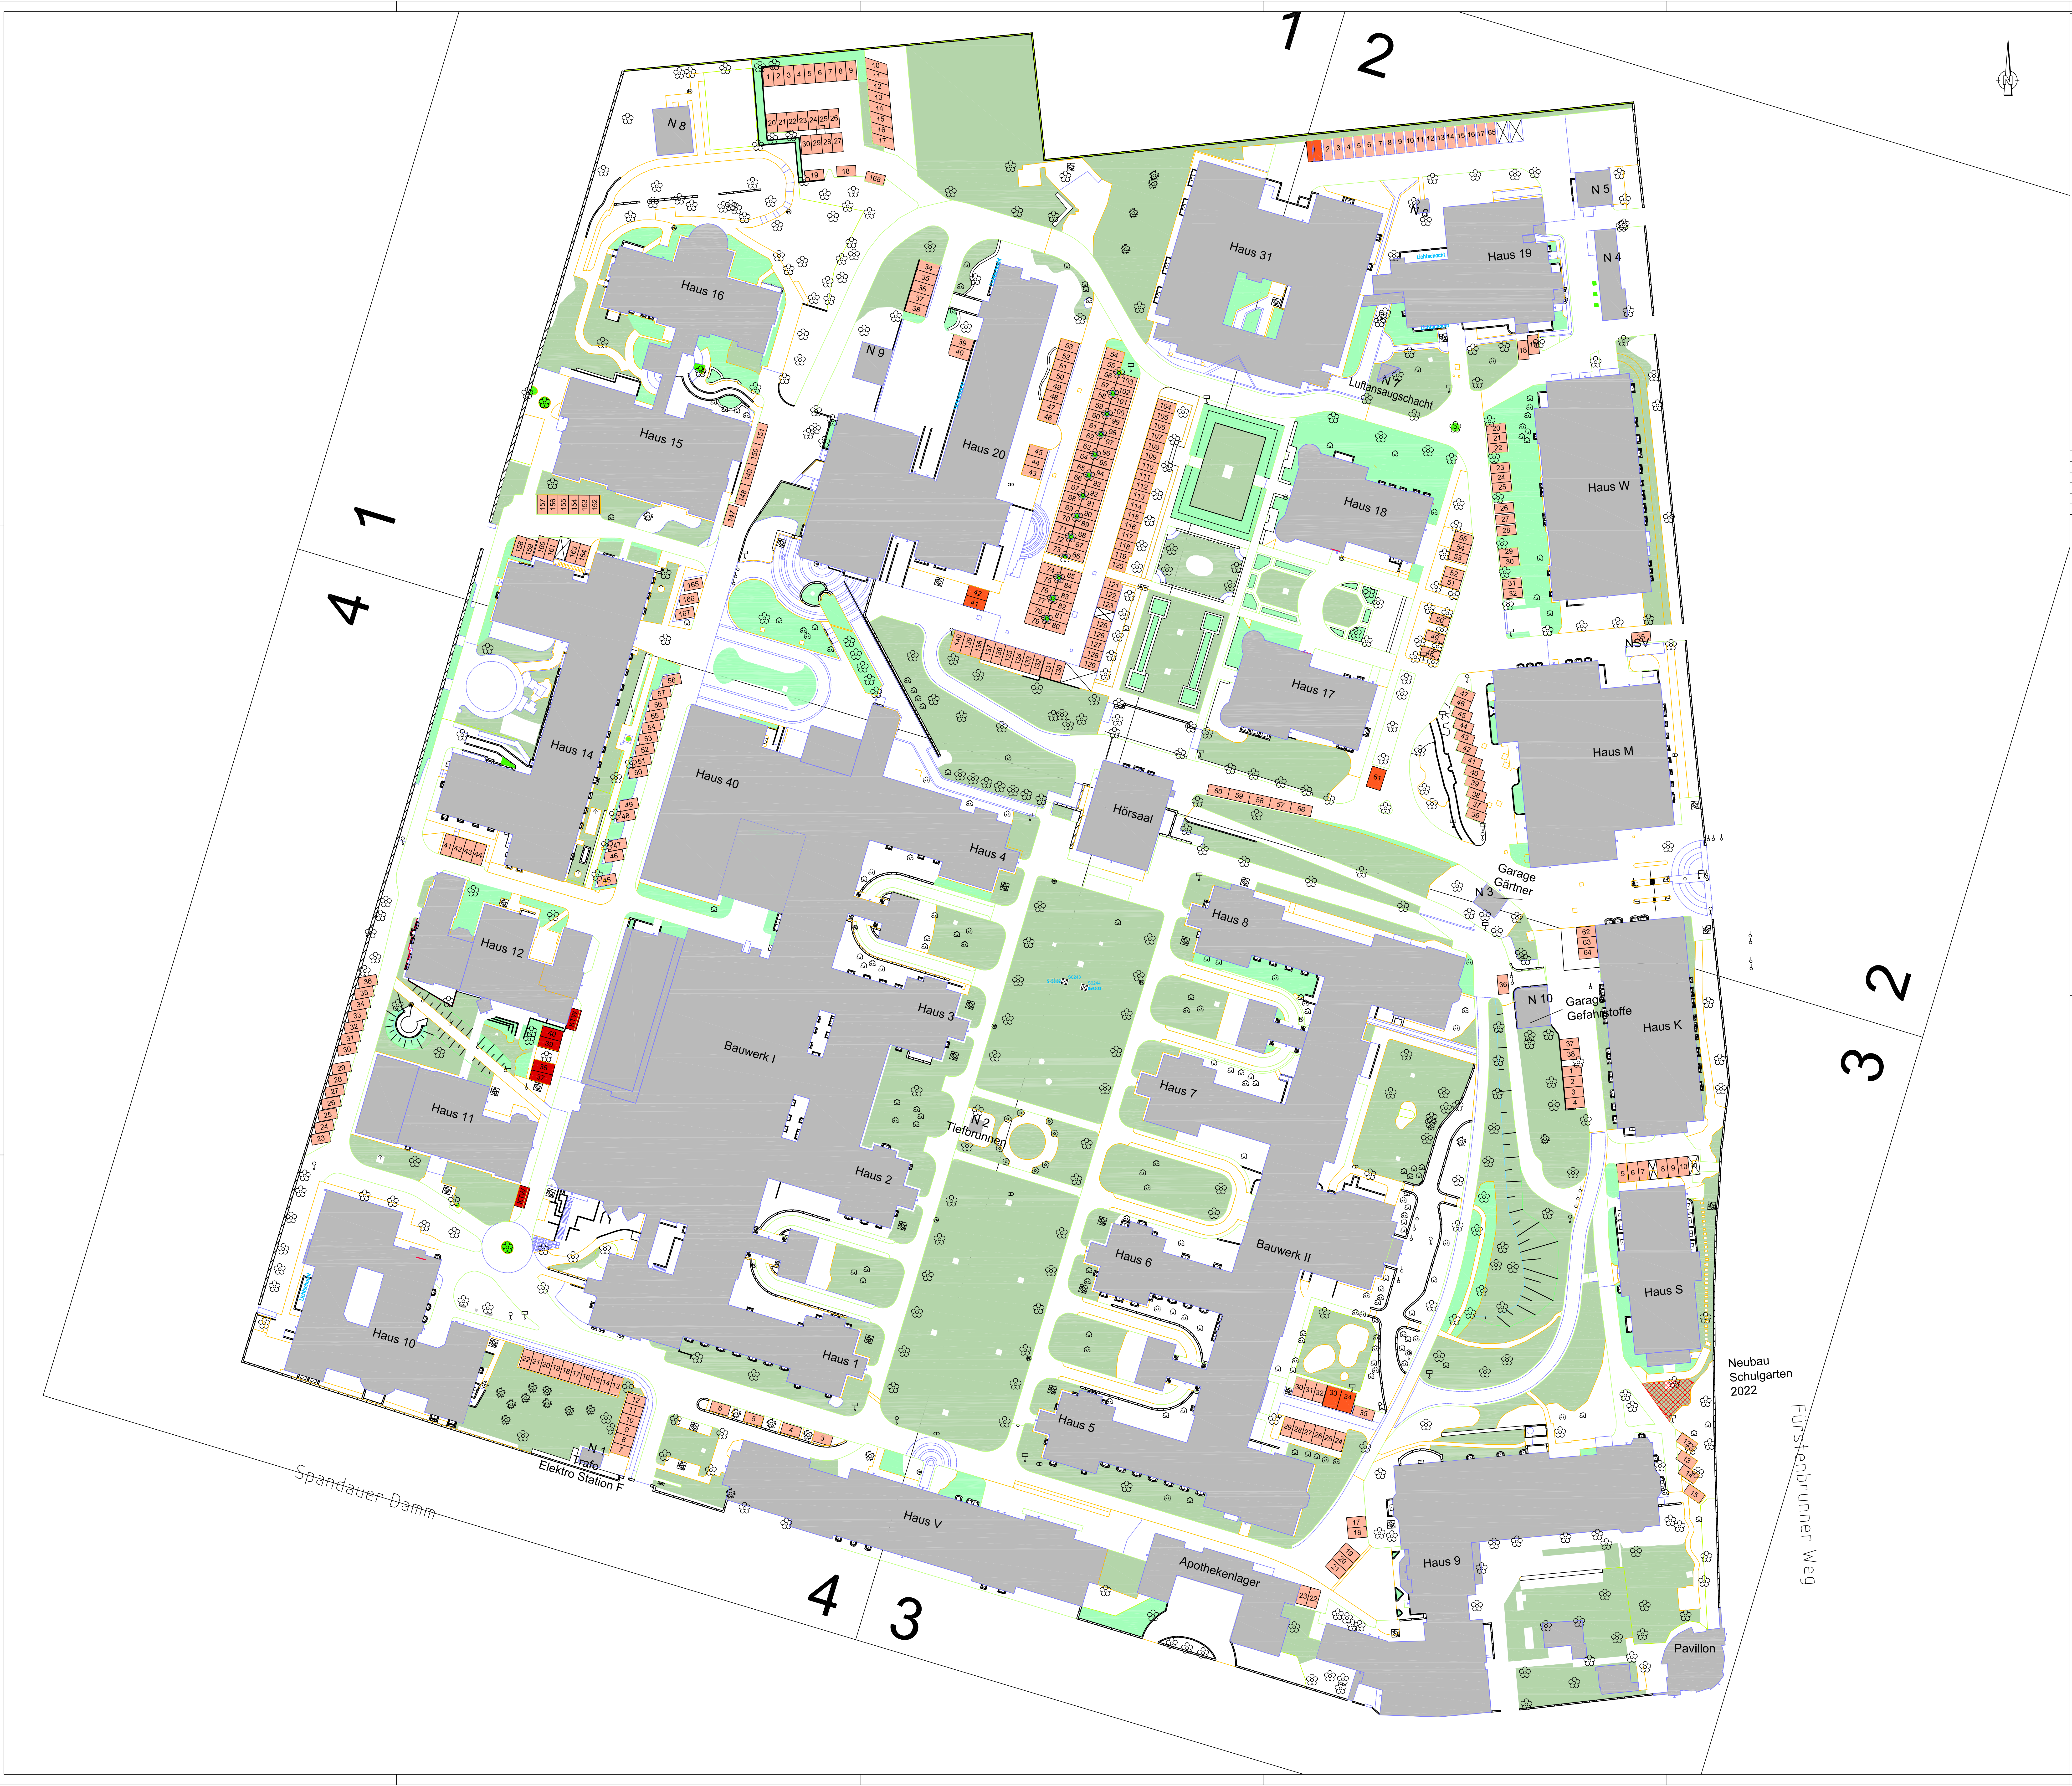

ZEICHENERKLÄRUNG

- Achtungszeichen
- Gebotszeichen
- Hinweistafel
- Verbotszeichen
- Fahnenmast
- Kamera / Lautsprecher
- Schranke
- Laterne / Laterne klein
- Bodenstrahler
- Holzmast
- Stahlmast
- Be- und Entlüftung
- Eingang / Einfahrt
- Lichtschacht
- Heizungsschacht
- Schacht eckig
- Schacht rund
- Gully
- Energieverteilerkasten
- Briefkasten
- Pfeiler
- Poller
- Merkstein Energie
- Merkstein Gas
- Merkstein Post
- Merkstein Wasser
- Hauseingang

- Schieber Gas
- Schieber Wasser
- Oberflurhyfrant
- Unterflurhydrant
- Rohrsohle / Fallrohr
- Schmuckbrunnen
- Zapfsäule Wasser
- Anschlagsäule
- Bank
- Skulptur / -sockel
- Findling
- Telefonzelle
- Papierkorb
- Kassenautomat
- Schranken-/Toröffner
- Fahrradstellplätze
- Findling
- Busch/gemessen
- Laubbaum
- Nadelbaum
- 154 Baumnummer s. Liste
- Garten/Beet
- Gebüsch
- Wald
- Rasen
- Baum mit Nr. (Baumkataster)

BB	Bituminöser Belag
BP	Betonplatten
F	Fundament
FP	Feldsteinpflaster
GP	Großsteinpflaster
GR	Granitplatten
GU	Gummimattem
HZ	Holz
KI	Kies
KP	Kleinsteinpflaster
MP	Mosaikpflaster
RGS	Rasengittersteine
RM	Rindenmulch
S	Sand
SB	Straßenbeton
SD	Schotterdecke
VP	Verbundsteinpflaster
ZP	Ziegelsteinpflaster
CV	Wasseranschluss CONTROL VALVE
D	Deckel
RL	Rohrleitung
RS	Rohrsohle
WZ	Wasserzählerschacht

Legende - Kataster

- Gemarkungsgrenze
- Flurgrenze
- Flurstücksgrenze
- 12 Flurstücksnummer
- geplante Flurstücksgrenze
- Kennzeichnung des Grundstücks

Legende - Linien

- Zaun
- Hecke
- Böschung
- Befestigungsartenwechsel
- Geländer
- Mauer
- Stützmauer

e				f			
c				d			
a	Einf.der Teilmessungen, Überarbeitung Baumkataster	11/2017	A. Köhler	b			
Zust.	Änderung	Datum	Name	Zust.	Änderung	Datum	Name

Plangrundlagen: – Bestandsaufmaß 12.11.2015–22.12.2015
– ALK Stand: 23.06.2015

Lagebezug: Soldner 88
Höhenbezug: NHN

Flächenkataster

Einzelflächen - mit Flächennummer (ID) : z.B. 1124

unversiegelte Flächen	teilversiegelte Flächen	versiegelte Flächen
☐ Beet	☐ Kies	☐ Bauwerk
☐ Gebüsch	☐ Schotterdecke	☐ Beton
☐ Rasen	☐ Dachbegrünung	☐ Betonplatten
☐ Sand	☐ sonstige Flächen	☐ Bituminöser Belag
☐ Baumscheiben		☐ Gebäude
☐ sonstige Flächen		☐ Granitplatten
☐ Hecke		☐ Grosssteinpflaster
		☐ Kleinsteinpflaster
		☐ Mauer
		☐ Mosaiksteinpflaster
		☐ Treppe-Rampe
		☐ Verbundsteinpflaster
		☐ Ziegelsteinpflaster
		☐ sonstige Flächen

Flächenkategorien

☐ Rasenfläche	☐ Baumscheiben	☐ Straßen	☐ Gebäude
☐ Pflanzfläche	☐ Wege	☐ sonstige Flächen	☐ Feuerwehr
	🟧 Parkflächen	🟧 Parkflächen barrierefrei	🟥 Parkflächen Krankentransport

Versiegelungsflächen

unversiegelte Flächen	teilversiegelte Flächen	versiegelte Flächen
☐	☐	☐

INDEX DATUM ÄNDERUNG gez.

Bestand

DRK Schwesternschaft Berlin
Gemeinnützige Krankenhaus GmbH

Spandauer Damm 130, 14050 Berlin

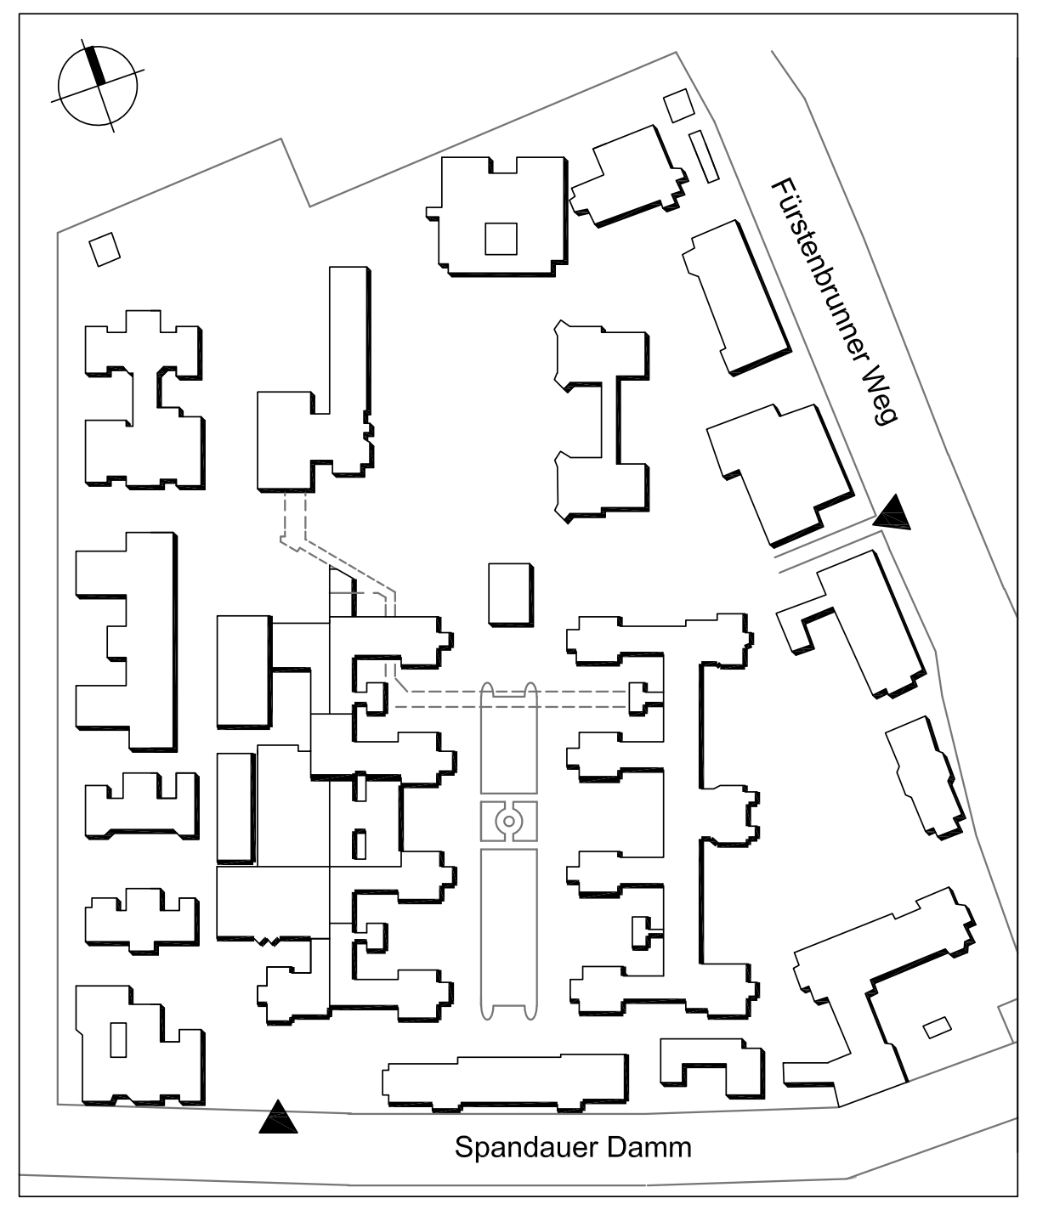

DRK KLINIKEN BERLIN | WESTEND

Spandauer Damm 130, 14050 Berlin

..\..\..\..\..\AUTOCAD\DRK-Logos\DRK_Kliniken_Berlin_Logo-scaled.jpg

1:500

Bestandsplan	Flächenkataster-Einzelfläche	09.000.9.000
	gez.:	Format: A0 (1189 x 841 mm)	Datum: 18.04.2016