


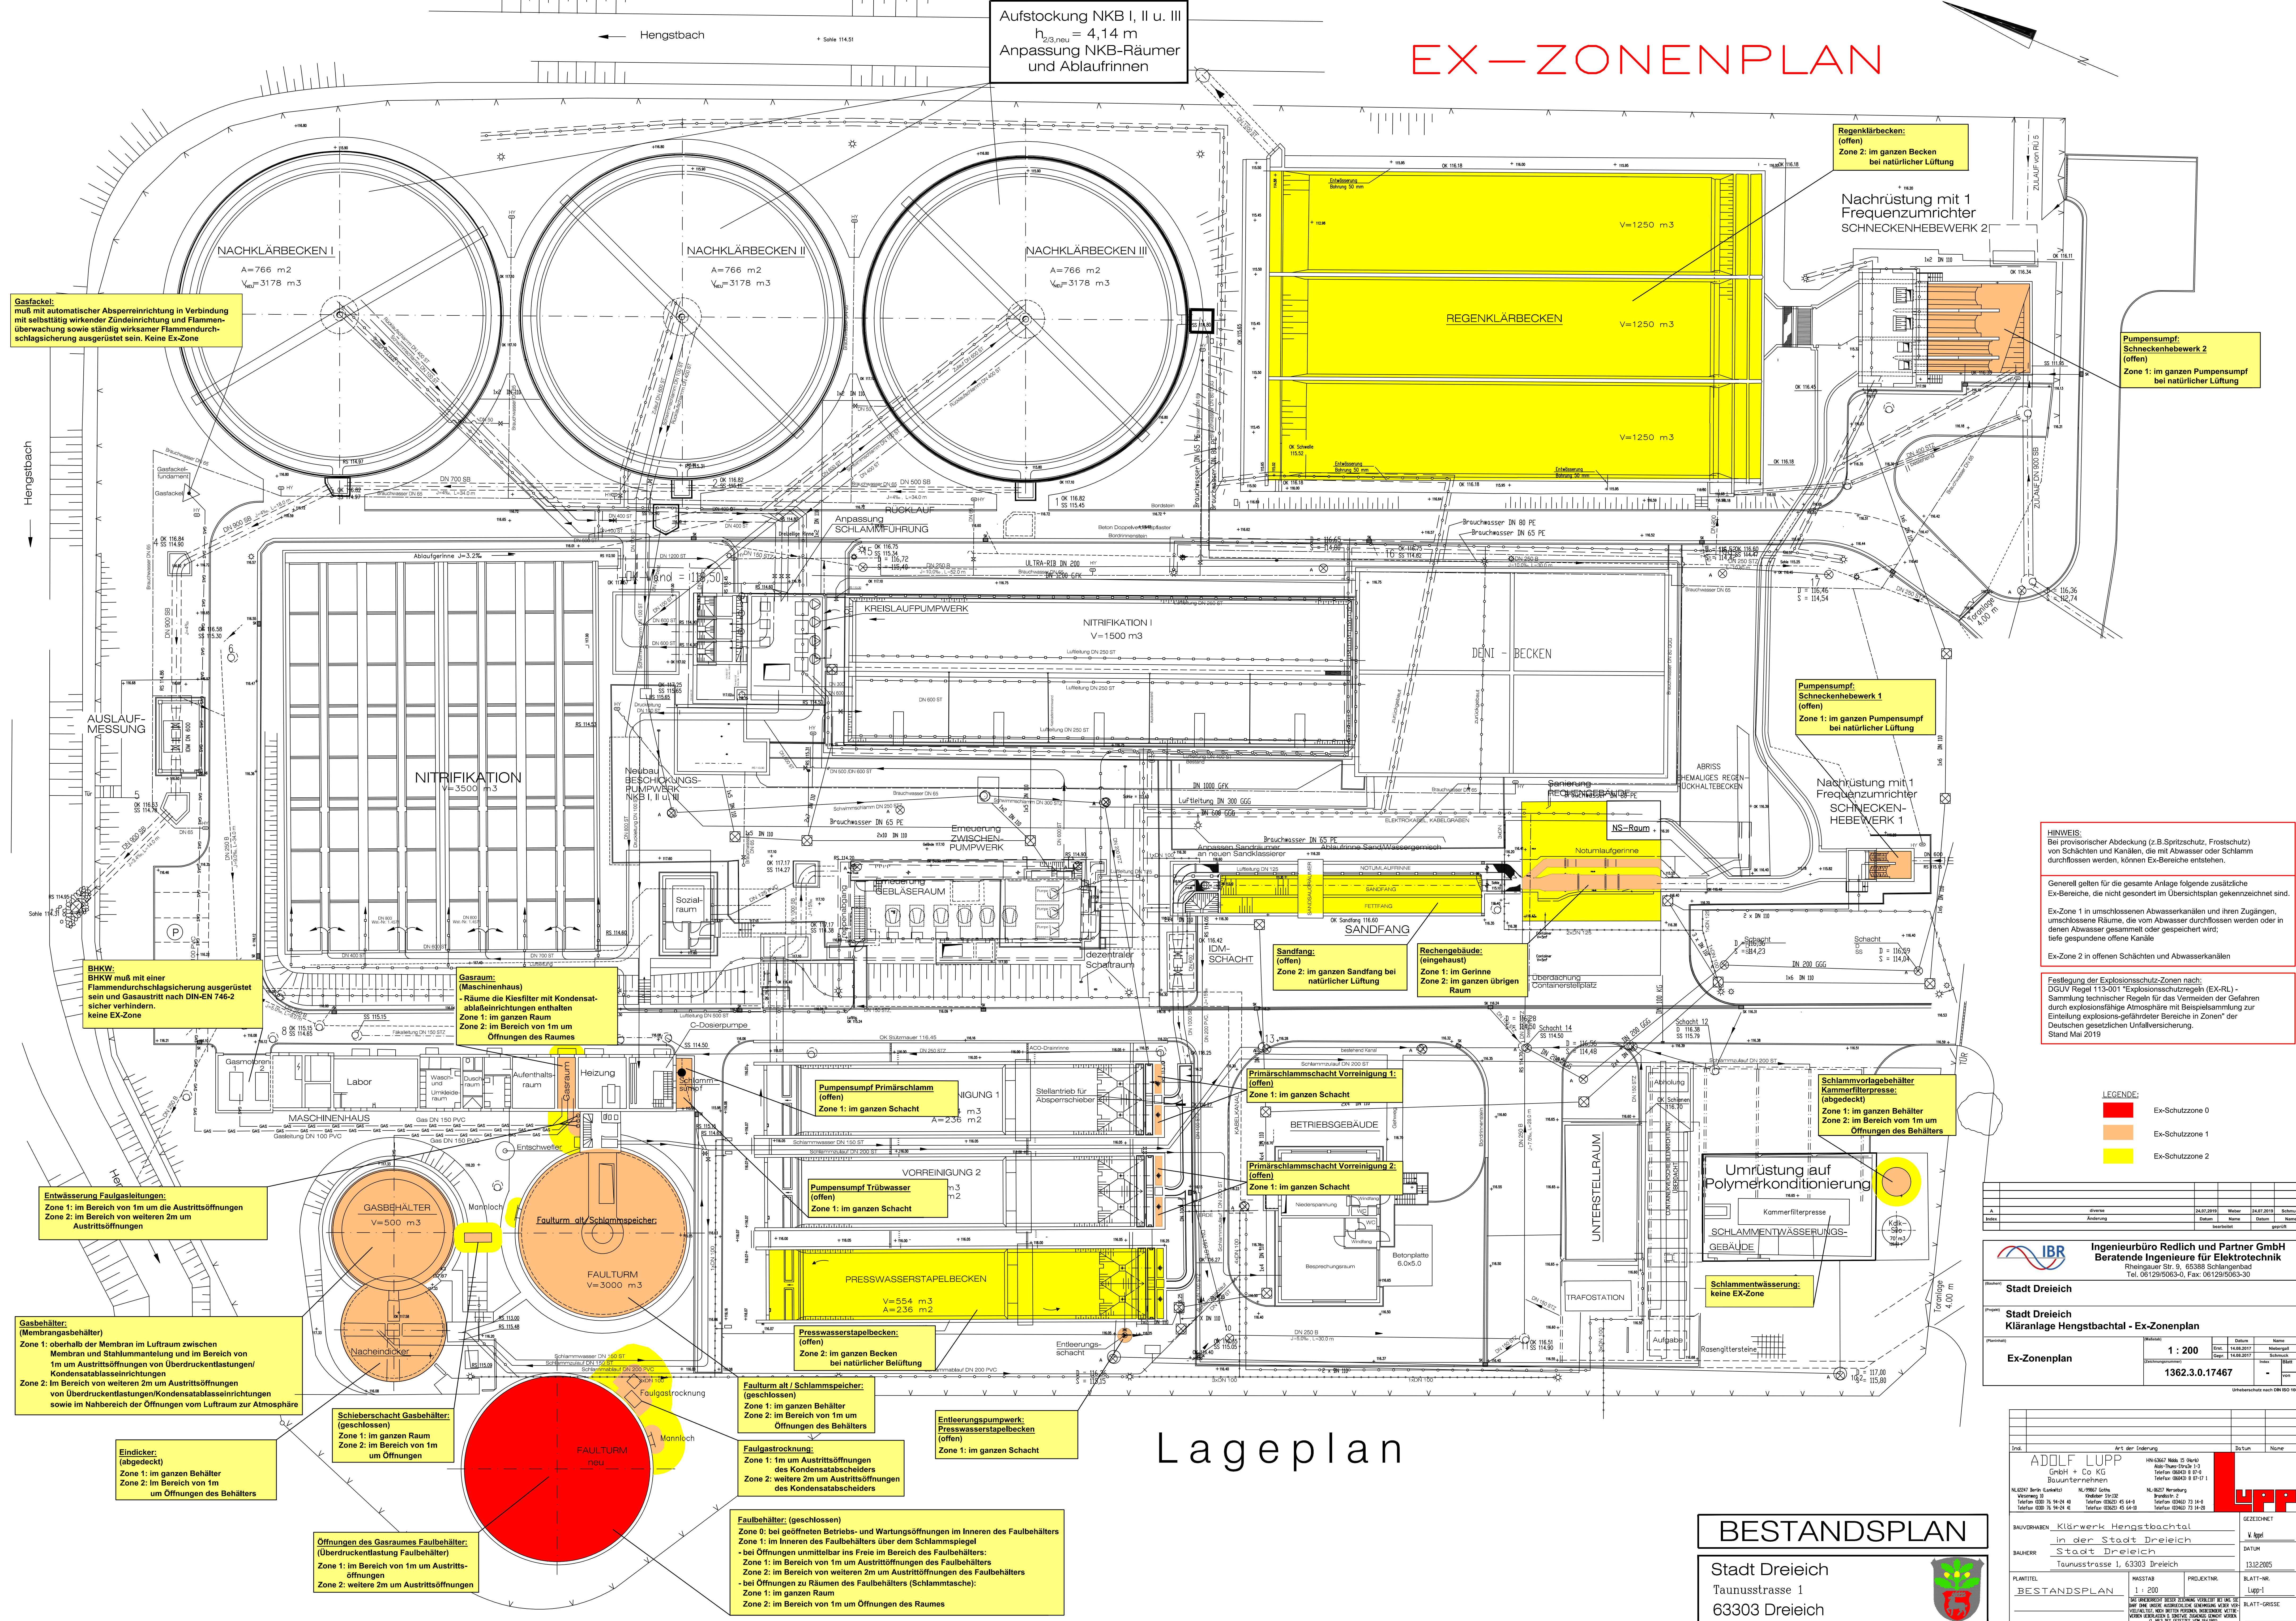

EX-ZONENPLAN

Lageplan

BESTANDSPLAN

Stadt Dreieich
Tannusstrasse 1
63303 Dreieich

HINWEIS:
Bei provisorischer Abdeckung (z.B. Spritzschutz, Frostschutz) von Schächten und Kanälen, die mit Abwasser oder Schlamm durchflossen werden, können Ex-Bereiche entstehen.
Generell gelten für die gesamte Anlage folgende zusätzliche Ex-Bereiche, die nicht gesondert im Übersichtsplan gekennzeichnet sind.
Ex-Zone 1 in umschlossenen Abwasserkanälen und ihren Zugängen, umschlossene Räume, die vom Abwasser durchflossen werden oder in denen Abwasser gesammelt oder gespeichert wird; tiefe gesprungene offene Kanäle
Ex-Zone 2 in offenen Schächten und Abwasserkanälen
Festlegung der Explosionschutz-Zonen nach:
DGVV Regel 113-001 "Explosionsschutzregeln (EX-RL)"
Sammlung technischer Regeln für das Vermeiden der Gefahren durch explosionsfähige Atmosphäre mit Beispielsammlung zur Einteilung explosionsgefährdeter Bereiche in Zonen" der Deutschen Gesetzlichen Unfallversicherung.
Stand Mai 2019

LEGENDE:

Ex-Schutzzone 0
Ex-Schutzzone 1
Ex-Schutzzone 2

Stadt Dreieich	Projekt	Ex-Zonenplan
Stadt Dreieich	Projekt	Kläranlage Hengstbachtal - Ex-Zonenplan
1: 200	Skala	1: 200
1362.3.0.17467	Blatt-Nr.	1

ADOLF LUPP	Gezeichnet	Lupp
GmbH + Co KG	Datum	13.12.2005
Bauunternehmen	Blatt-Nr.	1
BAUVERFAHREN: Klärwerk Hengstbachtal	Blatt-Titel	BESTANDSPLAN
BAUHER: Stadt Dreieich	Blatt-Nr.	1
PROJEKT: Tannusstrasse 1, 63303 Dreieich	Blatt-Titel	BESTANDSPLAN