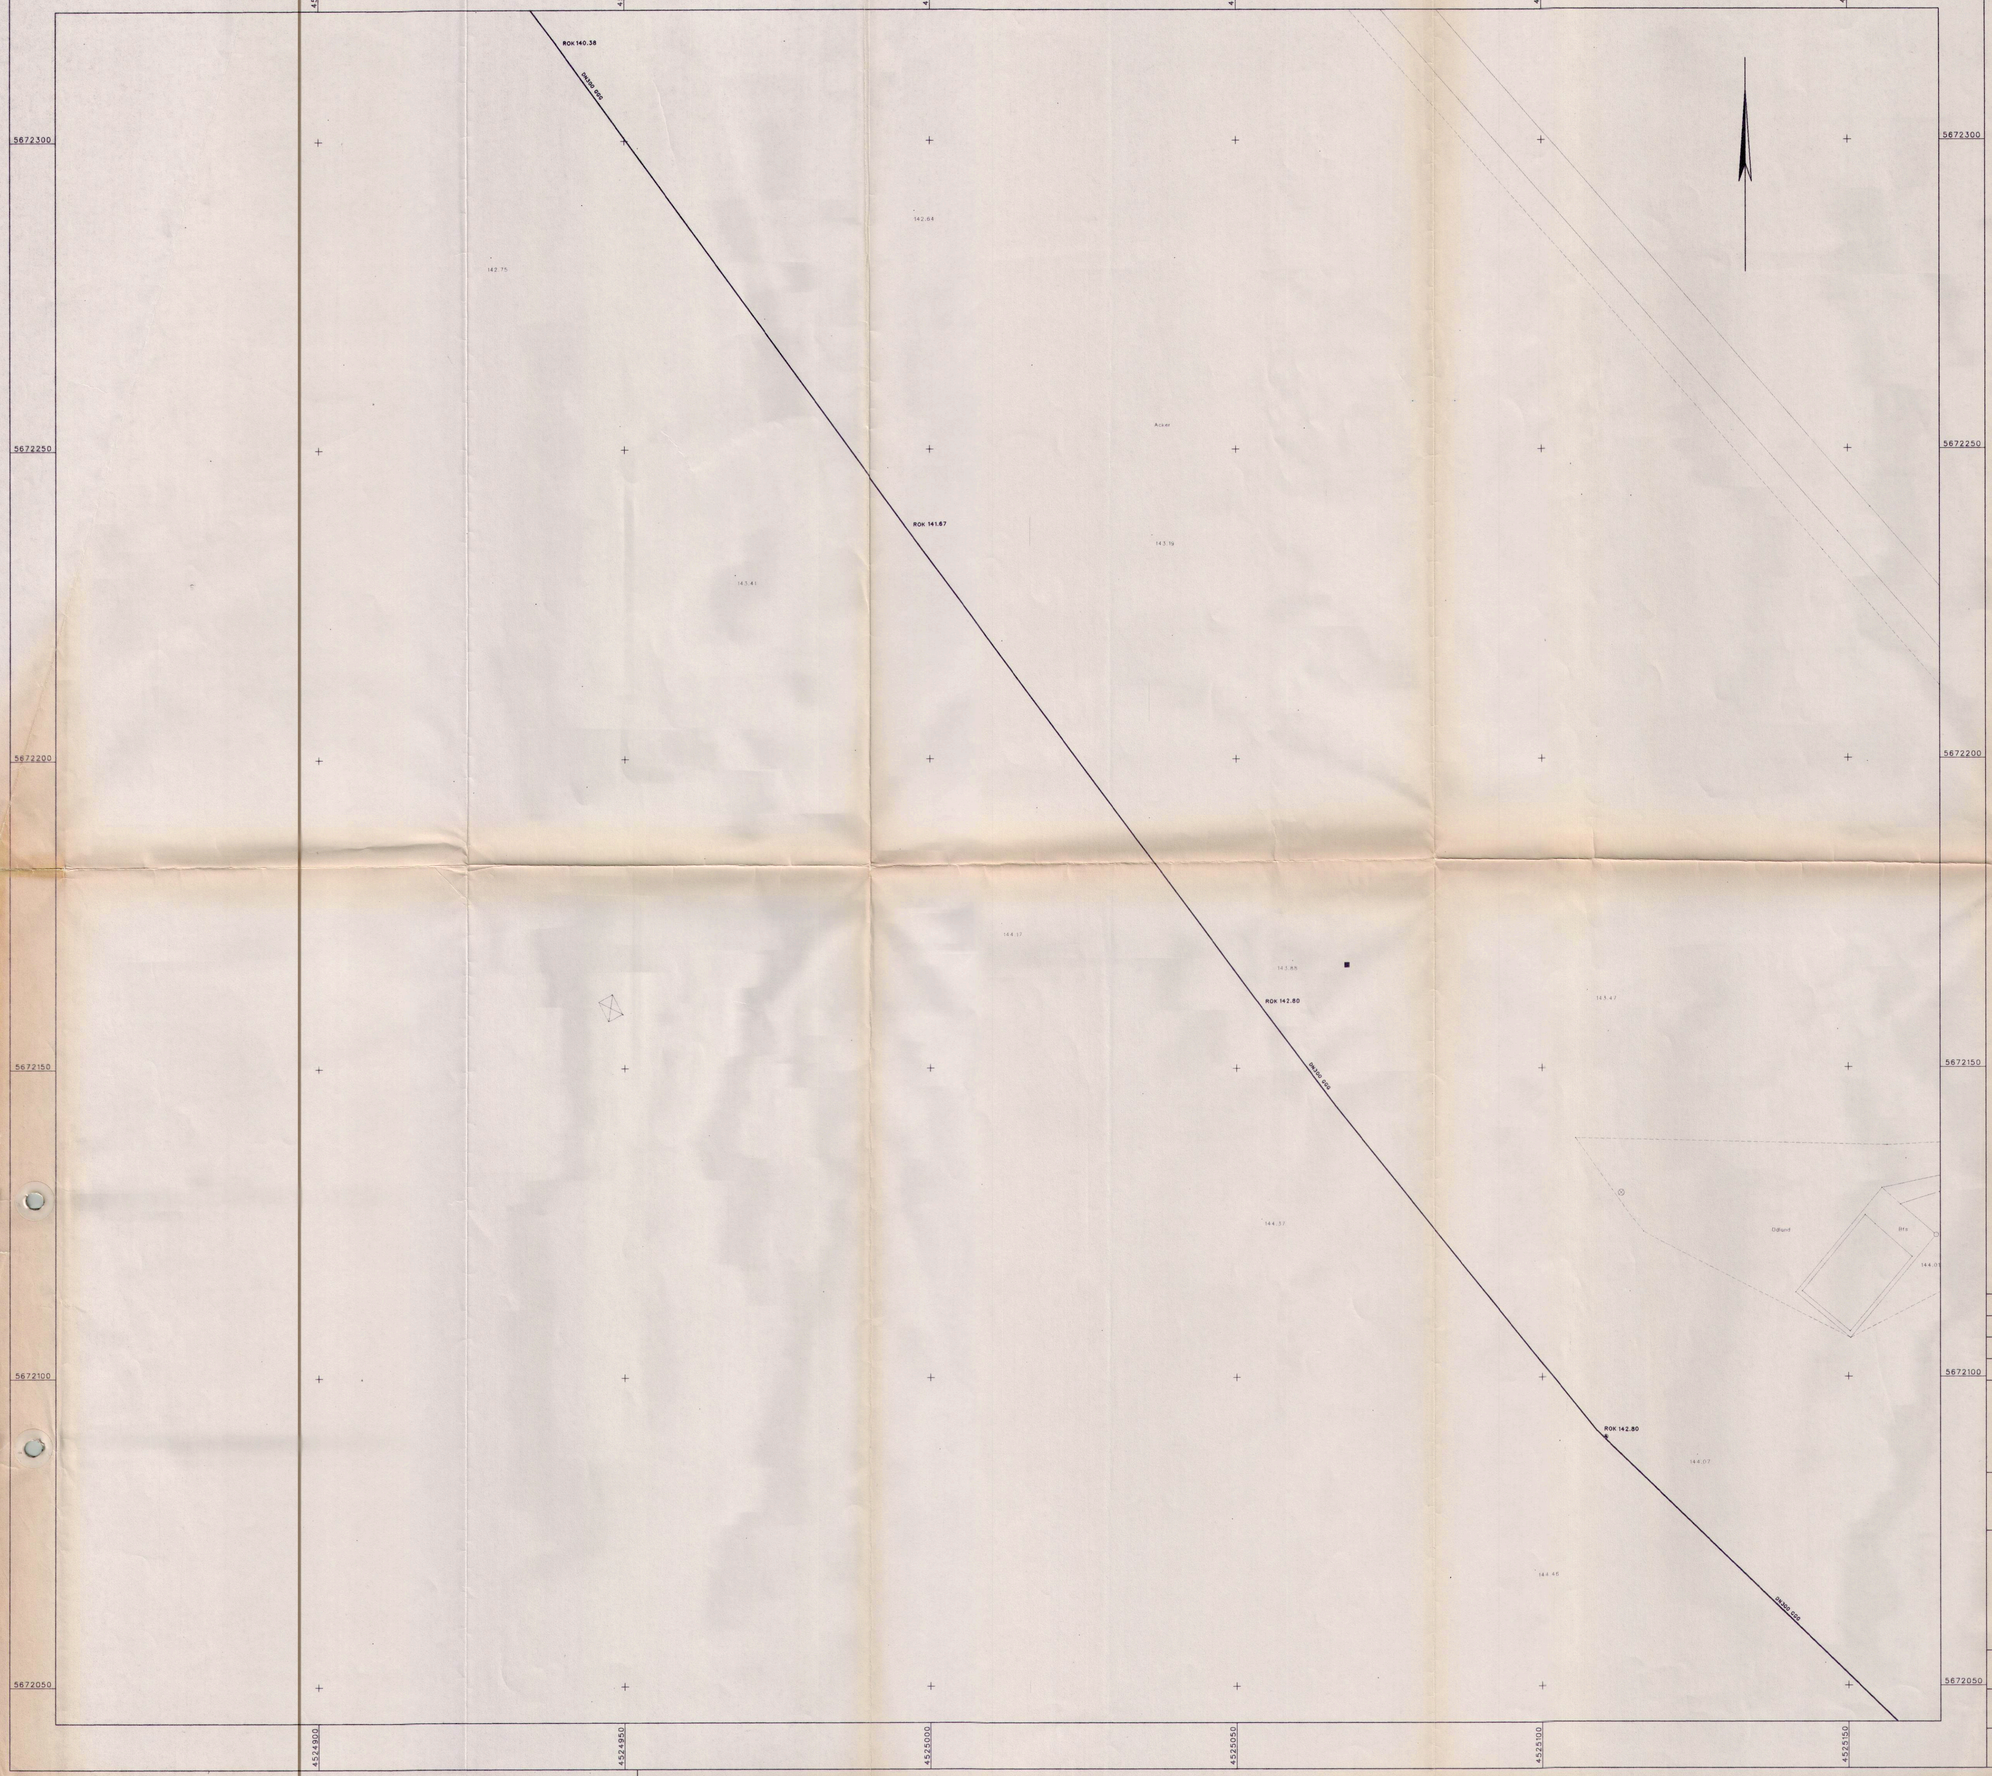


Legende

Aufnahmepunkt	Pegel	Grünland	
Punkt allg.	Holzmast		
Kilometerstein	A-Mast	Laubwald	
Wasserspiegel	Stützmast		
Grenzstein laut V-Amt	Stahlrohrmast	Nadelwald	
Grenzstein gerechnet	Stahlgittermast		
Grenzstein gemessen	Betonmast	Holzzaun	
Merkstein allgemein	Lampe	Drahtzaun	
Merkstein Telefon	Holzmast mit Lampe	Eisenzaun	
Merkstein Fernwärme	Stahlrohrmast mit Lampe	Hecke	
Merkstein Wasser	Stahlgittermast mit Lampe	Geländer	
Merkstein Gas	Betonmast mit Lampe	Leitplanke	
Merkstein Elektro	Poller	Pallisade	
Bohrpunkt	Eingang/Einfahrt		
Höhenpunkt	Litfaßsäule		
Polygonpunkt	Schranke		
Trigonometrischer Punkt	Denkmal	A Asphalt	
Wasserschieber	Briefkasten/Schließfach	B Beton	
Abwasserschieber	Laubbaum	Bi Bitumen	
Gasschieber	Nadelbaum	Bp Betonpflaster	
Fernwärmeschieber	Baumstumpf	Gp Großpflaster	
Einlauf rund	Gebüsch	K Kies	
Einlauf eckig	Busch	Kp Kleinpflaster	
Schacht rund	Stromkasten	Ksp Kopfsteinpflaster	
Schacht eckig	Blitz	Op Ökopflaster	
Unterflurhydrant	Entlüftungsventil	S Schotter	
Oberflurhydrant	Klärgrube rund	Sp Splitt	
Durchlaß	Klärgrube eckig	Ub Unbefestigt	
Brunnen		Wb Wabenplatten	
Fallrohr		Hf Hofraum	
Pumpe		Hb Hochbord	
Fahnenmast		Tb Tiefbord	
Verkehrszeichen		Ga Garage	
Hinweiszeichen	D140.00 Höhe Deckel	Schp Schuppen	
Ampel	S140.00 Höhe Sohle	HF Höhe First	
Warnkreuz	E140.00 Höhe Elektroleitung	HT Höhe Traufe	
Wegweiser	G140.00 Höhe Gasleitung	Wb Mauerbreite	
Parkscheinautomat	ROK Rohroberkante	WZ Wasserzählerschacht	
Anschlagtafel	RD Rohrdeckung	Ug Umbindung auf vorhandene Leitung	

Trinkwasserleitung
Elektroleitung
Gasleitung
Rohrleitung Grubenwasser
Telefonleitung
Pipeline
Regenwasserleitung

Über die gesamte Trinkwasser-Trassenlänge wurde 1 Steuerkabel mitverlegt.

Der Bestandsplan der Trinkwasserleitung basiert auf der vom Planungsbüro zur Verfügung gestellten DXF-Datei der Entwurfsvermessung.

Nr.	Art der Änderung	Datum	Name

Geo Tec Grimma GmbH
Baugrund - Boden - Vermessung
04651 Bad Lausick, Burgstraße 1, Tel.: (034345) 26490 / Fax: (034345) 26491

Auftraggeber: ARLT Bauunternehmen GmbH

Vorhaben: Trinkwasserleitung und Pumpwerk Böhlen-Pulgar

Darstellung: Bestandsplan

gemessen: 01-05/1999 Heinich/Körner	Maßstab: 1: 500	CAD-System: CADdy
gezeichnet: 06/1999 Müller	Lagebezugssystem: RD 83	Reg.-Nr.: 16598
geprüft: 08.06.1999	Höhenbezugssystem: HN	Lp.Nr.: 16598T2