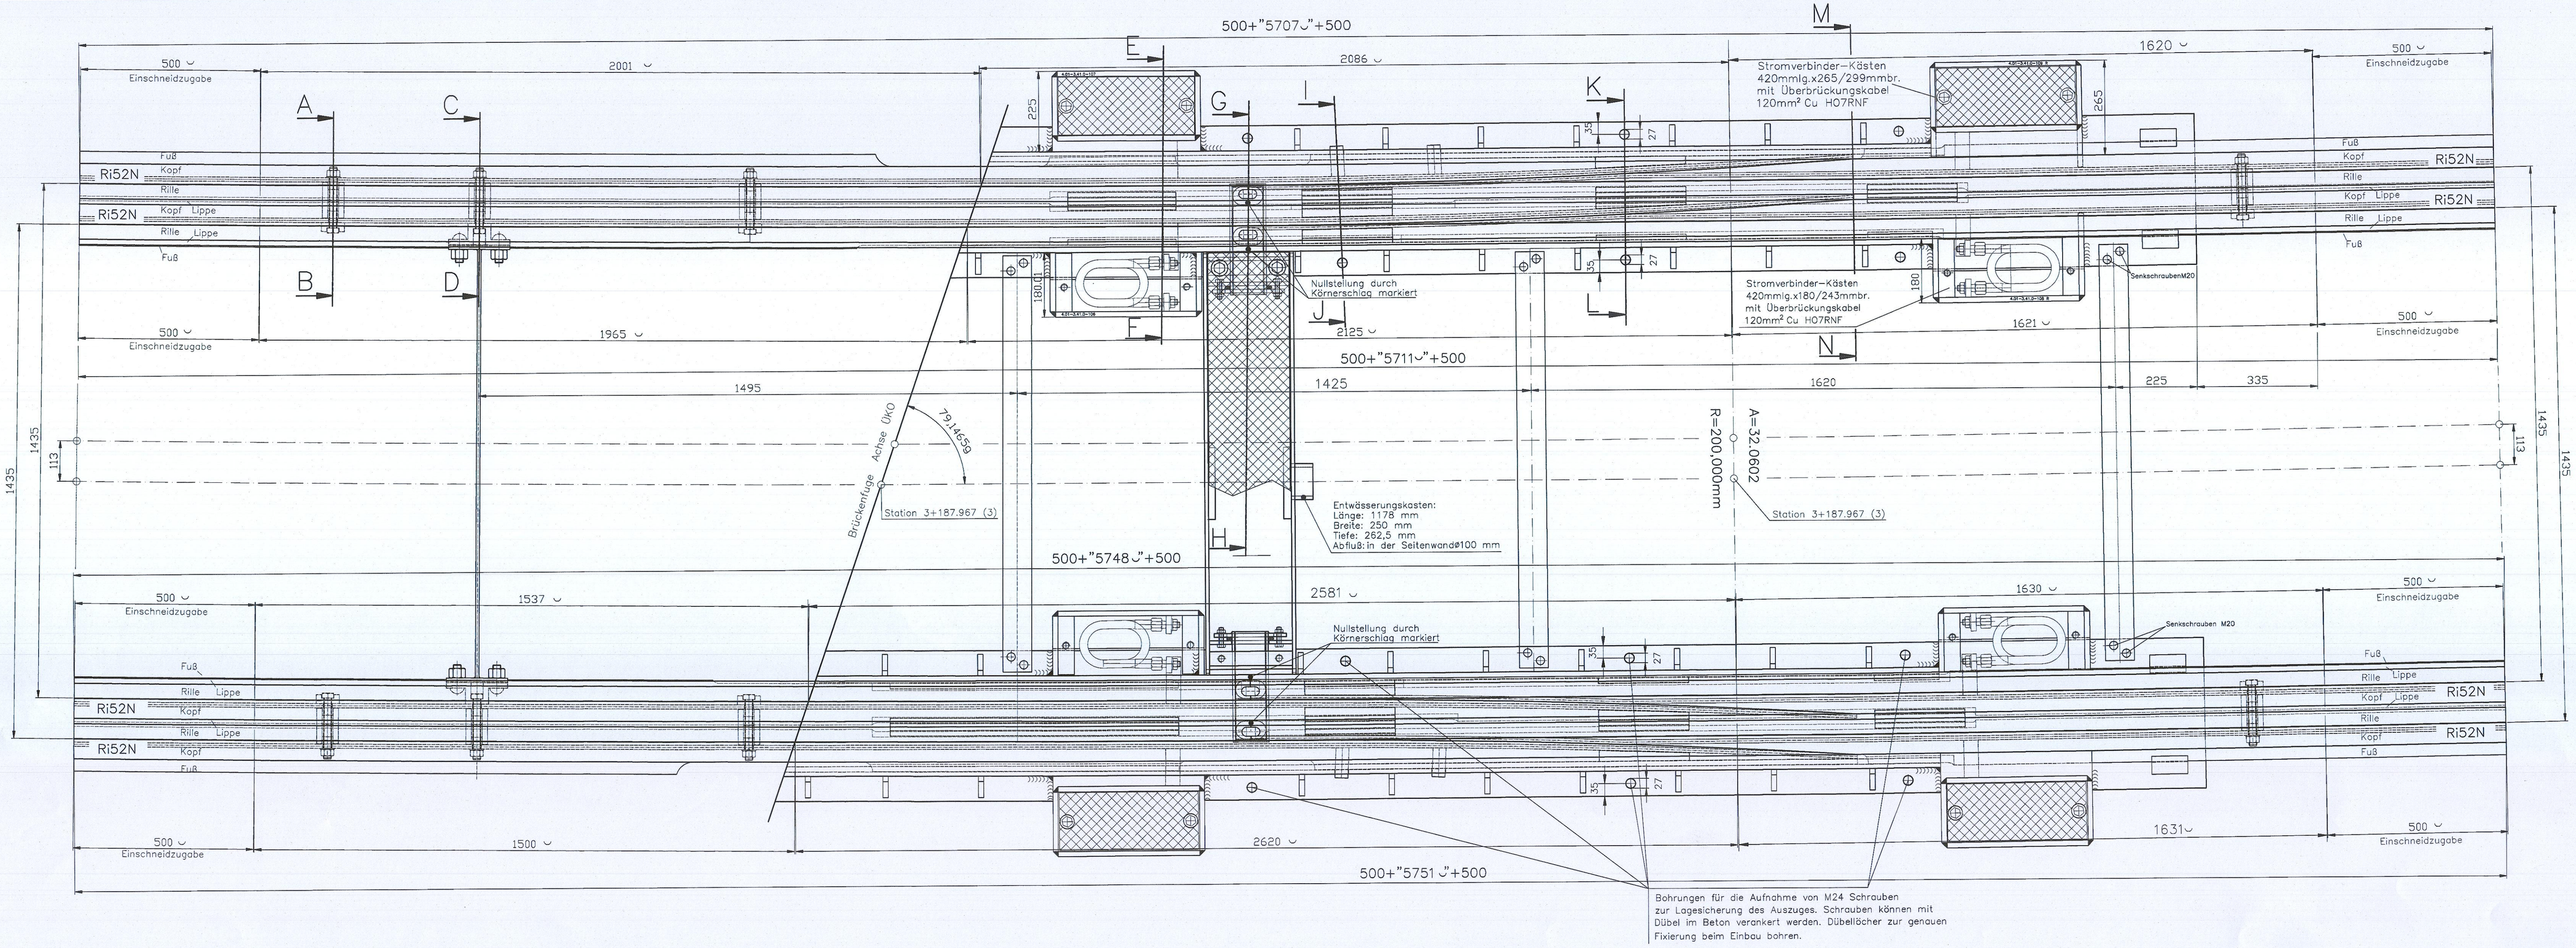

Schnitt: A–B

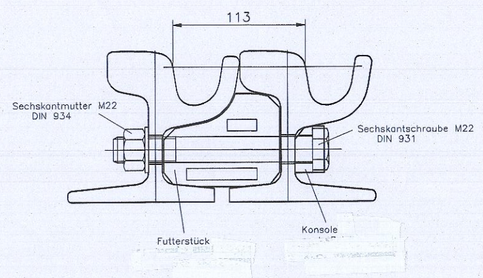

Schnitt: C–D

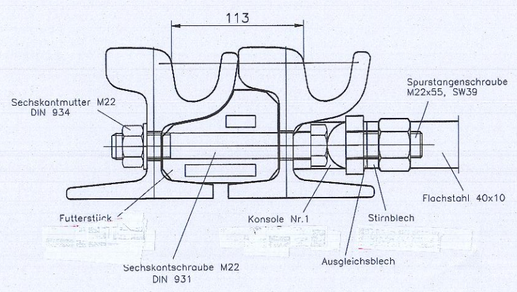

Schnitt: E–F

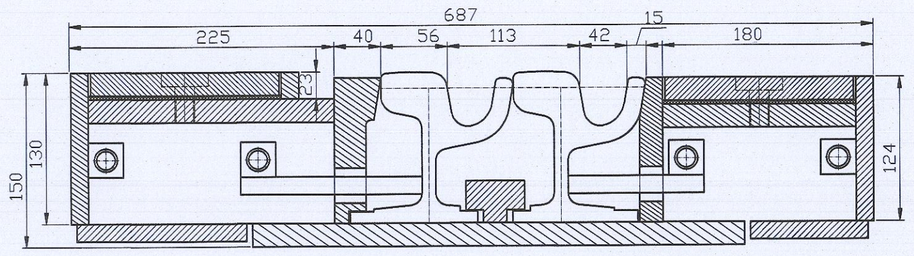

Schnitt: G–H

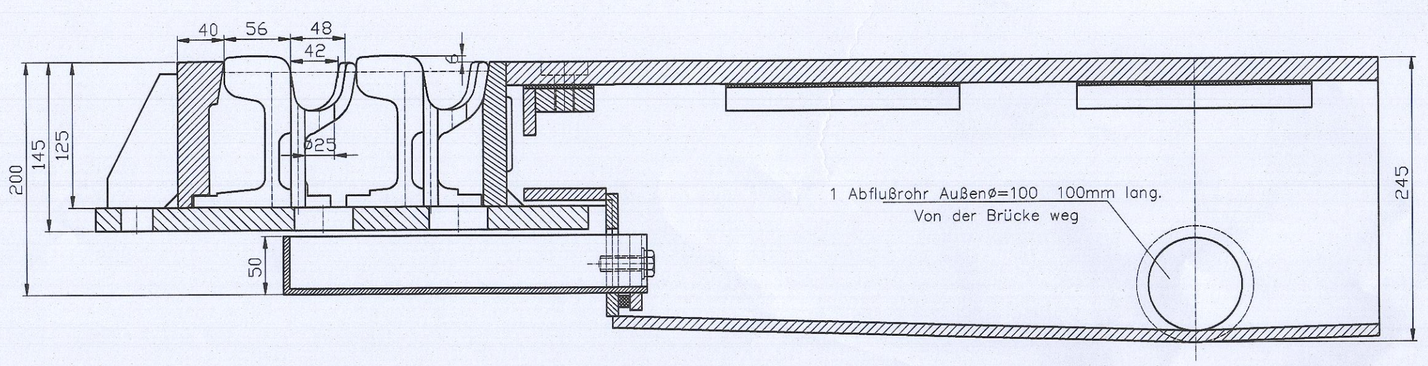

Schnitt: I–J

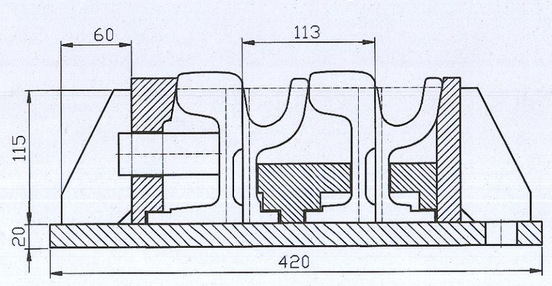

Schnitt: K–L

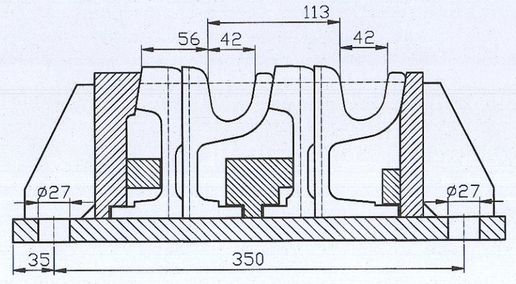

Schnitt: M–N

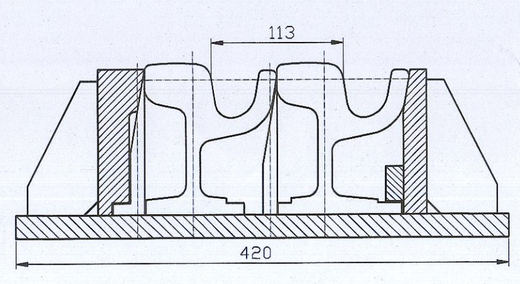

Bremer Straßenbahn AG
Flughafendamm 12, 28199 Bremen, Telefon 0421 / 5596-0
Center Infrastruktur
Datei: Bestandsplan_St.-Pauli-Brücke Doppelschienengleis