


1.37

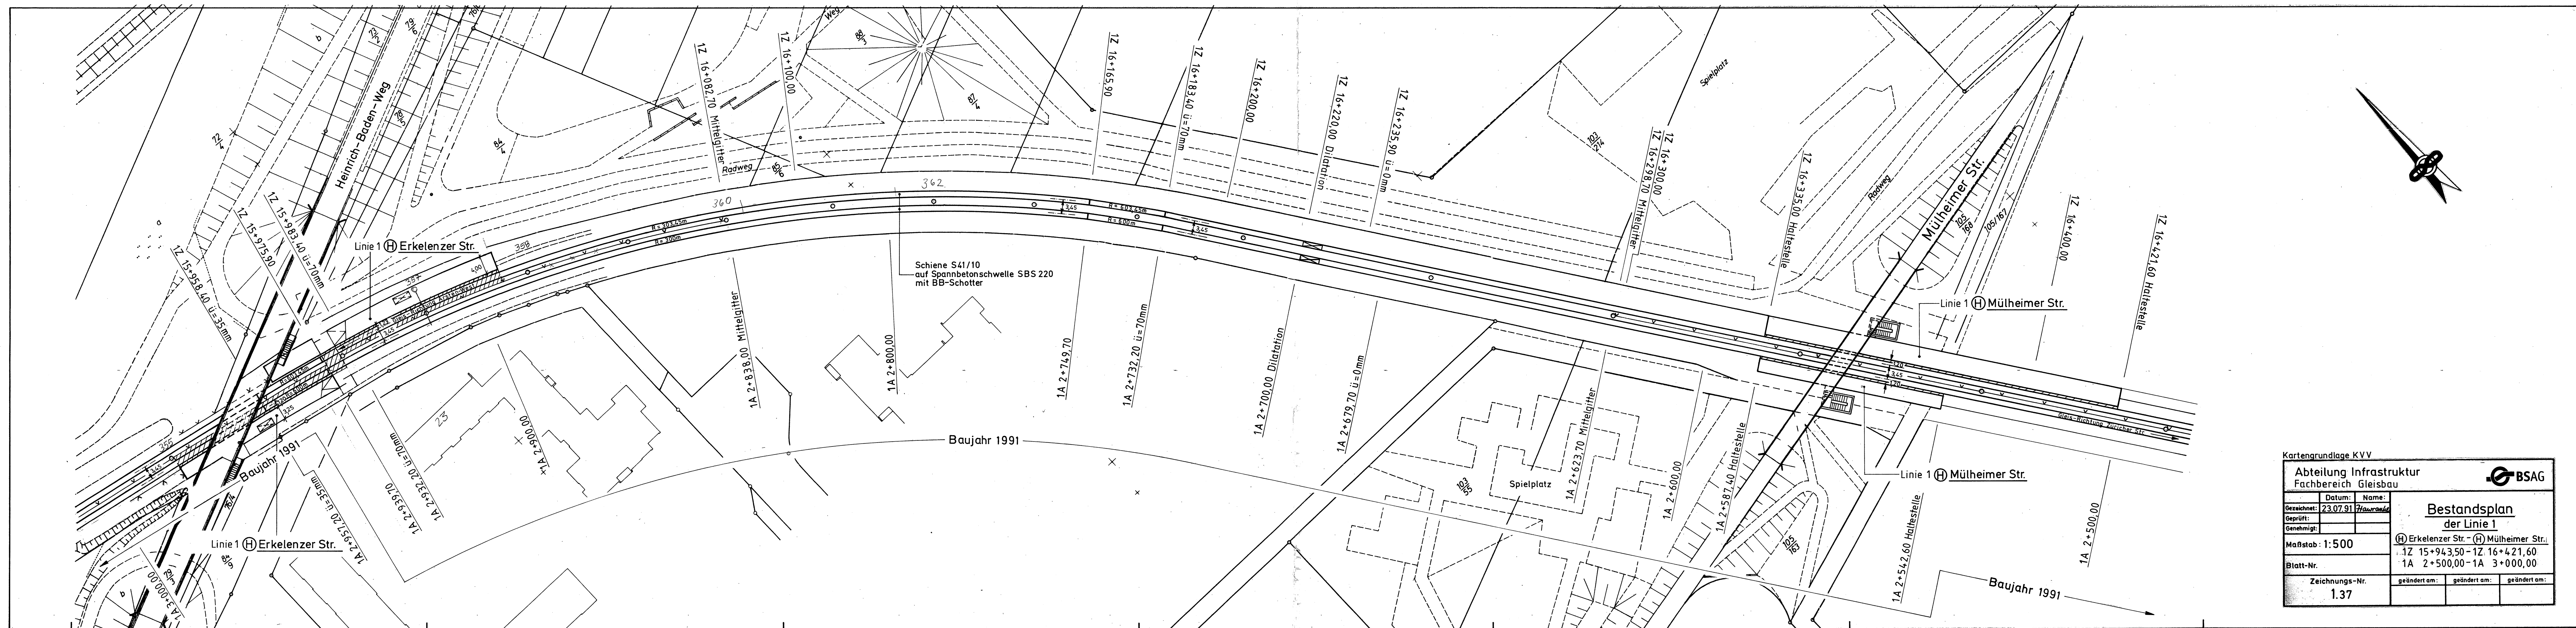

Kartengrundlage KVV			Abteilung Infrastruktur Fachbereich Gleisbau			 BSAG				
Datum:		Name:		<u>Bestandsplan</u> <u>der Linie 1</u> (H) Erkelenzer Str. - (H) Mülheimer Str. 1Z 15+943,50 - 1Z 16+421,60 1A 2+500,00 - 1A 3+000,00						
Gezeichnet:		23.07.91							Hawranke	
Geprüft:										
Genehmigt:										
Maßstab: 1:500										
Blatt-Nr.										
Zeichnungs-Nr.			geändert am:		geändert am:		geändert am:			
1.37										

1.37