


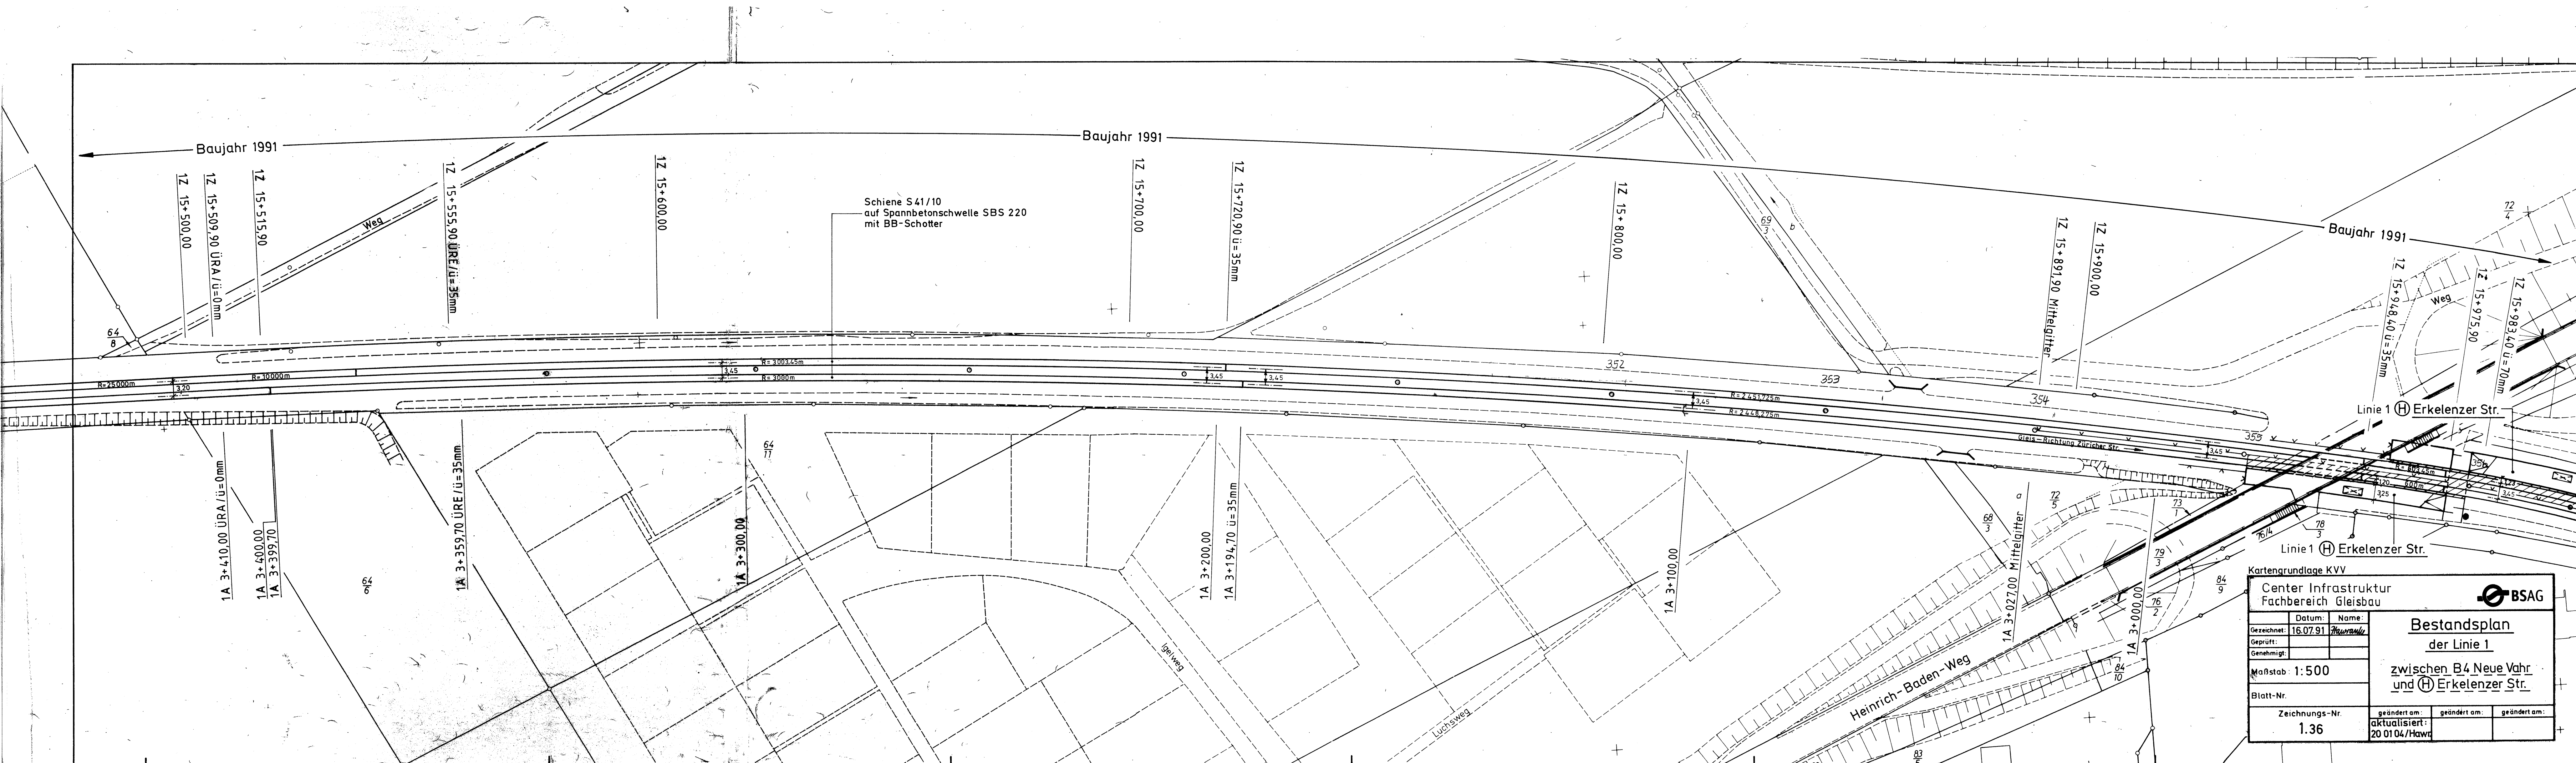

Kartengrundlage KVV	
Center Infrastruktur Fachbereich Gleisbau	
BSAG	
Bestandsplan der Linie 1	
zwischen B4 Neue Vahr und (H) Erkelenzer Str.	
Maßstab: 1:500	
Blatt-Nr.	
Zeichnungs-Nr.	
1.36	
Datum: 16.07.91	
Gezeichnet: 16.07.91	
Geprüft:	
Genehmigt:	
geändert am:	
aktualisiert: 20.01.04/Haw	
geändert am:	