


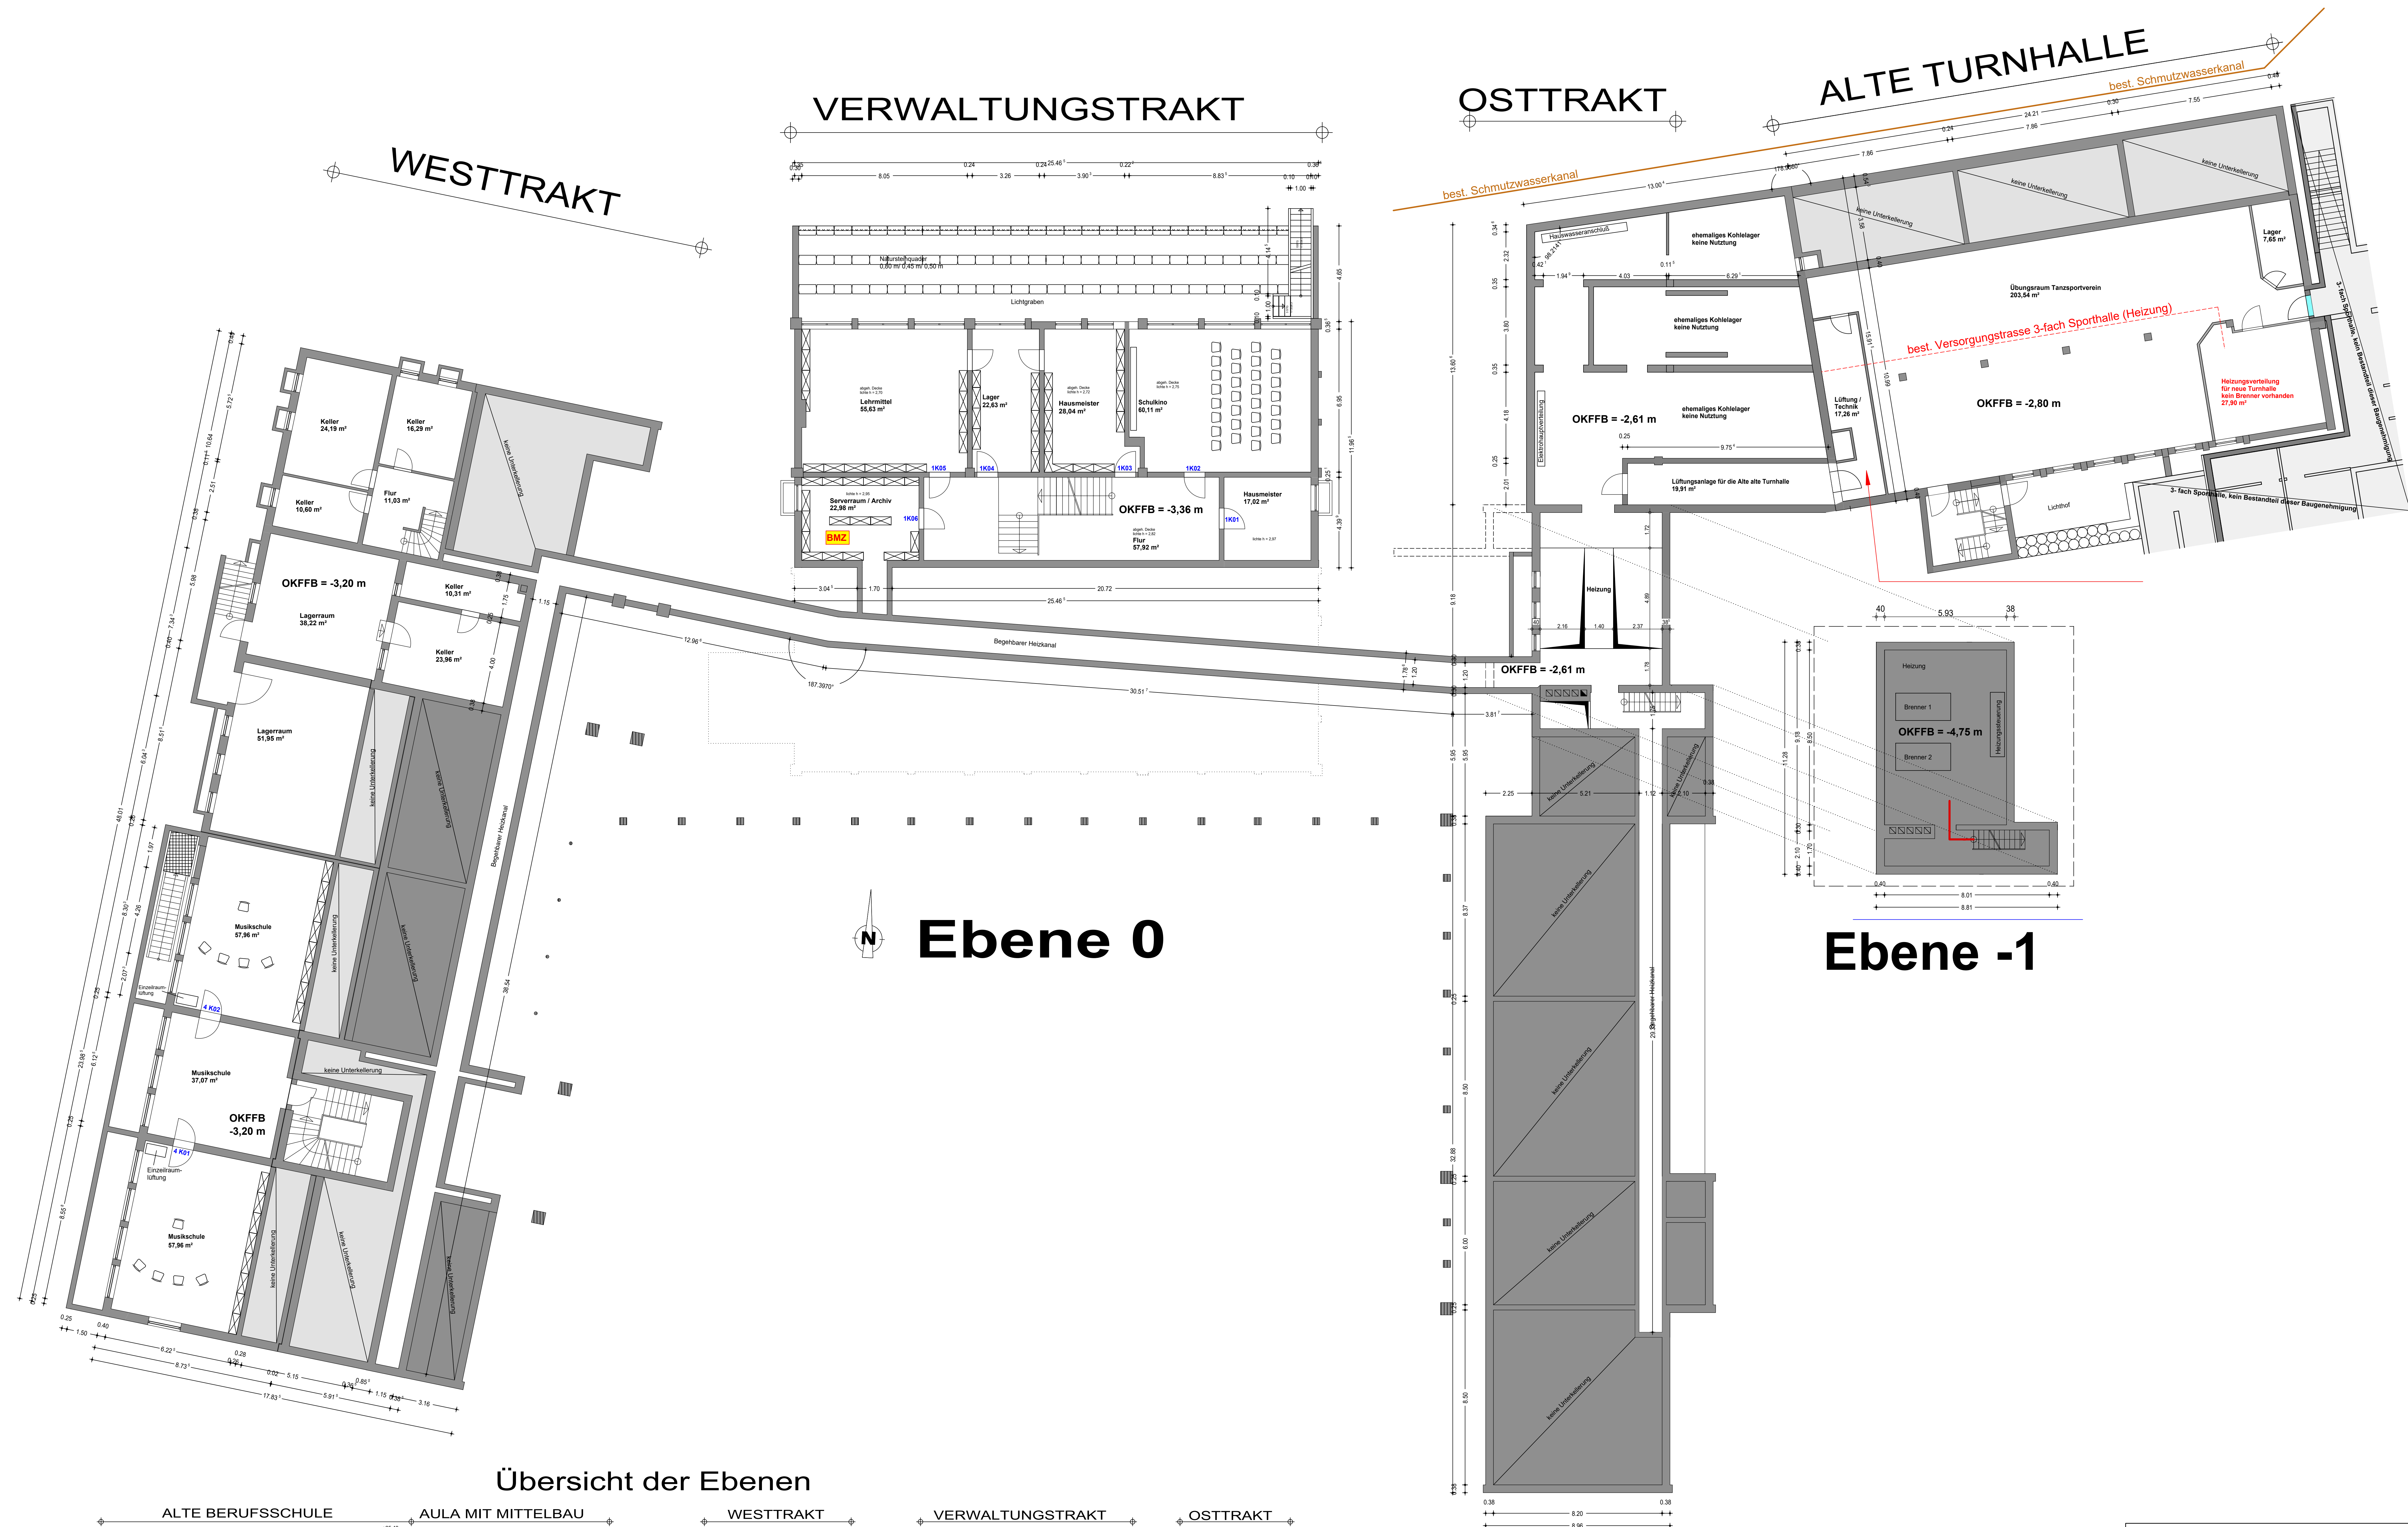

BESTANDSPLAN

Pfarrer-Kneipp-Grund- und Mittelschule Bad Wörishofen

DATUM: 20.03.2024

PLANINHALT: Grundriss Ebene 0 und -1
im Maßstab 1:100
Ebenenübersicht
im Maßstab 1:500

ENTWURFSVERFASSER: Stadt Bad Wörishofen
Bgm.-Lederer-Str. 1
86825 Bad Wörishofen