


Übersicht der Ebenen

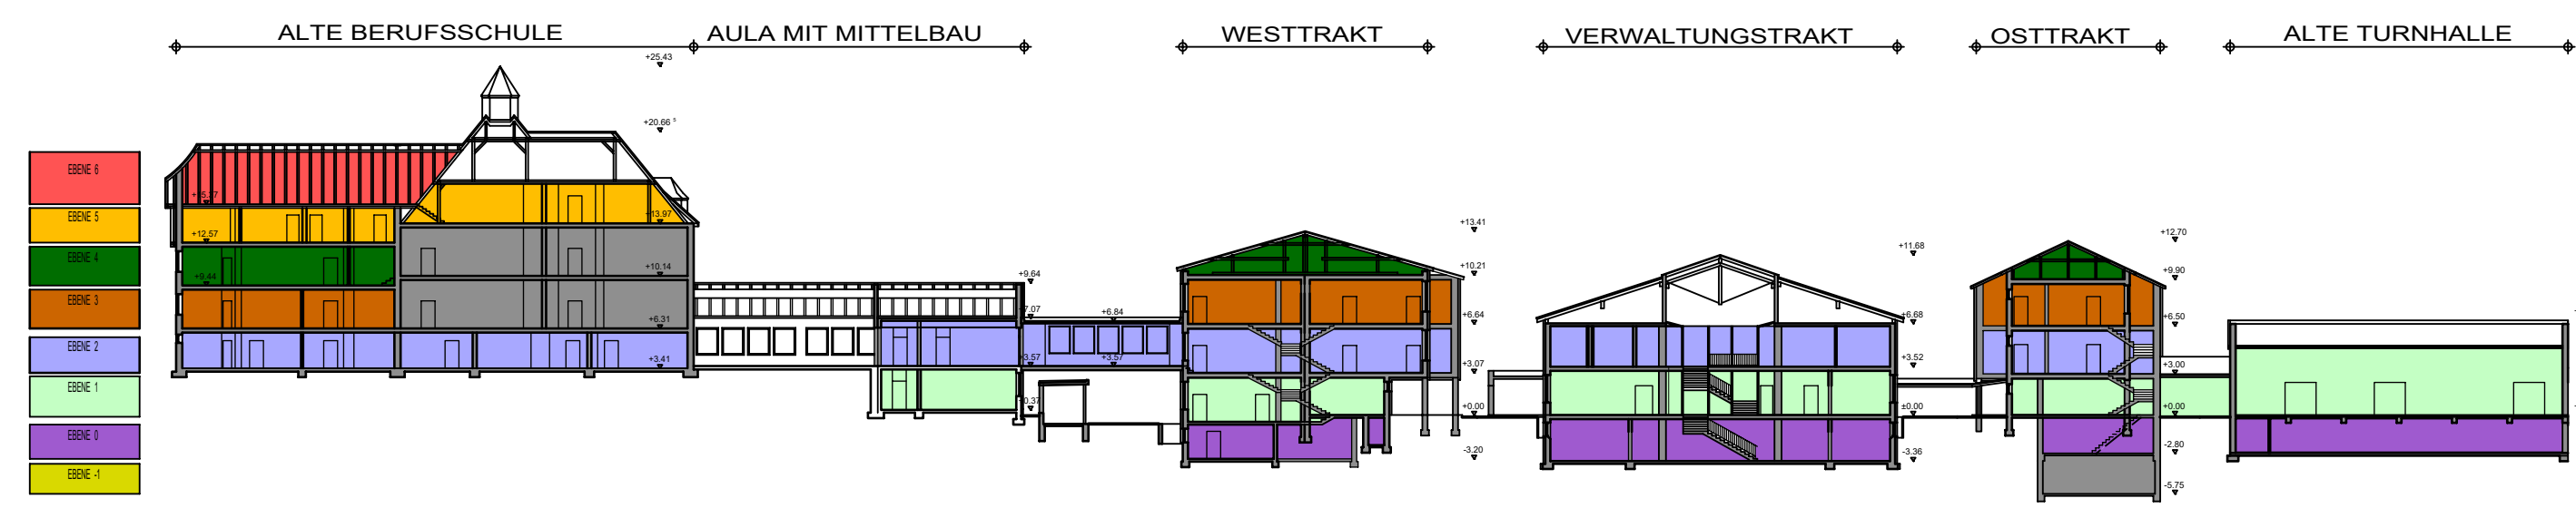


AULA MIT MITTELBAU

WESTTRAKT

VERWALTUNGSTRAKT

OSTTRAKT

ALTE TURNHALLE

 

Ebene 1

BESTANDSPLAN

Pfarrer-Kneipp-Grund- und Mittelschule  
Bad Wörishofen

DATUM: 20.03.2024  
PLANINHALT: Grundriss Ebene 1  
im Maßstab 1:100  
Ebeneübersicht  
im Maßstab 1:500  
ENTWURFSVERFASSER: Stadt Bad Wörishofen  
Bgm.-Liedmann-Str. 1  
86825 Bad Wörishofen