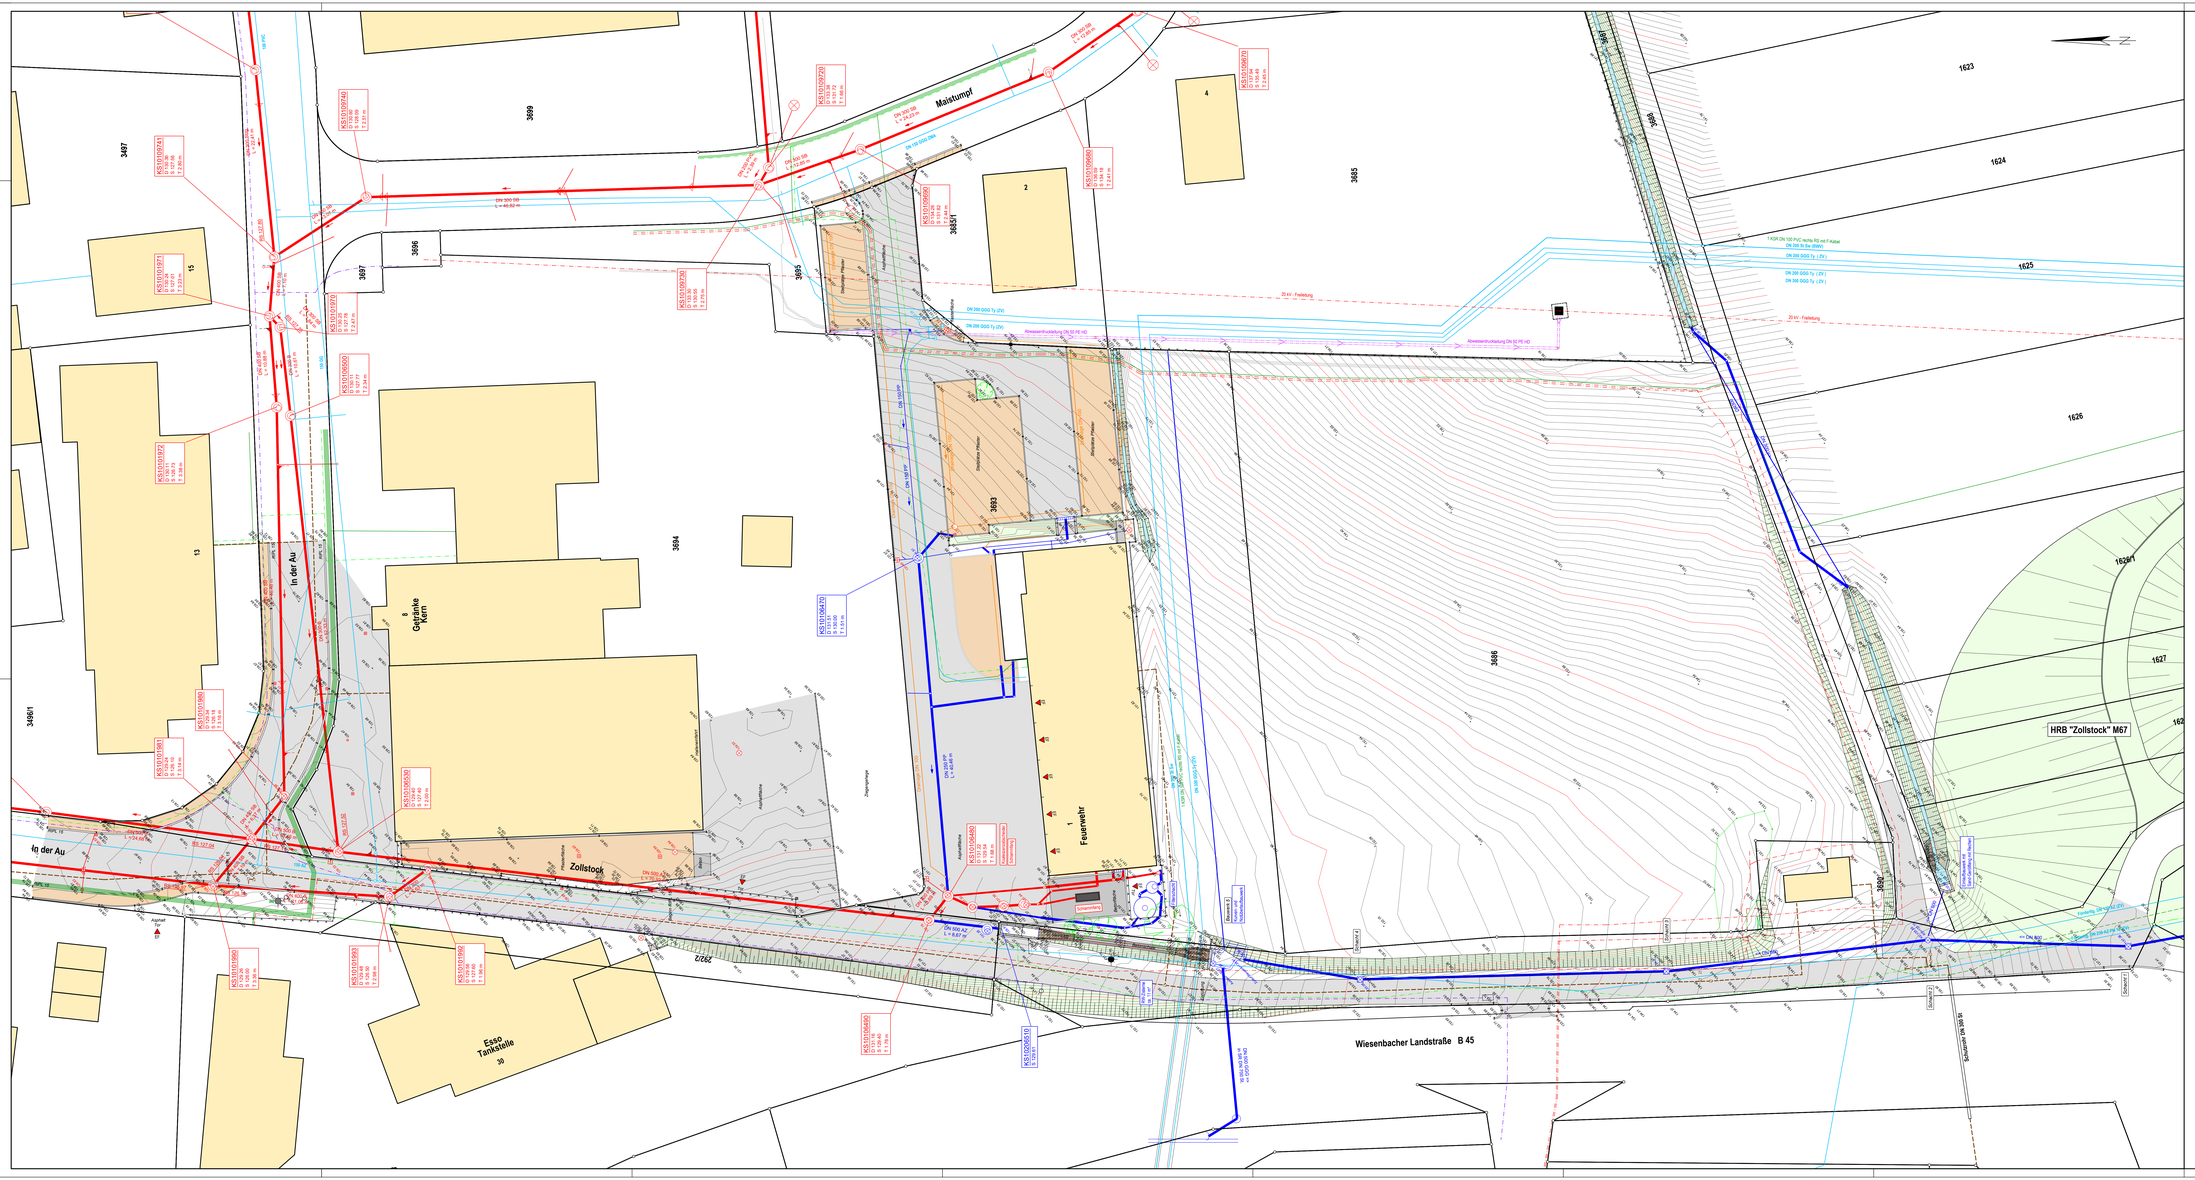

ZEICHENERKLÄRUNG:

Bestand	Planung	
	Ø 300	Mischwasserkanal mit Ø in mm, Rohrmaterial, Fließrichtung und Anschluss
	Ø 300	Regenwasserkanal mit Ø in mm, Rohrmaterial, Fließrichtung und Anschluss
		Wasserleitung mit Schieber (S), Hydrant (Hy) und Hausanschluß (HA), U-Hy = Überflurhydrant
		Gasleitung
		Kabel Telitra BW
		Kabel 20 kV
		Beleuchtungskabel
		Kabel Telekom
		Glasfaser IT-Bernet
		Böschungen
		Laubbaum / Nadelbaum
		Straßenablauf
		Querrinne
		Straßenleuchte
		Mauer
		Schildergrößen
		Bordsteinanlage
	10 cm	Gelände-, Straßen-, Bordsteinhöhen
		Höhenlinien
RB=5		Bordsteinbezeichnungen
		Treppe
		Flurstücksgrenze mit Grenzpunkt
		Eingang / Einfahrt
		Pflasterbelag
		Bitumenbelag
		Grünflächen
		Sandstein
		Beton
		Schotter
		Entwässerungsgraben

Die dargestellten bestehenden Ver- und Entsorgungsleitungen sowie Kabel usw. wurden aus verschiedenen Bestandsplänen übernommen. Für die Richtigkeit der Darstellung und für die Vollständigkeit kann keine Gewähr übernommen werden. Die tatsächliche Lage kann von der Plandarstellung abweichen.
Vor Baubeginn hat sich der Auftragnehmer die neuesten und gültigen Bestandspläne zu besorgen. In Zweifelsfällen ist die Lage durch fachgerechte Erkundungsmaßnahmen (Suchschlitze) festzustellen. Die Vorschriften der Leitungsbetreiber sind zu beachten !

Stand: 22.07.2025

MARTIN SCHNESE INGENIEURE GMBH
Ingenieurbüro für Bauwesen und Umweltschutz

Beratung • Planung • Bauleitung
Abwasseranlagen • Wasserversorgung
Straßenbau • Ingenieurvermessung
Kommunaler Tiefbau • Netzberechnungen
Flussbau • Wasserbau • Hochwasserschutz

Neue Industriestraße 8 • 74934 Reichartshausen
Tel.: 06262 / 92 52-0 • Fax: 06262 / 92 52-20
E-Mail: info@martin-&-de • www.martin-&-de

Projekt-Nr.:	85.175
Zeichnung-Nr.:	85.175. 1
Blattgröße:	150.5 x 70
Maßstab:	1 : 200
gezeichnet:	Günther
bearbeitet:	Schnese
Datum:	22.07.2025

Wiesenbach

GEMEINDE WIESENBACH
Erschließung Bauhof

Lageplan IST-Zustand

Änderungen:	C
A	D
B	E

F:\Projekte\Wiesb\85.175_Erschließung Bauhof\ESP\2025\LF IST-Zustand_250722.dwg

Martin-Schnese Ingenieure, 74934 Reichartshausen