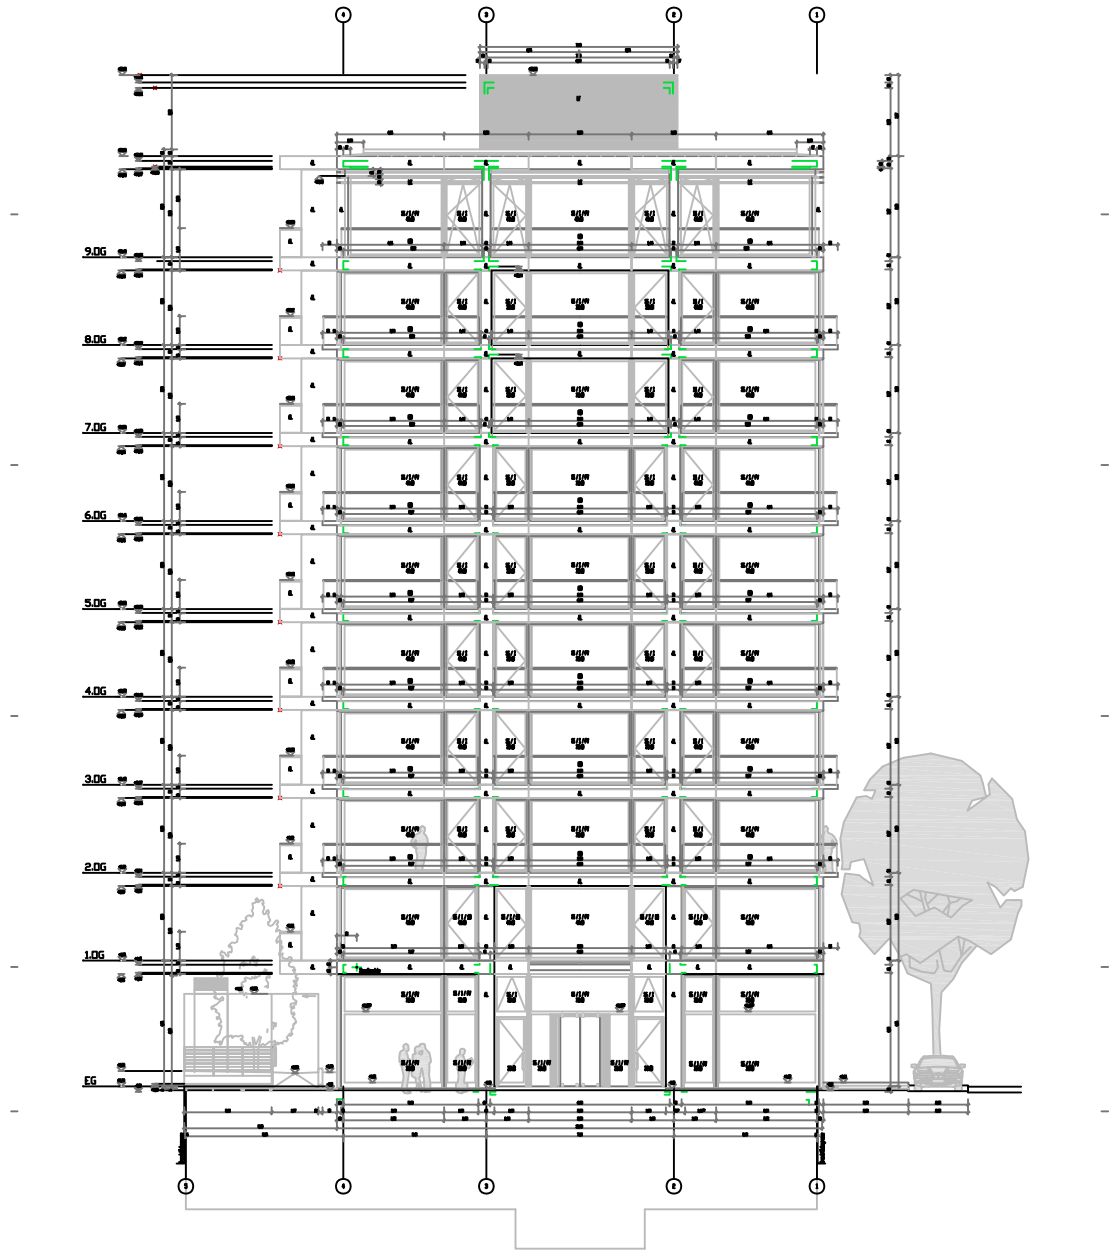

BESTANDSPLANUNG

LENNE A4

401