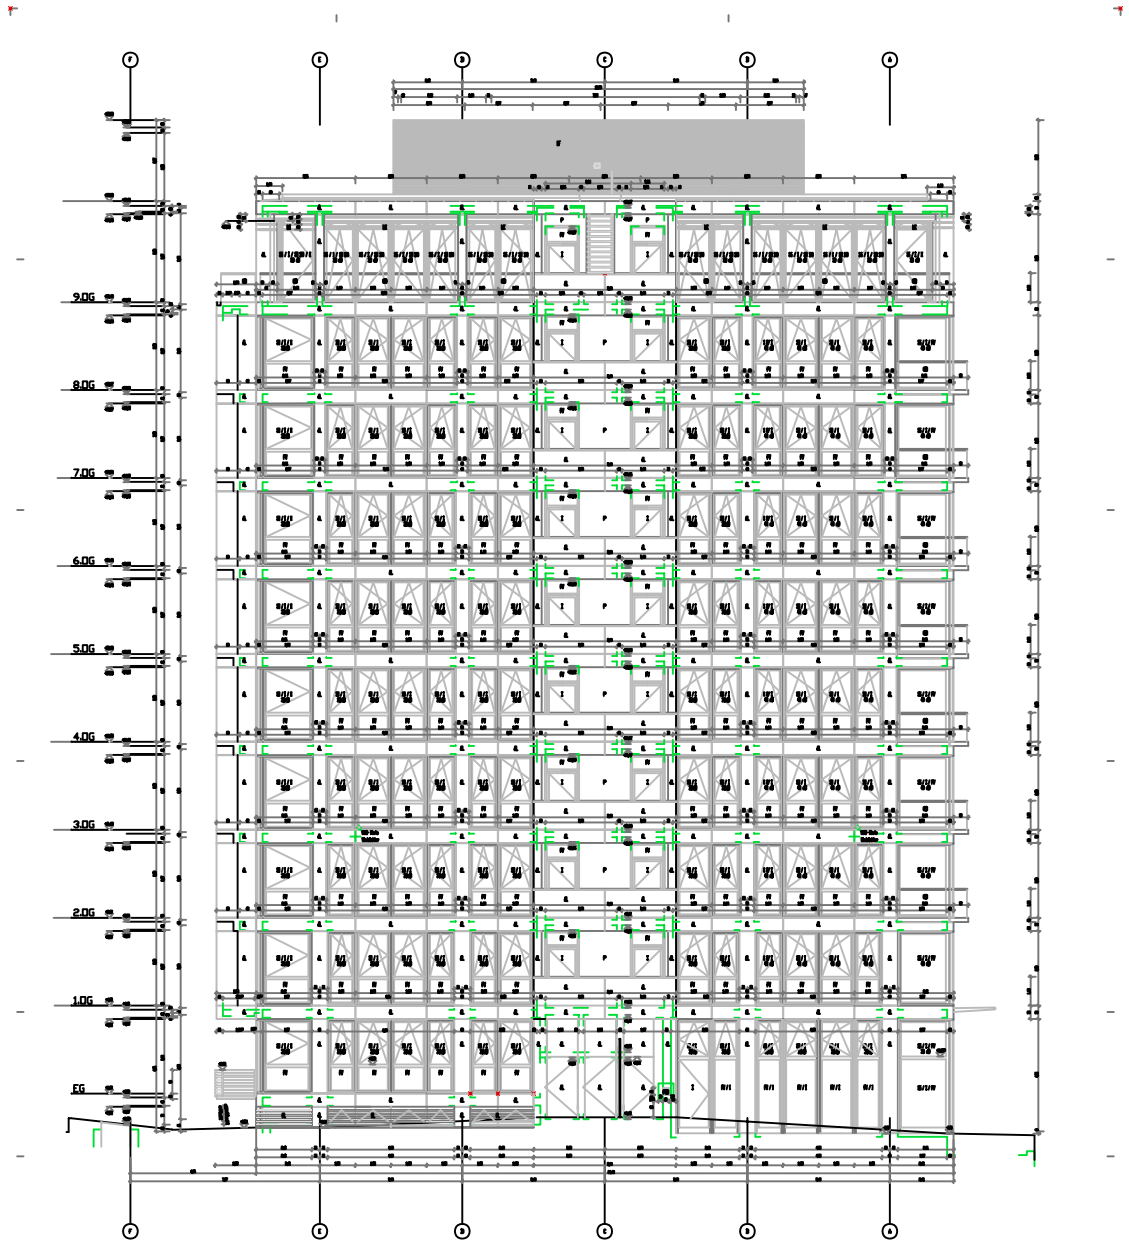

BESTANDSPLANUNG

Ansicht Ost

LDNK 4

404

A4

LDNK 44

404

E: 0,00 = 34,50 = DHN