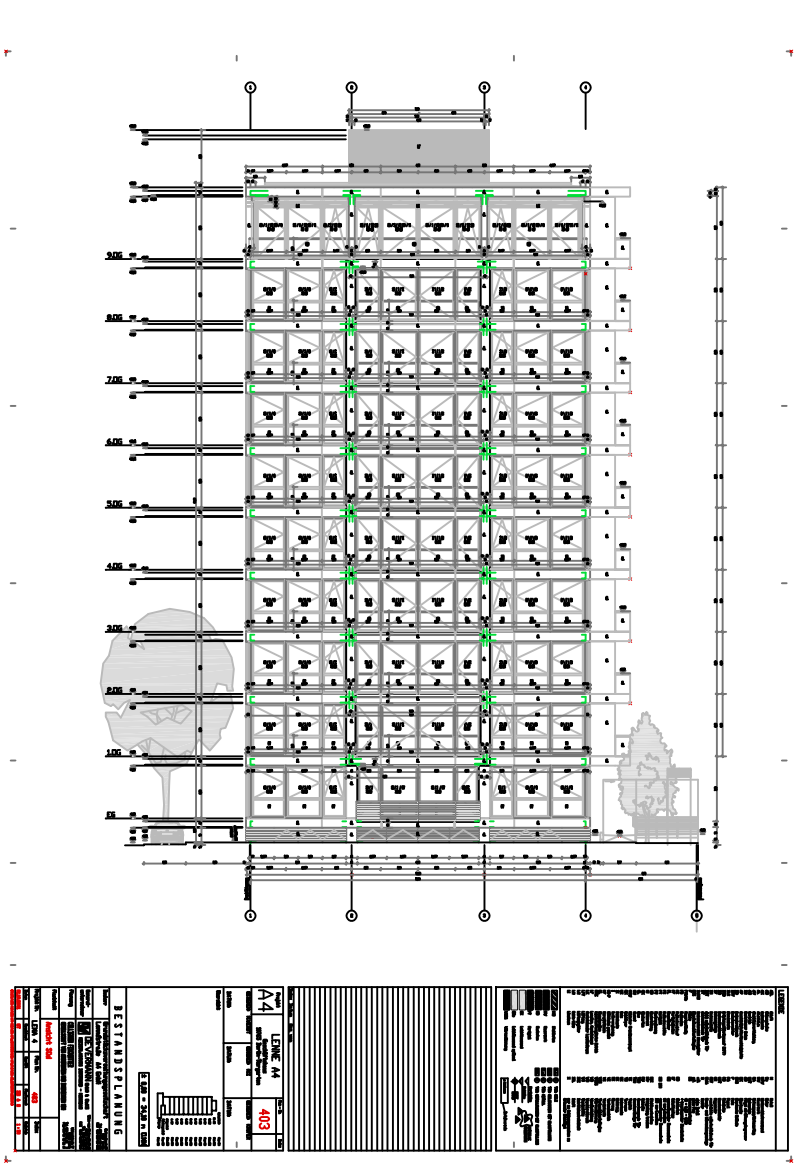
BESTANDSPLANNING
A4
403