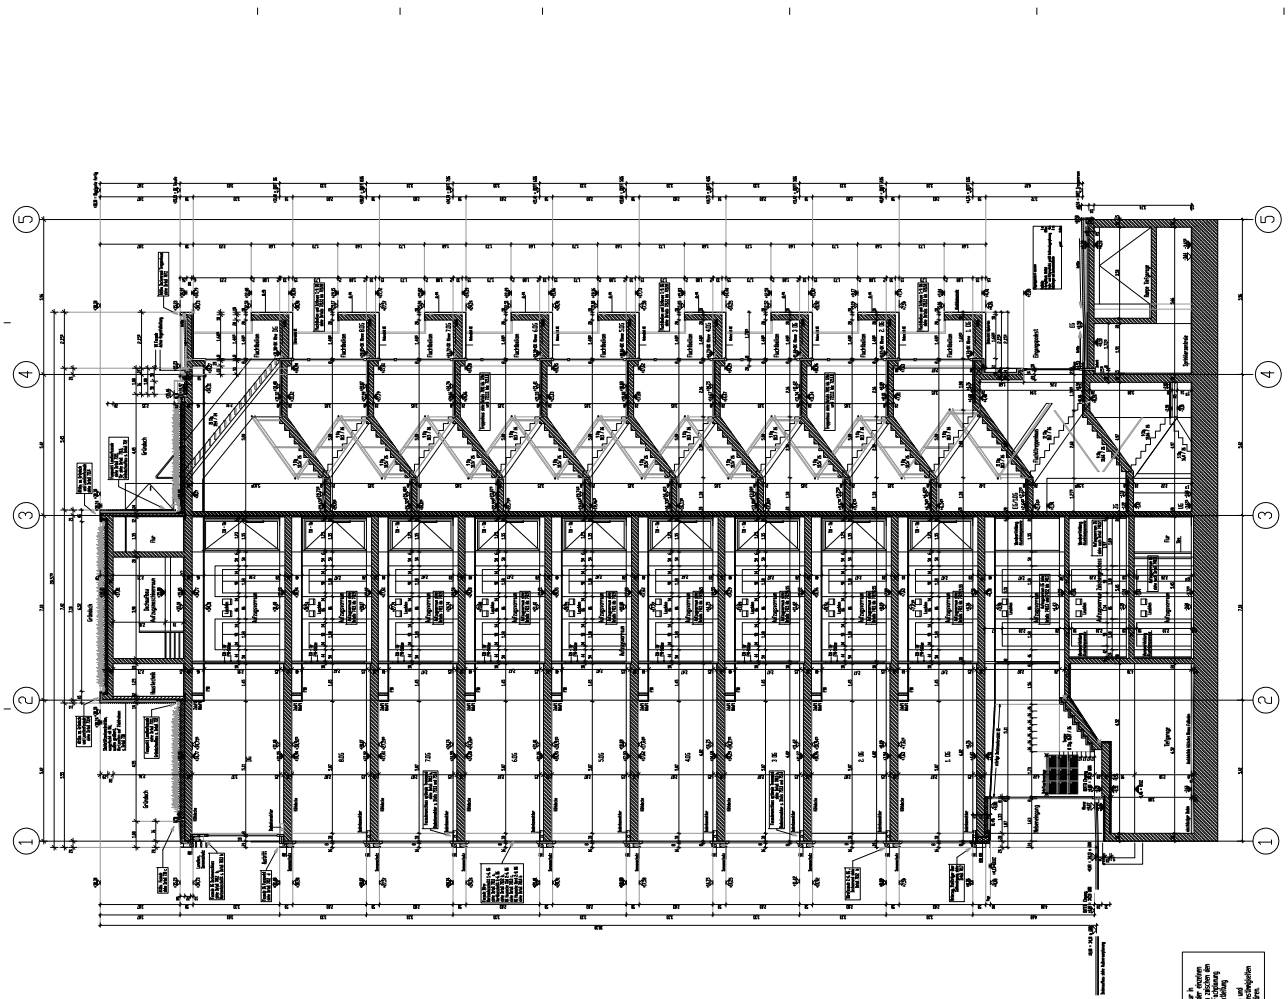




STB	Stahlbeton	T30 HOLZ	
MV	Mauerwerk	T30 HOLZRAHMEN MIT GLASFÜLLUNG	
GB	Gasbeton	T30 METALL	
FT	Fertigteil	T30 METALLRAHMEN MIT GLASFÜLLUNG	
GK	Leichtmauerwerk	Fertigteile	PARTIELLE ÖFFNUNG
GKs	Leichtmauerwerk optional	Betonteile	
VKBA	Wärmedämmung	± Null-Maß	Betonwerkstein

Index Datum Gez. von

Projekt	LENNE A4 Geschäftshaus 10765 Berlin-Tiergarten	Plan - Nr.	Index 302
A4			
GESEHEN M.VENDT	GESEHEN RCI	GESEHEN KRUFER	
DATUM	DATUM	DATUM	

Übersicht

± 0,00 = 34,10 m ü.NN

BESTANDSPLANUNG

Bauherr	Grundstücksverwaltungsgesellschaft Lennéstraße A4 GmbH		
Generalunternehmer	DEVERMANN GmbH & CoKG NIEDERLASSUNG DORTMUND - HOCHBAU		
Planung	COLLIGNON FISCHOTTER GESELLSCHAFT VON ARCHITEKTEN UND INGENIEUREN mbH		
Planinhalt	Schnitt 2		
Projekt Nr.	LENA 4	Plan Nr.	302 Index
Datum	Gezeichnet	Geprüft	Planformat / Maßstab
01.10.2001	AR		DIN A 0 1 : 50

Die Architekturzeichnungen sind nur in Verbindung mit den Positionen Textteilen gültig. Unstimmigkeiten zeichnen den Architekten mitteilungen vor der Ausführung abzuklären. Alle Maße sind vor Beginn der Ausführung abzunehmen. Die Architekten sind nicht verantwortlich zu prüfen, Unstimmigkeiten sind vor Ausführungsbeginn zu klären.