



**NETZGESELLSCHAFT
BERLIN-BRANDENBURG**

NBB - EUREF-Campus 1–2 - 10829 Berlin

Ingenieurgesellschaft Weinstock mbH

Naumannstraße 79, Haus 3
10829 Berlin

■ **NBB Netzgesellschaft
Berlin-Brandenburg mbH & Co. KG**
EUREF-Campus 1–2, 10829 Berlin
HRA 37374 B Amtsgericht Charlottenburg

■ Martin Sammert
EUREF-Campus 1–2, 10829 Berlin
Telefon 030 4530-5231
Planauskunft@nbb-netzgesellschaft.de
www.nbb-netzgesellschaft.de



NetzinfoBB - Die Service-App für
unterwegs: www.nbb-app.de

Berlin, 11.03.2025

**Unser Zeichen: 2025-006015_I, Portalnummer 629813
Ihr Schreiben vom 07.03.2025 mit Zeichen VIV SBW SVZ II**

**zur Maßnahme Neukölln, Männertreuweg 25; Neukölln, Männertreuweg 31-39;
Treptow-Köpenick, Bohnenweg 11; Treptow-Köpenick, Ginkgoweg 16; Treptow-
Köpenick, Ginkgoweg 24; Treptow-Köpenick, Hederichweg 21; Treptow-Köpenick,
Hederichweg 24A; Treptow-Köpenick, Hederichweg 47A; VIV SBW SVZ II**

Sehr geehrter Herr Brauner,

die WGI GmbH wird von der NBB Netzgesellschaft Berlin-Brandenburg mbH & Co. KG (nachfolgend NBB genannt) beauftragt, Auskunftersuchen zu bearbeiten und handelt namens und in Vollmacht der NBB. Die NBB handelt im Rahmen der ihr übertragenen Verantwortung auch namens und im Auftrag der GASAG AG, der GASAG Solution Plus GmbH (GSP), der EMB Energie Brandenburg GmbH, der Netzgesellschaft Hohen Neuendorf Gas mbH & Co.KG, der NGK Netzgesellschaft Kyritz GmbH, der Rathenower Netz GmbH, der Netzgesellschaft Hennigsdorf Gas mbH, der Netzgesellschaft Forst (Lausitz) mbH & Co. KG, der Stadtwerke Forst GmbH, der Stadtwerke Bad Belzig GmbH und der Gasversorgung Zehdenick GmbH.

Es wird hiermit ausdrücklich darauf hingewiesen, dass die in den beigegeführten Planunterlagen enthaltenen Angaben und Maßzahlen hinsichtlich der Lage und Verlegungstiefe unverbindlich sind. Mit Abweichungen muss gerechnet werden. Dabei ist zu beachten, dass erdverlegte Leitungen nicht zwingend geradlinig sind und daher nicht auf dem kürzesten Weg verlaufen. Darüber hinaus sind aufgrund von Erdbewegungen, auf die die NBB keinen Einfluss hat, Angaben zur Überdeckung nicht verbindlich. Die genaue Lage und der Verlauf der Leitungen sind in jedem Fall durch fachgerechte Erkundungsmaßnahmen (Ortung, Querschläge, Suchschlitze, Handschachtungen usw.)



festzustellen.

Die Entnahme von Maßen durch Abgreifen aus den Planunterlagen ist nicht zulässig. Stillgelegte Leitungen sind in den Plänen nicht oder nur unvollständig enthalten.

Als Anlage übergeben wir Ihnen die aktuellen Bestandsplanunterlagen der Betriebsanlagen. Diese Unterlagen dienen nur zur Information. Wir weisen darauf hin, dass uns aus sicherheitstechnischen Gründen sämtliche Arbeiten im Bereich vorhandener Anlagen, auch Baustelleneinrichtungen, Verbau, Baustellenüberfahrten, etc. in Form von Bauausführungszeichnungen zur Stellungnahme über eine erneute Beteiligung im Leitungsauskunftsportal vorzulegen sind.

Kabelanlagen sind in der vorgefundenen Lage zu belassen. Veränderungen sind unzulässig. Werden Kabelanlagen beschädigt, ist die NBB unverzüglich unter der Telefonnummer (030) 81876 1890 oder einsatzplanung@nbb-netzgesellschaft.de, zu benachrichtigen. Schäden an der Kabelummantelung werden kostenlos beseitigt, sofern die NBB vor der Grabenverfüllung Kenntnis erhält.

Ist im Baubereich eine Gas-Straßenbeleuchtung vorhanden, wenden Sie sich bitte an den Betreiber: Stromnetz Berlin GmbH, BerlinLicht, Eichenstraße 3a, 12435 Berlin, Tel. 0800 110 2010, E-Mail: berlinlicht@stromnetz-berlin.de. Die Zuständigkeit für die Zuleitungen liegt ebenfalls beim Betreiber. Des Weiteren weisen wir darauf hin, dass die Zuleitungen zu vorhandenen und ehemaligen Gas-Straßenlampen nicht vollständig in unseren Plänen dokumentiert sind.

Sie haben Interesse an einem Erdgas-Netzanschluss und wünschen hierzu weitere Informationen, z.B. zu den Preisen und Bedingungen sowie den weiteren Ablauf? Auf unserer Homepage unter www.nbb-netzgesellschaft.de stellen wir Ihnen alle Informationen zur Verfügung. Eine Anfrage für einen Erdgas-Netzanschluss können Sie in unserem Kundenanschlussportal stellen.


Aussagen zu Anlagen anderer Versorgungsunternehmen bzw. Netzbetreiber können wir nicht treffen. Hierzu sind von Ihnen gesonderte Auskünfte einzuholen.

Sollte der Geltungsbereich Ihrer Auskunftsanfrage verändert werden oder der Arbeitsraum den dargestellten räumlichen Bereich überschreiten, ist der Vorgang erneut zur Erteilung einer Auskunft der NBB vorzulegen.

Mit freundlichen Grüßen



i.A. Benjamin Kiesow

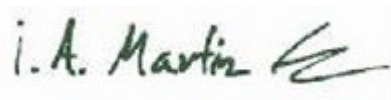

i.A. Martin Sammert




Anlagen:



Plan (Maßstab 1:10000 / Plangröße DIN A4)


Plan (Maßstab 1:500 / Plangröße DIN A0)


Legende

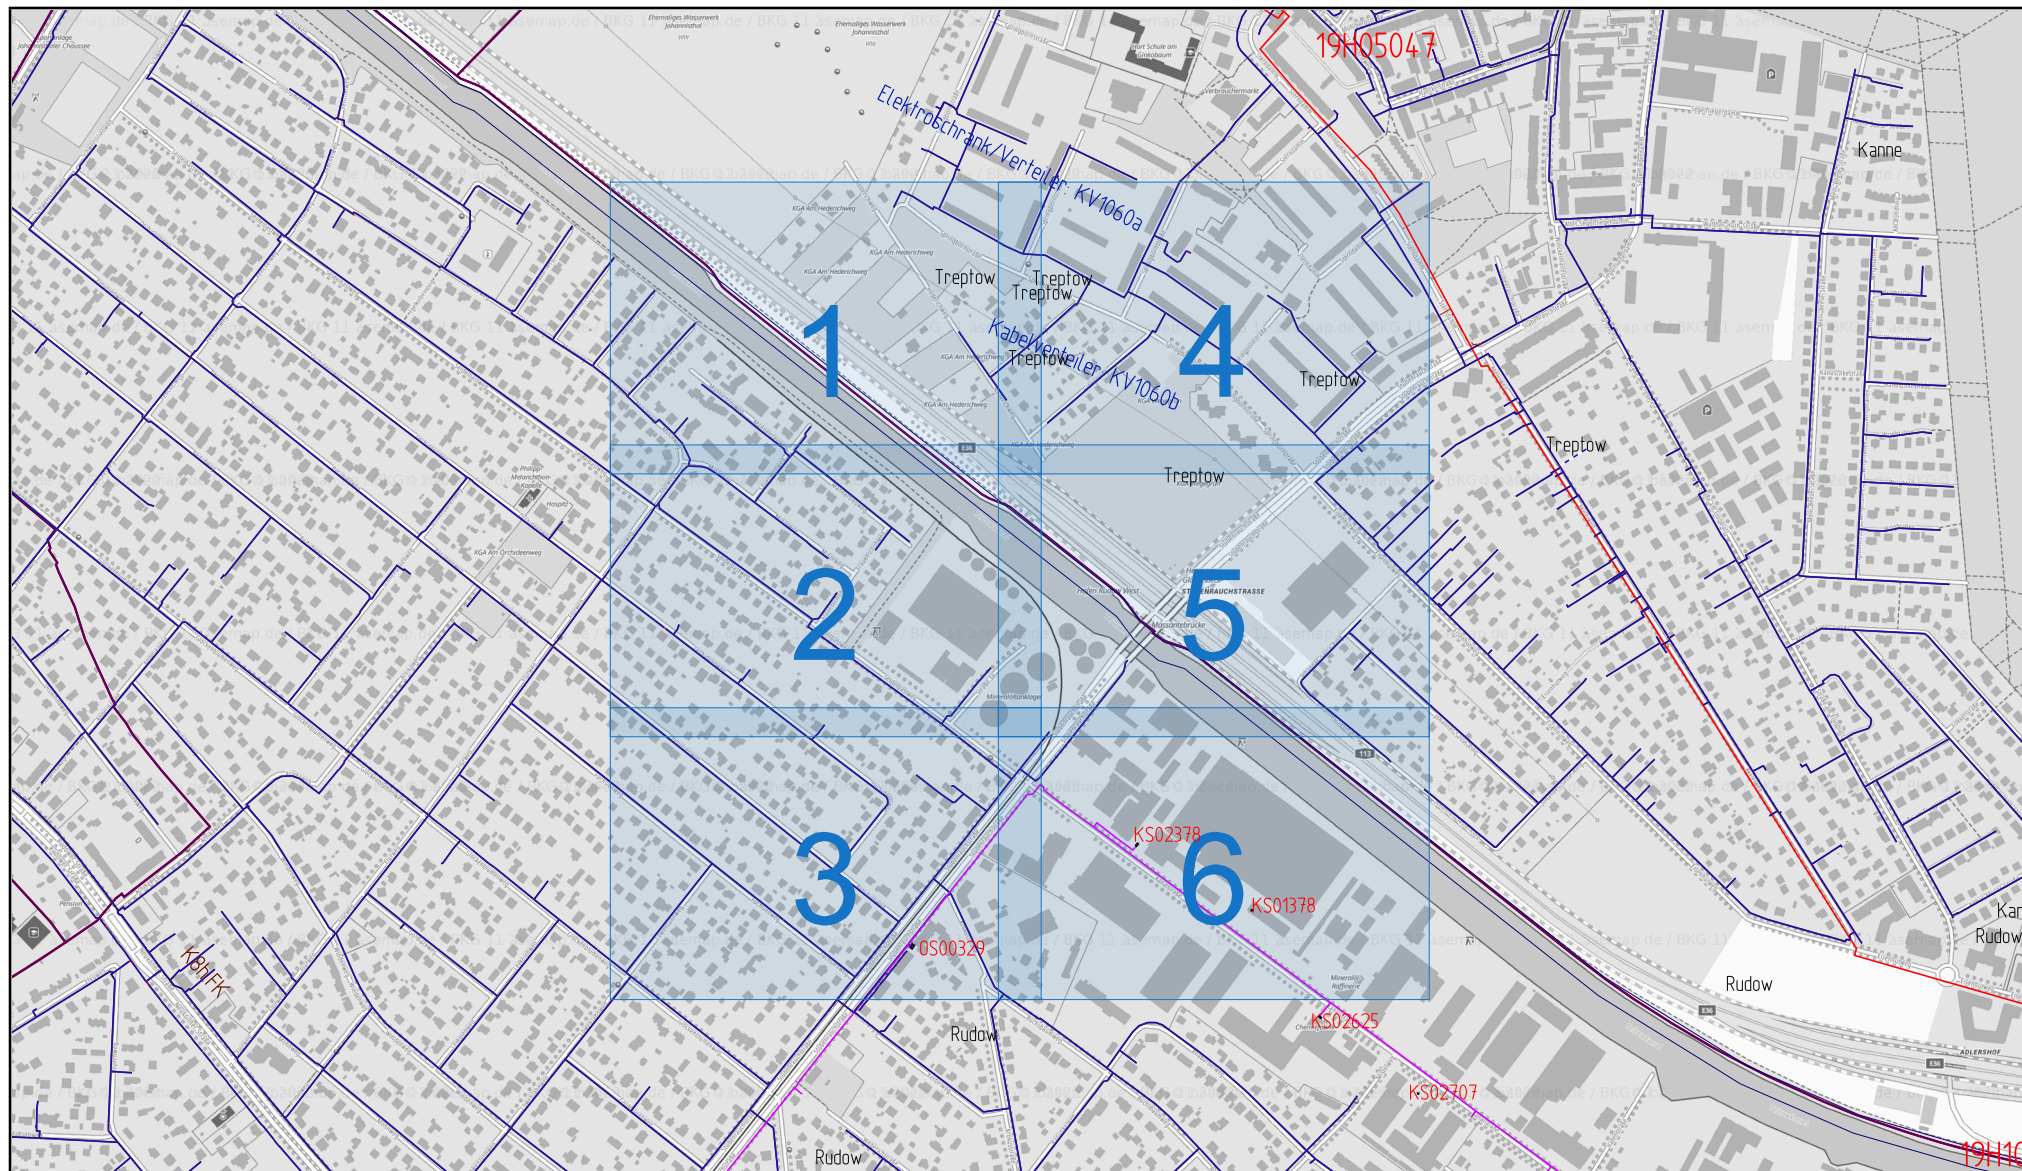



				
	Ort/Transportleitung: Neukölln			Registriernr.: 2025-006015
	Plannr.: Seite:	Straße: Männertreuweg 25 u.a.		Firma: NBB
	Maßstab: 1:10000	Erstellt von: SYSTEM	Erstellt am: 7.3.2025	
DIN A4	Leitungsschutzanweisung und Freistellungsvermerk sind zu beachten			

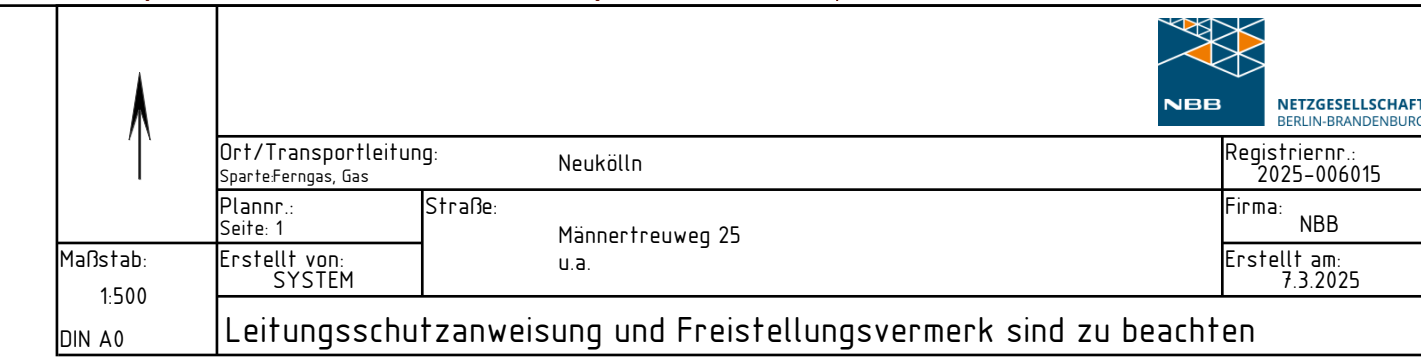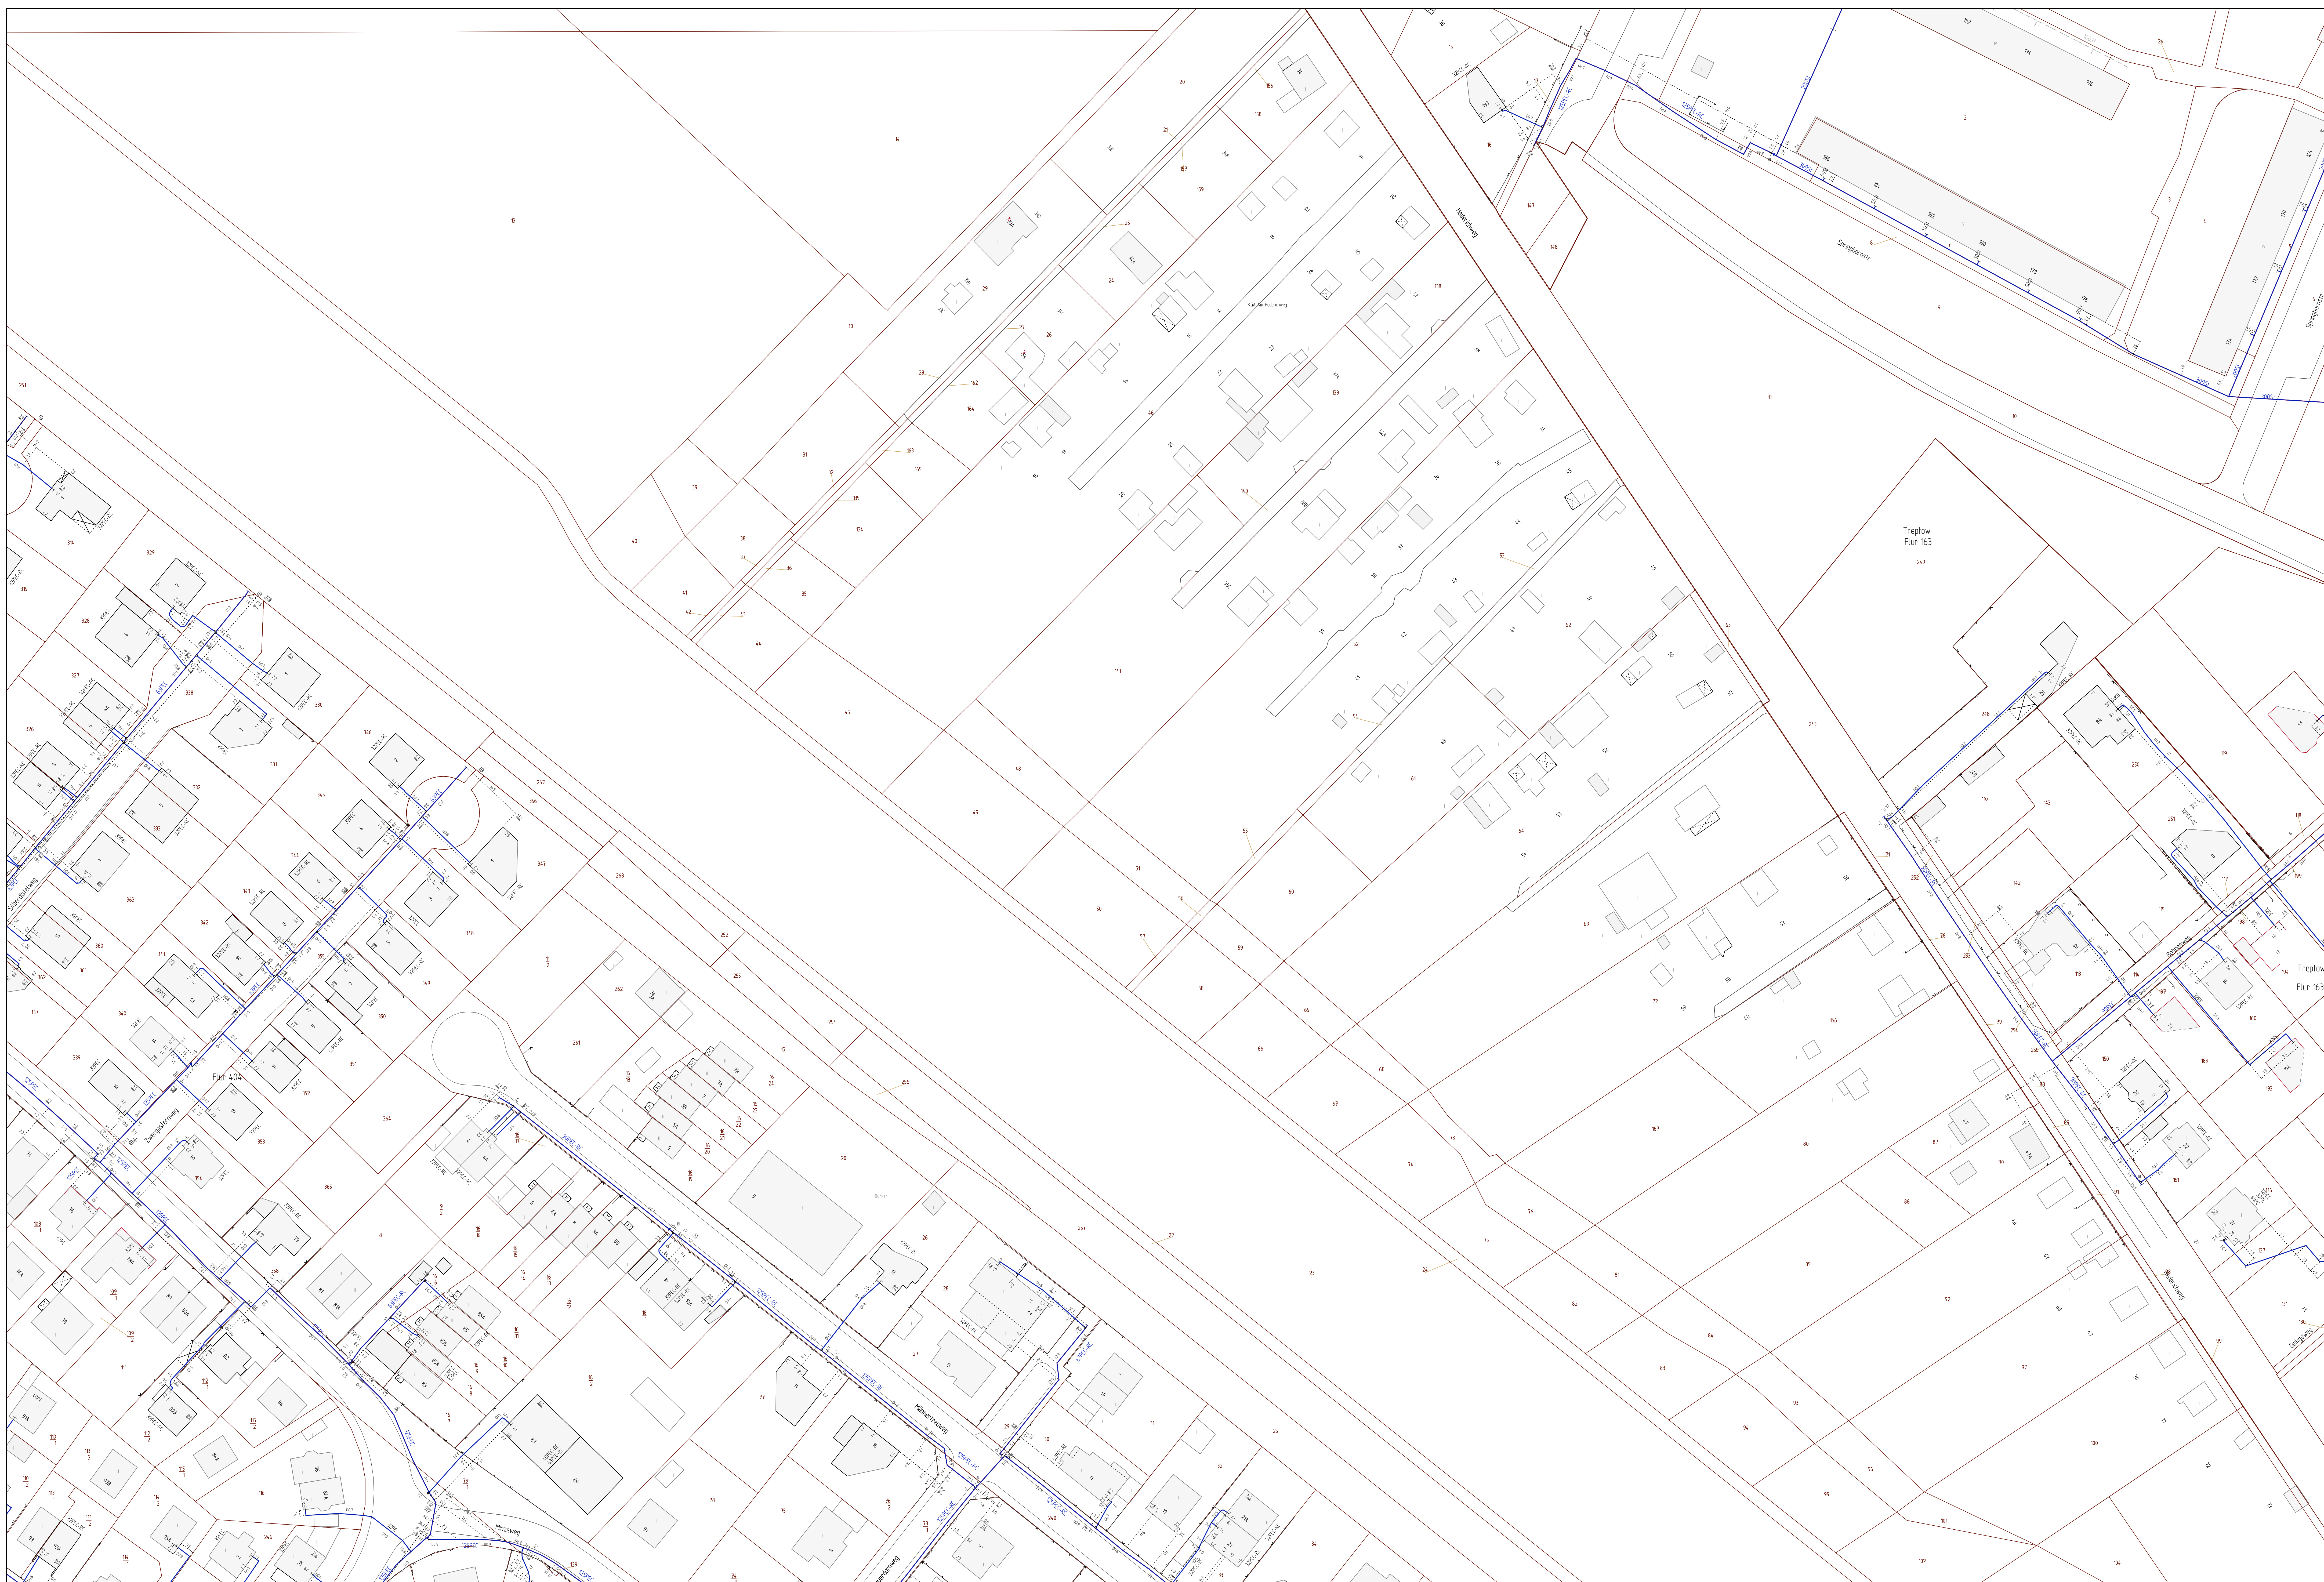

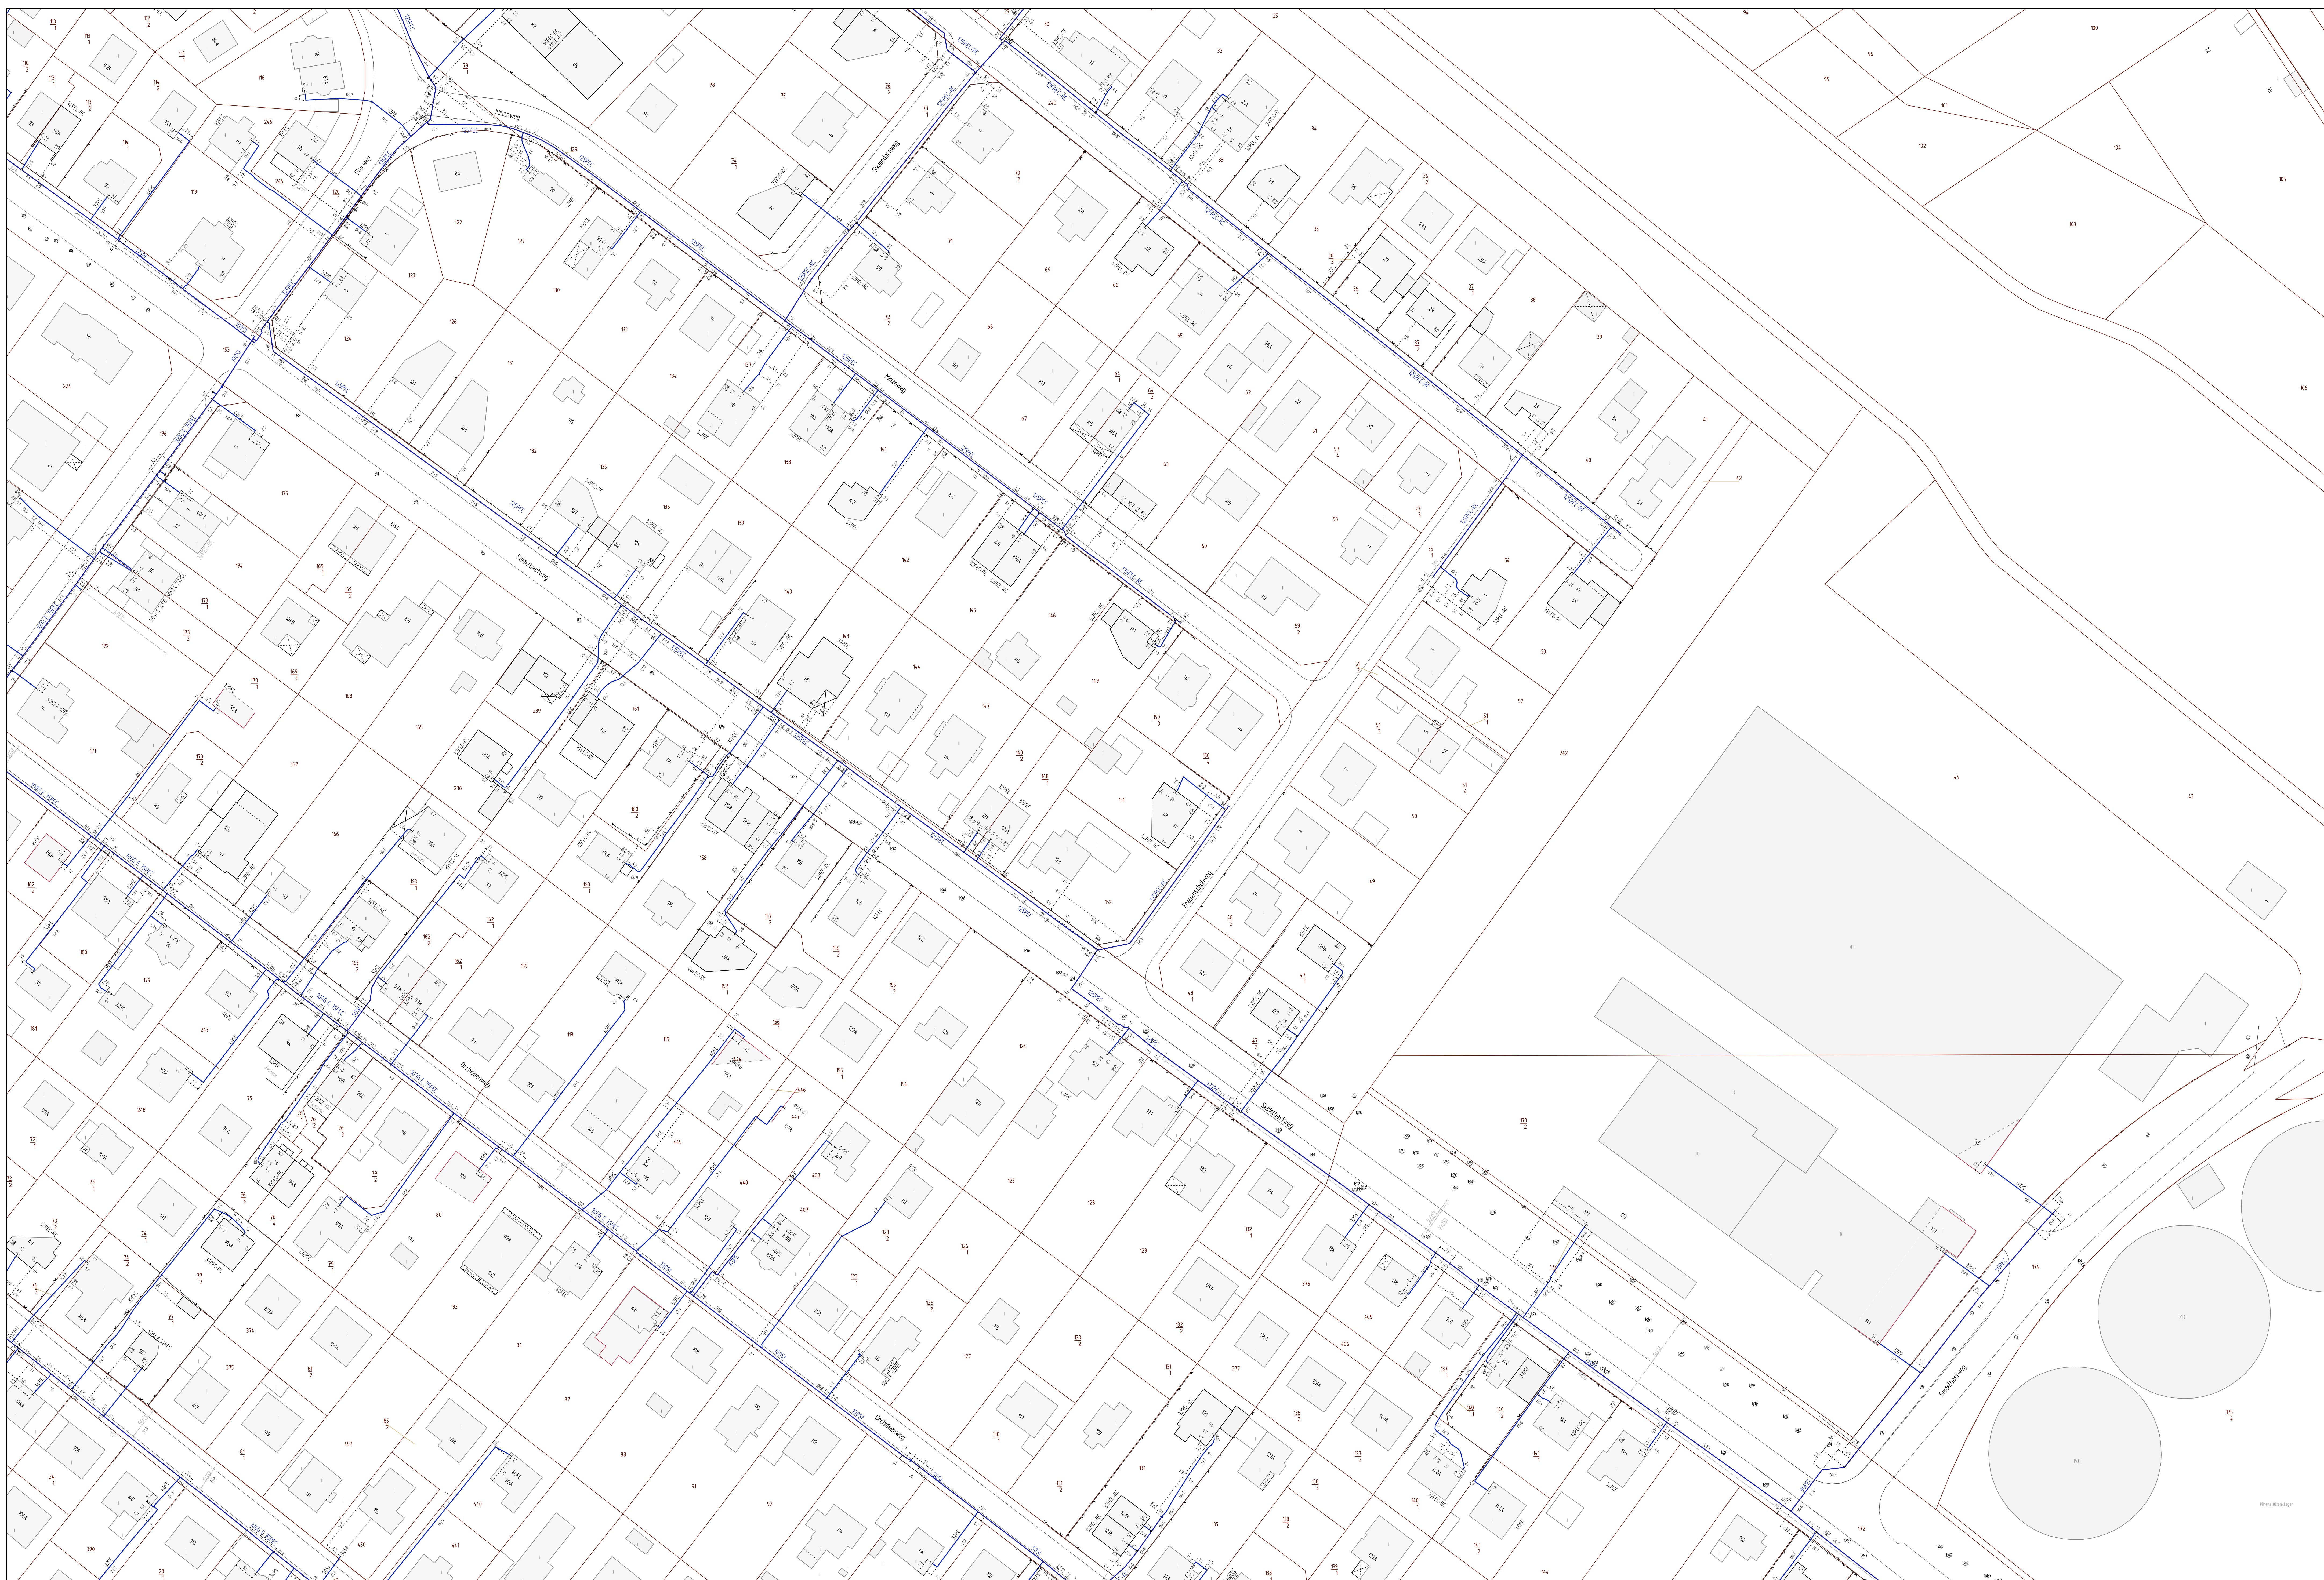

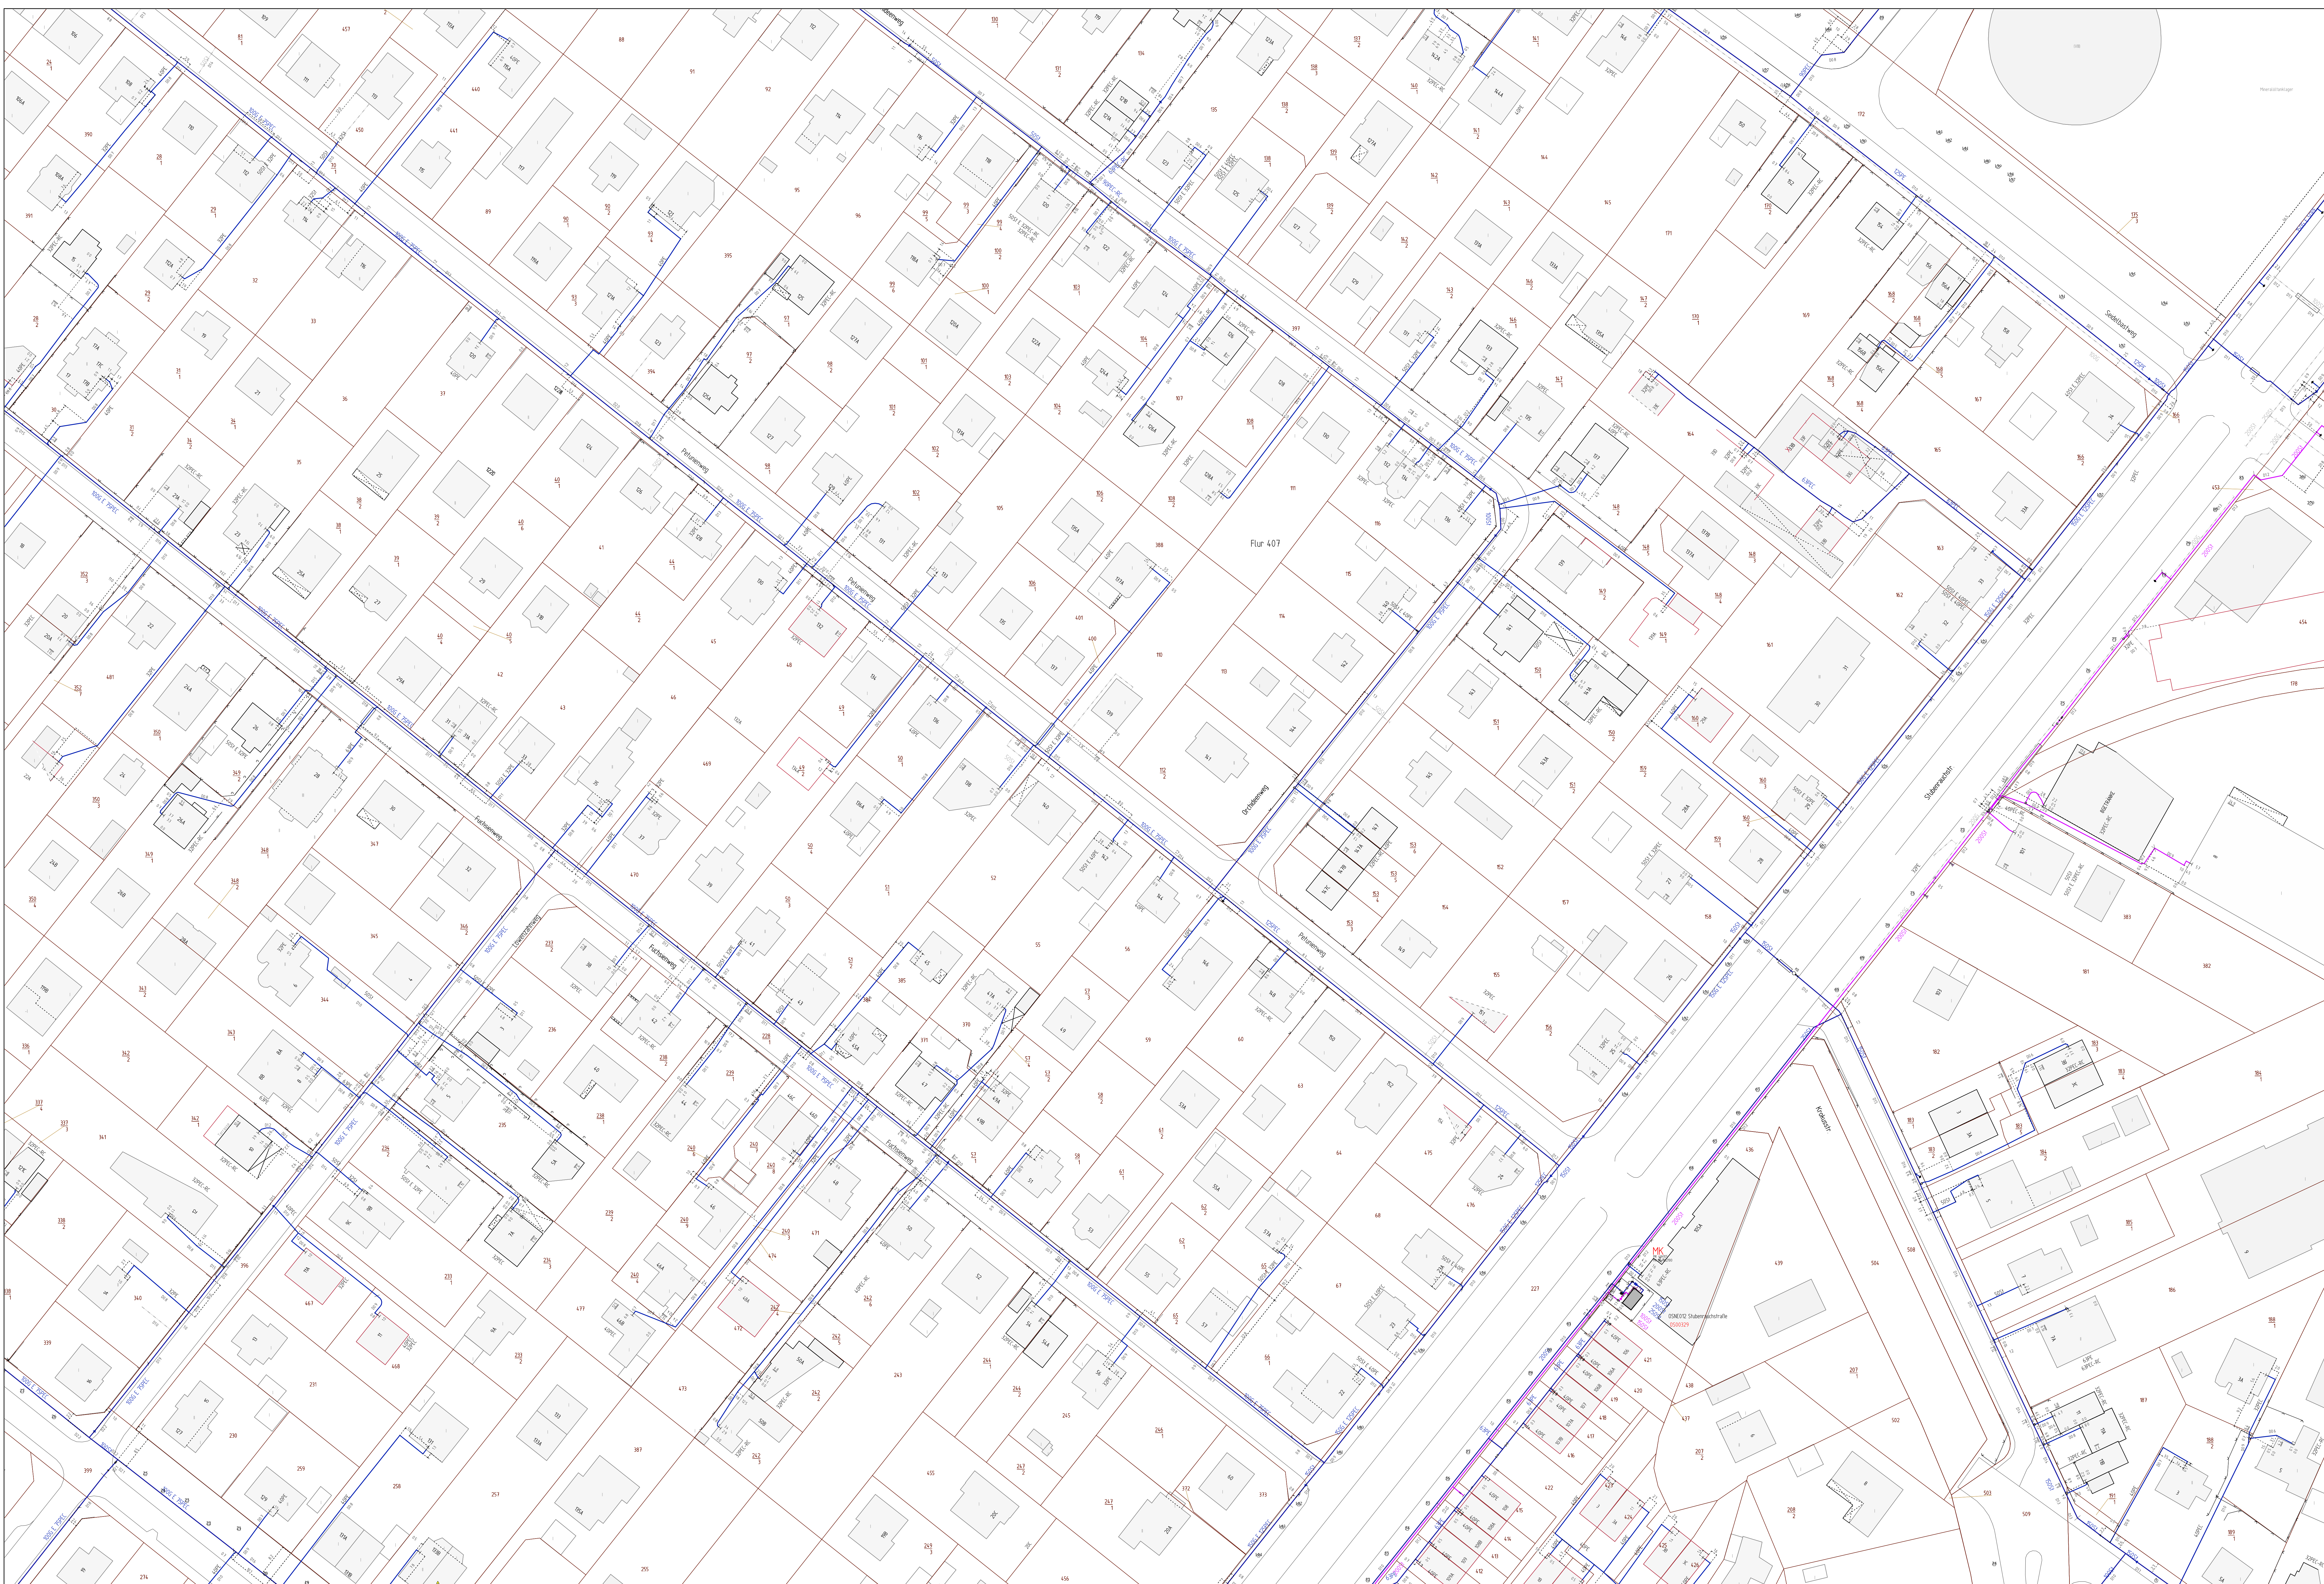

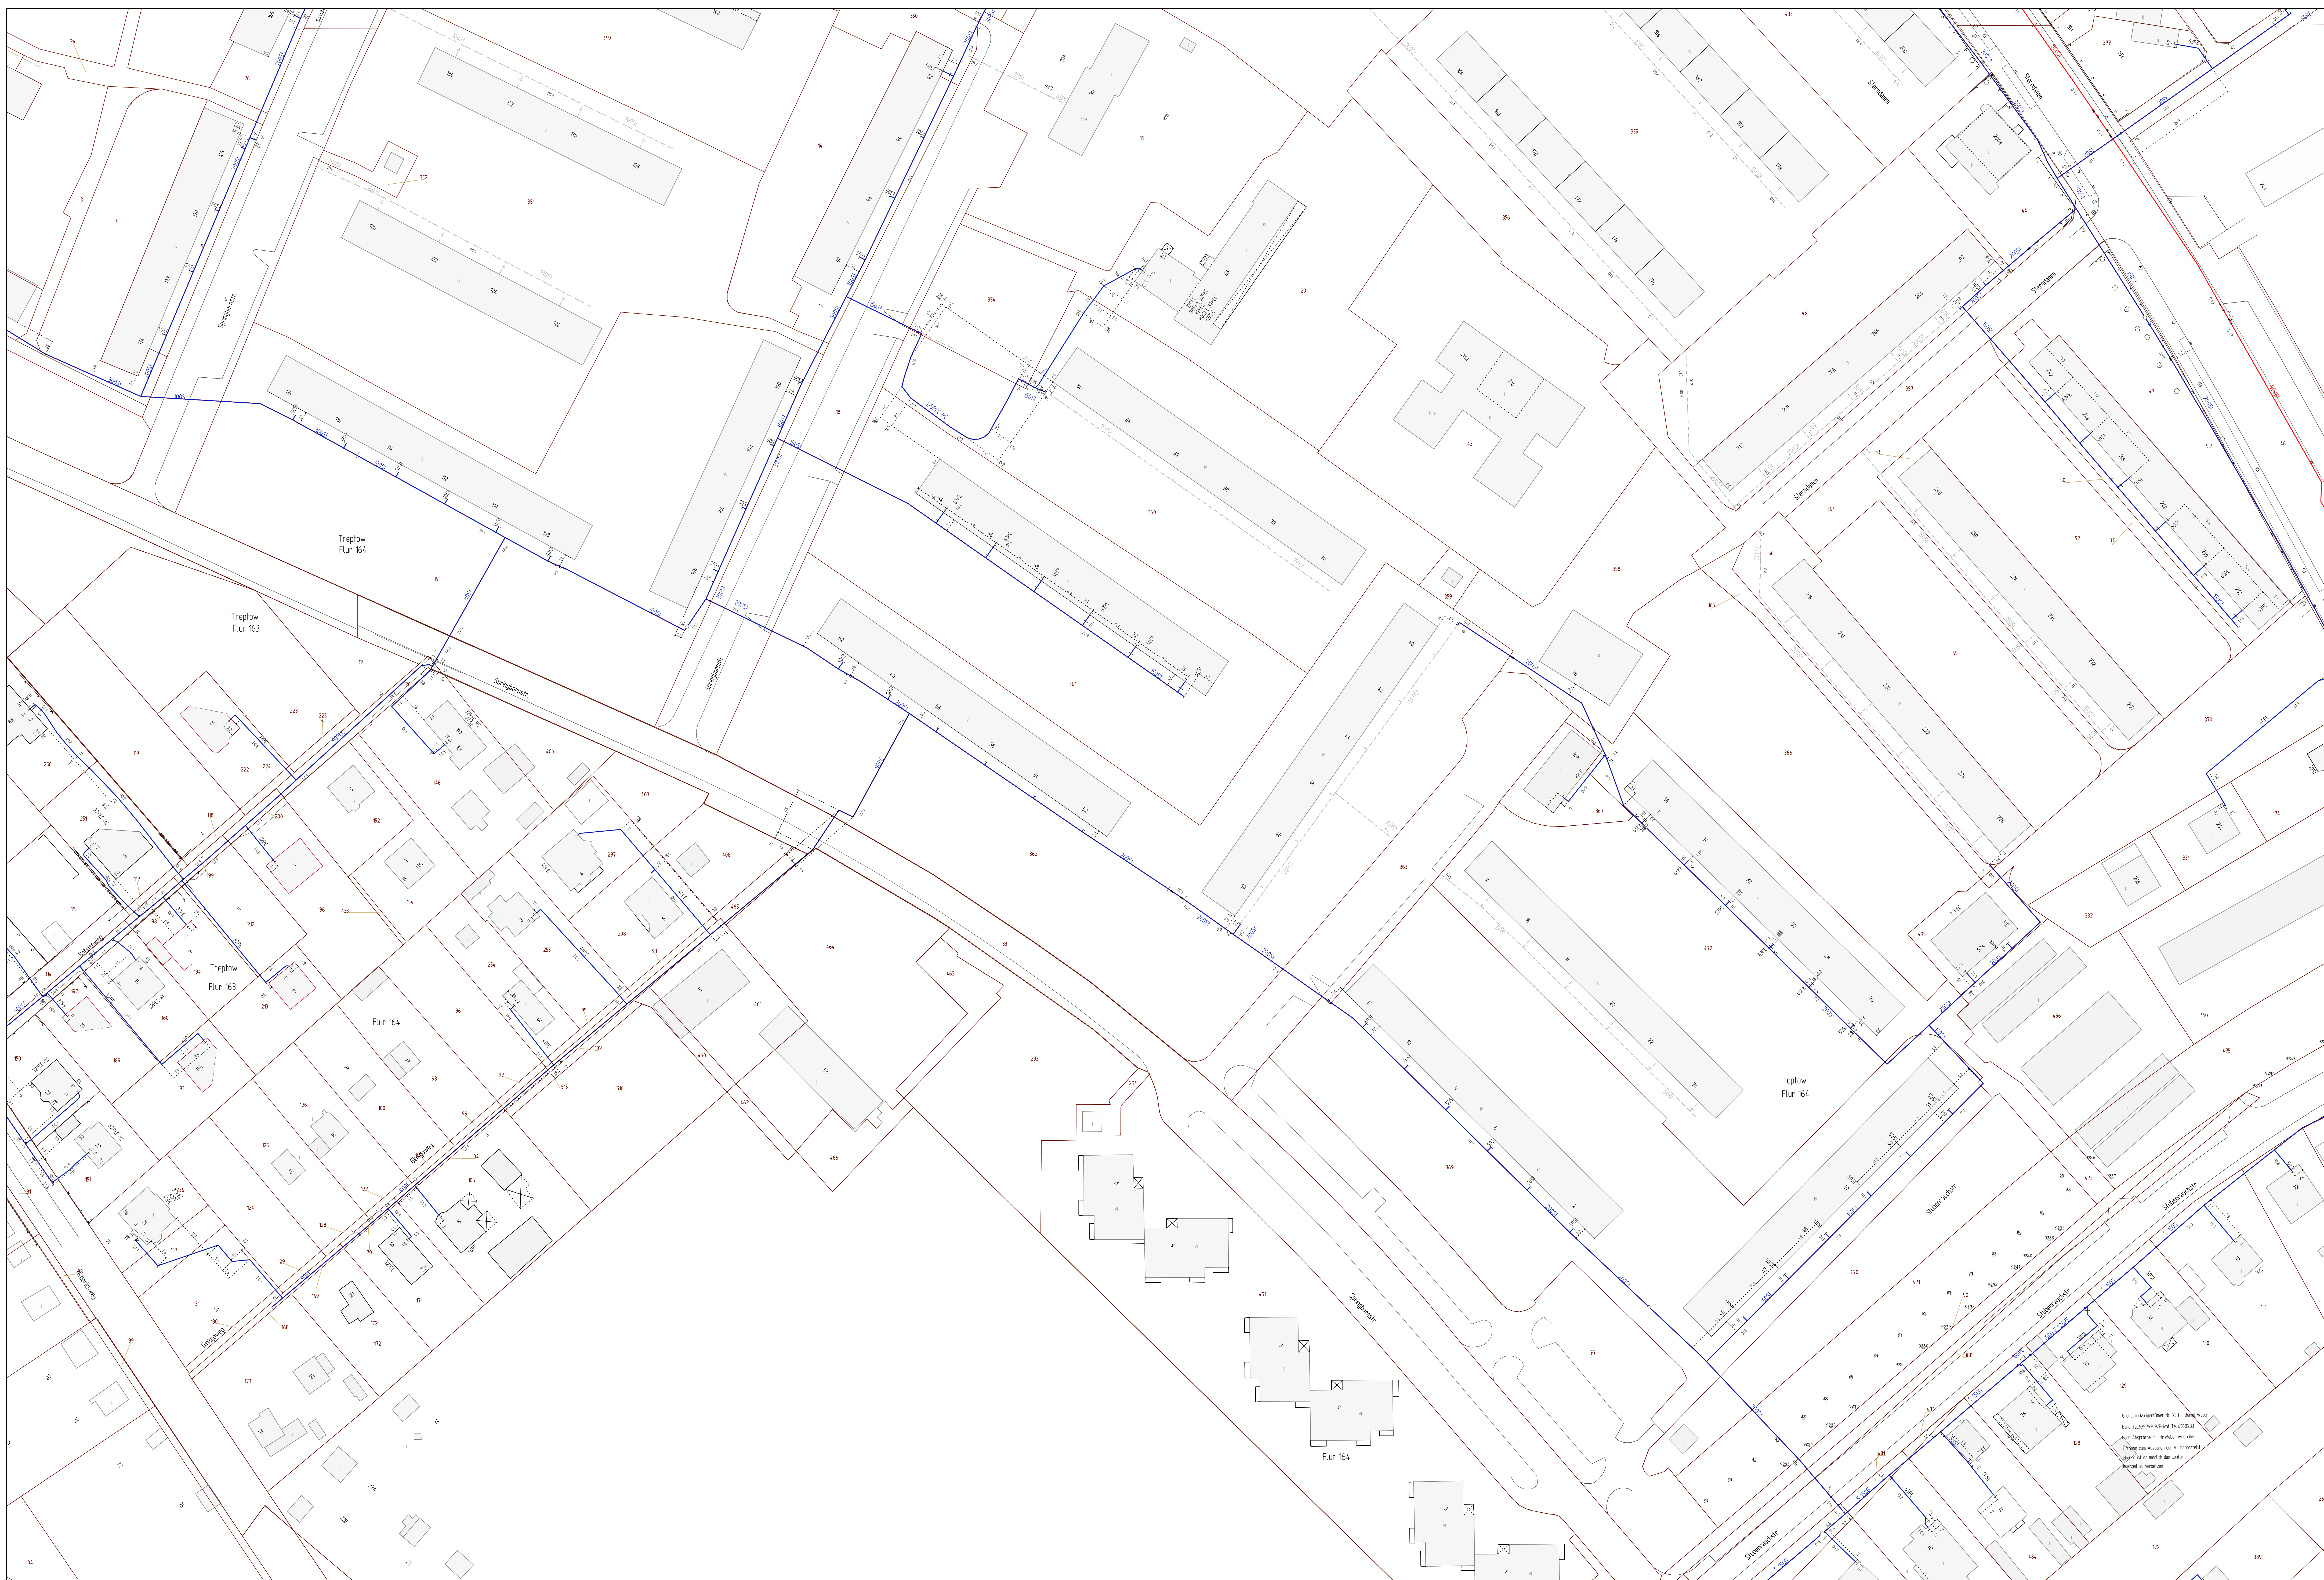

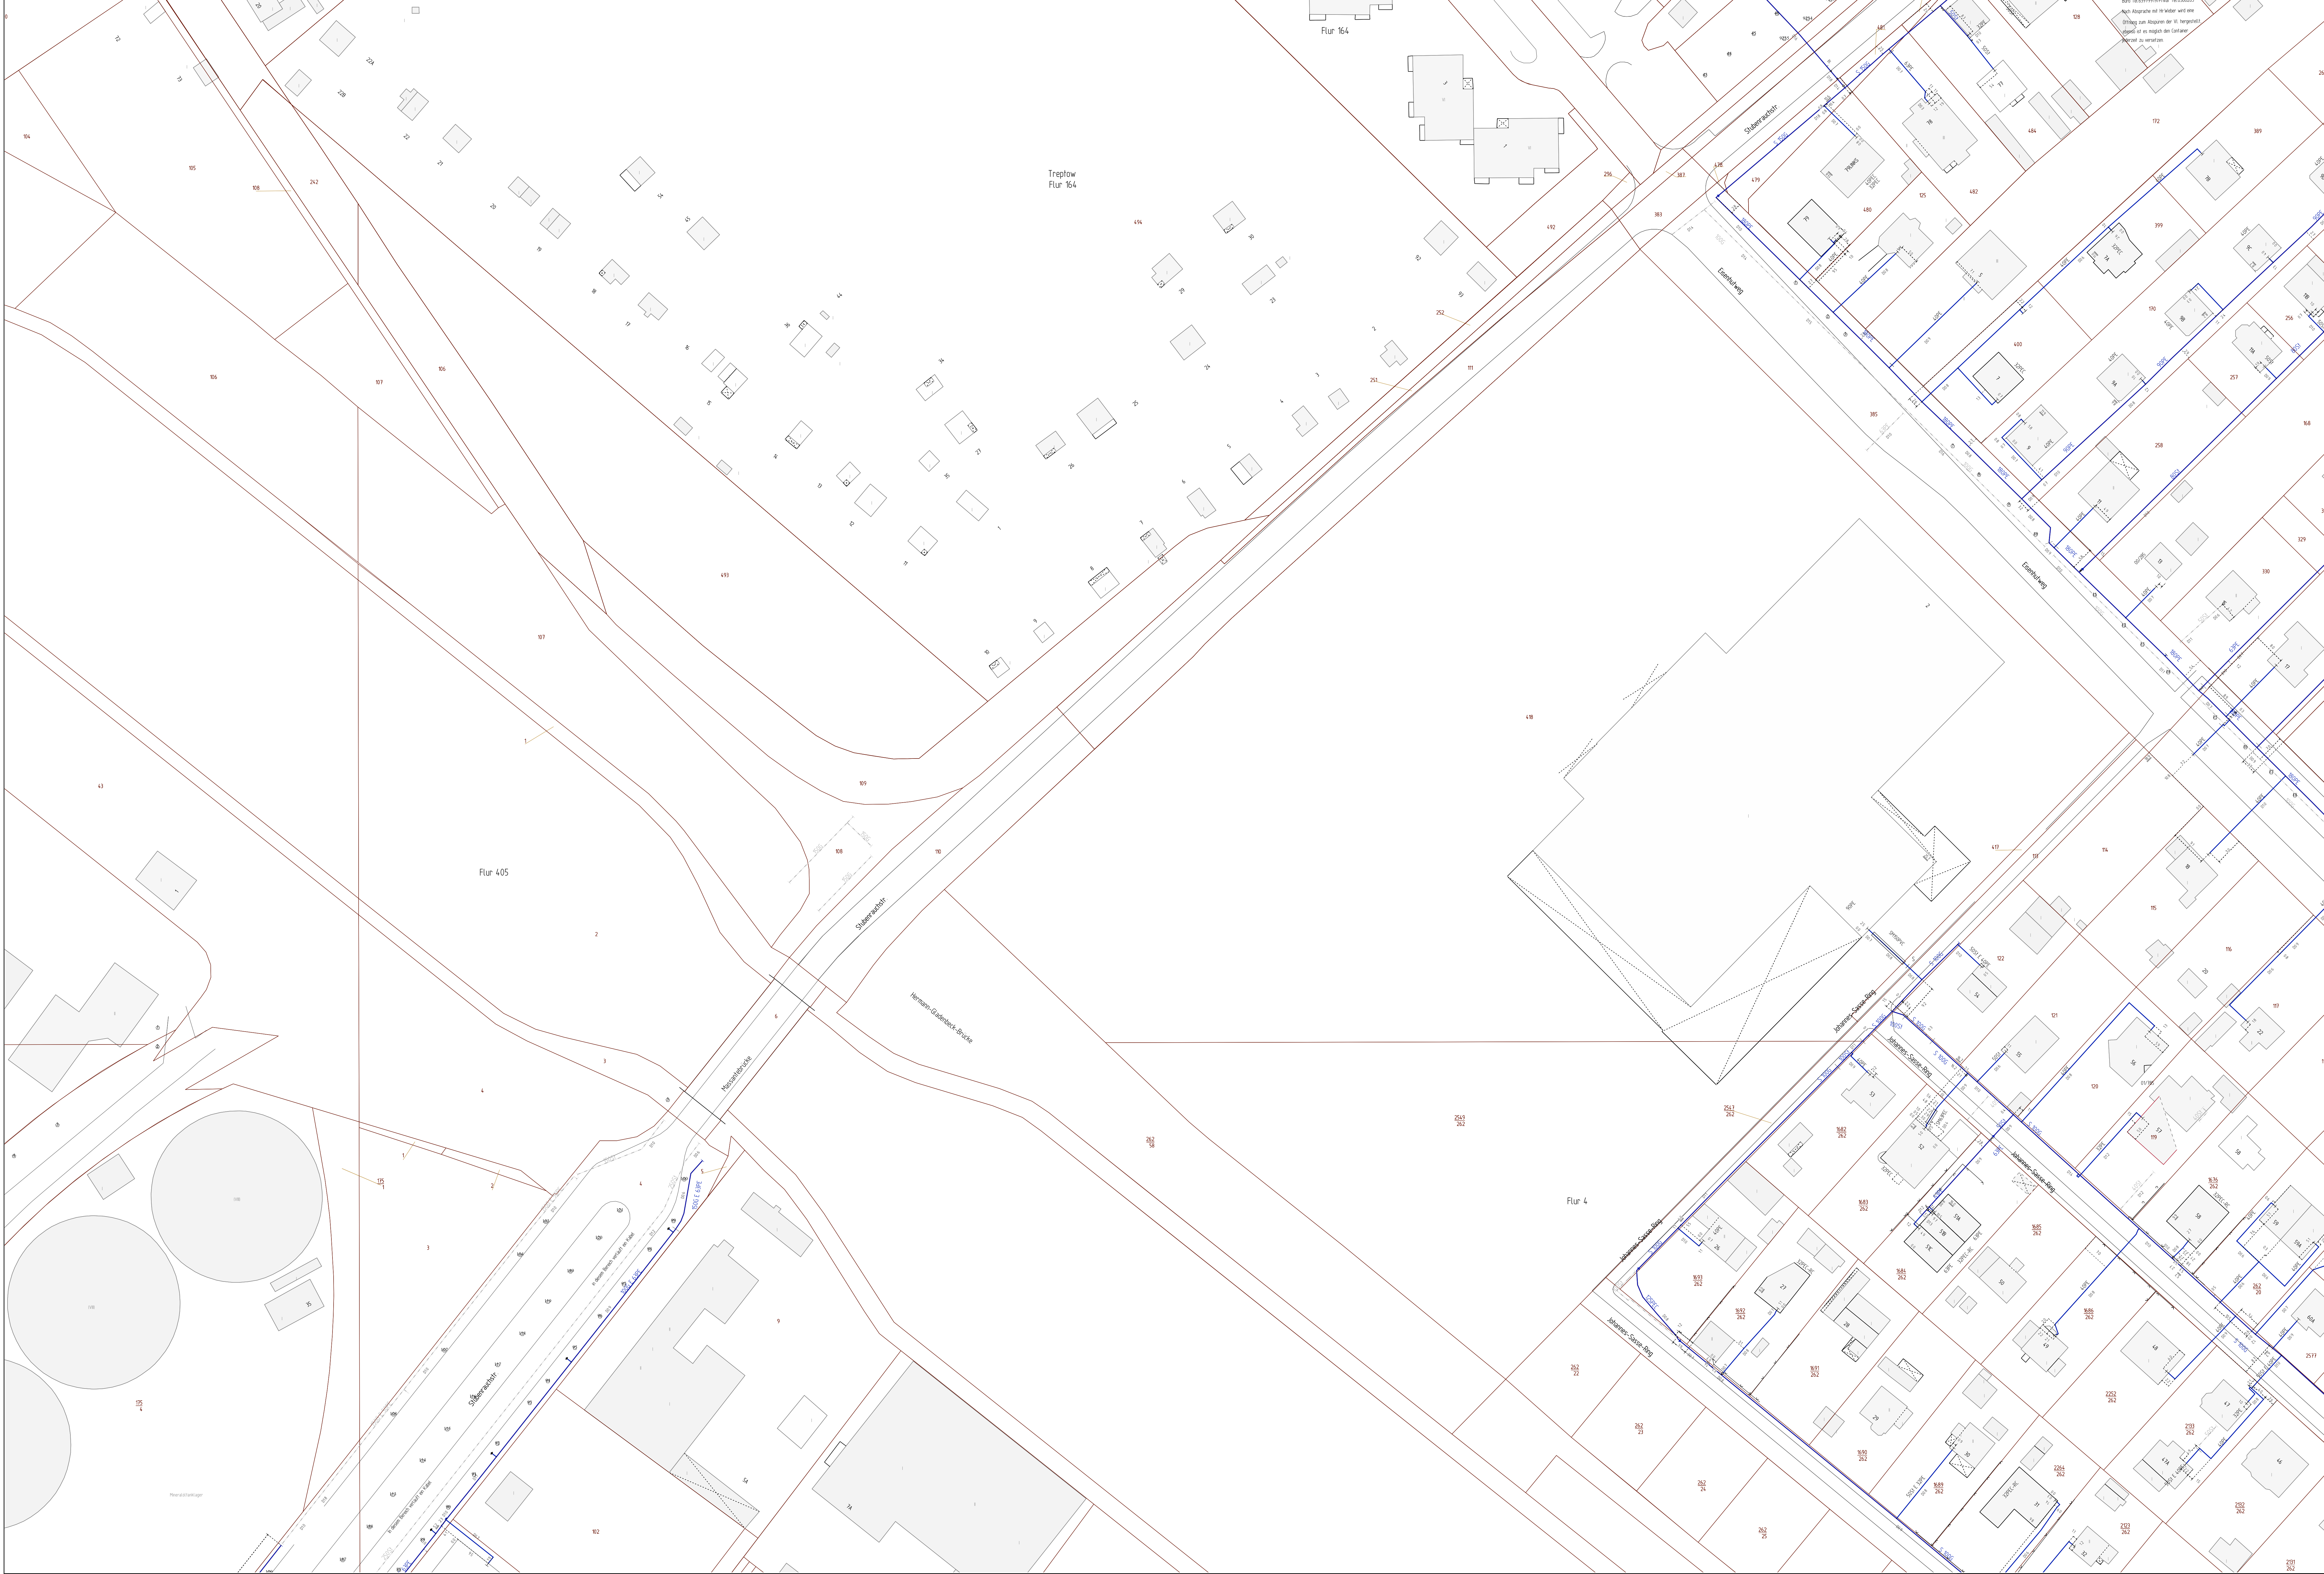



Ort/Transportleitung
Geometrische Daten

Neukölln

Planer:
Seite 5

Erstellt von:
SYSTEM

Erstellt am:
15.06.2025

Registrierungsnummer:
5025-006015

Form:
A80

Erstellt am:
13.02.2025

Leitungsschutzanweisung und Freistellungsvermerk sind zu beachten

Signaturenkatalog Betriebsmittel Gas

Linienarten

	ETL PN 40, Feldleitung PN 160		Leitungsabschnitt 1 bis 4 bar in Betrieb, lageunsicher
	Leitungsabschnitt > 4 bar in Betrieb		Leitungsabschnitt 0,1 bis 1 bar in Betrieb, lageunsicher
	Leitungsabschnitt 1 bis 4 bar in Betrieb		Leitungsabschnitt < 0,1 bar in Betrieb, lageunsicher
	Leitungsabschnitt 0,1 bis 1 bar in Betrieb		Kabel
	Leitungsabschnitt < 0,1 bar in Betrieb		Schutzrohr
	Leitungsabschnitt in Planung		Leitungsabschnitt stillgelegt
	Darstellung Fremdleitung im Bestandsplan		

Sonstige Symbole/Beschriftungen

200St	Dimension und Material in der Farbe der Druckstufe		Armatur (Versorgungsleitung)
	Station	SPf 	Schilderpfahl
	Gasleuchte	D1.0	Deckungsangabe in [m]

Signaturenkatalog Betriebsmittel Strom NBB

Symbol	Beschreibung	Symbol	Beschreibung
	0,4 kV Erdkabel		20 kV Erdkabel
	0,4 kV Erdkabel stillgelegt		20 kV Erdkabel stillgelegt
	Freileitung		Erdung
	Freileitung stillgelegt		Leitungsabschnitt in Planung
	E-Ladesäule		

Signaturenkatalog Betriebsmittel Trinkwasser NBB

Symbol	Beschreibung	Symbol	Beschreibung
	Leitungsabschnitt in Betrieb		Leitungsabschnitt stillgelegt
	Leitungsabschnitt in Planung		

Signaturenkatalog Betriebsmittel Fernwärme NBB

Symbol	Beschreibung	Symbol	Beschreibung
	Leitungsabschnitt Vorlauf in Betrieb		Reduzierung Vorlauf in Betrieb
	Leitungsabschnitt Rücklauf in Betrieb		Reduzierung Rücklauf in Betrieb
	Leitungsabschnitt stillgelegt		Reduzierung stillgelegt
	Leitungsabschnitt Kanal		Leitungsabschnitt in Planung