

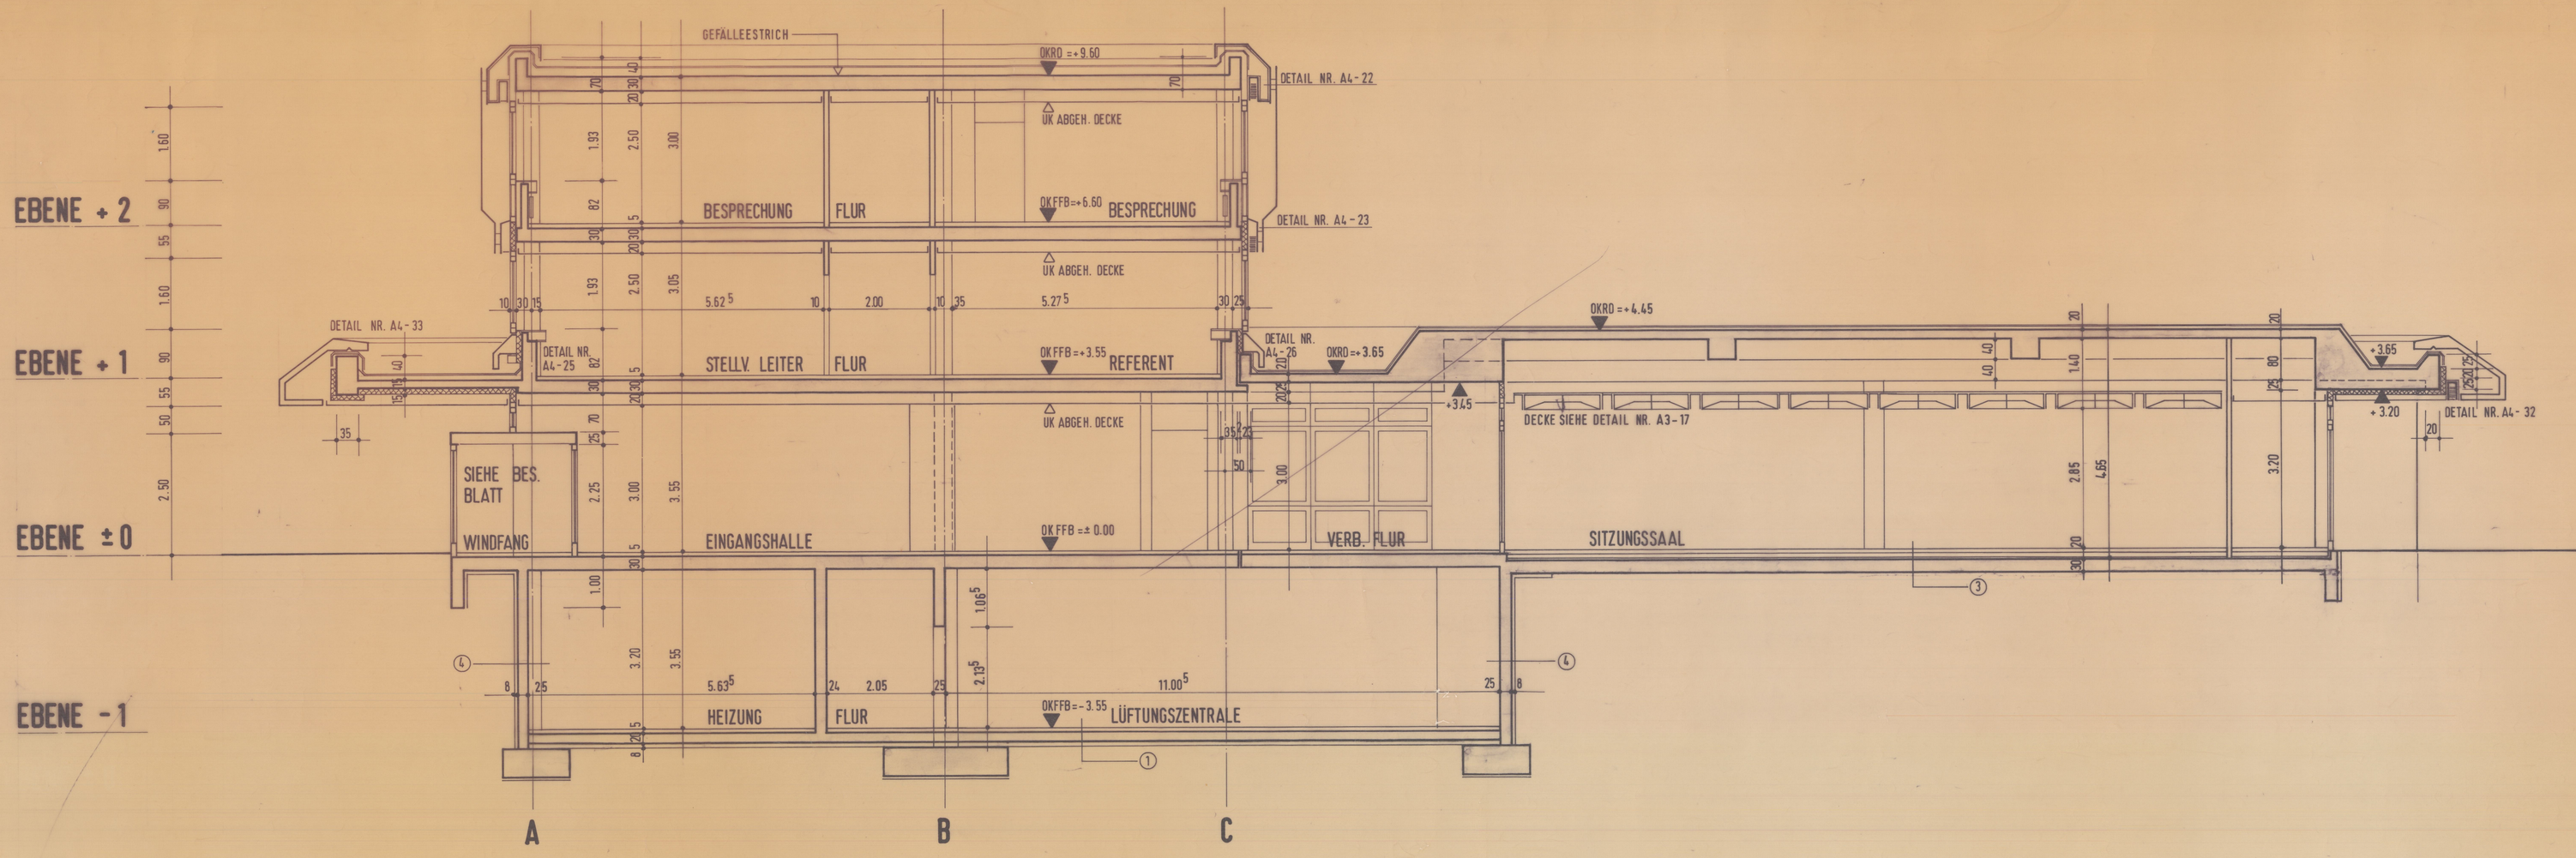


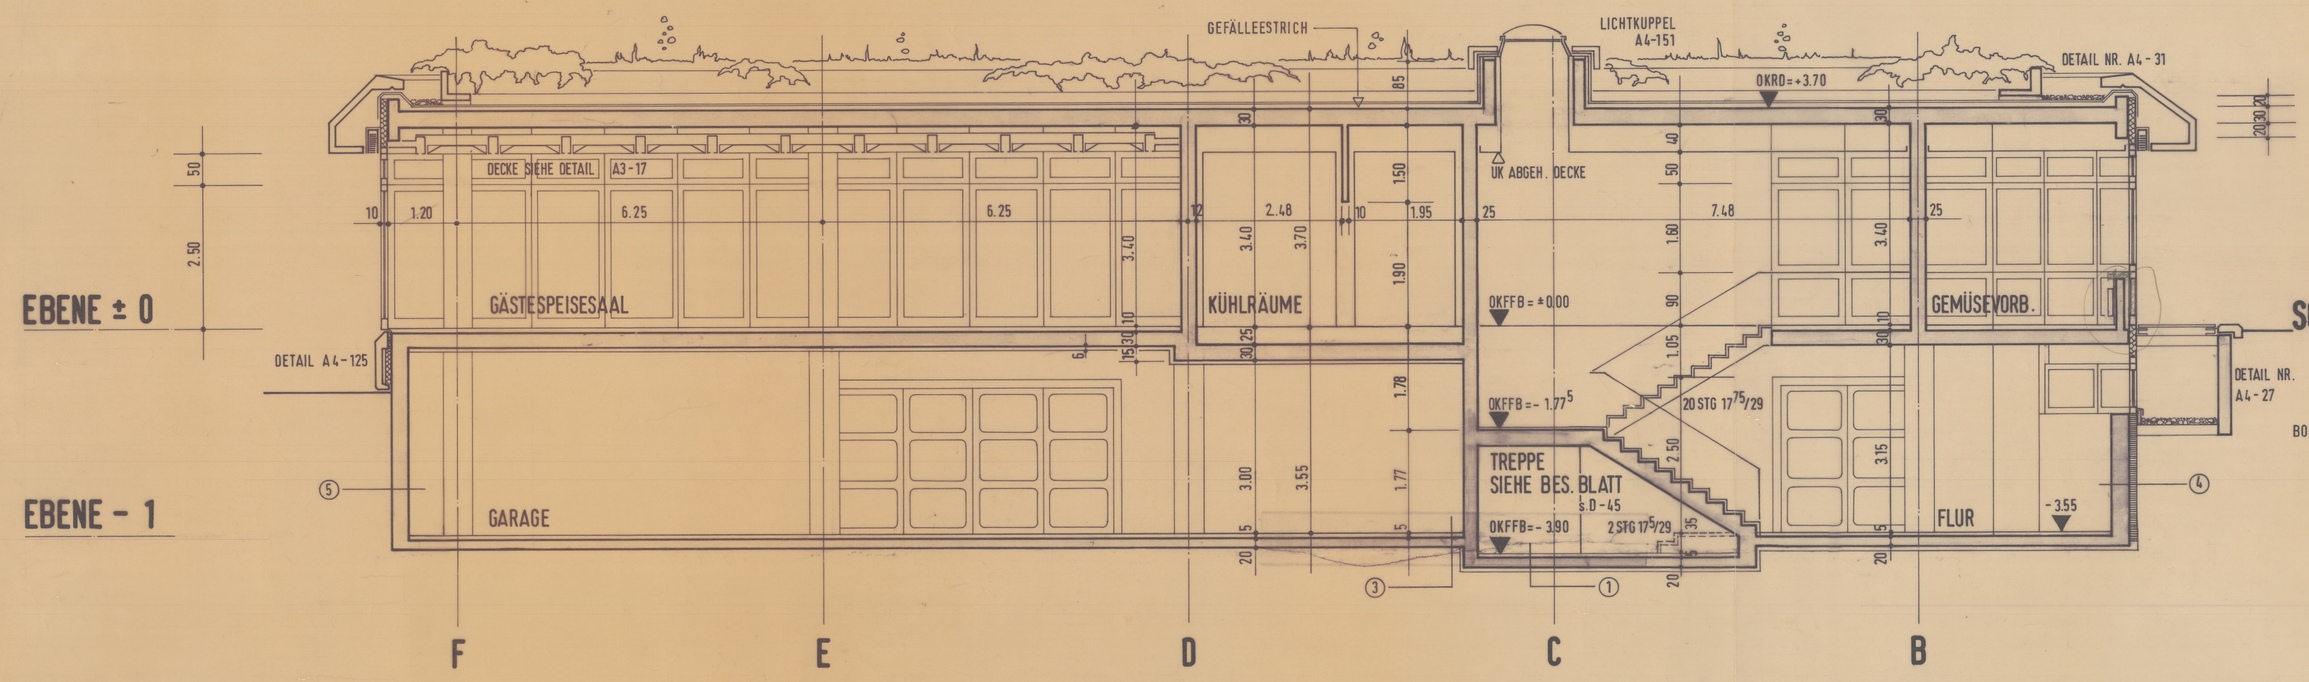

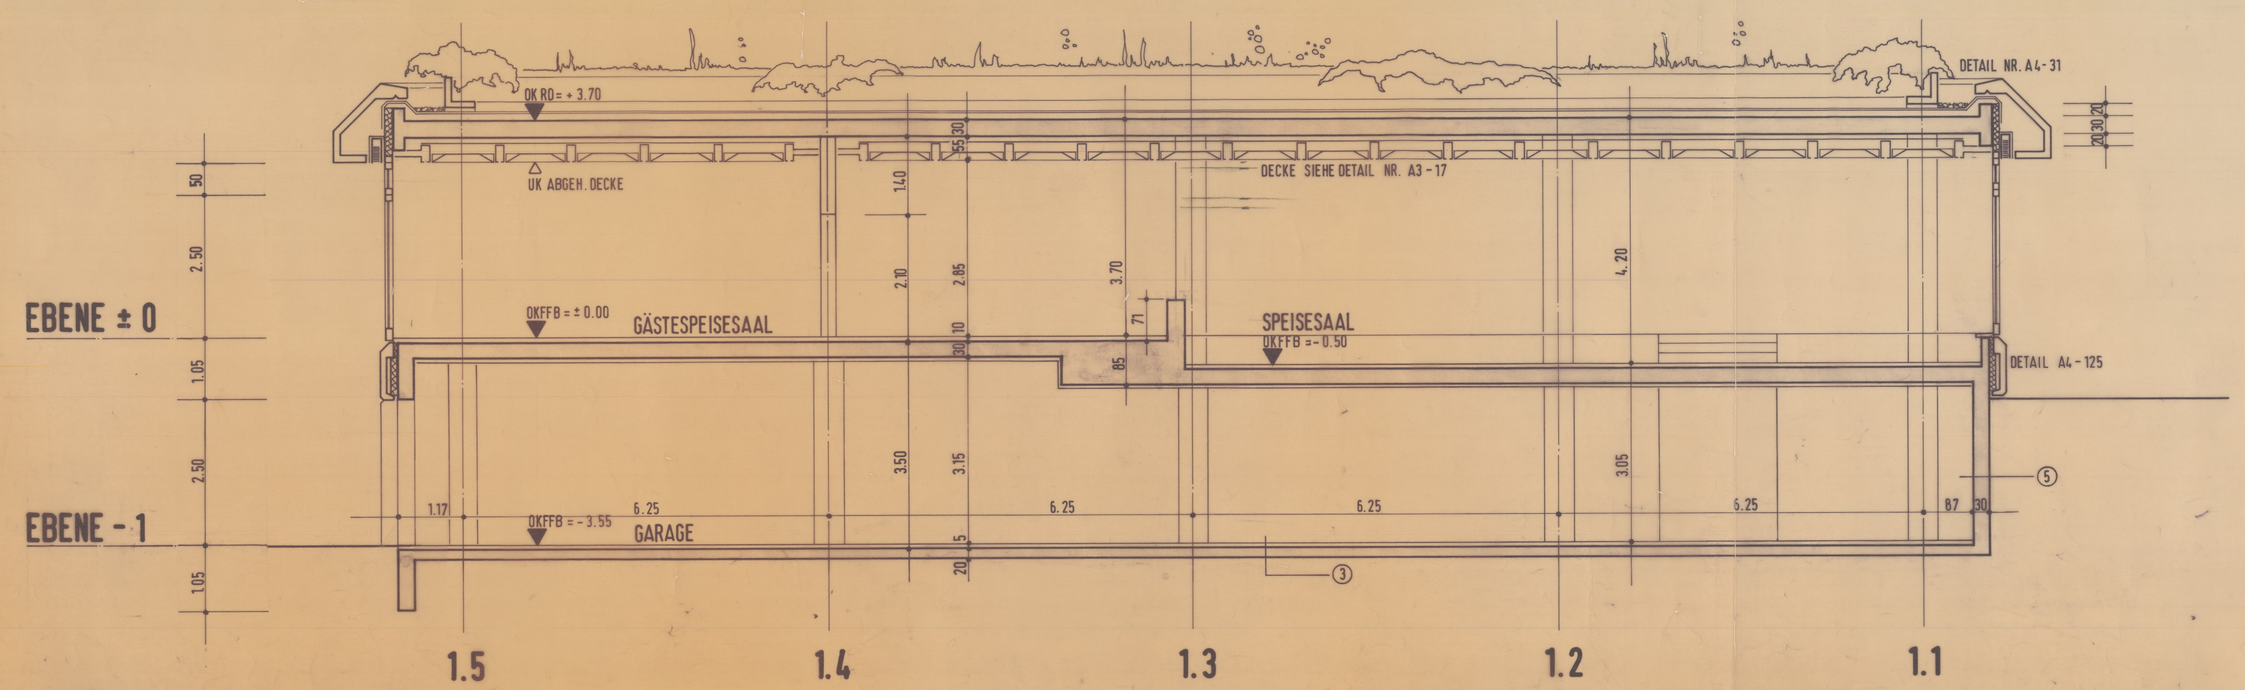

WANDAUFBAU: ④ SPERRBETON
BITUMEN POS. 1003
ROOFMATE 8 cm

⑤ SPERRBETON
BITUMEN POS. 1003


e	28.2.83	BODENAUFBAU / WANDAUFBAU / JALOUSETTE IM SITZUNGSSAAL	WA
d	26.1.83	TREPPE IN ACHSE „C" GEÄNDERT / LICHTKUPPEL ERGÄNZT	WA
c	23.11.82	SITZUNGSSAAL 15 cm TIEFER / BRÜSTUNG KÜCHENB. / GÄSTESP.+KÜCHE 5cm TIEF	WA
b	8.11.82	DECKE ÜBER DEM SITZUNGSSAAL / KÜHLRAUM	WA
a	12.8.82	HÖHEN IM SITZUNGSSAAL, CAFETERIA+SITZUNGSSAAL	WA
INDEX	DATUM	ÄNDERUNG	GEZ. GES.

HBG

VERWALTUNGSGEBÄUDE

DES HAUPTVERBANDES DER GEWERBLICHEN BERUFSGENOSSENSCHAFTEN ST. AUGUSTIN

BESTANDSPLAN
STAND APRIL 1986

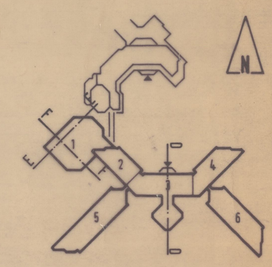

±0.00 = 67.00 ü. NN

BAUHERR: HAUPTVERBAND DER GEWERBLICHEN BERUFSGENOSSENSCHAFTEN BONN

ARCHITEKT: KARL SCHMUCKER
DIPL. ING. FREIER ARCHITEKT BDA
6800 MANNHEIM 1 P 3.14 TEL. 27931

PLANBEZEICHNUNG: SCHNITT D-D / E-E / F-F

MST. 1:50

BAUTEIL

BL.NR. 50.26

BEARB.	GEZ.	GEPR.
DIEHL 88X120	MÜLLER	
DAT.	DAT. JULI 82	DAT.