

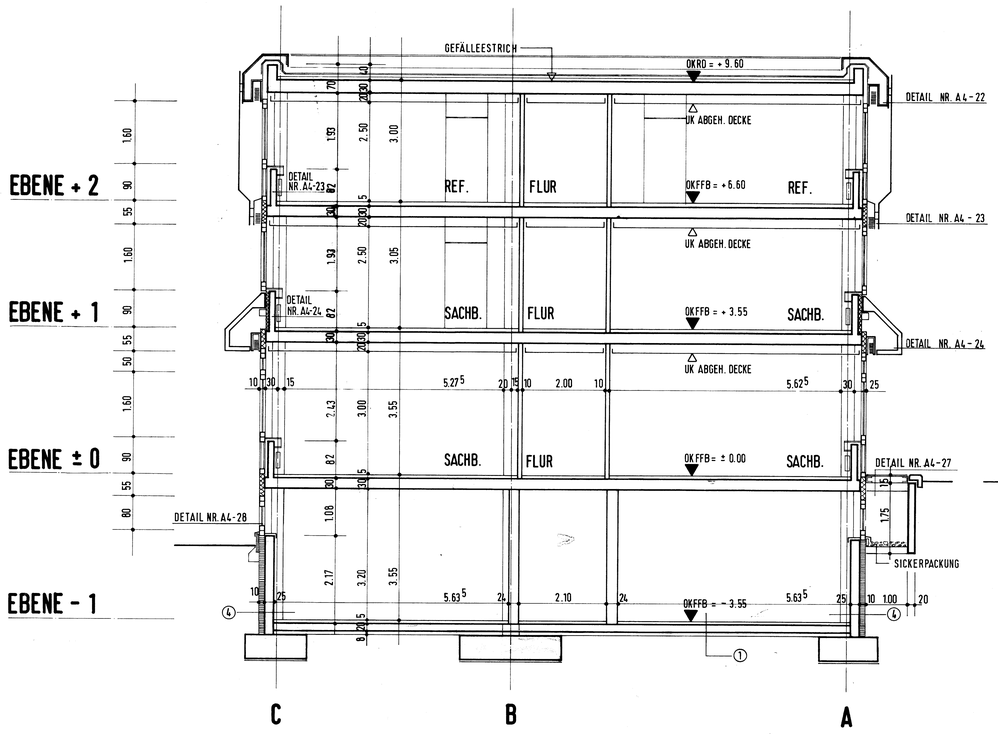


SCHNITT A - A

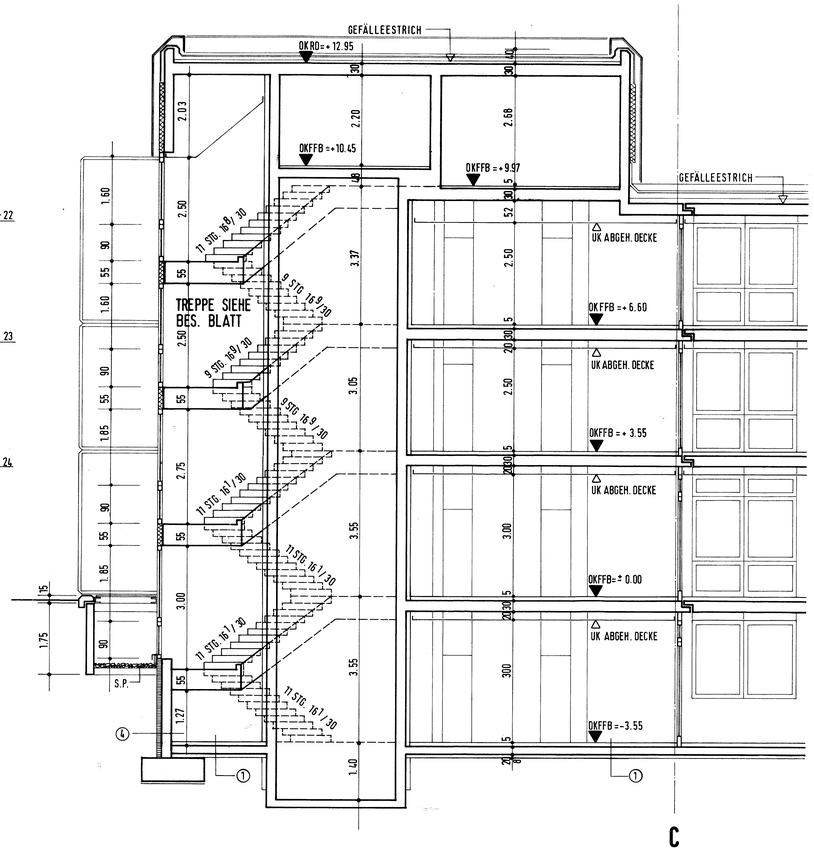

SCHNITT B - B

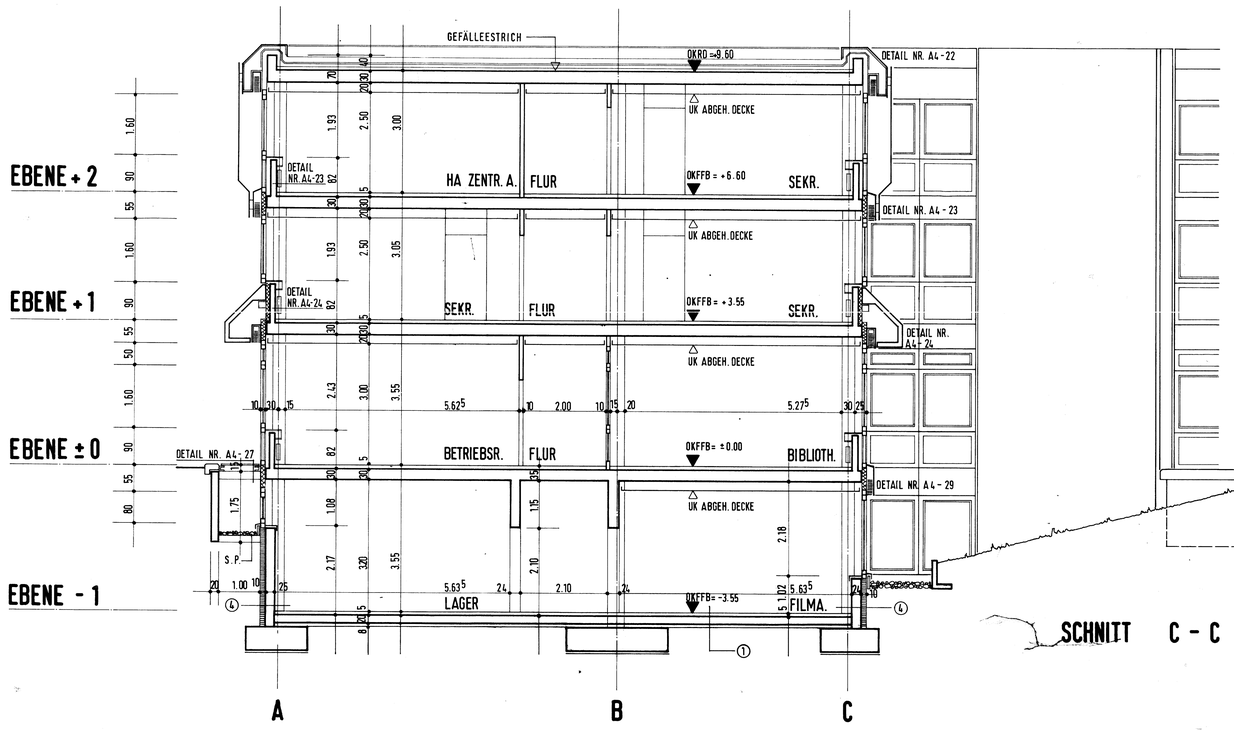

SCHNITT C - C

BODENAUFBAU: ① SPERRBETON
PE-FOLIE
ROOFMATE 8 cm
2 LAGEN G 200 S5
SAUBERKEITSSCHICHT

WANDAUFBAU: ④ SPERRBETON
BITUMEN POS. 1003
ROOFMATE 8 cm


b	28.2.83	BODENAUFBAU / WANDAUFBAU	WA
a	29.11.82	LICHTSCHACHT / HAUPTTREPPENHAUS VON 16°AUF 18° Z. DACHAUFB.	WA
INDEX	DATUM	ÄNDERUNG	BEZ.	GES.

HBG

VERWALTUNGSGEBÄUDE

DES HAUPTVERBANDES DER GEWERBLICHEN BERUFSGENOSSENSCHAFTEN ST. AUGUSTIN

BESTANDSPLAN
STAND APRIL 1986

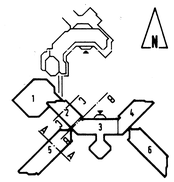

±0.00 = 67.00 ü. NN

BAUHERR: HAUPTVERBAND DER GEWERBLICHEN BERUFSGENOSSENSCHAFTEN BONN

ARCHITEKT: KARL SCHMUCKER
DIPL. ING. FREIER ARCHITEKT BDA
6800 MANNHEIM 1 P 3.14 TEL. 27931

PLANBEZEICHNUNG: SCHNITT A-A / B-B / C-C

MST. 1:50

BAUTEIL

BL.NR. 50.25

BEARB.	GEZ.	GEPR.
DIEHL	MÜLLER	
DAT.	DAT. JULI 82	DAT.