GasLINE

Netzauskunft

Telefon 0201/36 59 - 500
E-Mail netzauskunft@pledoc.de

PLEdoc GmbH ▫ Gladbecker Straße 404 ▫▫ 45326 Essen

Landesbetrieb für Straßenbau
FB 42
Kevin Könen
Peter-Neuber-Allee 1
66538 Neunkirchen

Trasseneinweisung
ist über das Kontaktformular unter
https://einweisung.mmc-portal.de
anzufragen

Ihr Zeichen	Ihre Nachricht vom	Anfrage an	unser Zeichen	Datum
20260415-0139	15.04.2026	BIL	**20260402625**	**21.04.2026**

Dieses Schreiben ist nur gültig in Verbindung mit einem Einweisungsprotokoll.

L 133 B51 Saar Radweg 4 BA
Radwegebau Saar Radweg 4 B in 54441 Taben-Rodt

Betroffene Anlagen:

lfd. Nr.	Eigentümer	Leitungstyp	Status	Leitungsbezeichnung	Blatt	Schutzstreifen m	Ansprechpartner
1	GasLINE	LWL-KSR-Anlage	in Betrieb	GLT_310_010	181- 202	2	Maintenance Management Center (MMC) 0201/3642-17866 https://einweisung.mmc-portal.de
2		LWL-KSR-Anlage	in Bau	unbekannt	Derzeit keine Dokumentation vorhanden	2	

Sehr geehrte Damen und Herren,

von der GasLINE GmbH & Co. KG, Straelen, sind wir mit der Wahrnehmung ihrer Interessen im Rahmen der Bearbeitung von Fremdplanungsanfragen und öffentlich-rechtlichen Verfahren beauftragt. GasLINE ist Eigentümerin eines deutschlandweiten Kabelschutzrohr(KSR)-Anlagennetzes mit einliegenden Lichtwellenleiter(LWL)-Kabeln, in welchem zu öffentlichen Zwecken dienende Telekommunikationslinien betrieben werden. Ihr wurde gem. § 125 Ab. 2 TKG durch die Bundesnetzagentur die Berechtigung übertragen, öffentlich gewidmete Verkehrswege unentgeltlich zu nutzen.

Unabhängig davon, ob es sich bei den aufgeführten Kabelschutzrohranlagen um eine oder mehrere Kabelschutzrohranlagen handelt, bezeichnen wir diese nachfolgend als KSR-Anlage.

Die Trassenführung der KSR-Anlage ist aus den Planunterlagen zu entnehmen. Berücksichtigen Sie bitte das Merkblatt zur Dokumentation.

GasLINE gibt i.d.R. keine digitalen Daten an Dritte heraus.

Mithilfe der Koordinaten an den Tangentenschnittpunkten (TS-Punkten) oder Leitungspunkten (LP) in den beiliegenden Bestandsplänen ist eine sehr präzise Übernahme der LWL-Trasse in CAD-Systeme möglich. In Ausnahmefällen liegen allerdings keine Koordinaten vor.

Bei der Durchführung der Baumaßnahme im Bereich der KSR-Anlage sind die **Auflagen und Hinweise der beigefügten Anweisung zum Schutz von Kabelschutzrohranlagen mit einliegenden Lichtwellenleiterkabeln der GasLINE GmbH & Co. KG** zu beachten. In diesem Zusammenhang machen wir besonders bzw. ergänzend auf folgendes aufmerksam:

Vor Baubeginn ist die Lage der im Projektbereich liegenden KSR-Anlage durch fachgerechte Erkundungsmaßnahmen (Ortung, Suchschlitze in Handschachtung) zu ermitteln.

Niveauänderungen im Schutzstreifenbereich der KSR-Anlage sind nur nach vorheriger Absprache statthaft.

Die vorhandene Überdeckung der KSR-Anlage ist im Ausbaubereich der Straße nach Möglichkeit beizubehalten, wobei eine Regeldeckung von 1,0 m nicht unterschritten werden sollte.

Ausgekofferte bzw. abgeschobene Flächen im Schutzstreifen dürfen nicht mit schweren Bau- oder Transportfahrzeugen befahren werden.

Ein Einsatz von Maschinen innerhalb des Schutzstreifenbereichs ist nur nach vorheriger Absprache und unter Aufsicht erlaubt.

Markierungen, Schilderpfähle und Festpunktzeichen dürfen ohne Zustimmung der GasLINE nicht entfernt oder versetzt werden. GasLINE behält sich vor, nach Fertigstellung der Arbeiten, das Einmessen und Wiedereinsetzen der Zeichen zu Lasten des Unternehmers vorzunehmen.

Ein Aufstellen von Baucontainern und auch eine vorübergehende Lagerung von Erdaushub, Baumaterialen und Maschinen sind im Schutzstreifenbereich nicht erlaubt.

Weitergehende Sicherungs- und bzw. Anpassungsmaßnahmen, die erst an Ort und Stelle geklärt werden können, behalten wir uns ausdrücklich vor.

Spätestens zwei Wochen vor Aufnahme der Arbeiten im Bereich der KSR-Anlage bitten wir um Kontaktaufnahme und terminliche Abstimmung mit dem **Maintenance Management Center (MMC)**, **https://einweisung.mmc-portal.de**, **0201/3642-17866**.

Dieses Schreiben und die zugehörigen Unterlagen sind auf der Baustelle vorzuhalten.

Mit freundlichen Grüßen
PLEdoc GmbH im Auftrag der GasLINE GmbH

- Dieses Schreiben ist ohne Unterschrift gültig -

Anlagen

Planunterlagen
Merkblatt zur Dokumentation
Anweisung

Datenschutzhinweis:

Im Rahmen der Netzauskunft, werden die von Ihnen angegebenen personenbezogenen Daten zum Zweck der Bearbeitung Ihres Anliegens und zur Kontaktaufnahme mit Ihnen verarbeitet. Rechtsgrundlage der Verarbeitung ist Art. 6 Abs. 1 lit. c DSGVO. Die Aufbewahrungs- bzw. Löschungsfrist beträgt 10 Jahre, sofern nicht bei einer von uns jährlich durchgeführten Überprüfung ein Zweckfortfall der Aufbewahrung festgestellt wird.

Sie haben das Recht auf Auskunft, Berichtigung, Löschung oder Einschränkung und Übertragbarkeit der Sie betreffenden personenbezogenen Daten. Zudem haben Sie das Recht auf Widerspruch gegen die Verarbeitung Ihrer personenbezogenen Daten.

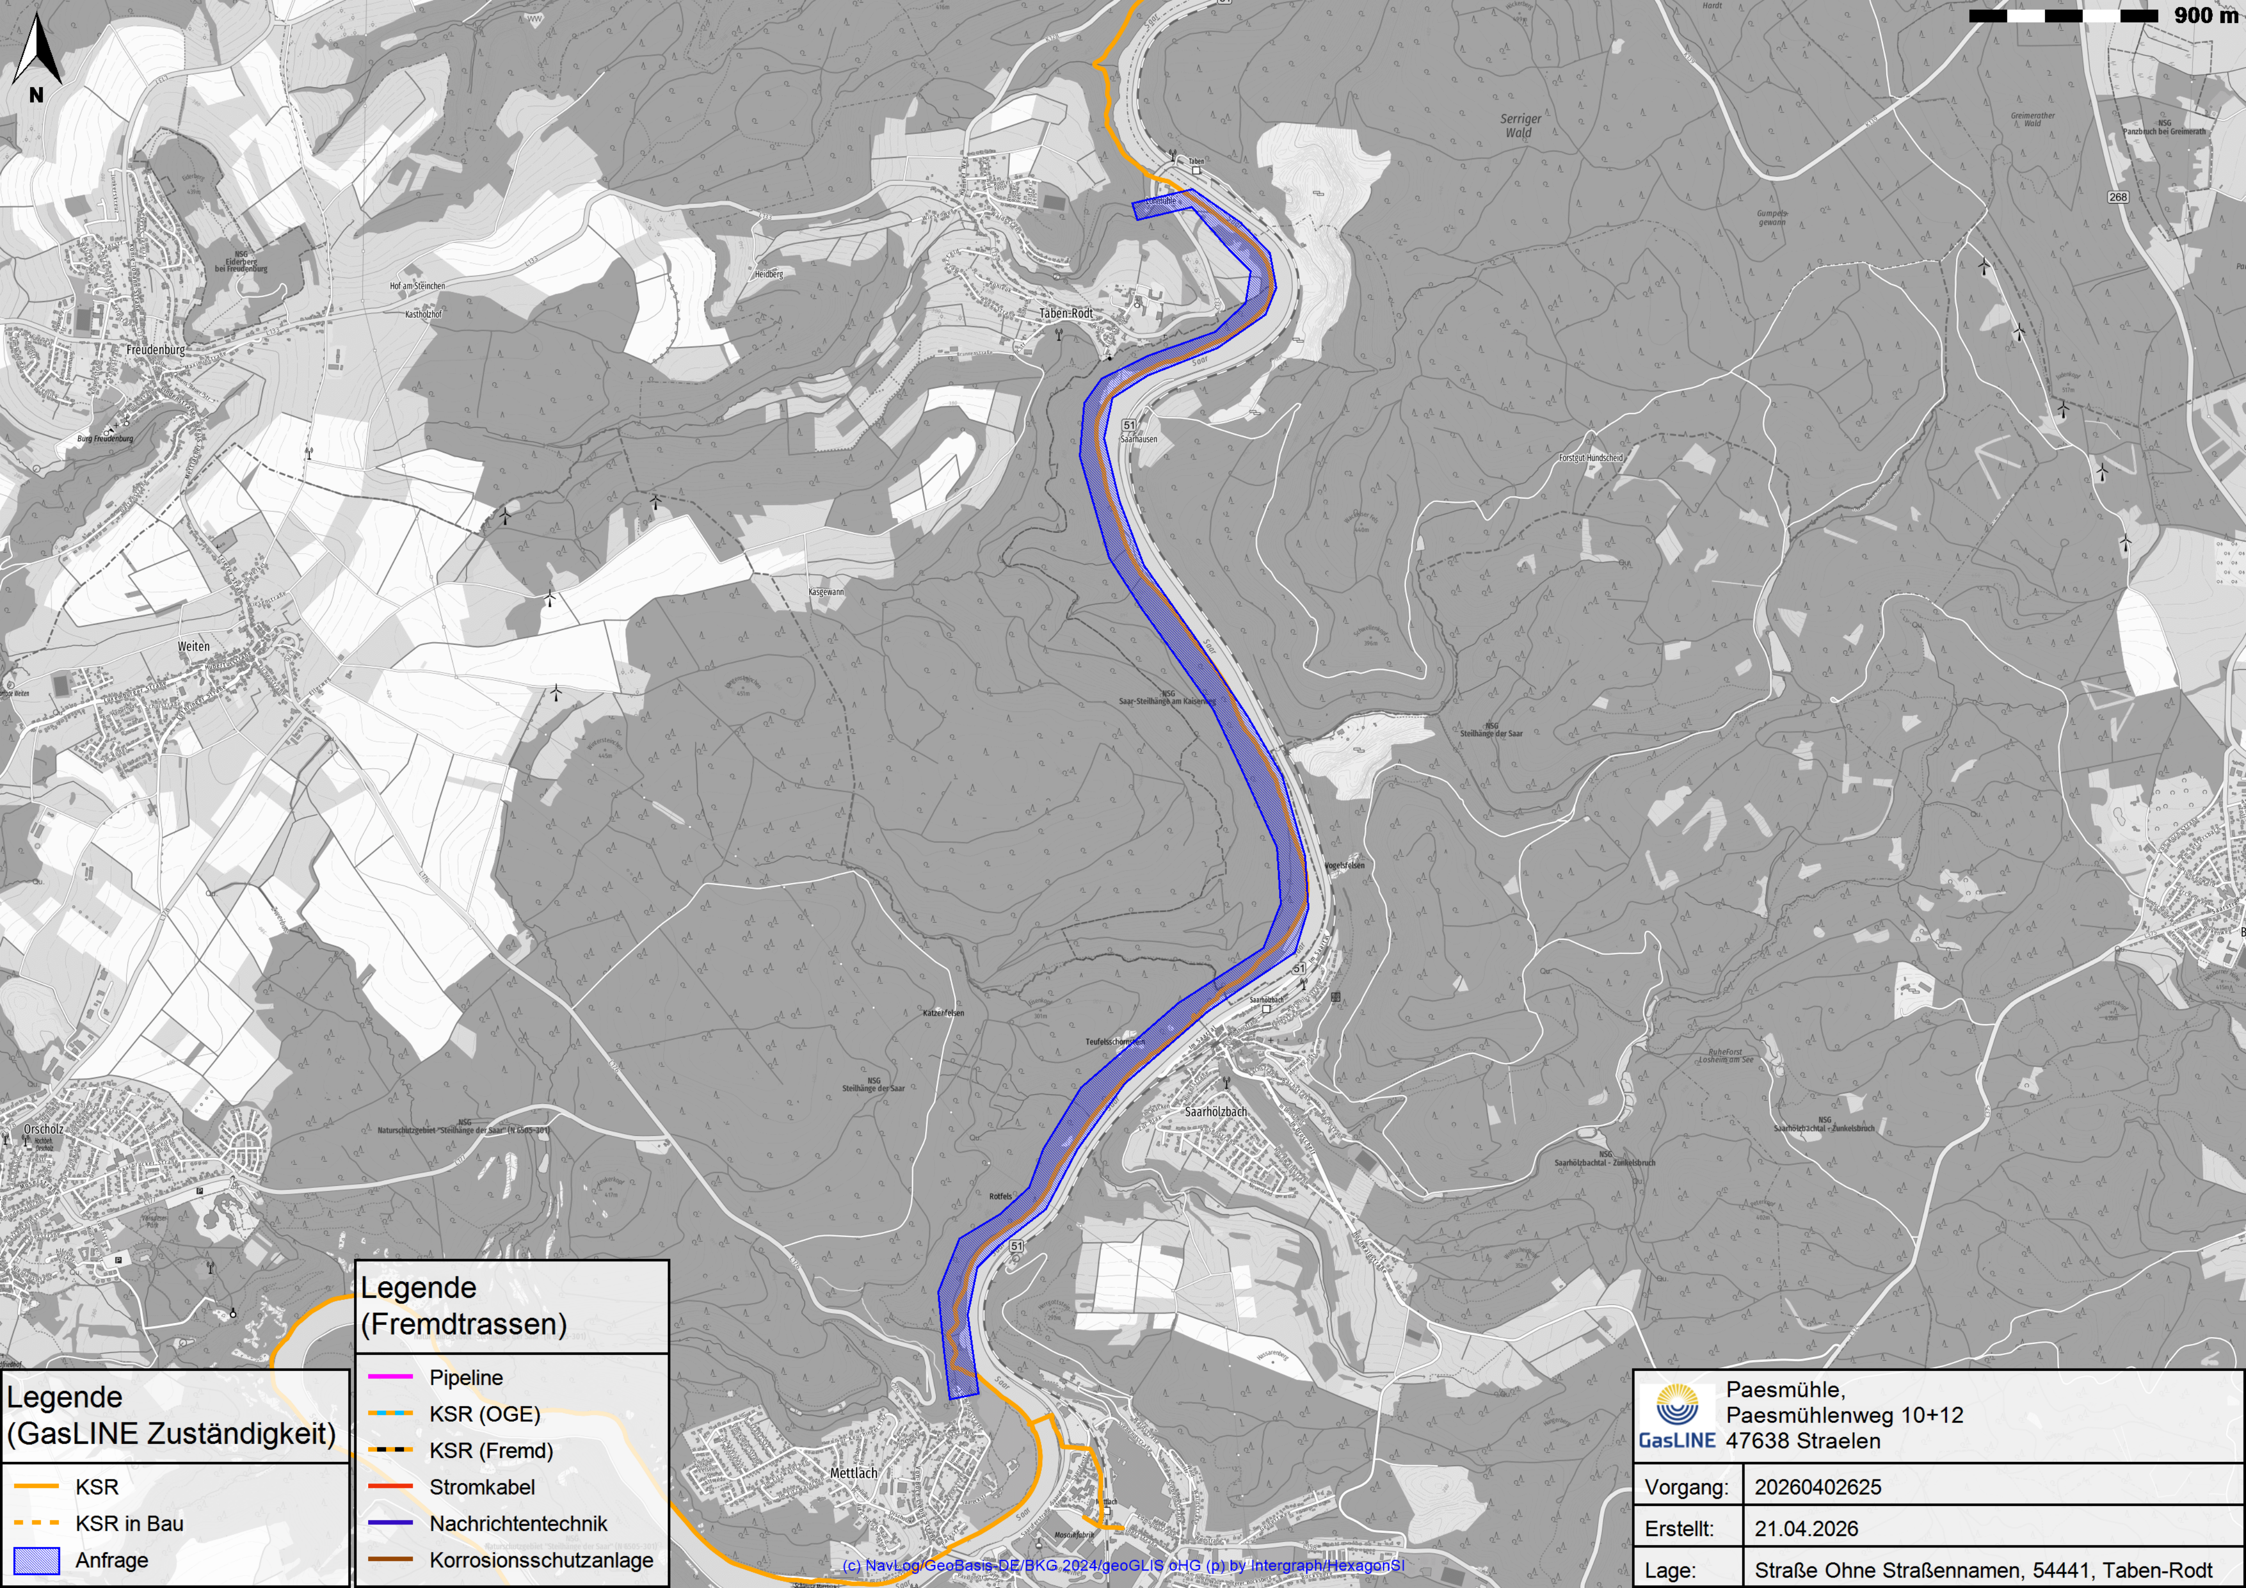

Legende (GasLINE Zuständigkeit)

- — KSR
- - - KSR in Bau
- ▨ Anfrage

Legende (Fremdtrassen)

- — Pipeline
- — KSR (OGE)
- — KSR (Fremd)
- — Stromkabel
- — Nachrichtentechnik
- — Korrosionsschutzanlage

GasLINE

Paesmühle,
Paesmühlenweg 10+12
47638 Straelen

Vorgang:	20260402625
Erstellt:	21.04.2026
Lage:	Straße Ohne Straßennamen, 54441, Taben-Rodt

Erstellt: 15.04.2026, Vorgang: 20260402625

Flur	Flst.	Gmde. Mettlach, Gemkg. Keuchingen	Flur	Flst.	Gmde. Mettlach, Gemkg. Keuchingen
1	179/12, 123/1	Solms-Hohensolms-Lich, Amicie, Prinzessin zu	1	1185/1, 1184/18	Boch-Galhau, Alexander von
1	369/71, 369/73	Bundesrepublik Deutschland, Bundeswasserstrassenverwaltung	-	-	-
1	37/7, 17/1	Boch-Galhau, Alexander von	-	-	-

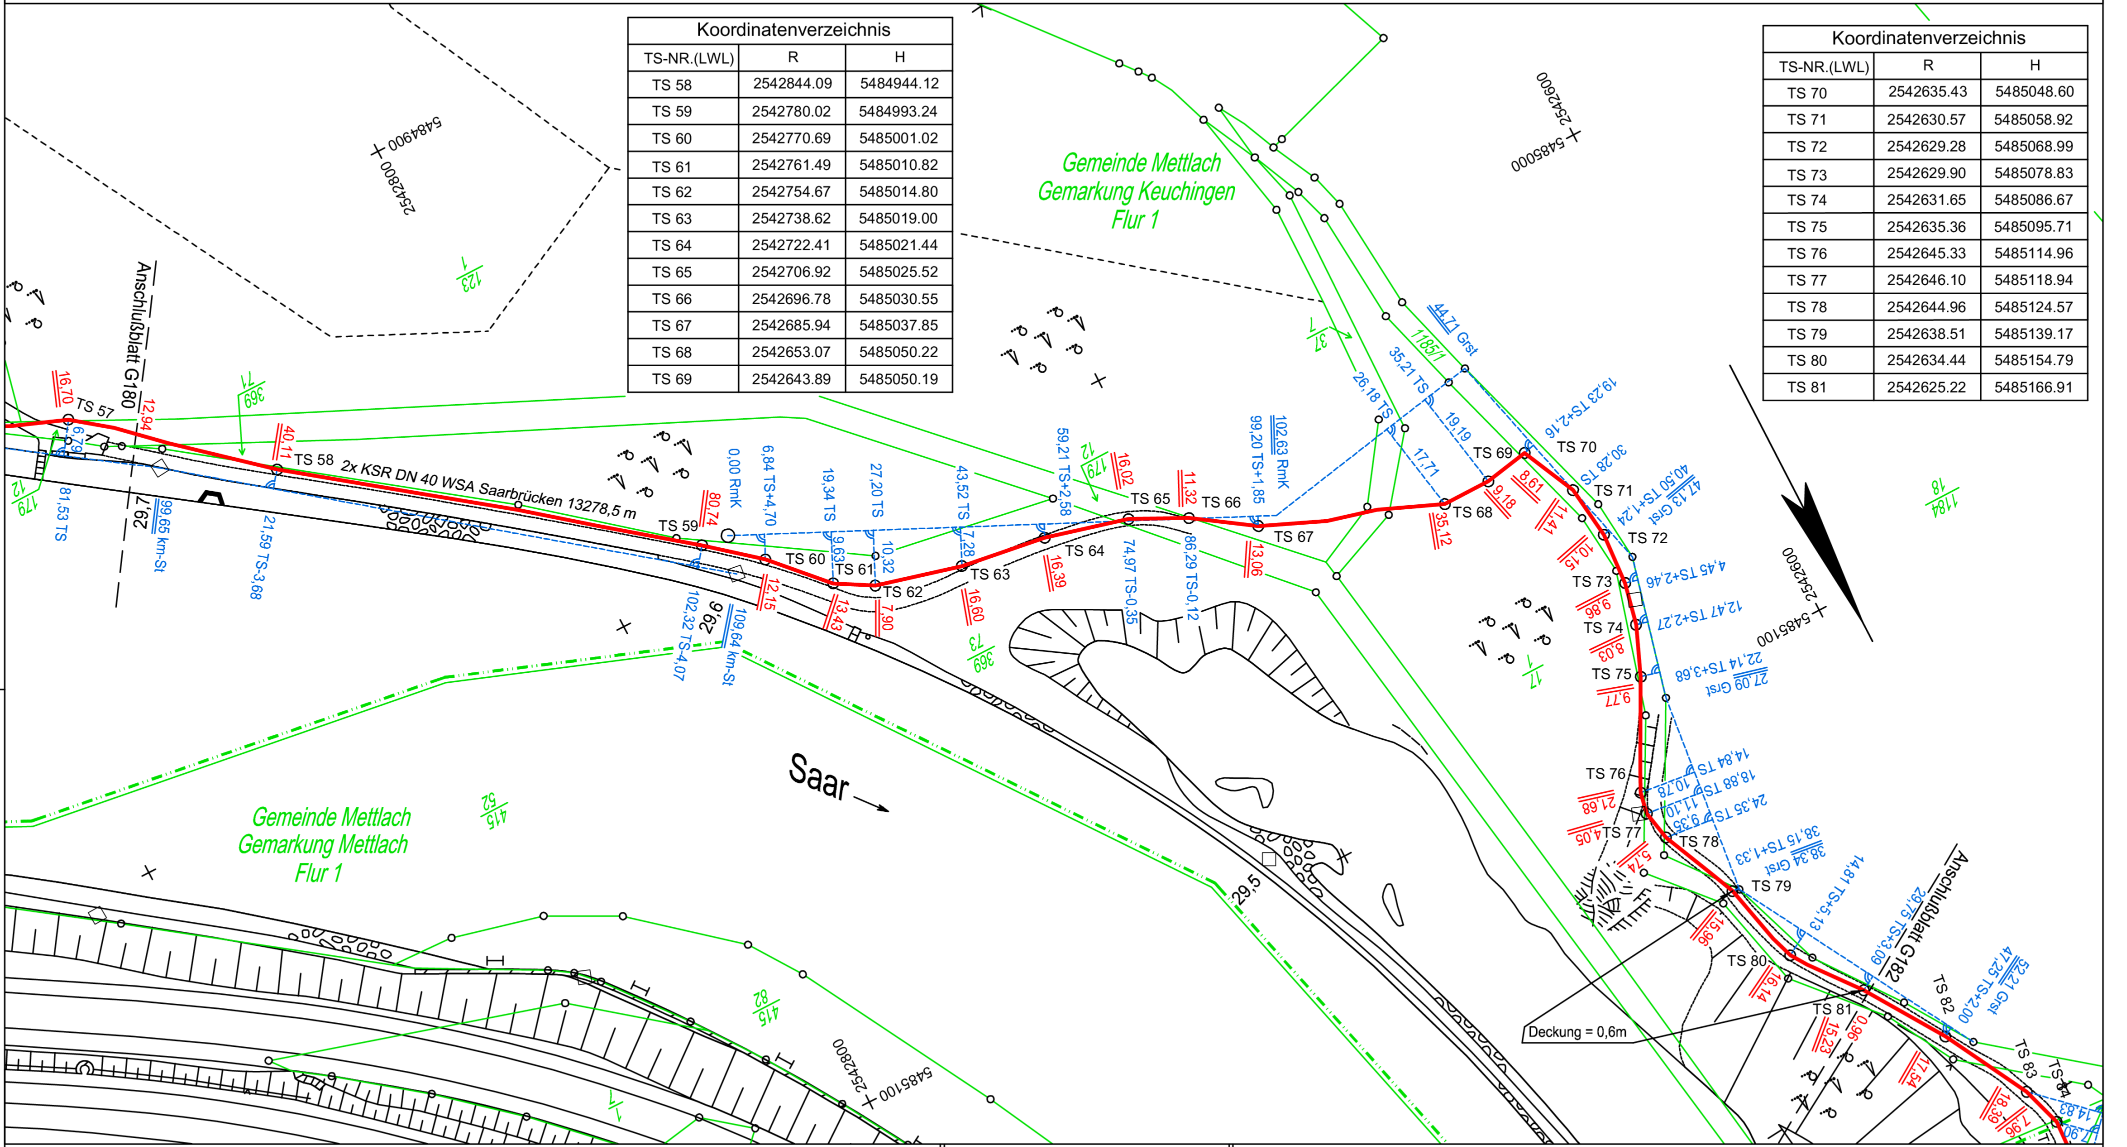

Koordinatenverzeichnis

TS-NR.(LWL)	R	H
TS 58	2542844.09	5484944.12
TS 59	2542780.02	5484993.24
TS 60	2542770.69	5485001.02
TS 61	2542761.49	5485010.82
TS 62	2542754.67	5485014.80
TS 63	2542738.62	5485019.00
TS 64	2542722.41	5485021.44
TS 65	2542706.92	5485025.52
TS 66	2542696.78	5485030.55
TS 67	2542685.94	5485037.85
TS 68	2542653.07	5485050.22
TS 69	2542643.89	5485050.19

Koordinatenverzeichnis

TS-NR.(LWL)	R	H
TS 70	2542635.43	5485048.60
TS 71	2542630.57	5485058.92
TS 72	2542629.28	5485068.99
TS 73	2542629.90	5485078.83
TS 74	2542631.65	5485086.67
TS 75	2542635.36	5485095.71
TS 76	2542645.33	5485114.96
TS 77	2542646.10	5485118.94
TS 78	2542644.96	5485124.57
TS 79	2542638.51	5485139.17
TS 80	2542634.44	5485154.79
TS 81	2542625.22	5485166.91

Die Regeldeckung der KSR-Anlage beträgt 1,0 m.
Abweichungen siehe Bestandsplan.

3 KSR DN40 PEHD

Achtung!
Die Plandarstellung der Versorgungsanlage ist nach bestem Wissen erstellt. Gleichwohl ist die Möglichkeit einer Abweichung im Einzelfall nicht ausgeschlossen. Um Gefahren und Schäden zu vermeiden, erfordern örtliche Arbeiten ein vorsichtiges Vorgehen. Der Bestandsplan wird systembedingt auf das Format DIN A 3 angepasst. Die Längen und Höhen entsprechen daher nicht den im Plan angegebenem Maßstab. Die Zahlenwerte sind demgemäß anzuhalten.

Bestandsplan erstellt: Dez. 2008, Krakor
Prüfungen:
freigegeben: Feb. 2010, Kellers
geprüft: Kellers

- KSR-Anlage
- Anschluss KSR-Anlage
- Kabelabzweigmuffe
- Kabelverbindungsmuffe
- Kabelring
- Schacht mit KAM
- Schacht mit KM
- Schacht mit KR
- ☒ Schachtgruppe
- ■ EB-Grube

Achtung: Symbole sind nicht Maßstäblich

Plan-Berichtigungen

Rev.	Grund	Angef.	Gepr.
10			
09			
08			
07			
06			
05			
04			
03			
02			
01			

BLANK
Verm.- u. Ing.- Büro
GmbH

Bestandslageplan

im Auftrag von GasLINE

Leitungsname	LWL-Kabelverlegung Saarbrücken-Mettlach-Trier		
Gemarkung	Keuchingen, Mettlach	Maßstab:	1 : 1000
Gemeinde	Mettlach		
Kreis	Trier-Saarburg	Leitungs-Nr.:	GLT/310/010
Vermessungsamt	Katasteramt Trier		
Katastergrundlage	DXF-File	Blatt-Nr.:	G181
Koordinatensystem	Gauß-Krüger Koordinaten, Bessel Referenzellipsoid		
Schutzstreifenbreite	2,0 m	Meßtischblatt Nr.:	
Planfertigung	BLANK Verm.- u. Ing.-Büro GmbH		

Anschluß Blatt: G182

Erstellt: 15.04.2026, Vorgang: 20260402625

Flur	Flst.	Gmde. Mettlach, Gemkg. Keuchingen	Flur	Flst.	Gmde. Mettlach, Gemkg. Weiten	Flur	Flst.	Gmde. Mettlach, Gemkg. Weiten
1	1185/1, 17/1	Boch-Galhau, Alexander von	3	76/7, 75/7	Boch-Galhau, Alexander von	3	7/50	Saarland, Landesforstverwaltung
-	-	-	3	79/7	Boch-Galhau, Alexander von	3	7/58	Bundesrepublik Deutschland, Bundeswasserstrassenverwaltung
-	-	-	3	?/?	-	3	7/47	Saarland, Landesforstverwaltung

Koordinatenverzeichnis

TS-NR.(LWL)	R	H
TS 92	2542641.03	5485279.38
TS 93	2542634.94	5485311.98
TS 94	2542631.31	5485327.21
TS 95	2542631.07	5485335.79
TS 96	2542633.46	5485343.33
TS 97	2542652.43	5485385.47
TS 98	2542672.46	5485425.23
TS 99	2542675.06	5485431.89
TS 100	2542677.19	5485444.66

Koordinatenverzeichnis

TS-NR.(LWL)	R	H
TS 82	2542615.63	5485181.59
TS 83	2542606.88	5485197.77
TS 84	2542604.46	5485205.35
TS 85	2542604.80	5485211.25
TS 86	2542607.67	5485217.76
TS 87	2542621.86	5485228.95
TS 88	2542641.18	5485255.20
TS 89	2542644.11	5485259.87
TS 90	2542645.04	5485264.15
TS 91	2542643.44	5485274.15

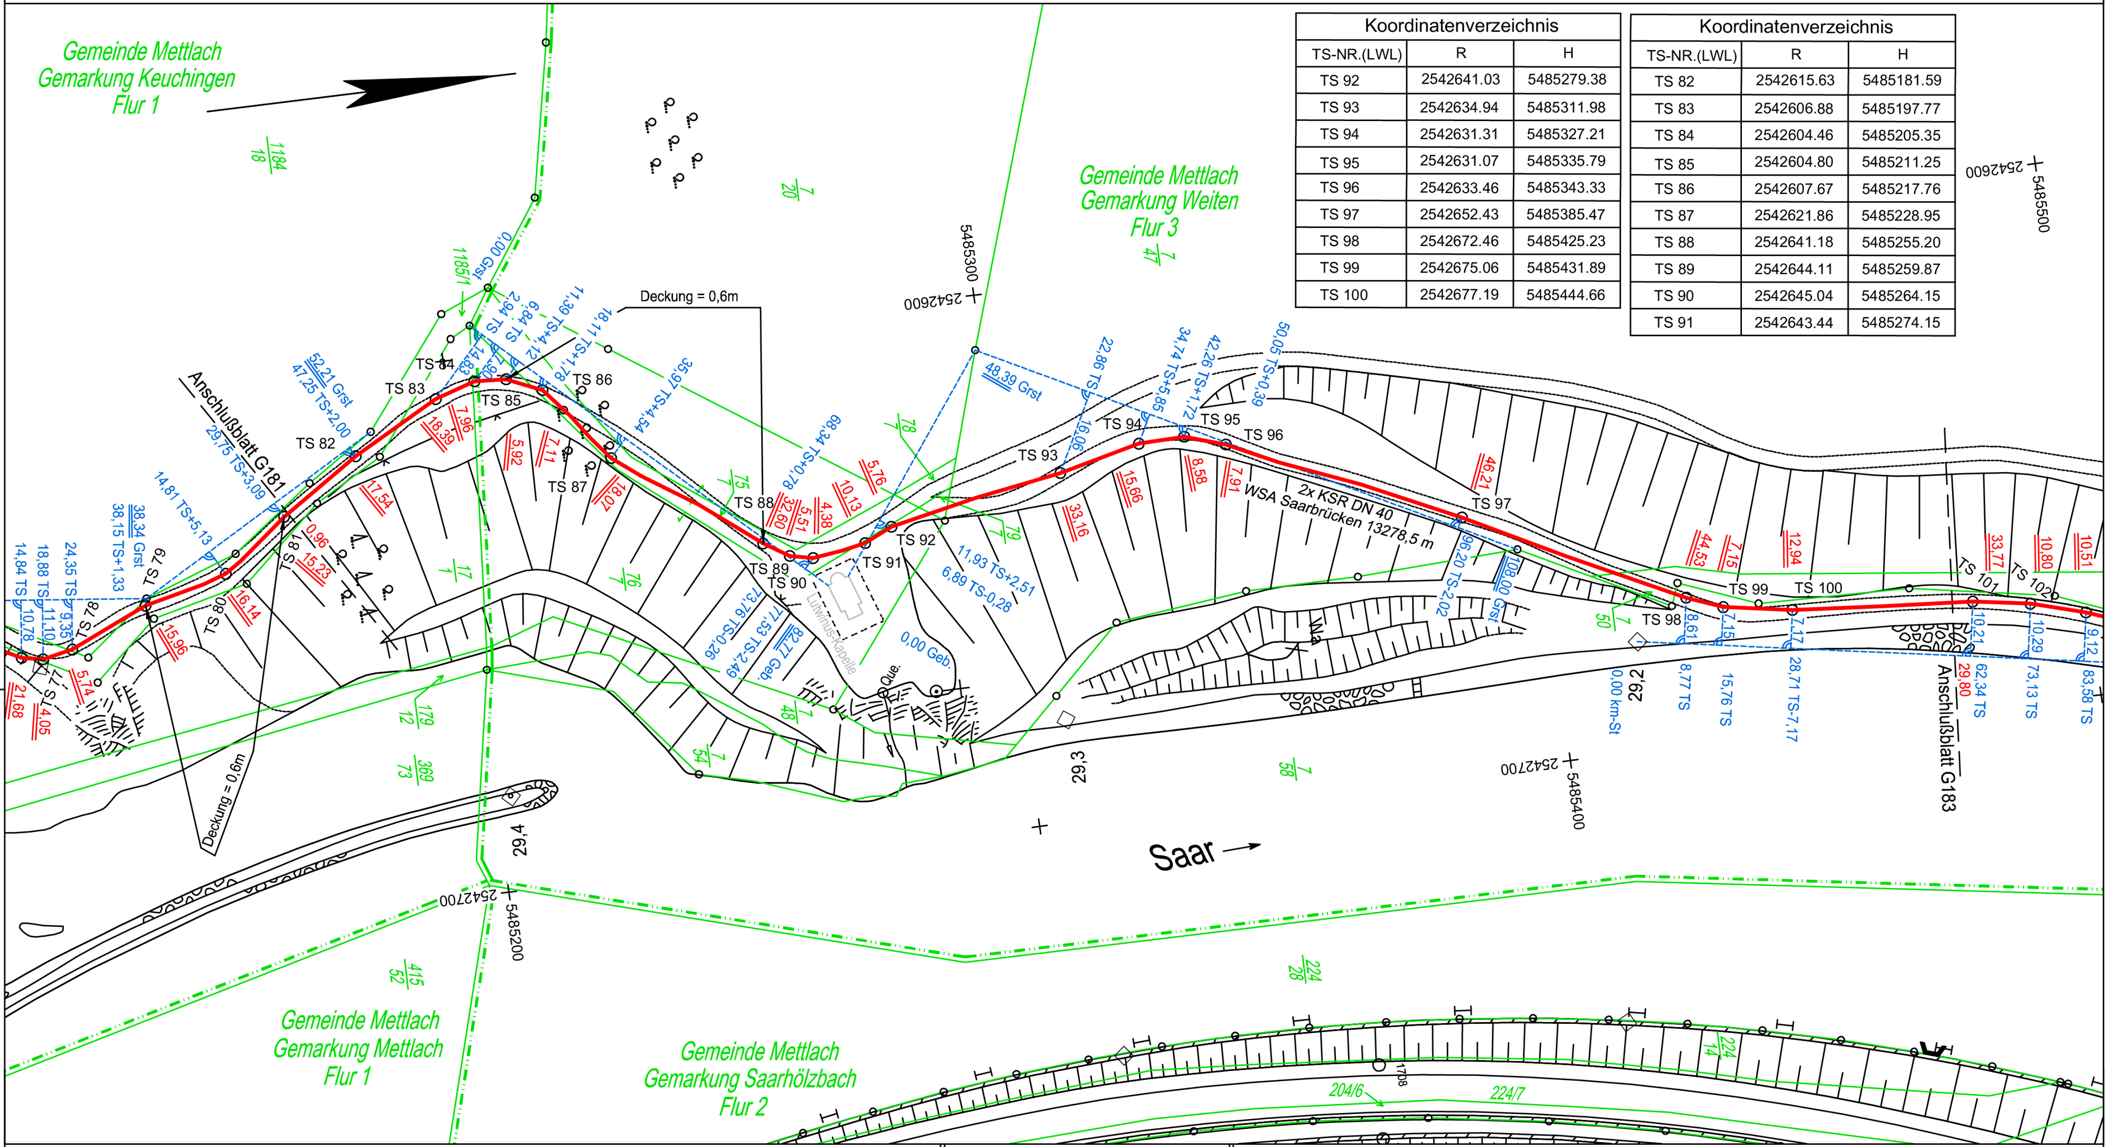

Die Regeldeckung der KSR-Anlage beträgt 1,0 m.
Abweichungen siehe Bestandsplan.

Achtung!
Die Plandarstellung der Versorgungsanlage ist nach bestem Wissen erstellt. Gleichwohl ist die Möglichkeit einer Abweichung im Einzelfall nicht ausgeschlossen. Um Gefahren und Schäden zu vermeiden, erfordern örtliche Arbeiten ein vorsichtiges Vorgehen. Der Bestandsplan wird systembedingt auf das Format DIN A 3 angepasst. Die Längen und Höhen entsprechen daher nicht den im Plan angegebenem Maßstab. Die Zahlenwerte sind demgemäß anzuhalten.

3 KSR DN40 PEHD

grün blau violett

Anschluß Blatt: G181

Filename: GLT_310_0

Prüfungen:

Bestandsplan erstellt: Dez. 2008, Krakor

freigegeben: Feb. 2010, Kellers

geprüft: Kellers

🟥	KSR-Anlage
🟥	Anschluss KSR-Anlage
⊠	Kabelabzweigmuffe
⊠	Kabelverbindungsmuffe
○	Kabelring
▣	Schacht mit KAM
▣	Schacht mit KM
▣	Schacht mit KR
☒	Schachtgruppe
■	EB-Grube

Achtung: Symbole sind nicht Maßstäblich

Plan-Berichtigungen			
Rev.	Grund	Angef.	Gepr.
10			
09			
08			
07			
06			
05			
04			
03			
02			
01			

BLANK
Verm.- u. Ing.- Büro
GmbH

Bestandslageplan

im Auftrag von GasLINE

Leitungsname	LWL-Kabelverlegung Saarbrücken-Mettlach-Trier		
Gemarkung	Keuchingen, Weiten, Saarhölzbach	Maßstab: 1 : 1000	
Gemeinde	Mettlach		
Kreis	Trier-Saarburg	Leitungs-Nr.: GLT/310/010	
Vermessungsamt	Katasteramt Trier		
Katastergrundlage	DXF-File	Blatt-Nr.: G182	Anschluß Blatt: G183
Koordinatensystem	Gauß-Krüger Koordinaten, Bessel Referenzellipsoid		
Schutzstreifenbreite	2,0 m	Meßtischblatt Nr.:	
Planfertigung	BLANK Verm.- u. Ing.-Büro GmbH		

Flur	Flst.	Gmde. Mettlach, Gemkg. Weiten
3	7/58	Bundesrepublik Deutschland, Bundeswasserstrassenverwaltung
3	7/50	Saarland, -Landesforstverwaltung-
-	-	-

Koordinatenverzeichnis

TS-NR.(LWL)	R	H
TS 101	2542679.78	5485478.33
TS 102	2542681.50	5485488.99
TS 103	2542684.39	5485499.09
TS 104	2542706.09	5485560.64
TS 105	2542713.96	5485574.19
TS 106	2542717.13	5485581.73
TS 107	2542723.95	5485594.21
TS 108	2542734.11	5485606.26
TS 109	2542745.38	5485622.47
TS 110	2542755.32	5485634.56

Koordinatenverzeichnis

TS-NR.(LWL)	R	H
TS 111	2542785.65	5485663.21
TS 112	2542829.66	5485696.80
TS 113	2542855.56	5485721.72
TS 114	2542880.06	5485738.08
TS 115	2542881.97	5485736.76

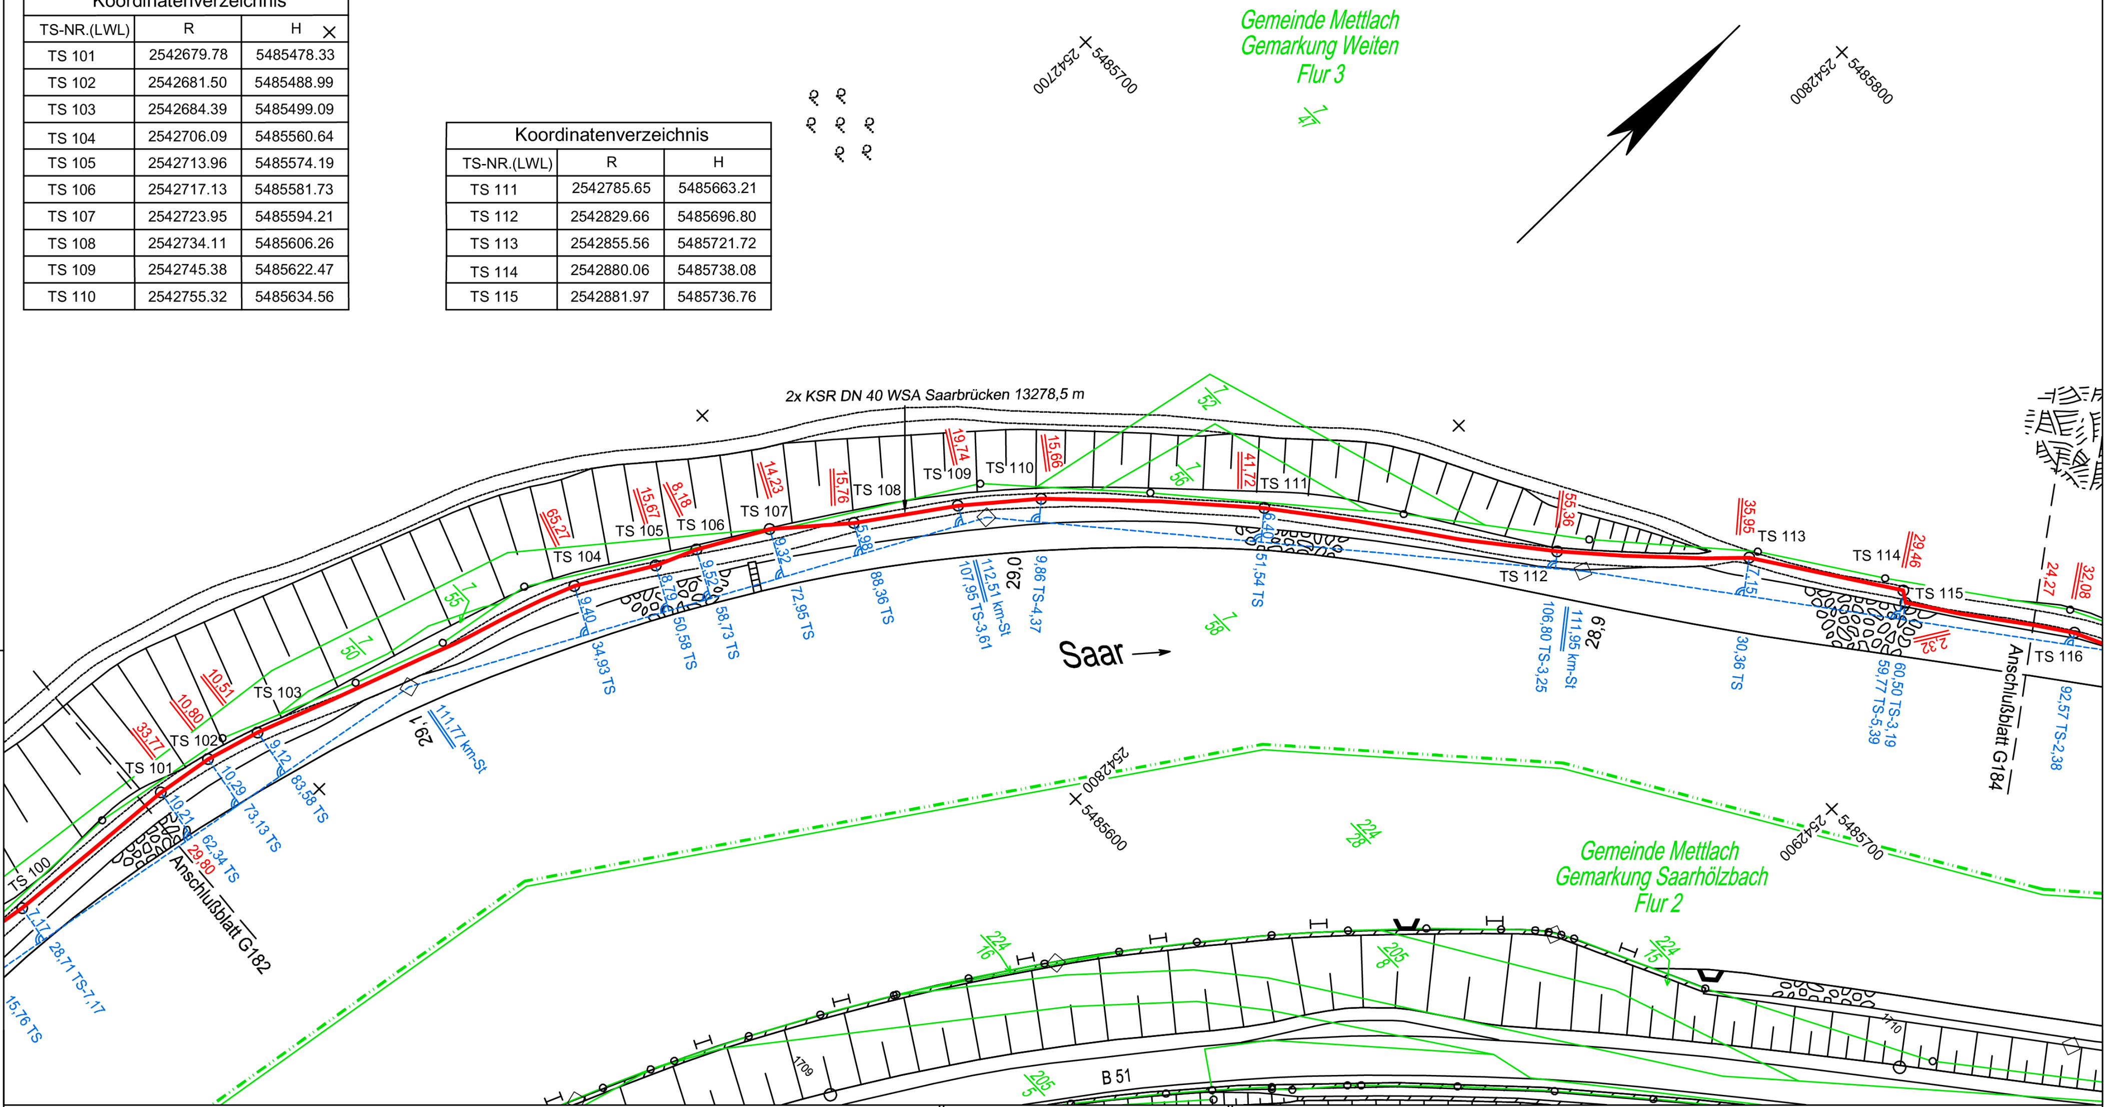

Die Regeldeckung der KSR-Anlage beträgt 1,0 m.
Abweichungen siehe Bestandsplan.

3 KSR DN40 PEHD

grün blau violett

Mitverlegung WSA Saarbrücken ... (blau violett)

Bestandsplan erstellt: Dez. 2008, Krakor

Prüfungen:

freigegeben: Feb. 2010, Kellers

geprüft: Kellers

🟥	KSR-Anlage
🟥	Anschluss KSR-Anlage
○	Kabelabzweigmuffe
○	Kabelverbindungsmuffe
○	Kabelring
▣	Schacht mit KAM
▣	Schacht mit KM
▣	Schacht mit KR
☒	Schachtgruppe
■	EB-Grube

Achtung: Symbole sind nicht Maßstäblich

Plan-Berichtigungen

Rev.	Grund	Angef.	Gepr.
10			
09			
08			
07			
06			
05			
04			
03			
02			
01			

Achtung!
Die Plandarstellung der Versorgungsanlage ist nach bestem Wissen erstellt. Gleichwohl ist die Möglichkeit einer Abweichung im Einzelfall nicht ausgeschlossen. Um Gefahren und Schäden zu vermeiden, erfordern örtliche Arbeiten ein vorsichtiges Vorgehen. Der Bestandsplan wird systembedingt auf das Format DIN A 3 angepasst. Die Längen und Höhen entsprechen daher nicht den im Plan angegebenem Maßstab. Die Zahlenwerte sind demgemäß anzuhalten.

BLANK
Verm.- u. Ing.- Büro
GmbH

Bestandslageplan

im Auftrag von GasLINE

Leitungsname	LWL-Kabelverlegung Saarbrücken-Mettlach-Trier		
Gemarkung	Weiten, Saarhölzbach	Maßstab:	1 : 1000
Gemeinde	Mettlach		
Kreis	Trier-Saarburg	Leitungs-Nr.:	GLT/310/010
Vermessungsamt	Katasteramt Trier		
Katastergrundlage	DXF-File	Blatt-Nr.:	G183
Koordinatensystem	Gauß-Krüger Koordinaten, Bessel Referenzellipsoid		
Schutzstreifenbreite	2,0 m	Meßtischblatt Nr.:	
Planandertigung	BLANK Verm.- u. Ing.-Büro GmbH		

Anschluß Blatt: G184

Flur	Flst.	
3	7/58	Gmde. Mettlach, Gemkg. Weiten Bundesrepublik Deutschland, Bundeswasserstrassenverwaltung
-	-	-
-	-	-

Koordinatenverzeichnis

TS-NR.(LWL)	R	H
TS 116	2542908.02	5485755.49
TS 117	2542922.98	5485762.78
TS 118	2542930.99	5485768.80
TS 119	2542945.01	5485784.78
TS 120	2542984.95	5485822.76
TS 121	2542993.14	5485834.75
TS 122	2543015.44	5485862.35

Koordinatenverzeichnis

TS-NR.(LWL)	R	H
TS 123	2543027.97	5485881.95
TS 124	2543034.80	5485894.51
TS 125	2543054.44	5485925.95
TS 126	2543063.95	5485955.11
TS 127	2543076.61	5485986.07
TS 128	2543096.26	5486030.66
TS 129	2543099.94	5486037.32

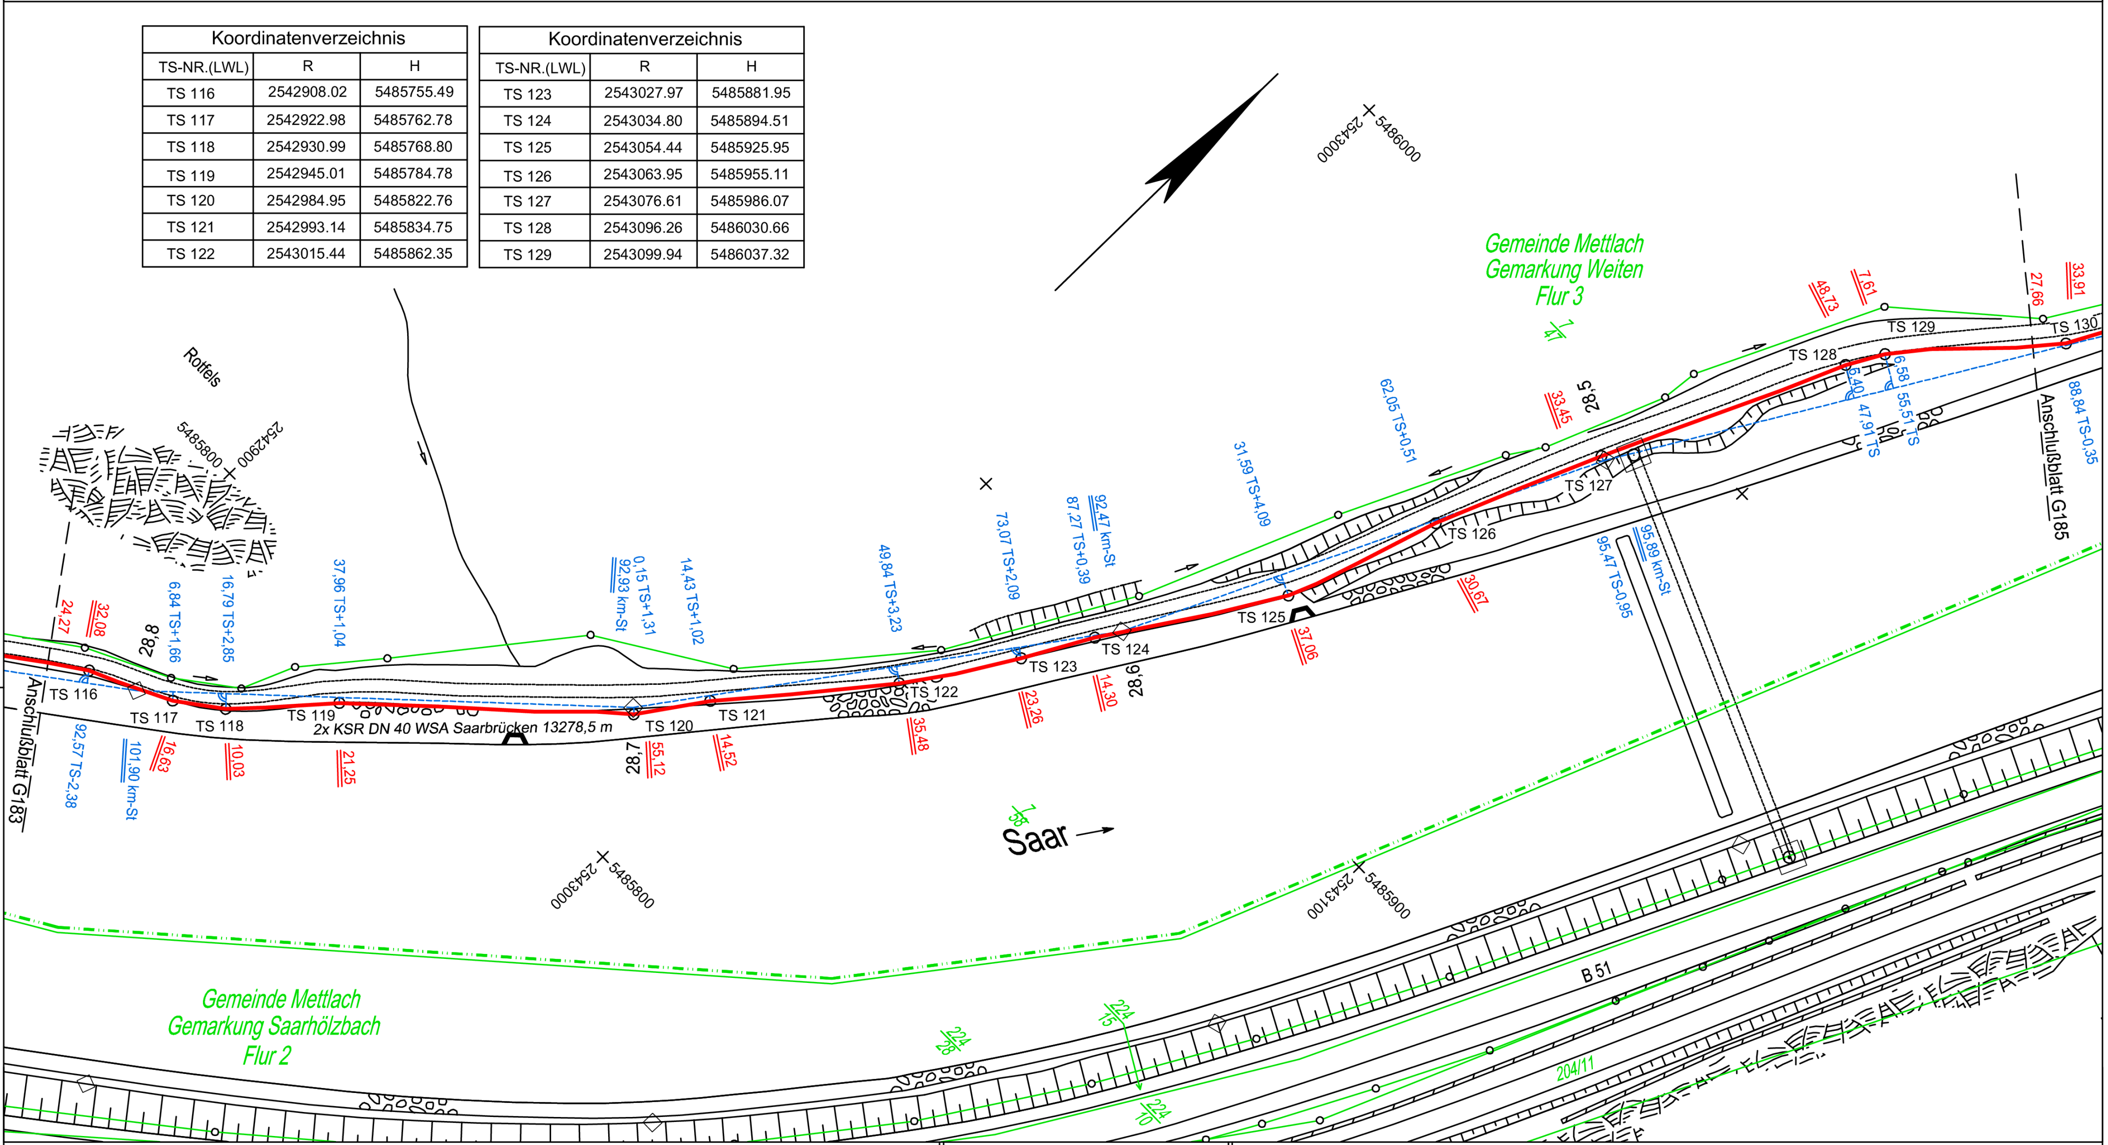

Die Regeldeckung der KSR-Anlage beträgt 1,0 m.
Abweichungen siehe Bestandsplan.

3 KSR DN40 PEHD

grün blau violett

Anschluß Blatt: G183

Filename: GLT_3_0…dwg

Mitverlegung WSA Saarbrücken (…violett)

Bestandsplan erstellt: Dez. 2008, Krakol

Prüfungen:

freigegeben: Feb. 2010, Kellers

geprüft: Kellers

Achtung!
Die Plandarstellung der Versorgungsanlage ist nach bestem Wissen erstellt. Gleichwohl ist die Möglichkeit einer Abweichung im Einzelfall nicht ausgeschlossen. Um Gefahren und Schäden zu vermeiden, erfordern örtliche Arbeiten ein vorsichtiges Vorgehen. Der Bestandsplan wird systembedingt auf das Format DIN A 3 angepasst. Die Längen und Höhen entsprechen daher nicht den im Plan angegebenem Maßstab. Die Zahlenwerte sind demgemäß anzuhalten.

🟥	KSR-Anlage
🟥	Anschluss KSR-Anlage
	Kabelabzweigmuffe
	Kabelverbindungsmuffe
○	Kabelring
▢	Schacht mit KAM
▢	Schacht mit KM
▢	Schacht mit KR
☒	Schachtgruppe
■	EB-Grube

Achtung: Symbole sind nicht Maßstäblich

Plan-Berichtigungen

Rev.	Grund	Angef.	Gepr.
10			
09			
08			
07			
06			
05			
04			
03			
02			
01			

BLANK
Verm.- u. Ing.- Büro
GmbH

Bestandslageplan

im Auftrag von GasLINE

Leitungsname	LWL-Kabelverlegung Saarbrücken-Mettlach-Trier	
Gemarkung	Weiten, Saarhölzbach	Maßstab: 1 : 1000
Gemeinde	Mettlach	
Kreis	Trier-Saarburg	Leitungs-Nr.: GLT/310/010
Vermessungsamt	Katasteramt Trier	
Katastergrundlage	DXF-File	Blatt-Nr.: G184
Koordinatensystem	Gauß-Krüger Koordinaten, Bessel Referenzellipsoid	
Schutzstreifenbreite	2,0 m	Meßtischblatt Nr.:
Planfertigung	BLANK Verm.- u. Ing.-Büro GmbH	

Anschluß Blatt: G185

Flur	Flst.	
3	7/58	Gmde. Mettlach, Gemkg. Weiten Bundesrepublik Deutschland, Bundeswasserstrassenverwaltung
-	-	-
-	-	-

Koordinatenverzeichnis

TS-NR.(LWL)	R	H
TS 130	2543122.11	5486062.97
TS 131	2543130.48	5486078.78
TS 132	2543139.28	5486092.83
TS 133	2543156.85	5486118.35
TS 134	2543215.80	5486220.17
TS 135	2543234.39	5486250.61
TS 136	2543285.96	5486321.84
TS 137	2543294.41	5486331.11
TS 138	2543301.68	5486341.73

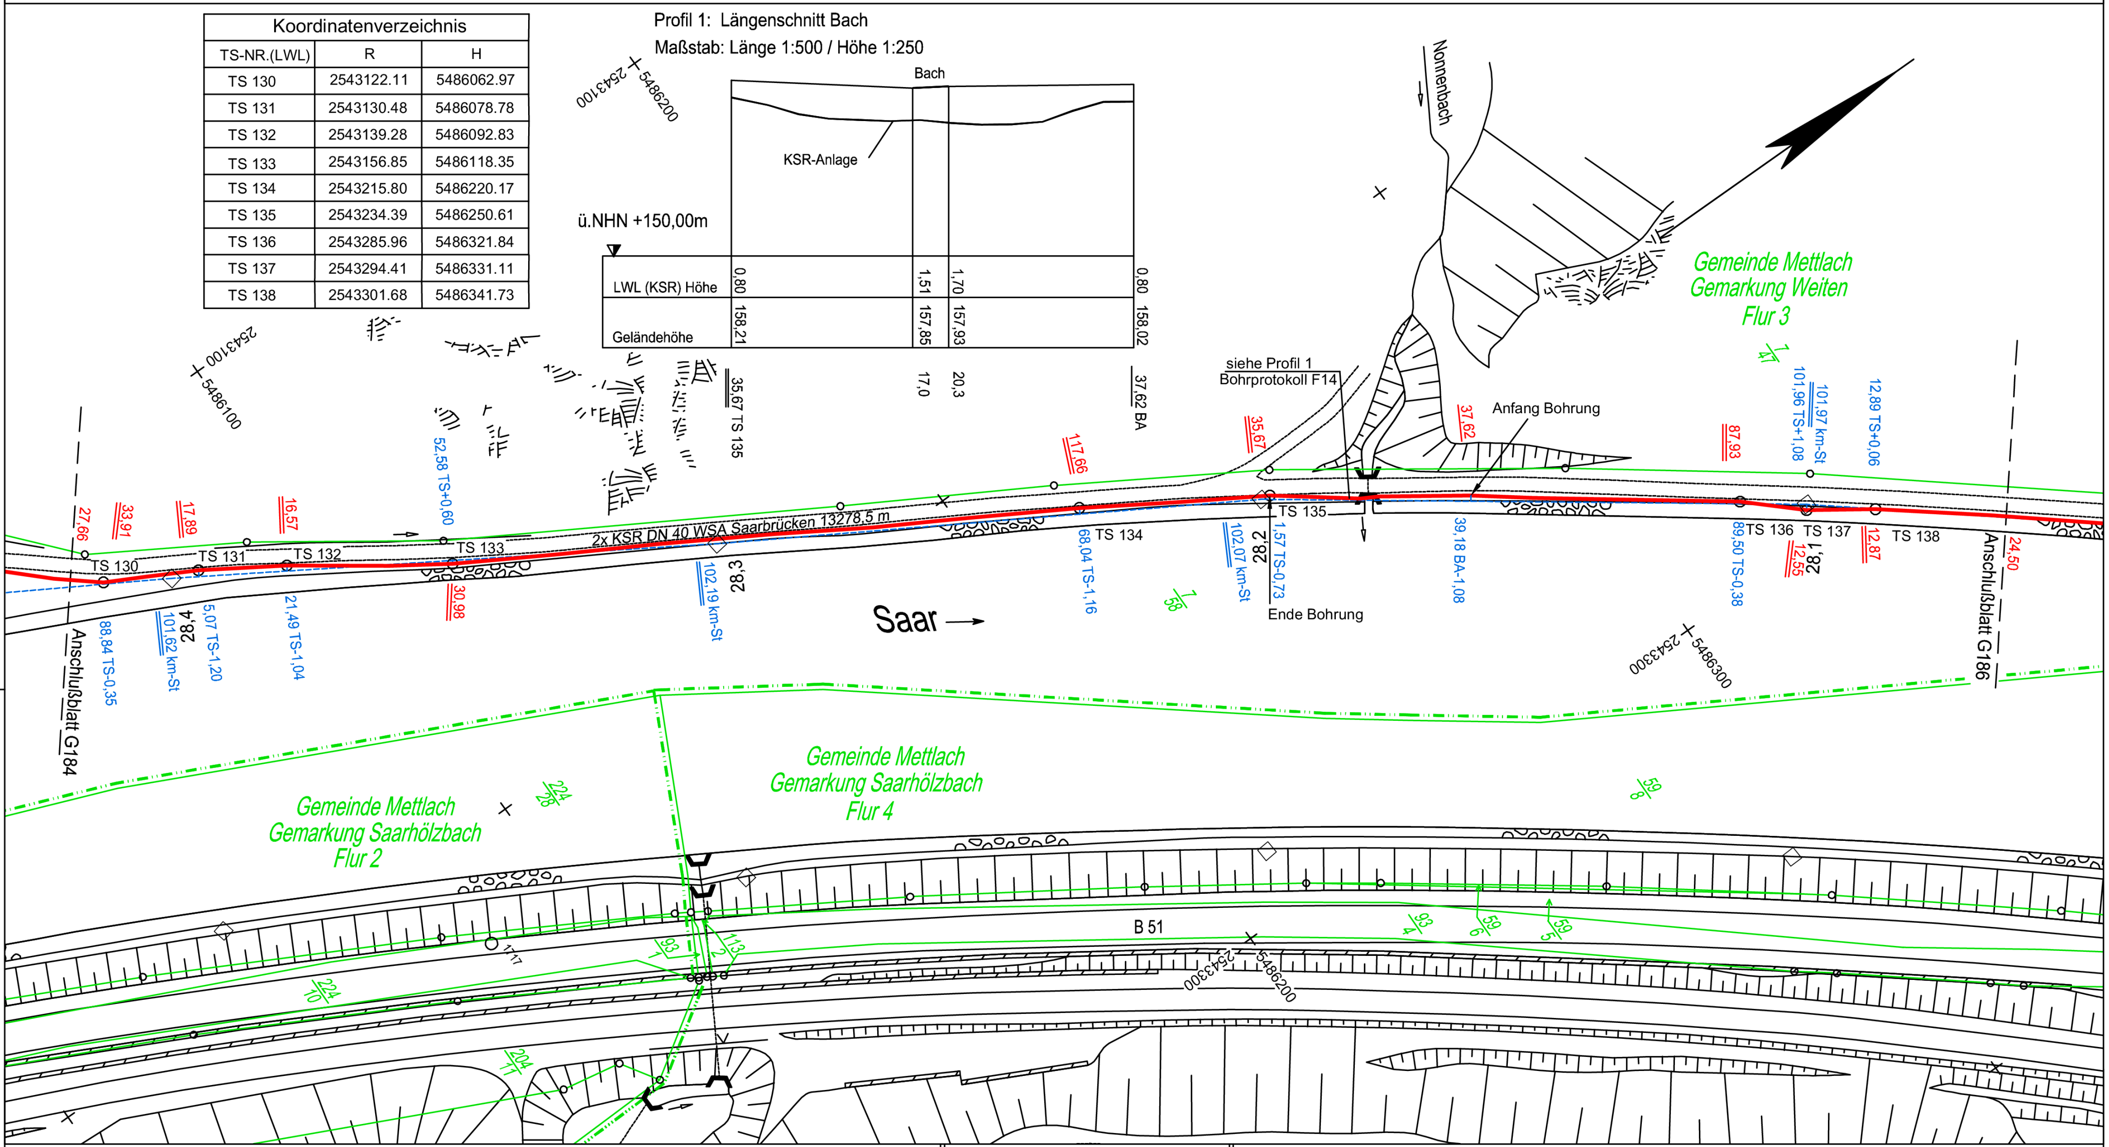

Die Regeldeckung der KSR-Anlage beträgt 1,0 m.
Abweichungen siehe Bestandsplan.

Achtung!
Die Plandarstellung der Versorgungsanlage ist nach bestem Wissen erstellt. Gleichwohl ist die Möglichkeit einer Abweichung im Einzelfall nicht ausgeschlossen. Um Gefahren und Schäden zu vermeiden, erfordern örtliche Arbeiten ein vorsichtiges Vorgehen. Der Bestandsplan wird systembedingt auf das Format DIN A 3 angepasst. Die Längen und Höhen entsprechen daher nicht den im Plan angegebenem Maßstab. Die Zahlenwerte sind demgemäß anzuhalten.

3 KSR DN40 PEHD
grün ● blau ○ violett ○
Anschluß Blatt: G184
Filename: G [illegible]
Mitverlegung WSA Saarbrücken [illegible]
Prüfungen:
Bestandsplan erstellt: Dez. 2008, Krakor
freigegeben: Feb. 2010, Kellers
geprüft: Kellers

- KSR-Anlage
- Anschluss KSR-Anlage
- Kabelabzweigmuffe
- Kabelverbindungsmuffe
- Kabelring
- Schacht mit KAM
- Schacht mit KM
- Schacht mit KR
- ☒ Schachtgruppe
- ■ EB-Grube

Achtung: Symbole sind nicht Maßstäblich

Plan-Berichtigungen			
Rev.	Grund	Angef.	Gepr.
10			
09			
08			
07			
06			
05			
04			
03			
02			
01			

BLANK
Verm.- u. Ing.- Büro
GmbH

Bestandslageplan

im Auftrag von GasLINE

Leitungsname	LWL-Kabelverlegung Saarbrücken-Mettlach-Trier		
Gemarkung	Weiten, Saarhölzbach	Maßstab: 1 : 1000	Anschluß Blatt: G186
Gemeinde	Mettlach		
Kreis	Trier-Saarburg	Leitungs-Nr.: GLT/310/010	
Vermessungsamt	Katasteramt Trier		
Katastergrundlage	DXF-File	Blatt-Nr.: G185	
Koordinatensystem	Gauß-Krüger Koordinaten, Bessel Referenzellipsoid		
Schutzstreifenbreite	2,0 m	Meßtischblatt Nr.:	
Planfertigung	BLANK Verm.- u. Ing.-Büro GmbH		

Erstellt: 15.04.2026, Vorgang: 20260402625

Flur	Flst.	
		Gmde. Mettlach, Gemkg. Weiten
3	7/58	Bundesrepublik Deutschland, Bundeswasserstrassenverwaltung
-	-	-
-	-	-

Koordinatenverzeichnis

TS-NR.(LWL)	R	H
TS 139	2543342.40	5486392.48
TS 140	2543358.47	5486410.58
TS 141	2543362.71	5486417.09
TS 142	2543375.56	5486432.17
TS 143	2543399.94	5486464.27
TS 144	2543416.91	5486484.59
TS 145	2543423.60	5486489.69
TS 146	2543427.17	5486494.79
TS 147	2543462.79	5486531.21

Koordinatenverzeichnis

TS-NR.(LWL)	R	H
TS 148	2543474.38	5486539.24
TS 149	2543486.74	5486546.27
TS 150	2543499.97	5486558.27
TS 151	2543504.89	5486564.01
TS 152	2543515.05	5486578.91
TS 153	2543525.33	5486586.68
TS 154	2543548.79	5486600.13
TS 155	2543557.79	5486607.43

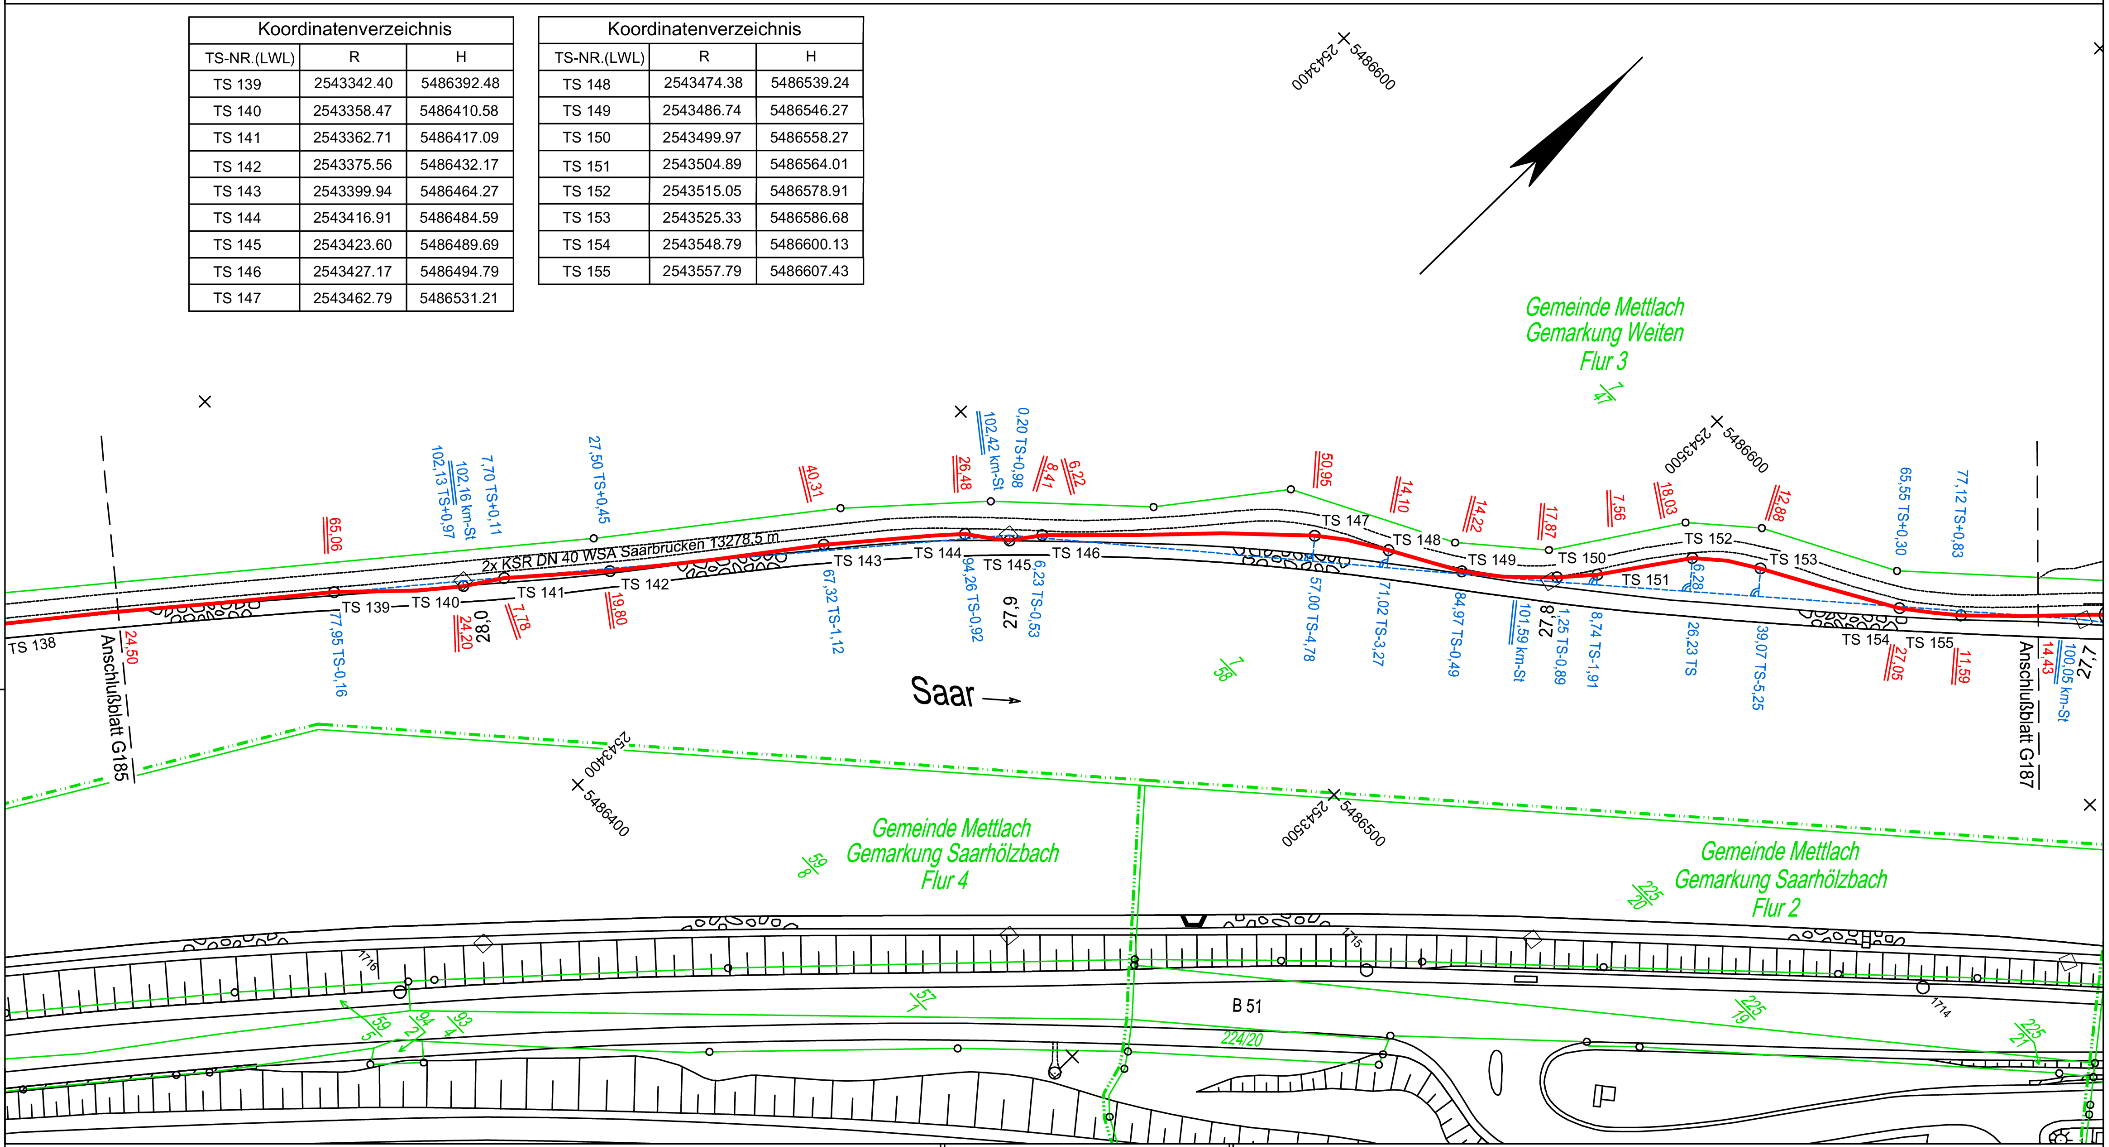

Die Regeldeckung der KSR-Anlage beträgt 1,0 m.
Abweichungen siehe Bestandsplan.

3 KSR DN40 PEHD

grün blau violett

Mitverlegung WSA Saarbrücken (blau, violett)

Anschluß Blatt: G185

Filename: G..._3..._0...dwg

Prüfungen:

Bestandsplan erstellt: Dez. 2008, Krakor

geprüft: Kellers

freigegeben: Feb. 2010, Kellers

Achtung!
Die Plandarstellung der Versorgungsanlage ist nach bestem Wissen erstellt. Gleichwohl ist die Möglichkeit einer Abweichung im Einzelfall nicht ausgeschlossen. Um Gefahren und Schäden zu vermeiden, erfordern örtliche Arbeiten ein vorsichtiges Vorgehen. Der Bestandsplan wird systembedingt auf das Format DIN A 3 angepasst. Die Längen und Höhen entsprechen daher nicht den im Plan angegebenem Maßstab. Die Zahlenwerte sind demgemäß anzuhalten.

▬	KSR-Anlage
─	Anschluss KSR-Anlage
	Kabelabzweigmuffe
	Kabelverbindungsmuffe
○	Kabelring
	Schacht mit KAM
	Schacht mit KM
	Schacht mit KR
☒	Schachtgruppe
■	EB-Grube

Achtung: Symbole sind nicht Maßstäblich

Plan-Berichtigungen

Rev.	Grund	Angef.	Gepr.
10			
09			
08			
07			
06			
05			
04			
03			
02			
01			

BLANK
Verm.- u. Ing.- Büro
GmbH

Bestandslageplan

im Auftrag von GasLINE

Leitungsname	LWL-Kabelverlegung Saarbrücken-Mettlach-Trier	
Gemarkung	Weiten, Saarhölzbach	Maßstab: 1 : 1000
Gemeinde	Mettlach	
Kreis	Trier-Saarburg	Leitungs-Nr.: GLT/310/010
Vermessungsamt	Katasteramt Trier	
Katastergrundlage	DXF-File	Blatt-Nr.: G186
Koordinatensystem	Gauß-Krüger Koordinaten, Bessel Referenzellipsoid	
Schutzstreifenbreite	2,0 m	Meßtischblatt Nr.:
Planfertigung	BLANK Verm.- u. Ing.-Büro GmbH	

Anschluß Blatt: G187

Erstellt: 15.04.2026, Vorgang: 20260402625

Flur	Flst.	
3	7/58	Gmde. Mettlach, Gemkg. Weiten Bundesrepublik Deutschland, Bundeswasserstrassenverwaltung
3	7/46	Saarland, Landesforstverwaltung
-	-	-

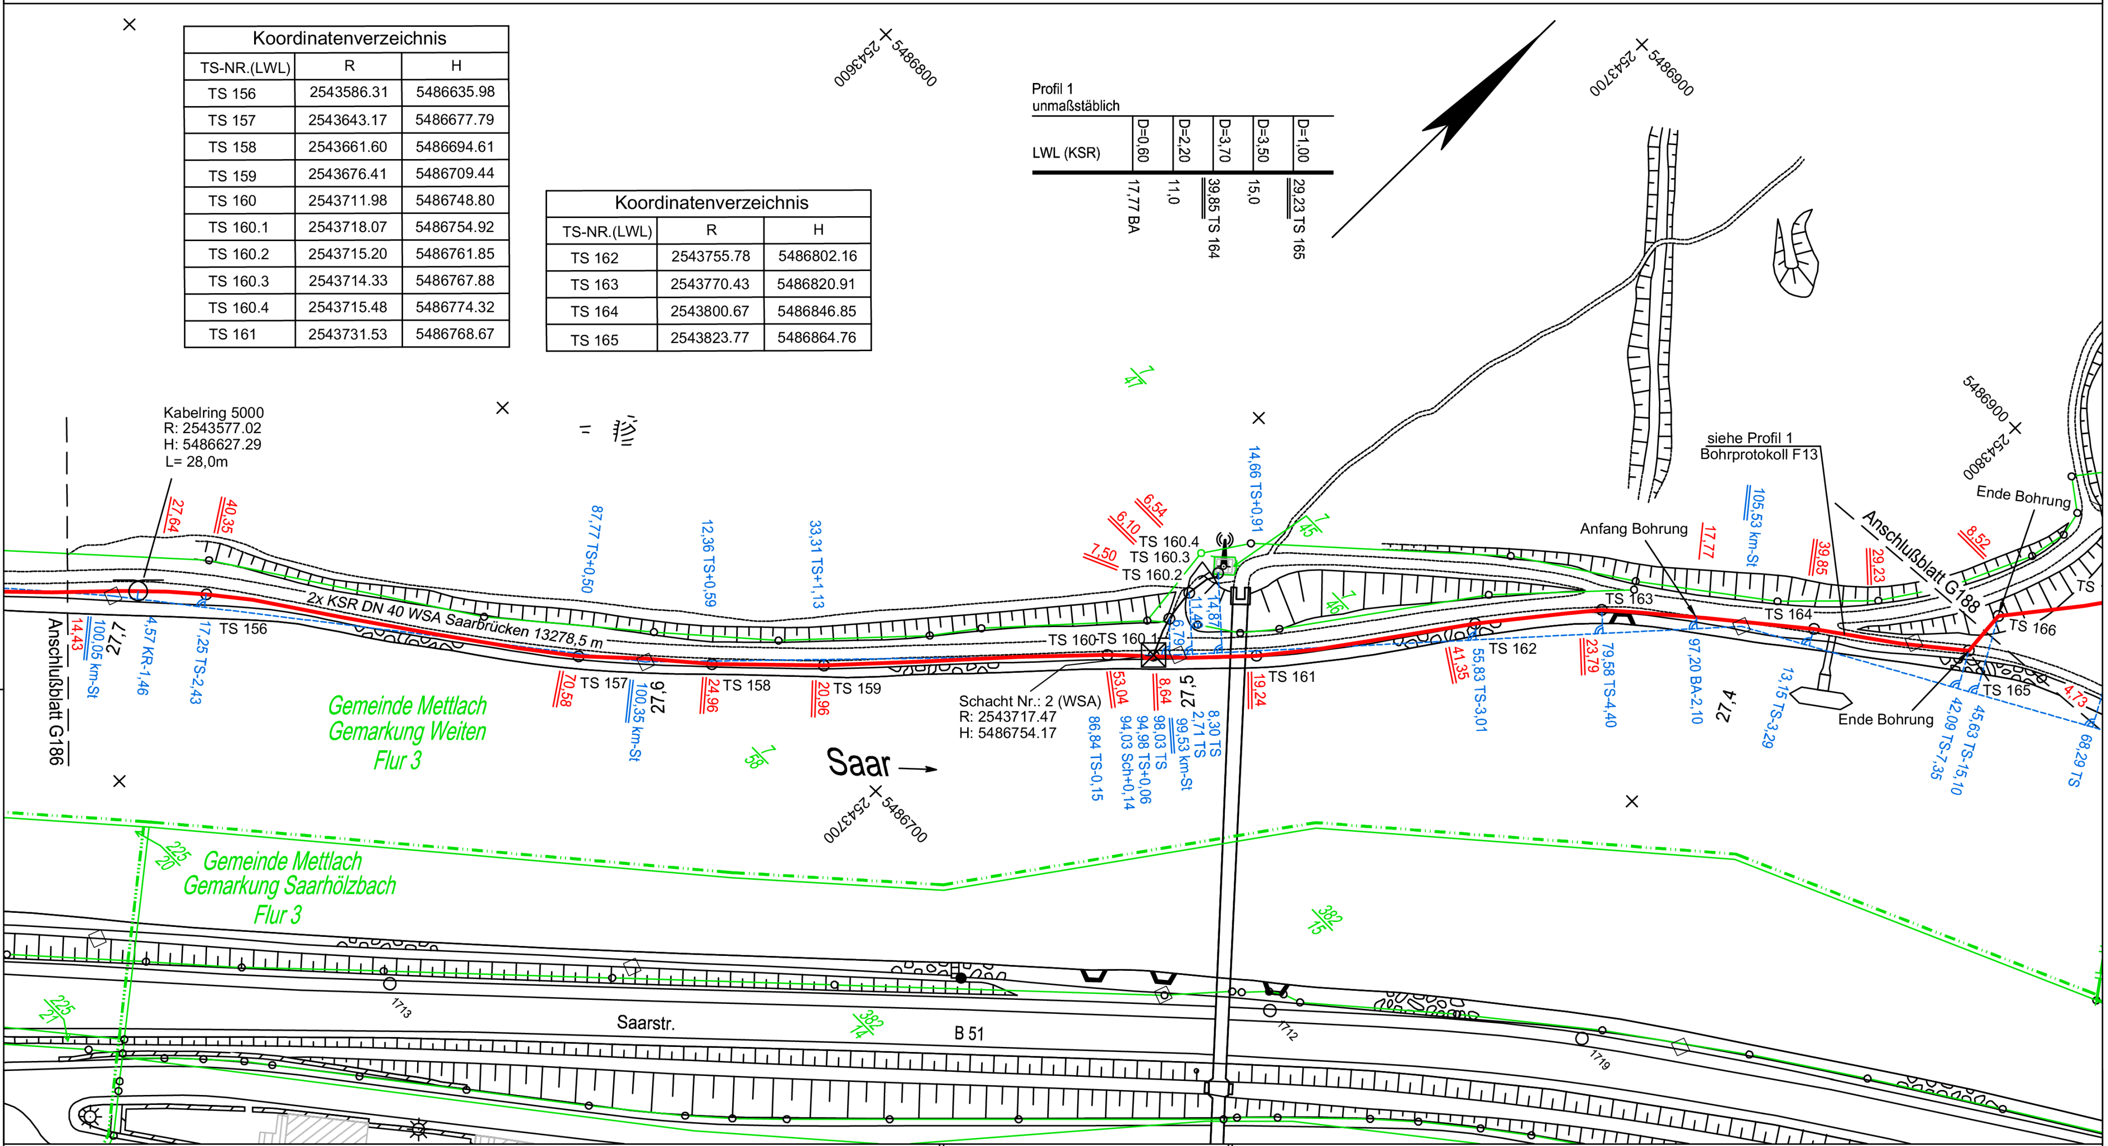

Koordinatenverzeichnis

TS-NR.(LWL)	R	H
TS 156	2543586.31	5486635.98
TS 157	2543643.17	5486677.79
TS 158	2543661.60	5486694.61
TS 159	2543676.41	5486709.44
TS 160	2543711.98	5486748.80
TS 160.1	2543718.07	5486754.92
TS 160.2	2543715.20	5486761.85
TS 160.3	2543714.33	5486767.88
TS 160.4	2543715.48	5486774.32
TS 161	2543731.53	5486768.67

Koordinatenverzeichnis

TS-NR.(LWL)	R	H
TS 162	2543755.78	5486802.16
TS 163	2543770.43	5486820.91
TS 164	2543800.67	5486846.85
TS 165	2543823.77	5486864.76

Die Regeldeckung der KSR-Anlage beträgt 1,0 m.
Abweichungen siehe Bestandsplan.

Achtung!
Die Plandarstellung der Versorgungsanlage ist nach bestem Wissen erstellt. Gleichwohl ist die Möglichkeit einer Abweichung im Einzelfall nicht ausgeschlossen. Um Gefahren und Schäden zu vermeiden, erfordern örtliche Arbeiten ein vorsichtiges Vorgehen. Der Bestandsplan wird systembedingt auf das Format DIN A 3 angepasst. Die Längen und Höhen entsprechen daher nicht den im Plan angegebenem Maßstab. Die Zahlenwerte sind demgemäß anzuhalten.

3 KSR DN40 PEHD
grün blau violett
KSR GasLINE (grün) wurde am Schacht 2 vorbeigeführt.
Mitverlegung WSA Saarbrücken 2x (blau, violett)
Prüfungen:
Bestandsplan erstellt: Dez. 2008, Krakor
geprüft: Kellers
freigegeben: Feb. 2010, Kellers

🟥	KSR-Anlage
🟥	Anschluss KSR-Anlage
○	Kabelabzweigmuffe
○	Kabelverbindungsmuffe
○	Kabelring
▣	Schacht mit KAM
▣	Schacht mit KM
▣	Schacht mit KR
☒	Schachtgruppe
■	EB-Grube

Achtung: Symbole sind nicht Maßstäblich

Plan-Berichtigungen

Rev.	Grund	Angef.	Gepr.
10			
09			
08			
07			
06			
05			
04			
03			
02			
01			

BLANK
Verm.- u. Ing.- Büro
GmbH

Bestandslageplan

im Auftrag von GasLINE

Leitungsname	LWL-Kabelverlegung Saarbrücken-Mettlach-Trier	
Gemarkung	Weiten, Saarhölzbach	Maßstab: 1 : 1000
Gemeinde	Mettlach	
Kreis	Trier-Saarburg	Leitungs-Nr.: GLT/310/010
Vermessungsamt	Katasteramt Trier	
Katastergrundlage	DXF-File	Blatt-Nr.: G187
Koordinatensystem	Gauß-Krüger Koordinaten, Bessel Referenzellipsoid	
Schutzstreifenbreite	2,0 m	Meßtischblatt Nr.:
Planfertigung	BLANK Verm.- u. Ing.-Büro GmbH	

Anschluß Blatt: G188

Flur	Flst.	Gmde. Mettlach, Gemkg. Weiten	Flur	Flst.	Gmde. Taben-Rodt, Gemkg. Taben-Rodt
3	7/58	Bundesrepublik Deutschland, Bundeswasserstrassenverwaltung	24	48/3	Bundesrepublik Deutschland, Bundeswasserstrassenverwaltung
-	-	-	24	48/4	Bundesrepublik Deutschland, Bundeswasserstrassenverwaltung
-	-	-	-	-	-

Koordinatenverzeichnis

TS-NR.(LWL)	R	H
TS 176	2543992.62	5487014.75
TS 177	2544013.99	5487046.66
TS 178	2544025.25	5487059.39
TS 179	2544035.86	5487069.16

Koordinatenverzeichnis

TS-NR.(LWL)	R	H
TS 166	2543823.00	5486873.25
TS 167	2543837.75	5486893.10
TS 168	2543844.73	5486899.79
TS 169	2543851.01	5486904.24
TS 170	2543866.92	5486917.70
TS 171	2543874.64	5486922.61
TS 172	2543922.59	5486948.45
TS 173	2543927.96	5486952.58
TS 174	2543934.52	5486959.52
TS 175	2543976.55	5486996.74

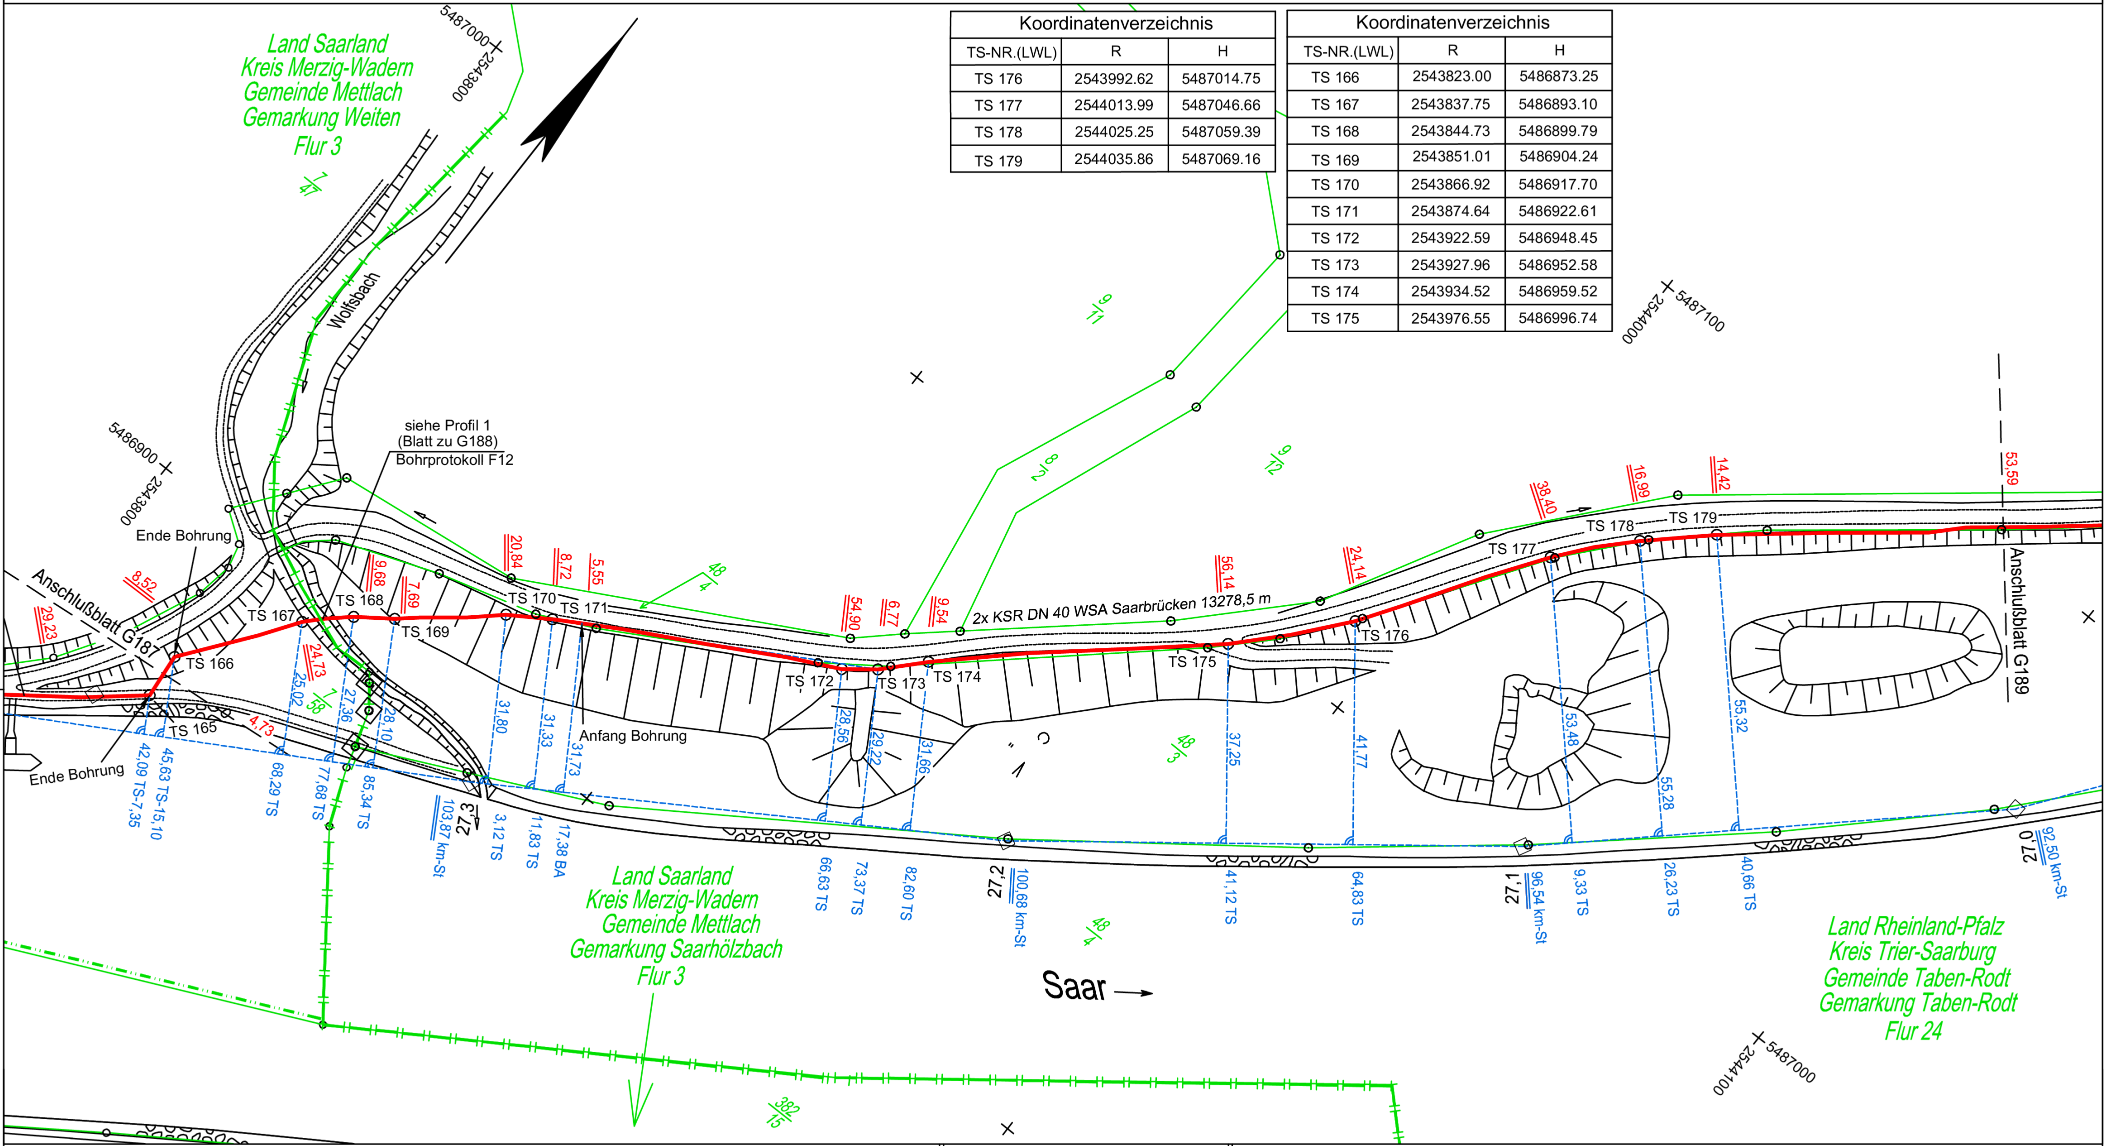

Die Regeldeckung der KSR-Anlage beträgt 1,0 m.
Abweichungen siehe Bestandsplan.

- KSR-Anlage
- Anschluss KSR-Anlage
- Kabelabzweigmuffe
- Kabelverbindungsmuffe
- Kabelring
- Schacht mit KAM
- Schacht mit KM
- Schacht mit KR
- Schachtgruppe
- EB-Grube

Achtung: Symbole sind nicht Maßstäblich

3 KSR DN40 PEHD
grün blau violett

Achtung!
Die Plandarstellung der Versorgungsanlage ist nach bestem Wissen erstellt. Gleichwohl ist die Möglichkeit einer Abweichung im Einzelfall nicht ausgeschlossen. Um Gefahren und Schäden zu vermeiden, erfordern örtliche Arbeiten ein vorsichtiges Vorgehen. Der Bestandsplan wird systembedingt auf das Format DIN A 3 angepasst. Die Längen und Höhen entsprechen daher nicht den im Plan angegebenem Maßstab. Die Zahlenwerte sind demgemäß anzuhalten.

Bestandsplan erstellt: Dez. 2008, Krakor
geprüft: Kellers
Prüfungen:
freigegeben: Feb. 2010, Kellers

Plan-Berichtigungen			
Rev.	Grund	Angef.	Gepr.
10			
09			
08			
07			
06			
05			
04			
03			
02			
01			

BLANK
Verm.- u. Ing.- Büro
GmbH

Bestandslageplan

im Auftrag von GasLINE

Leitungsname	LWL-Kabelverlegung Saarbrücken-Mettlach-Trier	
Gemarkung	Saarhölzbach, Weiten, Taben-Rodt	Maßstab: 1 : 1000
Gemeinde	Mettlach, Taben-Rodt	
Kreis	Trier-Saarburg, Merzig-Wadern	Leitungs-Nr.: GLT/310/010
Vermessungsamt	Katasteramt Trier	
Katastergrundlage	DXF-File	Blatt-Nr.: G188
Koordinatensystem	Gauß-Krüger Koordinaten, Bessel Referenzellipsoid	
Schutzstreifenbreite	2,0 m	Meßtischblatt Nr.:
Planafertigung	BLANK Verm.- u. Ing.-Büro GmbH	

Anschluß Blatt: G189

Erstellt: 15.04.2026, Vorgang: 20260402625

Flur	Flst.	
24	48/4	Gmde. Taben-Rodt, Gemkg. Taben-Rodt Bundesrepublik Deutschland, Bundeswasserstrassenverwaltung
-	-	-
-	-	-

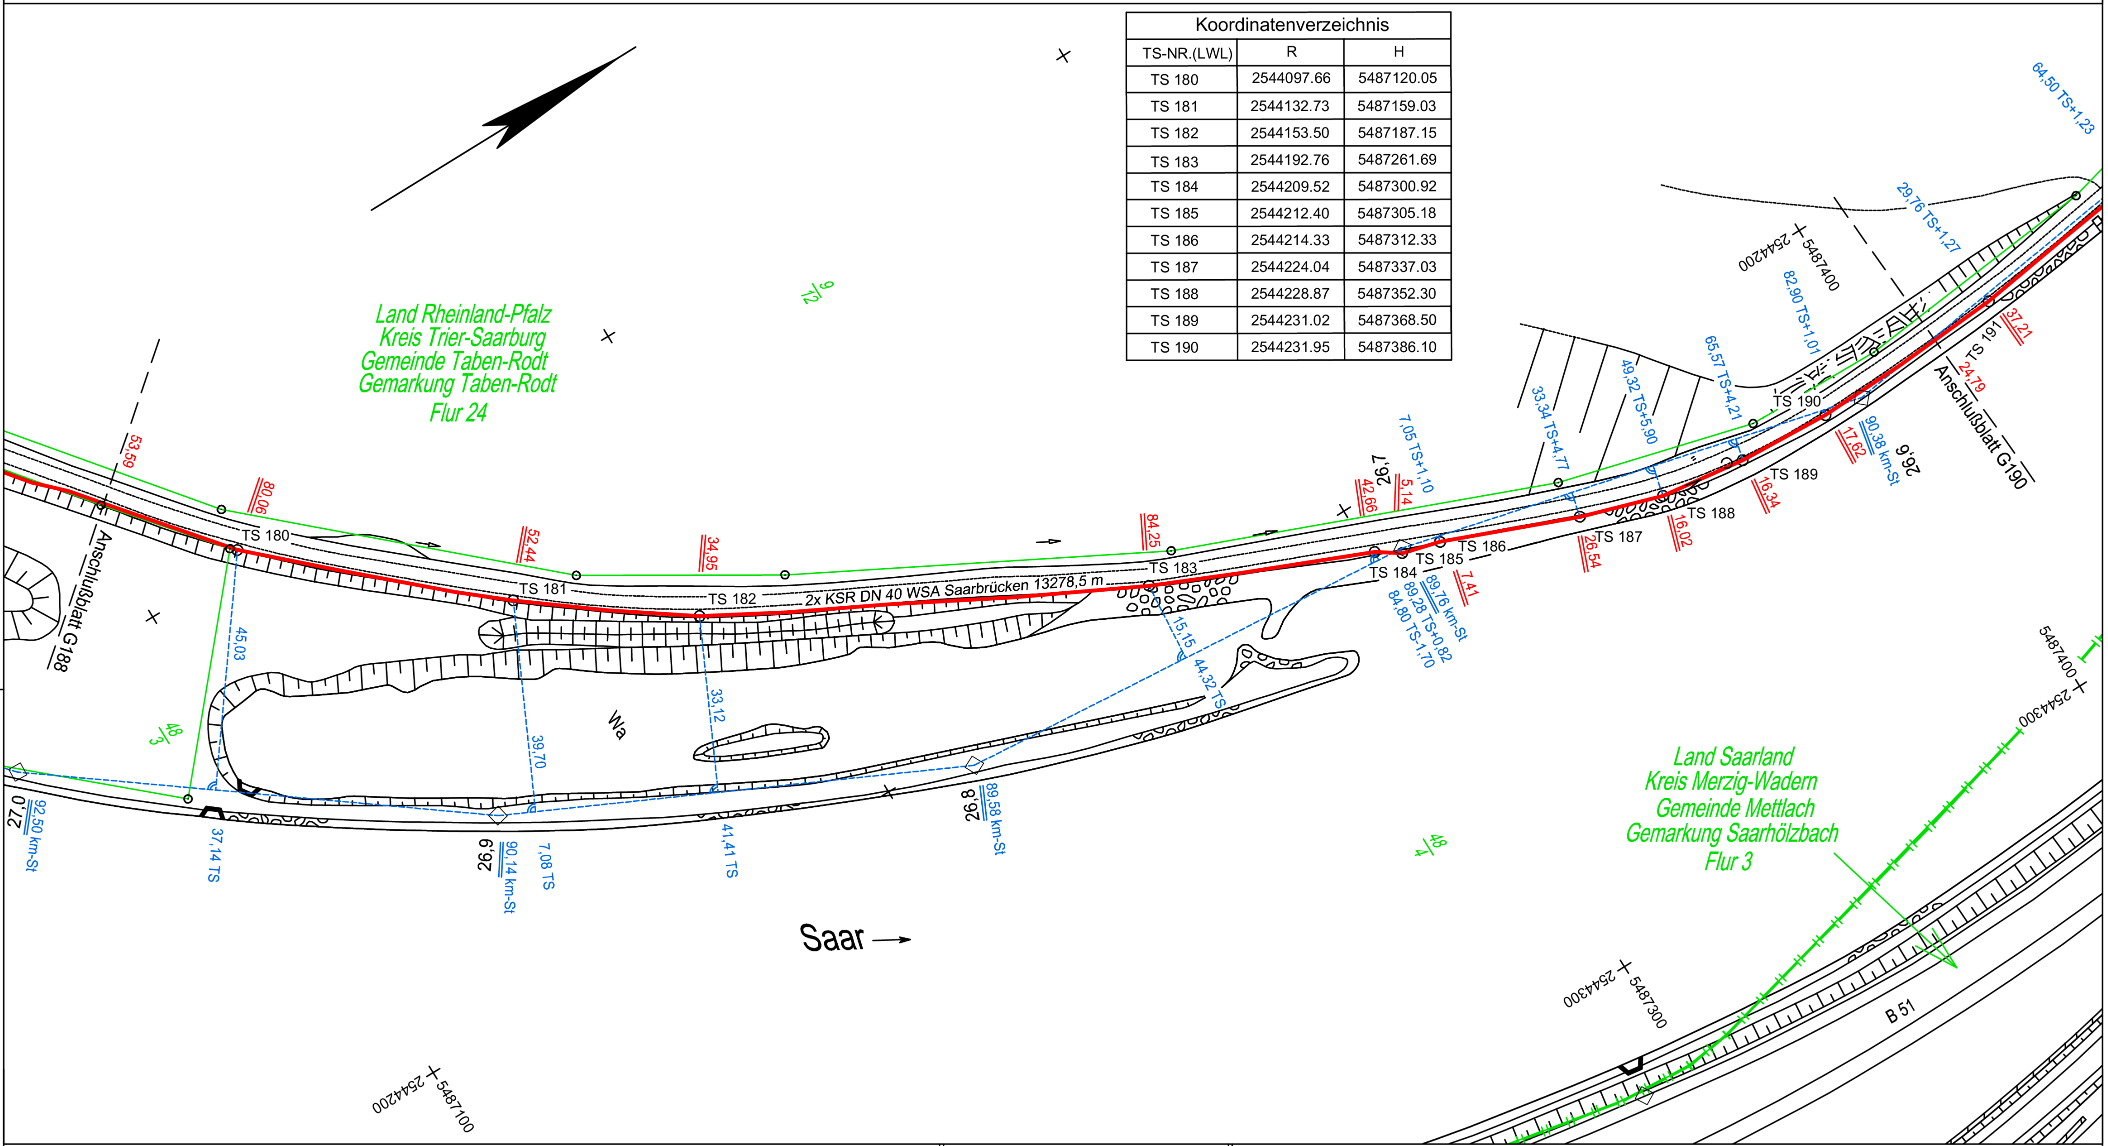

Koordinatenverzeichnis		
TS-NR.(LWL)	R	H
TS 180	2544097.66	5487120.05
TS 181	2544132.73	5487159.03
TS 182	2544153.50	5487187.15
TS 183	2544192.76	5487261.69
TS 184	2544209.52	5487300.92
TS 185	2544212.40	5487305.18
TS 186	2544214.33	5487312.33
TS 187	2544224.04	5487337.03
TS 188	2544228.87	5487352.30
TS 189	2544231.02	5487368.50
TS 190	2544231.95	5487386.10

Die Regeldeckung der KSR-Anlage beträgt 1,0 m.
Abweichungen siehe Bestandsplan.

- 🟥 KSR-Anlage
- 🟥 Anschluss KSR-Anlage
- Kabelabzweigmuffe
- Kabelverbindungsmuffe
- ○ Kabelring
- Schacht mit KAM
- Schacht mit KM
- Schacht mit KR
- ☒ Schachtgruppe
- ■ EB-Grube

Achtung: Symbole sind nicht Maßstäblich

Achtung!
Die Plandarstellung der Versorgungsanlage ist nach bestem Wissen erstellt. Gleichwohl ist die Möglichkeit einer Abweichung im Einzelfall nicht ausgeschlossen. Um Gefahren und Schäden zu vermeiden, erfordern örtliche Arbeiten ein vorsichtiges Vorgehen. Der Bestandsplan wird systembedingt auf das Format DIN A 3 angepasst. Die Längen und Höhen entsprechen daher nicht den im Plan angegebenem Maßstab. Die Zahlenwerte sind demgemäß anzuhalten.

3 KSR DN40 PEHD

Prüfungen:
Bestandsplan erstellt: Dez. 2008, Krakor
geprüft: Kellers
freigegeben: Feb. 2010, Kellers

Plan-Berichtigungen			
Rev.	Grund	Angef.	Gepr.
10			
09			
08			
07			
06			
05			
04			
03			
02			
01			

BLANK
Verm.- u. Ing.- Büro
GmbH

Bestandslageplan

im Auftrag von **GasLINE**

Leitungsname	LWL-Kabelverlegung Saarbrücken-Mettlach-Trier	
Gemarkung	Taben-Rodt, Saarhölzbach	Maßstab: 1 : 1000
Gemeinde	Taben-Rodt, Mettlach	
Kreis	Trier-Saarburg, Merzig-Wadern	Leitungs-Nr.: GLT/310/010
Vermessungsamt	Katasteramt Trier	
Katastergrundlage	DXF-File	Blatt-Nr.: G189
Koordinatensystem	Gauß-Krüger Koordinaten, Bessel Referenzellipsoid	
Schutzstreifenbreite	2,0 m	Meßtischblatt Nr.:
Planangfertigung	BLANK Verm.- u. Ing.-Büro GmbH	

Anschluß Blatt: G190

Erstellt: 15.04.2026, Vorgang: 20260402625

Flur	Flst.	Gmde. Taben-Rodt, Gemkg. Taben-Rodt
24	48/4	Bundesrepublik Deutschland, Bundeswasserstrassenverwaltung
23	6/3	Bundesrepublik Deutschland, Bundeswasserstrassenverwaltung
-	-	-

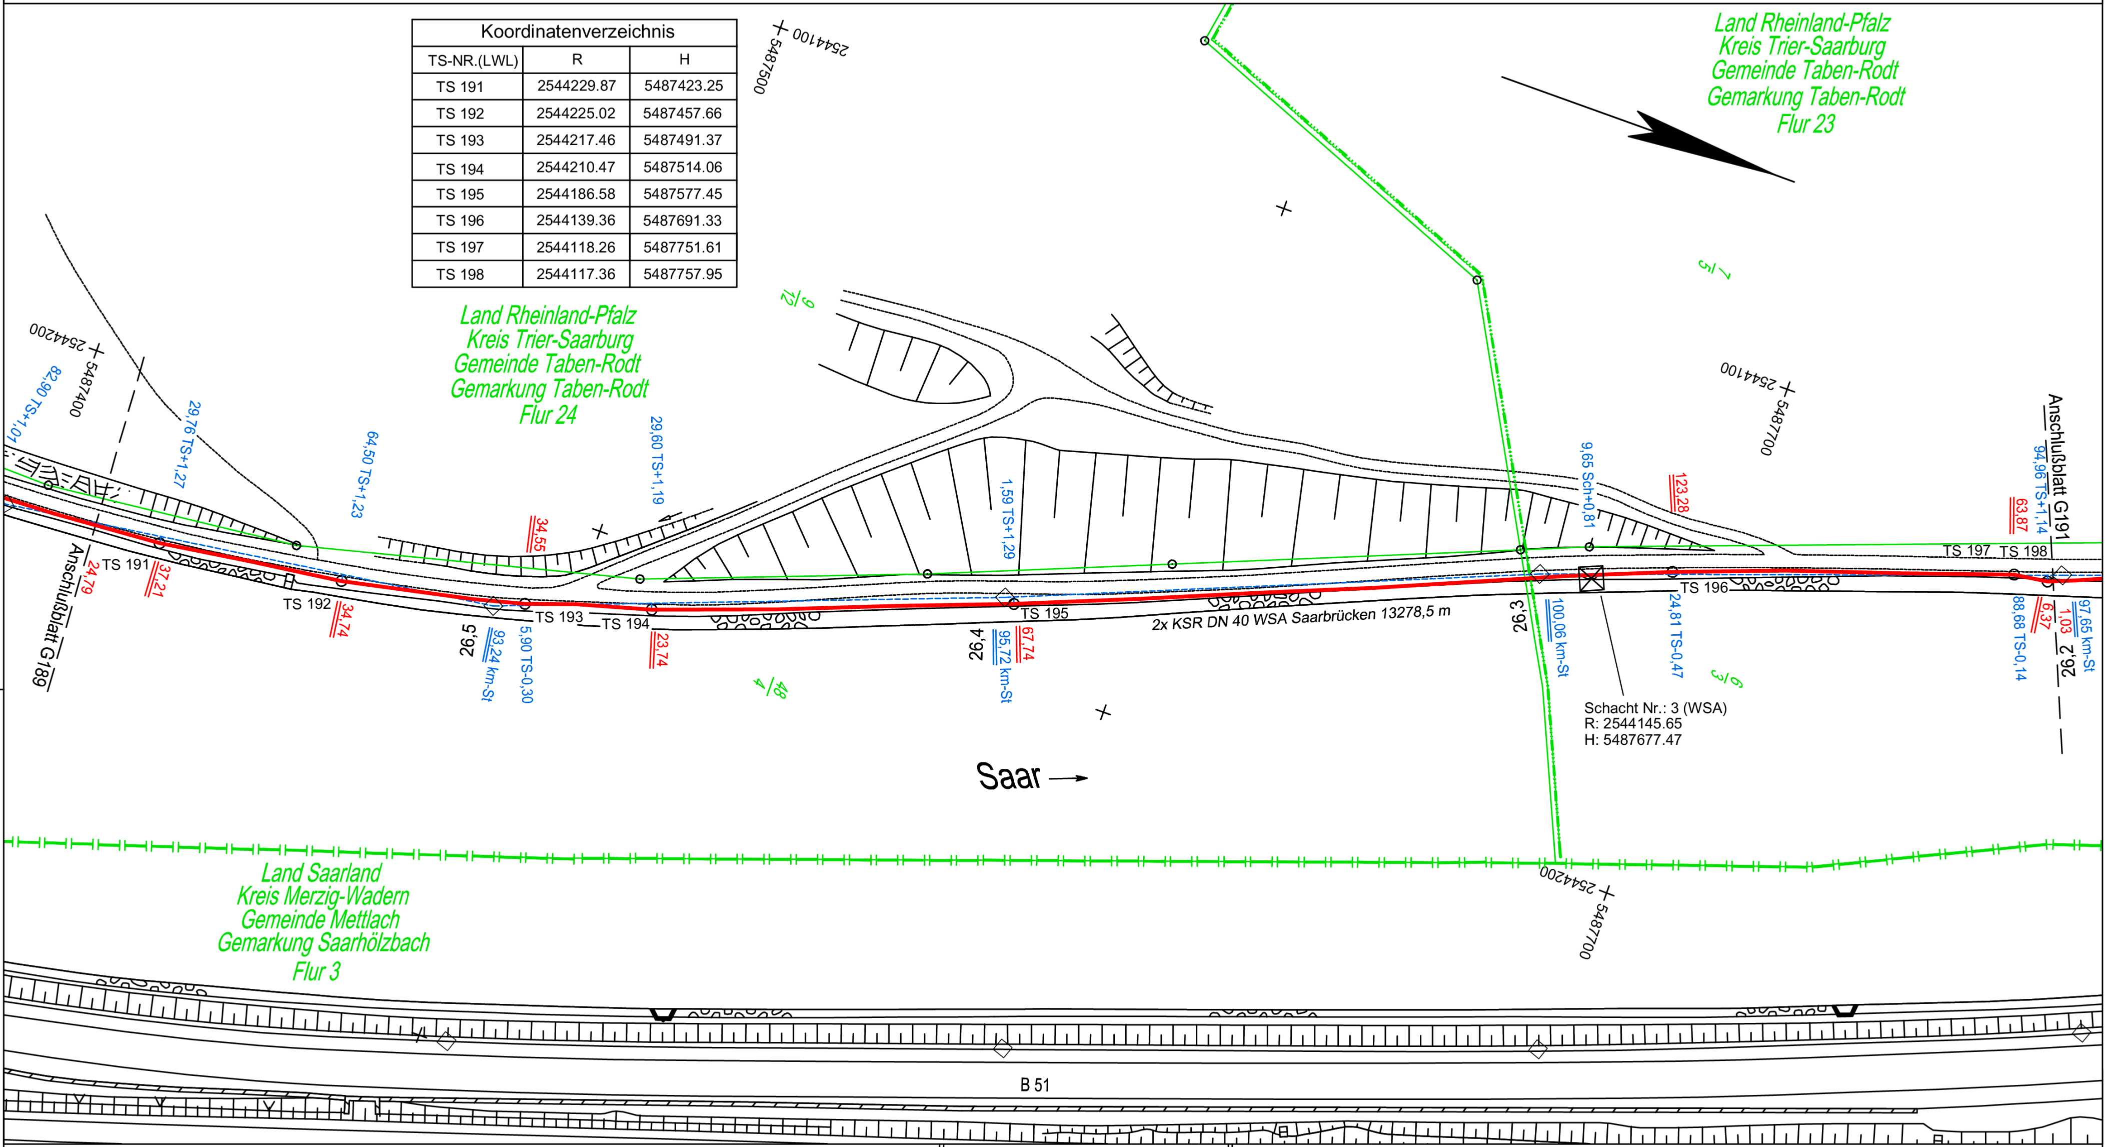

Koordinatenverzeichnis

TS-NR.(LWL)	R	H
TS 191	2544229.87	5487423.25
TS 192	2544225.02	5487457.66
TS 193	2544217.46	5487491.37
TS 194	2544210.47	5487514.06
TS 195	2544186.58	5487577.45
TS 196	2544139.36	5487691.33
TS 197	2544118.26	5487751.61
TS 198	2544117.36	5487757.95

Die Regeldeckung der KSR-Anlage beträgt 1,0 m.
Abweichungen siehe Bestandsplan.

3 KSR DN40 PEHD

grün blau violett

KSR GasLINE (grün) wurde am Schacht 3 vorbeigeführt.

Mitverlegung WSA Saarbrücken-Sa... (blau/violett)

Anschluß Blatt: G189

Filename: GLT_310_0...dwg

Prüfungen:

Bestandsplan erstellt: Dez. 2008, Krakor

freigegeben: Feb. 2010, Kellers

geprüft: Kellers

Achtung!
Die Plandarstellung der Versorgungsanlage ist nach bestem Wissen erstellt. Gleichwohl ist die Möglichkeit einer Abweichung im Einzelfall nicht ausgeschlossen. Um Gefahren und Schäden zu vermeiden, erfordern örtliche Arbeiten ein vorsichtiges Vorgehen. Der Bestandsplan wird systembedingt auf das Format DIN A 3 angepasst. Die Längen und Höhen entsprechen daher nicht den im Plan angegebenem Maßstab. Die Zahlenwerte sind demgemäß anzuhalten.

🟥	KSR-Anlage
—	Anschluss KSR-Anlage
⊠	Kabelabzweigmuffe
⊠	Kabelverbindungsmuffe
○	Kabelring
▣	Schacht mit KAM
▣	Schacht mit KM
▣	Schacht mit KR
☒	Schachtgruppe
■	EB-Grube

Achtung: Symbole sind nicht Maßstäblich

Plan-Berichtigungen

Rev.	Grund	Angef.	Gepr.
10			
09			
08			
07			
06			
05			
04			
03			
02			
01			

BLANK
Verm.- u. Ing.- Büro
GmbH

Bestandslageplan

im Auftrag von GasLINE

Leitungsname	LWL-Kabelverlegung Saarbrücken-Mettlach-Trier		
Gemarkung	Taben-Rodt, Saarhölzbach	Maßstab:	1 : 1000
Gemeinde	Taben-Rodt, Mettlach		
Kreis	Trier-Saarburg, Merzig-Wadern	Leitungs-Nr.:	GLT/310/010
Vermessungsamt	Katasteramt Trier		
Katastergrundlage	DXF-File	Blatt-Nr.:	G190
Koordinatensystem	Gauß-Krüger Koordinaten, Bessel Referenzellipsoid		
Schutzstreifenbreite	2,0 m	Meßtischblatt Nr.:	
Planfertigung	BLANK Verm.- u. Ing.-Büro GmbH		

Anschluß Blatt: G191

Flur	Flst.	Gmde. Taben-Rodt, Gemkg. Taben-Rodt
23	6/3	Bundesrepublik Deutschland, Bundeswasserstrassenverwaltung
25	31/16	Bundesrepublik Deutschland, Bundeswasserstrassenverwaltung
-	-	-

Koordinatenverzeichnis

TS-NR.(LWL)	R	H
TS 199	2544111.17	5487772.73
TS 200	2544096.61	5487822.93
TS 201	2544082.00	5487851.23
TS 202	2544072.48	5487877.77
TS 203	2544066.97	5487897.34
TS 204	2544062.57	5487909.86
TS 205	2544051.58	5487931.03

Koordinatenverzeichnis

TS-NR.(LWL)	R	H
TS 206	2544035.01	5487953.78
TS 207	2544029.37	5487963.09
TS 208	2544017.00	5487990.51
TS 209	2544009.34	5488004.90
TS 210	2543993.29	5488027.99
TS 211	2543977.25	5488050.59
TS 212	2543961.51	5488080.16

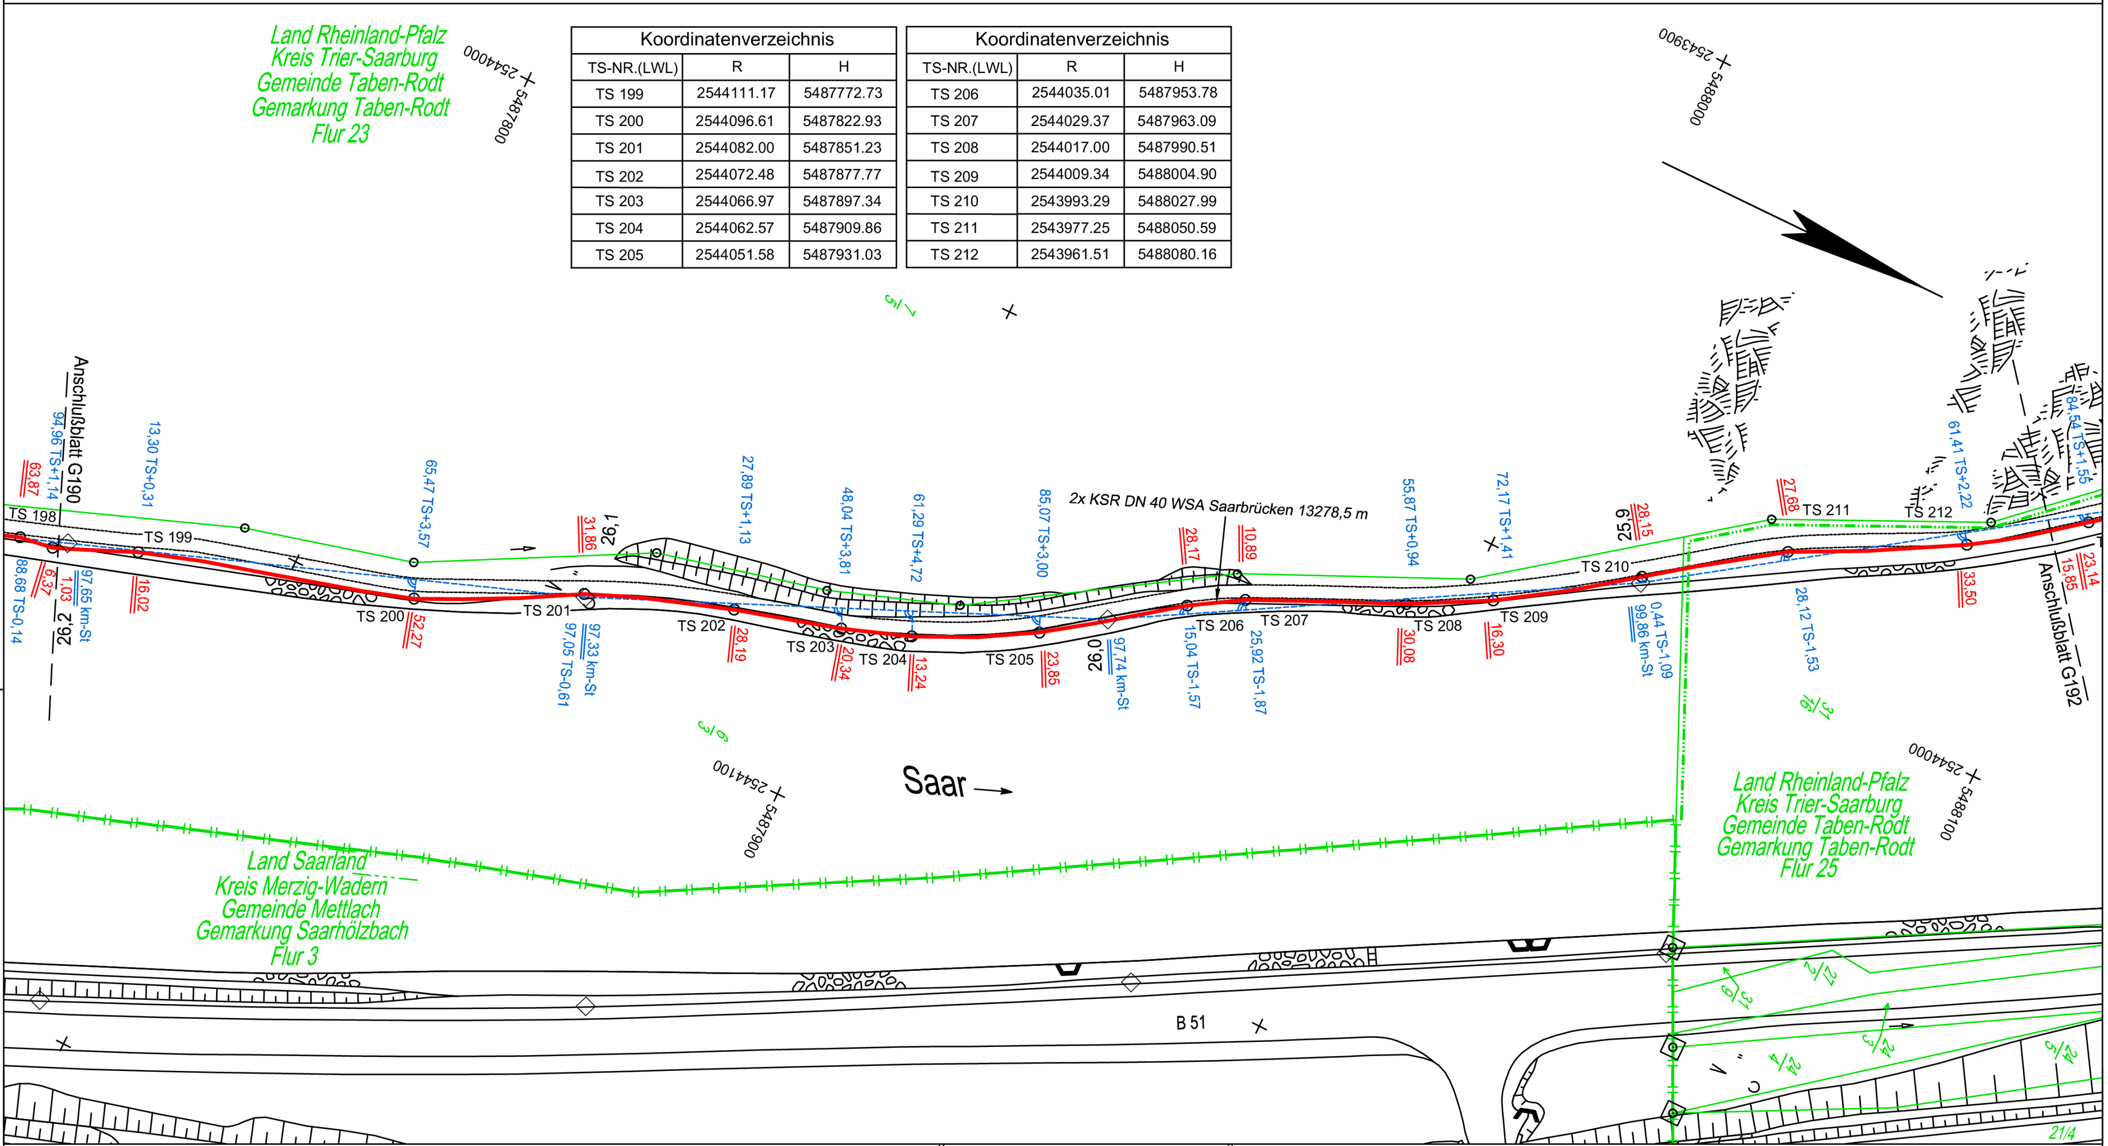

Die Regeldeckung der KSR-Anlage beträgt 1,0 m.
Abweichungen siehe Bestandsplan.

▬	KSR-Anlage
—	Anschluss KSR-Anlage
	Kabelabzweigmuffe
	Kabelverbindungsmuffe
○	Kabelring
	Schacht mit KAM
	Schacht mit KM
	Schacht mit KR
☒	Schachtgruppe
■	EB-Grube

Achtung: Symbole sind nicht Maßstäblich

3 KSR DN40 PEHD

grün blau violett

● ○ ○

Mitverlegung WSA Saarbrücken (unbelegt)

Anschluß Blatt: G190

Filename: G[illegible]_3[illegible]_0[illegible]dwg

Prüfungen:

Bestandsplan erstellt: Dez. 2008, Krakor

geprüft: Kellers

freigegeben: Feb. 2010, Kellers

Achtung!
Die Plandarstellung der Versorgungsanlage ist nach bestem Wissen erstellt. Gleichwohl ist die Möglichkeit einer Abweichung im Einzelfall nicht ausgeschlossen. Um Gefahren und Schäden zu vermeiden, erfordern örtliche Arbeiten ein vorsichtiges Vorgehen. Der Bestandsplan wird systembedingt auf das Format DIN A 3 angepasst. Die Längen und Höhen entsprechen daher nicht den im Plan angegebenem Maßstab. Die Zahlenwerte sind demgemäß anzuhalten.

Plan-Berichtigungen

Rev.	Grund	Angef.	Gepr.
10			
09			
08			
07			
06			
05			
04			
03			
02			
01			

BLANK
Verm.- u. Ing.- Büro
GmbH

Bestandslageplan

im Auftrag von GasLINE

Leitungsname	LWL-Kabelverlegung Saarbrücken-Mettlach-Trier	
Gemarkung	Taben-Rodt, Saarhölzbach	Maßstab: 1 : 1000
Gemeinde	Taben-Rodt, Mettlach	
Kreis	Trier-Saarburg, Merzig-Wadern	Leitungs-Nr.: GLT/310/010
Vermessungsamt	Katasteramt Trier	
Katastergrundlage	DXF-File	Blatt-Nr.: G191
Koordinatensystem	Gauß-Krüger Koordinaten, Bessel Referenzellipsoid	
Schutzstreifenbreite	2,0 m	Meßtischblatt Nr.:
Planfertigung	BLANK Verm.- u. Ing.-Büro GmbH	

Anschluß Blatt: G192

Erstellt: 15.04.2026, Vorgang: 20260402625

Flur	Flst.	
25	31/16	Gmde. Taben-Rodt, Gemkg. Taben-Rodt
-	-	-
-	-	-


Koordinatenverzeichnis		
TS-NR.(LWL)	R	H
TS 213	2543947.87	5488098.85
TS 214	2543937.77	5488112.07
TS 215	2543913.13	5488138.83
TS 216	2543898.65	5488158.29
TS 217	2543881.18	5488190.76
TS 218	2543848.40	5488262.42
TS 219	2543841.73	5488280.21
TS 220	2543842.21	5488283.74
TS 221	2543824.94	5488324.96
TS 222	2543806.49	5488356.38
TS 223	2543785.77	5488387.28

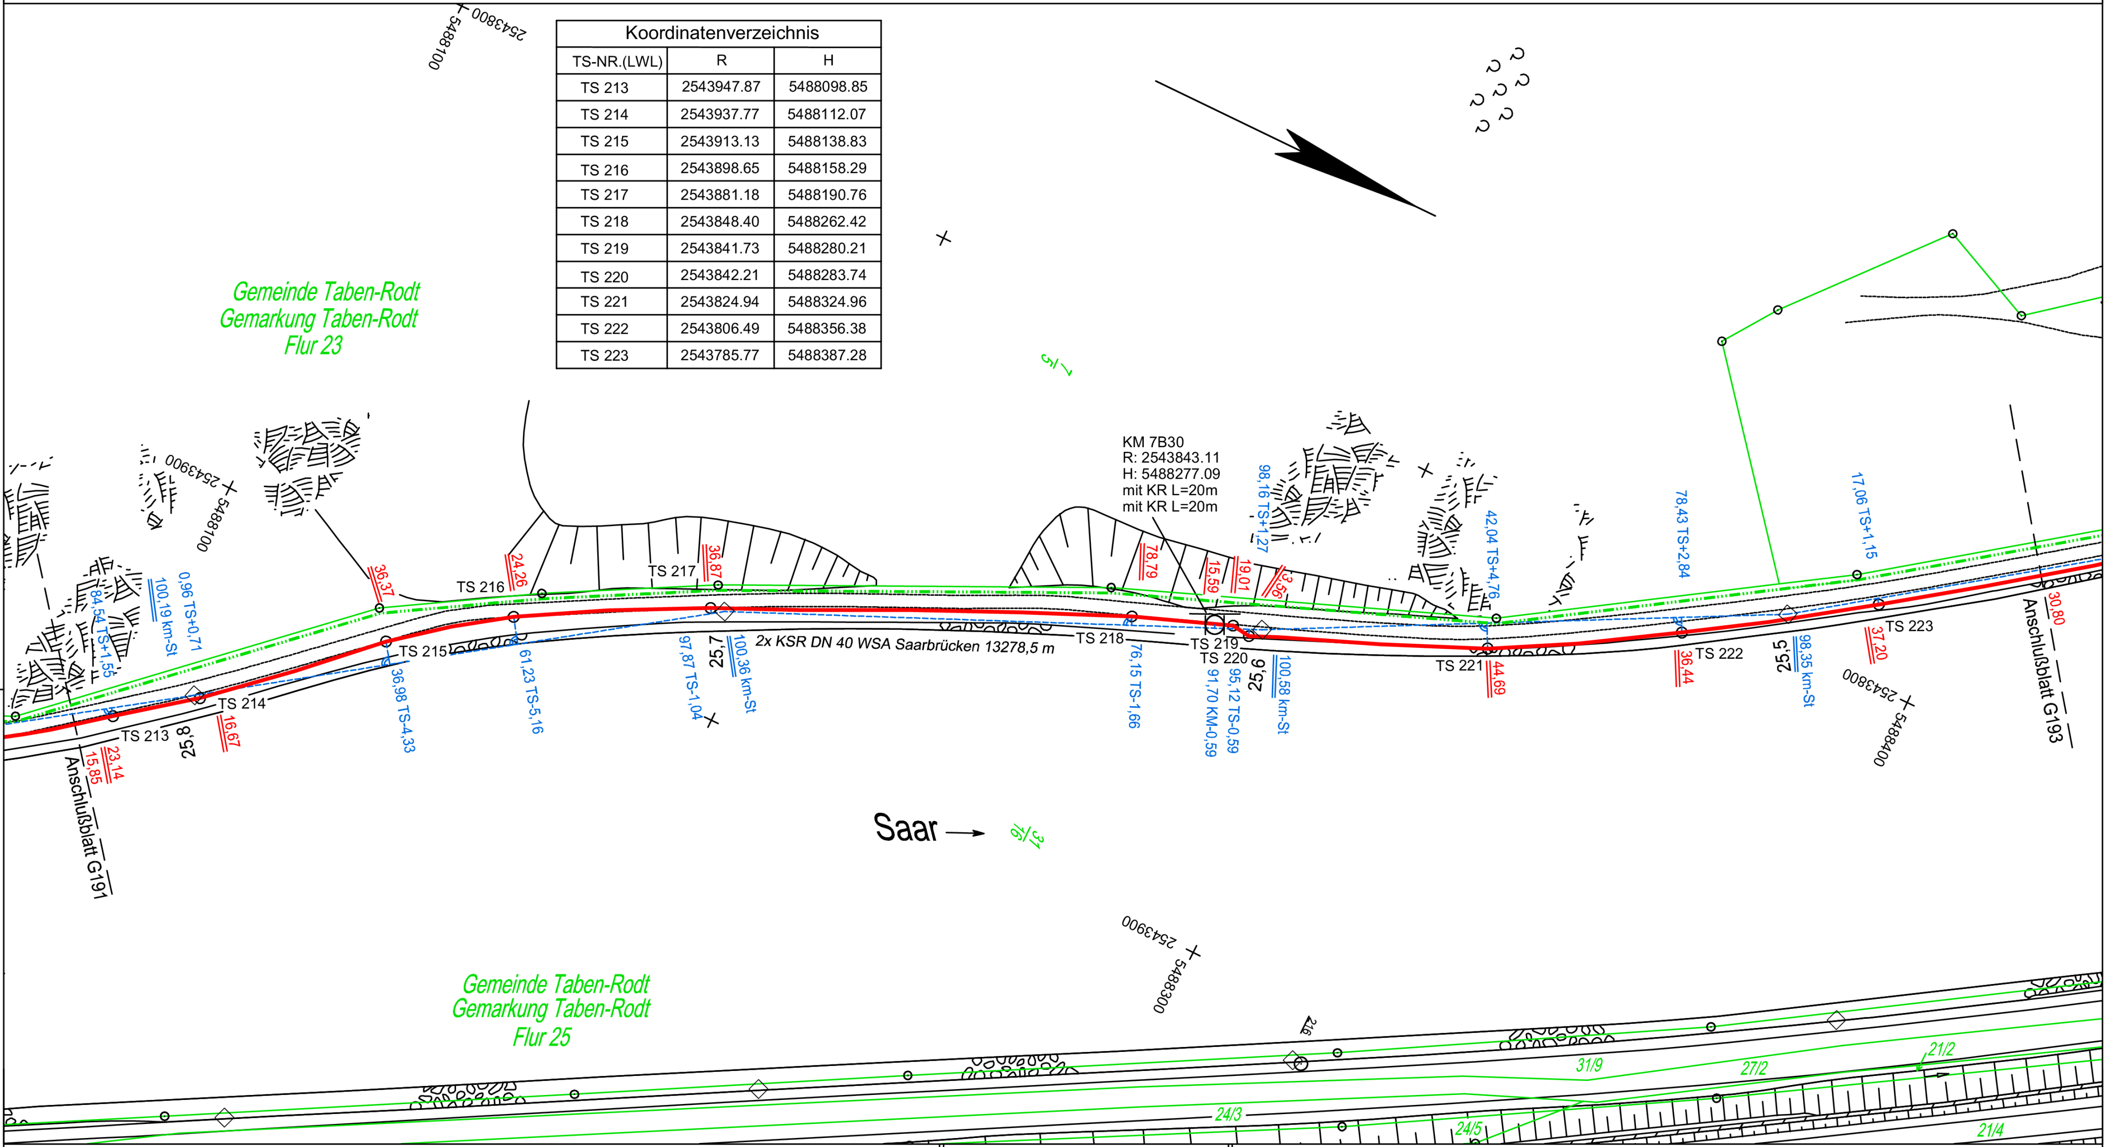

Die Regeldeckung der KSR-Anlage beträgt 1,0 m.
Abweichungen siehe Bestandsplan.

3 KSR DN40 PEHD

○ grün ○ blau ○ violett

Mitverlegung WSA Saarbrücken ... (bereits verlegt)

Bestandsplan erstellt: Dez. 2008, Krakor

geprüft: Kellers

Prüfungen:

freigegeben: Feb. 2010, Kellers

Achtung!
Die Plandarstellung der Versorgungsanlage ist nach bestem Wissen erstellt. Gleichwohl ist die Möglichkeit einer Abweichung im Einzelfall nicht ausgeschlossen. Um Gefahren und Schäden zu vermeiden, erfordern örtliche Arbeiten ein vorsichtiges Vorgehen. Der Bestandsplan wird systembedingt auf das Format DIN A 3 angepasst. Die Längen und Höhen entsprechen daher nicht den im Plan angegebenem Maßstab. Die Zahlenwerte sind demgemäß anzuhalten.

🟥	KSR-Anlage
🟥	Anschluss KSR-Anlage
◘	Kabelabzweigmuffe
◘	Kabelverbindungsmuffe
○	Kabelring
▣	Schacht mit KAM
▣	Schacht mit KM
▣	Schacht mit KR
☒	Schachtgruppe
■	EB-Grube

Achtung: Symbole sind nicht Maßstäblich

Plan-Berichtigungen			
Rev.	Grund	Angef.	Gepr.
10			
09			
08			
07			
06			
05			
04			
03			
02			
01			

BLANK
Verm.- u. Ing.- Büro
GmbH

Bestandslageplan

im Auftrag von GasLINE

Leitungsname	LWL-Kabelverlegung Saarbrücken-Mettlach-Trier	
Gemarkung	Taben-Rodt	Maßstab: 1 : 1000
Gemeinde	Taben-Rodt	
Kreis	Trier-Saarburg	Leitungs-Nr.: GLT/310/010
Vermessungsamt	Katasteramt Trier	
Katastergrundlage	DXF-File	Blatt-Nr.: G192
Koordinatensystem	Gauß-Krüger Koordinaten, Bessel Referenzellipsoid	
Schutzstreifenbreite	2,0 m	Meßtischblatt Nr.:
Planfertigung	BLANK Verm.- u. Ing.-Büro GmbH	

Anschluß Blatt: G193

Erstellt: 15.04.2026, Vorgang: 20260402625

Flur	Flst.	
		Gmde. Taben-Rodt, Gemkg. Taben-Rodt
25	31/16	Gmde. Taben-Rodt, Gemkg. Taben-Rodt
-	-	-
-	-	-

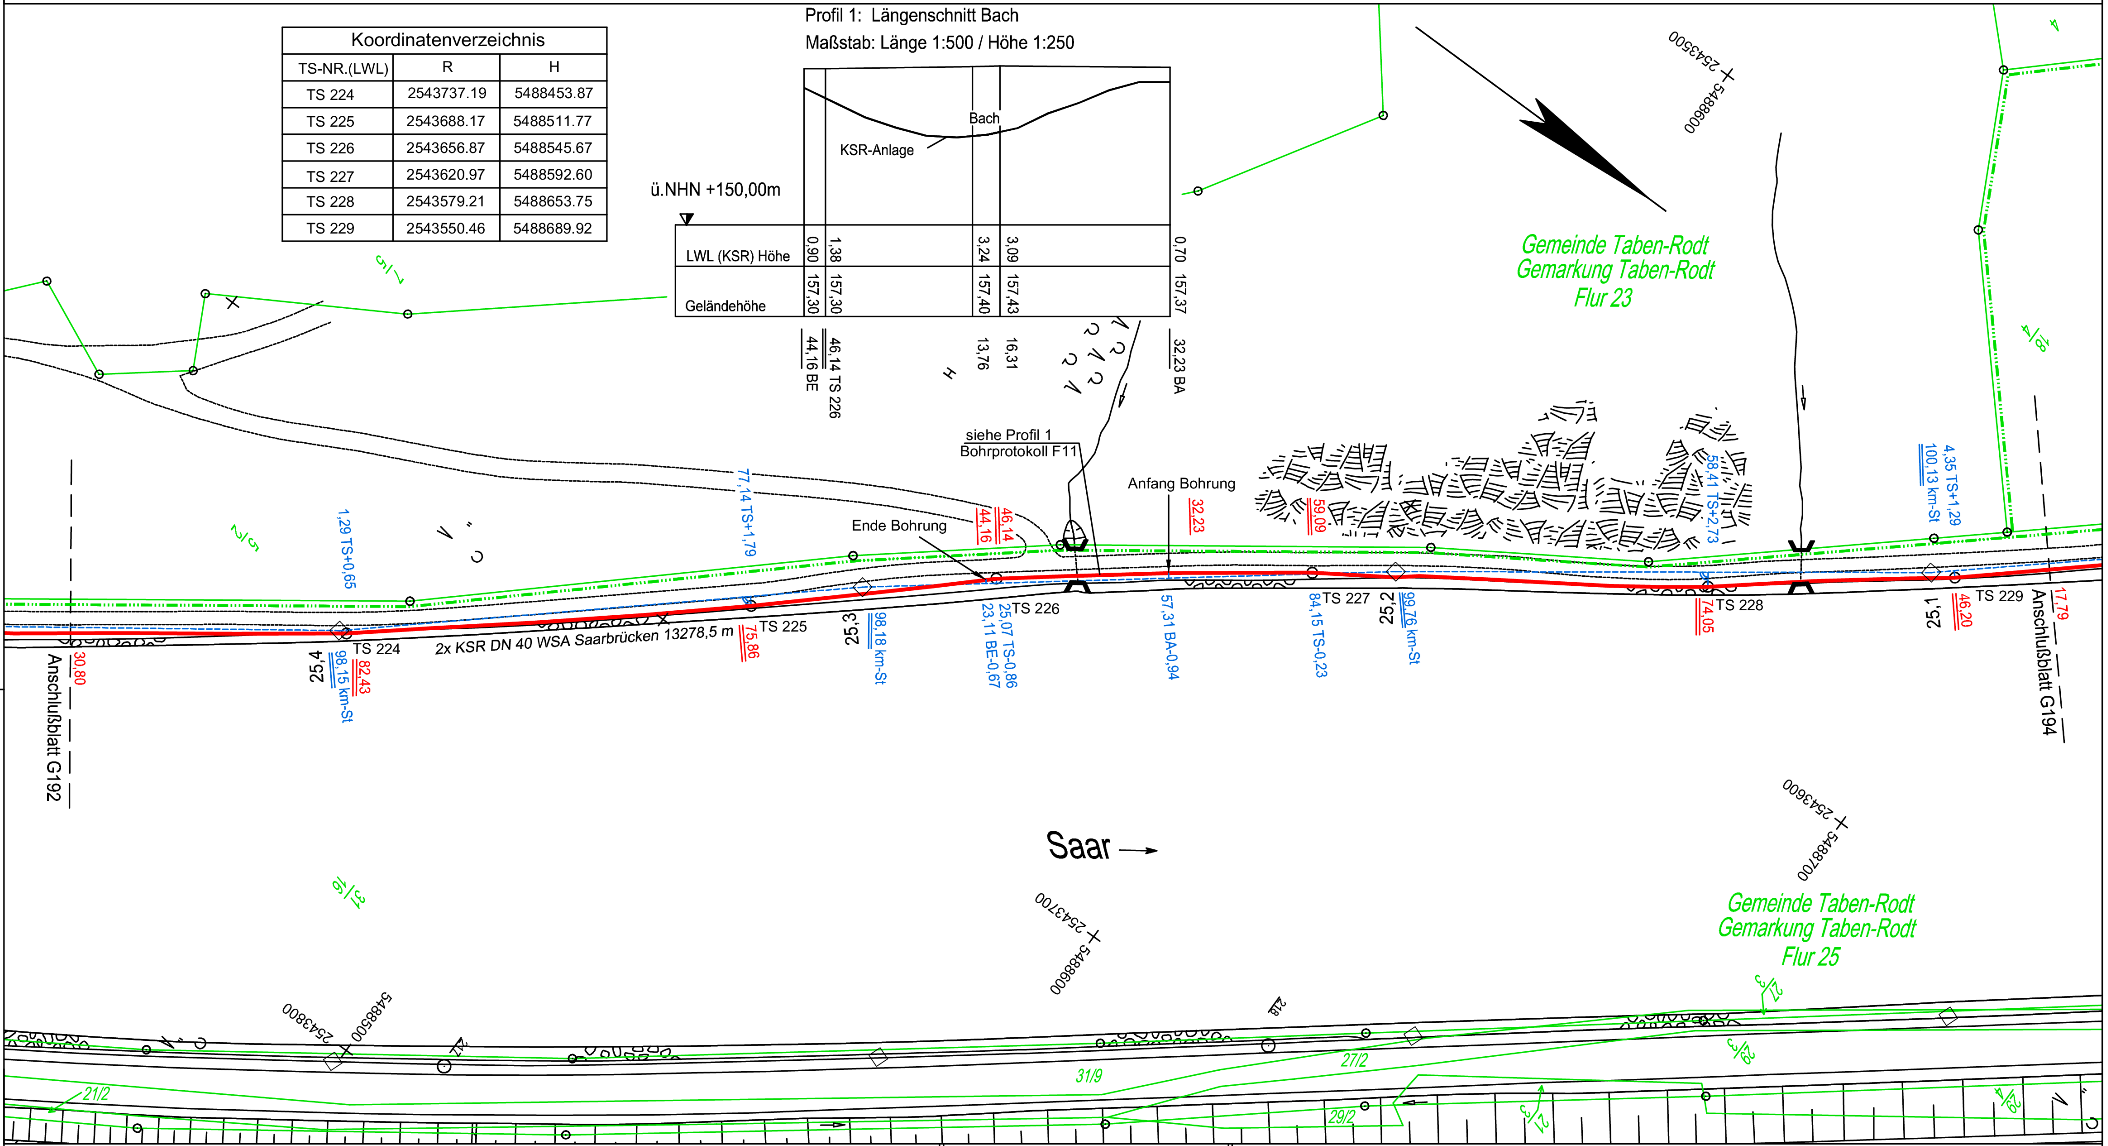

Koordinatenverzeichnis

TS-NR.(LWL)	R	H
TS 224	2543737.19	5488453.87
TS 225	2543688.17	5488511.77
TS 226	2543656.87	5488545.67
TS 227	2543620.97	5488592.60
TS 228	2543579.21	5488653.75
TS 229	2543550.46	5488689.92

Die Regeldeckung der KSR-Anlage beträgt 1,0 m.
Abweichungen siehe Bestandsplan.

🟥	KSR-Anlage
🟥	Anschluss KSR-Anlage
	Kabelabzweigmuffe
	Kabelverbindungsmuffe
○	Kabelring
	Schacht mit KAM
	Schacht mit KM
	Schacht mit KR
☒	Schachtgruppe
■	EB-Grube

Achtung: Symbole sind nicht Maßstäblich

3 KSR DN40 PEHD

grün blau violett

Mitverlegung WSA Saarbrücken Sz (blau/violett)

Anschluß Blatt: G192

Filename: GLT_31..._0....dwg

Prüfungen:

Bestandsplan erstellt: Dez. 2008, Krakor

geprüft: Kellers

freigegeben: Feb. 2010, Kellers

Achtung!
Die Plandarstellung der Versorgungsanlage ist nach bestem Wissen erstellt. Gleichwohl ist die Möglichkeit einer Abweichung im Einzelfall nicht ausgeschlossen. Um Gefahren und Schäden zu vermeiden, erfordern örtliche Arbeiten ein vorsichtiges Vorgehen. Der Bestandsplan wird systembedingt auf das Format DIN A 3 angepasst. Die Längen und Höhen entsprechen daher nicht den im Plan angegebenem Maßstab. Die Zahlenwerte sind demgemäß anzuhalten.

Plan-Berichtigungen

Rev.	Grund	Angef.	Gepr.
10			
09			
08			
07			
06			
05			
04			
03			
02			
01			

BLANK
Verm.- u. Ing.- Büro
GmbH

Bestandslageplan

im Auftrag von GasLINE

Leitungsname	LWL-Kabelverlegung Saarbrücken-Mettlach-Trier		
Gemarkung	Taben-Rodt	Maßstab:	1 : 1000
Gemeinde	Taben-Rodt		
Kreis	Trier-Saarburg	Leitungs-Nr.:	GLT/310/010
Vermessungsamt	Katasteramt Trier		
Katastergrundlage	DXF-File	Blatt-Nr.:	G193
Koordinatensystem	Gauß-Krüger Koordinaten, Bessel Referenzellipsoid		
Schutzstreifenbreite	2,0 m	Meßtischblatt Nr.:	
Planerfertigung	BLANK Verm.- u. Ing.-Büro GmbH		

Anschluß Blatt: G194

Erstellt: 15.04.2026, Vorgang: 20260402625

Flur	Flst.	
25	31/16	Gmde. Taben-Rodt, Gemkg. Taben-Rodt
26	1/20	Bundesrepublik Deutschland, Bundeswasserstrassenverwaltung
-	-	-

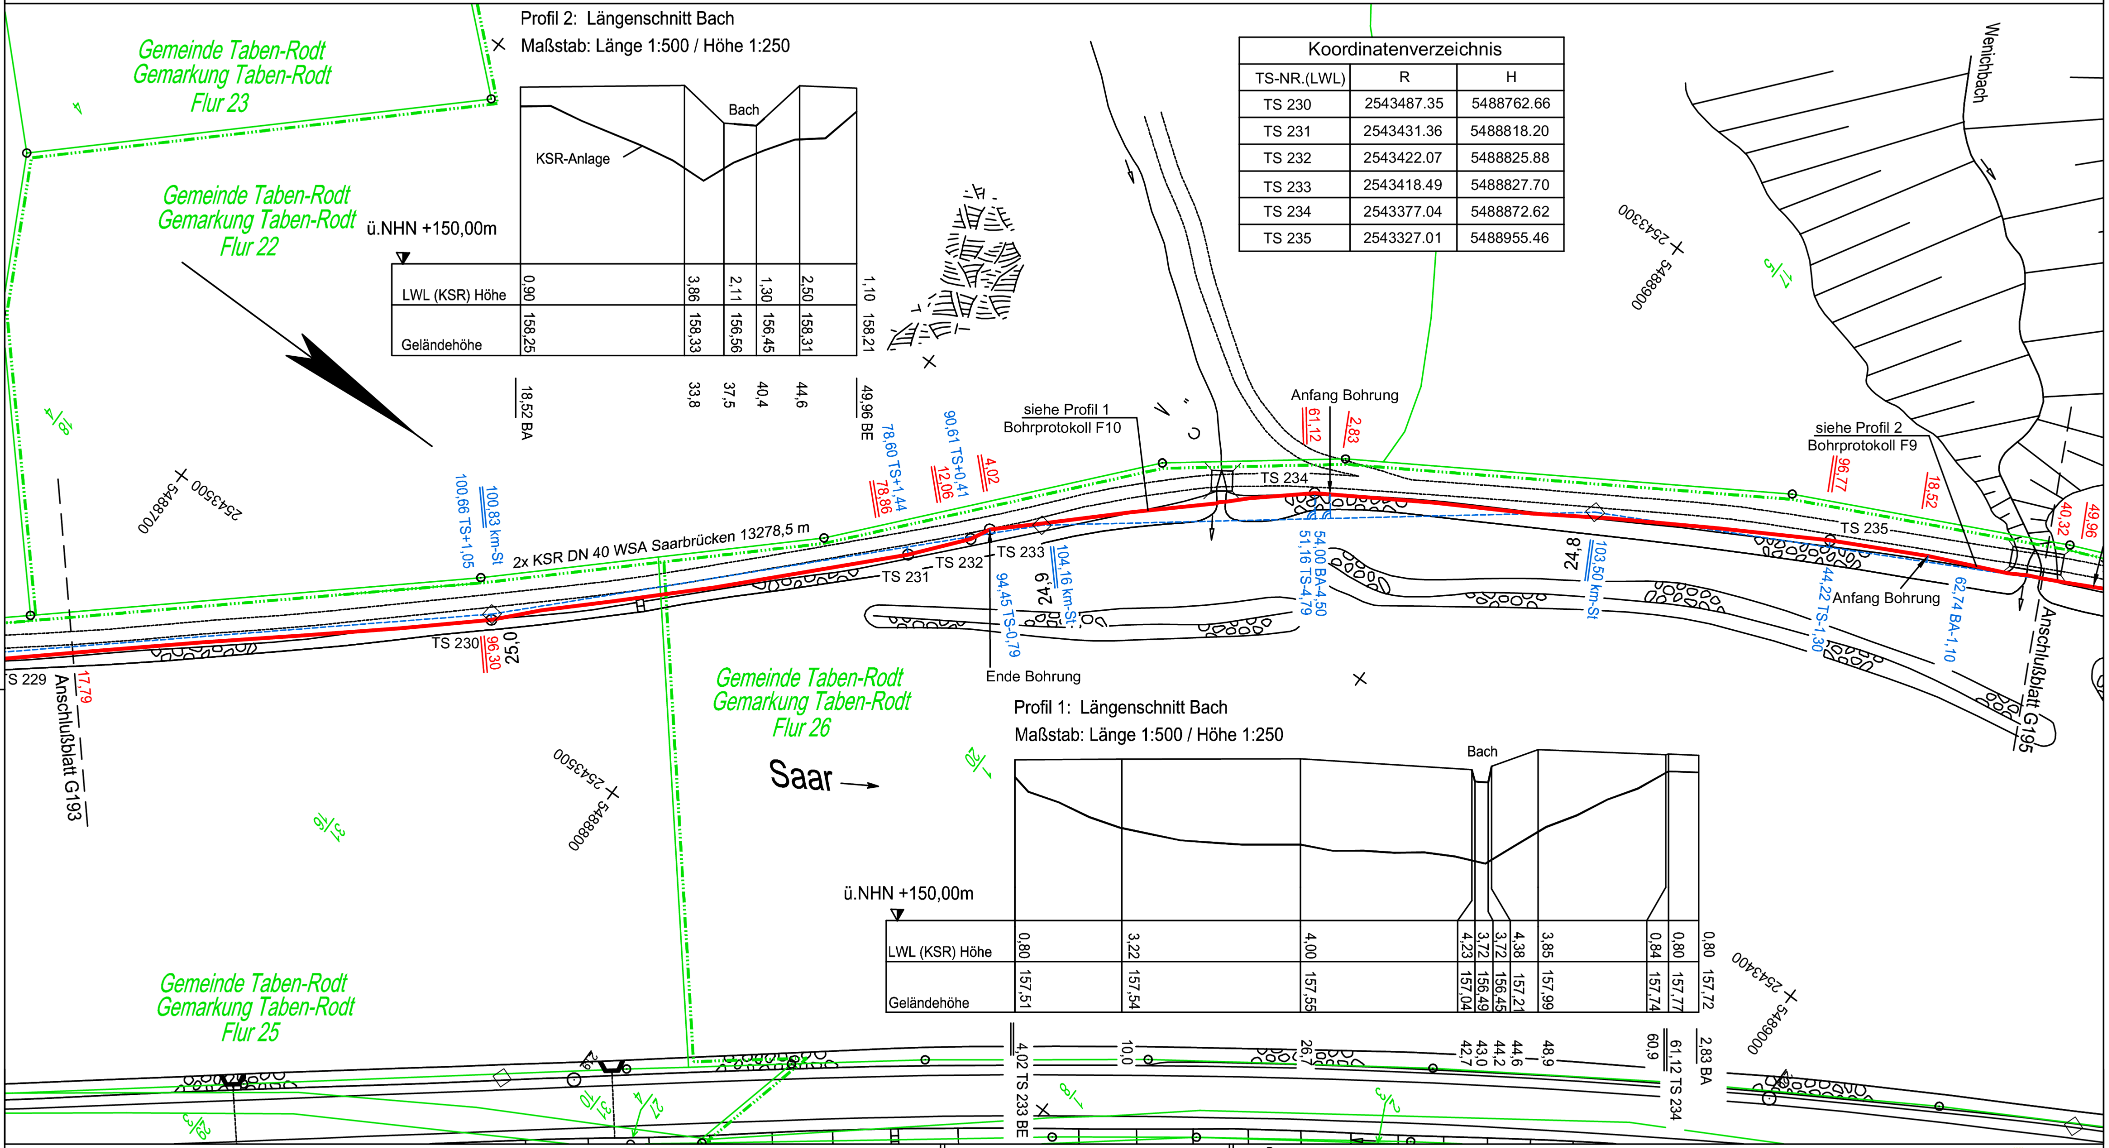

Koordinatenverzeichnis		
TS-NR.(LWL)	R	H
TS 230	2543487.35	5488762.66
TS 231	2543431.36	5488818.20
TS 232	2543422.07	5488825.88
TS 233	2543418.49	5488827.70
TS 234	2543377.04	5488872.62
TS 235	2543327.01	5488955.46

Die Regeldeckung der KSR-Anlage beträgt 1,0 m.
Abweichungen siehe Bestandsplan.

Achtung!
Die Plandarstellung der Versorgungsanlage ist nach bestem Wissen erstellt. Gleichwohl ist die Möglichkeit einer Abweichung im Einzelfall nicht ausgeschlossen. Um Gefahren und Schäden zu vermeiden, erfordern örtliche Arbeiten ein vorsichtiges Vorgehen. Der Bestandsplan wird systembedingt auf das Format DIN A 3 angepasst. Die Längen und Höhen entsprechen daher nicht den im Plan angegebenem Maßstab. Die Zahlenwerte sind demgemäß anzuhalten.

3 KSR DN40 PEHD

grün ● blau ○ violett ○

Prüfungen:
Bestandsplan erstellt: Dez. 2008, Krakor
freigegeben: Feb. 2010, Kellers
geprüft: Kellers

🟥	KSR-Anlage
🟥	Anschluss KSR-Anlage
⊠	Kabelabzweigmuffe
⊠	Kabelverbindungsmuffe
○	Kabelring
⊡	Schacht mit KAM
⊡	Schacht mit KM
⊡	Schacht mit KR
☒	Schachtgruppe
■	EB-Grube

Achtung: Symbole sind nicht Maßstäblich

Plan-Berichtigungen			
Rev.	Grund	Angef.	Gepr.
10			
09			
08			
07			
06			
05			
04			
03			
02			
01			

BLANK
Verm.- u. Ing.- Büro
GmbH

Bestandslageplan

im Auftrag von GasLINE

Leitungsname	LWL-Kabelverlegung Saarbrücken-Mettlach-Trier	
Gemarkung	Taben-Rodt	Maßstab: 1 : 1000
Gemeinde	Taben-Rodt	
Kreis	Trier-Saarburg	Leitungs-Nr.: GLT/310/010
Vermessungsamt	Katasteramt Trier	
Katastergrundlage	DXF-File	Blatt-Nr.: G194
Koordinatensystem	Gauß-Krüger Koordinaten, Bessel Referenzellipsoid	
Schutzstreifenbreite	2,0 m	Meßtischblatt Nr.:
Planfanfertigung	BLANK Verm.- u. Ing.-Büro GmbH	

Anschluß Blatt: G195

Flur	Flst.	
26	1/20	Gmde. Taben-Rodt, Gemkg. Taben-Rodt Bundesrepublik Deutschland, Bundeswasserstrassenverwaltung
-	-	-
-	-	-

Koordinatenverzeichnis

TS-NR.(LWL)	R	H
TS 236	2543298.45	5489012.81
TS 237	2543282.61	5489056.77
TS 238	2543277.94	5489073.47
TS 239	2543267.97	5489101.59
TS 240	2543234.35	5489184.18
TS 241	2543220.20	5489211.50
TS 242	2543203.02	5489257.05
TS 243	2543197.32	5489275.50
TS 244	2543186.68	5489318.97

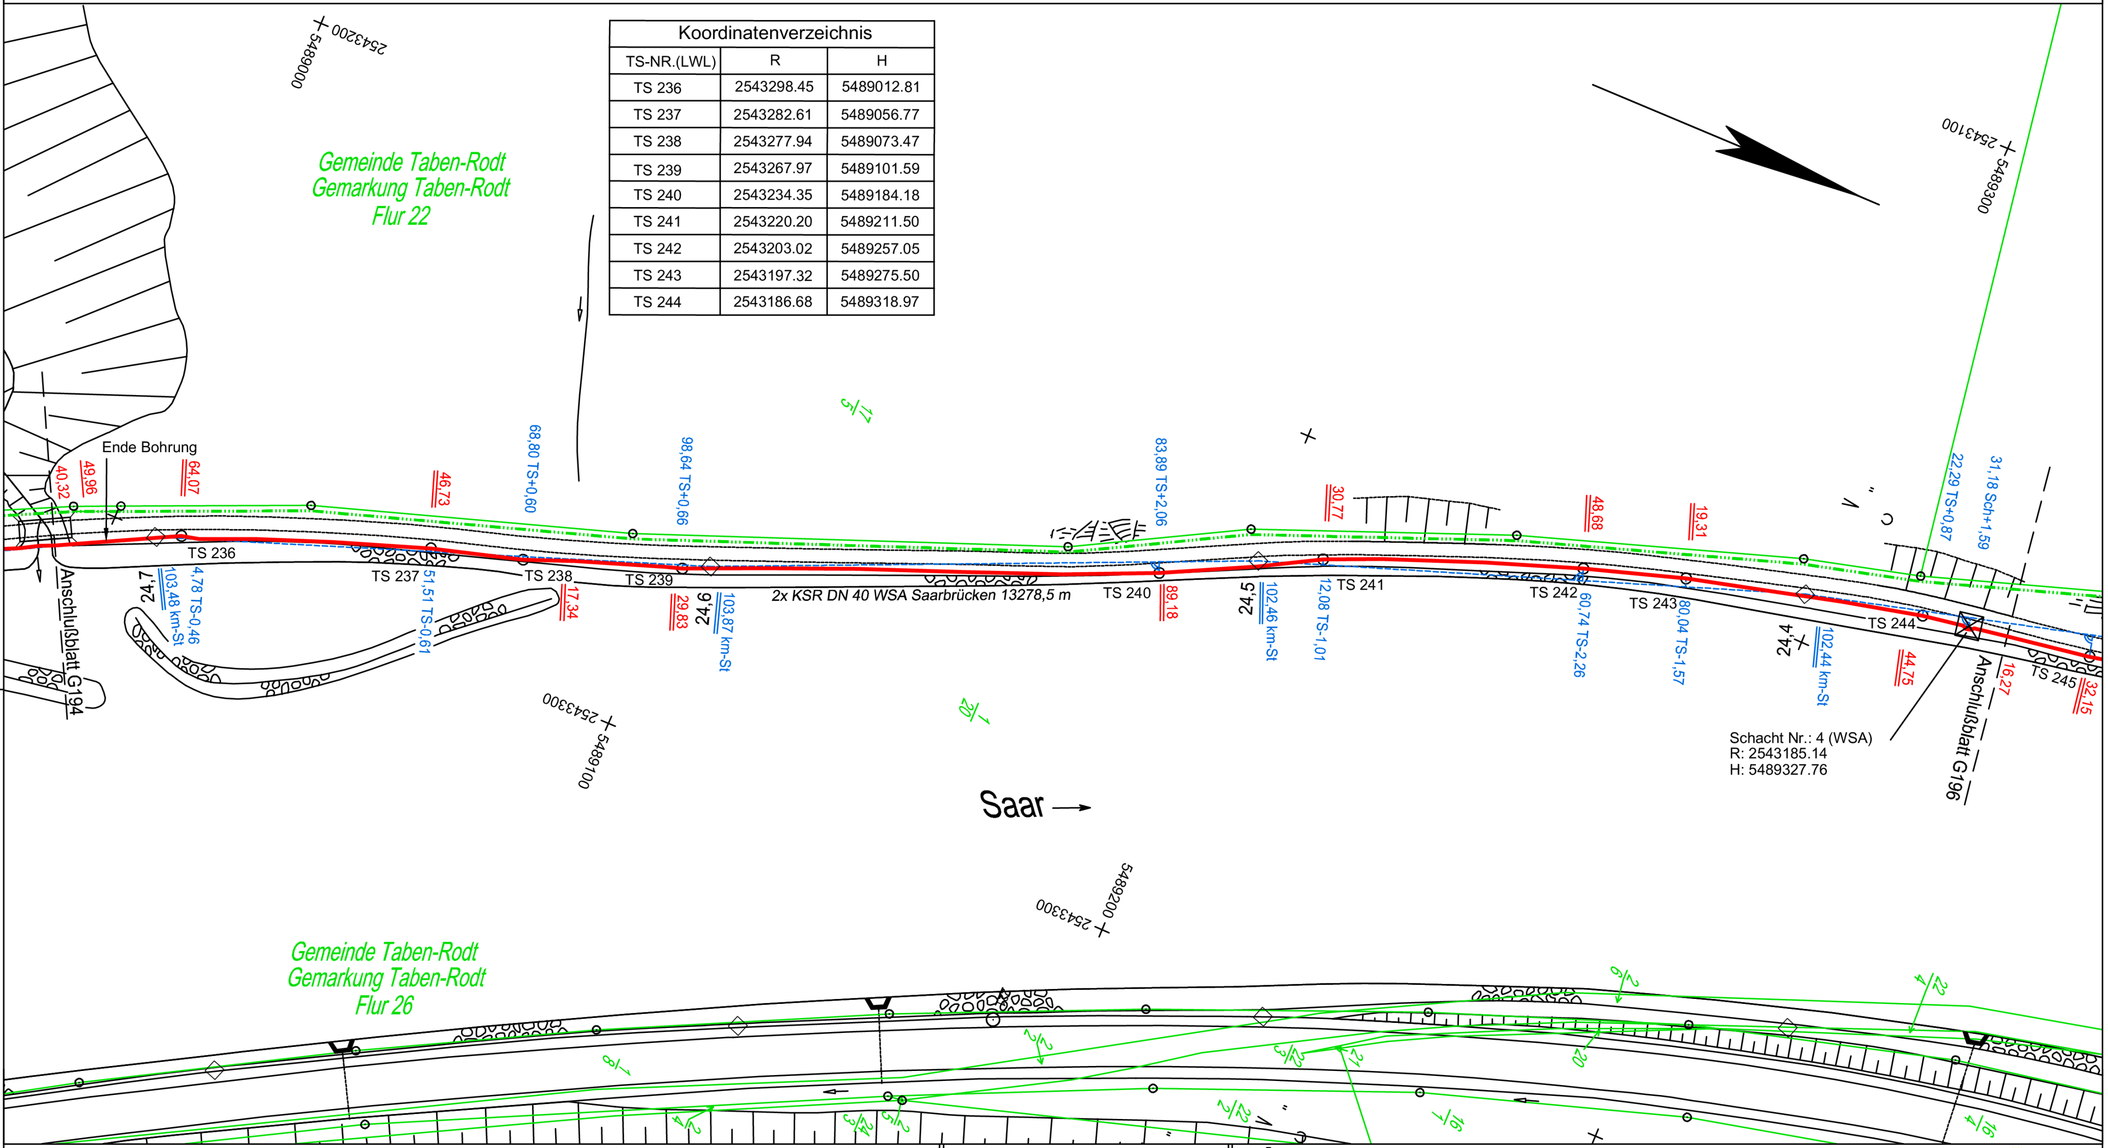

Die Regeldeckung der KSR-Anlage beträgt 1,0 m.
Abweichungen siehe Bestandsplan.

3 KSR DN40 PEHD

grün ○ blau ○ violett ○

KSR GasLINE (grün) wurde am Schacht 4 vorbeigeführt.

Mitverlegung WSA Saarbrücken (blau, violett)

Achtung!
Die Plandarstellung der Versorgungsanlage ist nach bestem Wissen erstellt. Gleichwohl ist die Möglichkeit einer Abweichung im Einzelfall nicht ausgeschlossen. Um Gefahren und Schäden zu vermeiden, erfordern örtliche Arbeiten ein vorsichtiges Vorgehen. Der Bestandsplan wird systembedingt auf das Format DIN A 3 angepasst. Die Längen und Höhen entsprechen daher nicht den im Plan angegebenem Maßstab. Die Zahlenwerte sind demgemäß anzuhalten.

Anschluß Blatt: G194
Filename: GLT_3[illegible]_0[illegible].dwg
Prüfungen:
Bestandsplan erstellt: Dez. 2008, Krakor
geprüft: Kellers
freigegeben: Feb. 2010, Kellers

🟥	KSR-Anlage
—	Anschluss KSR-Anlage
◻	Kabelabzweigmuffe
◻	Kabelverbindungsmuffe
○	Kabelring
▣	Schacht mit KAM
▣	Schacht mit KM
▣	Schacht mit KR
☒	Schachtgruppe
■	EB-Grube

Achtung: Symbole sind nicht Maßstäblich

Plan-Berichtigungen

Rev.	Grund	Angef.	Gepr.
10			
09			
08			
07			
06			
05			
04			
03			
02			
01			

BLANK
Verm.- u. Ing.- Büro
GmbH

Bestandslageplan

im Auftrag von GasLINE

Leitungsname	LWL-Kabelverlegung Saarbrücken-Mettlach-Trier	
Gemarkung	Taben-Rodt	Maßstab: 1 : 1000
Gemeinde	Taben-Rodt	
Kreis	Trier-Saarburg	Leitungs-Nr.: GLT/310/010
Vermessungsamt	Katasteramt Trier	
Katastergrundlage	DXF-File	Blatt-Nr.: G195
Koordinatensystem	Gauß-Krüger Koordinaten, Bessel Referenzellipsoid	
Schutzstreifenbreite	2,0 m	Meßtischblatt Nr.:
Planfertigung	BLANK Verm.- u. Ing.-Büro GmbH	

Anschluß Blatt: G196

Erstellt: 15.04.2026, Vorgang: 20260402625

Flur	Flst.	
26	1/20	Gmde. Tabe-Rodt, Gemkg. Taben-Rodt Bundesrepublik Deutschland, Bundeswasserstrassenverwaltung
-	-	-
-	-	-

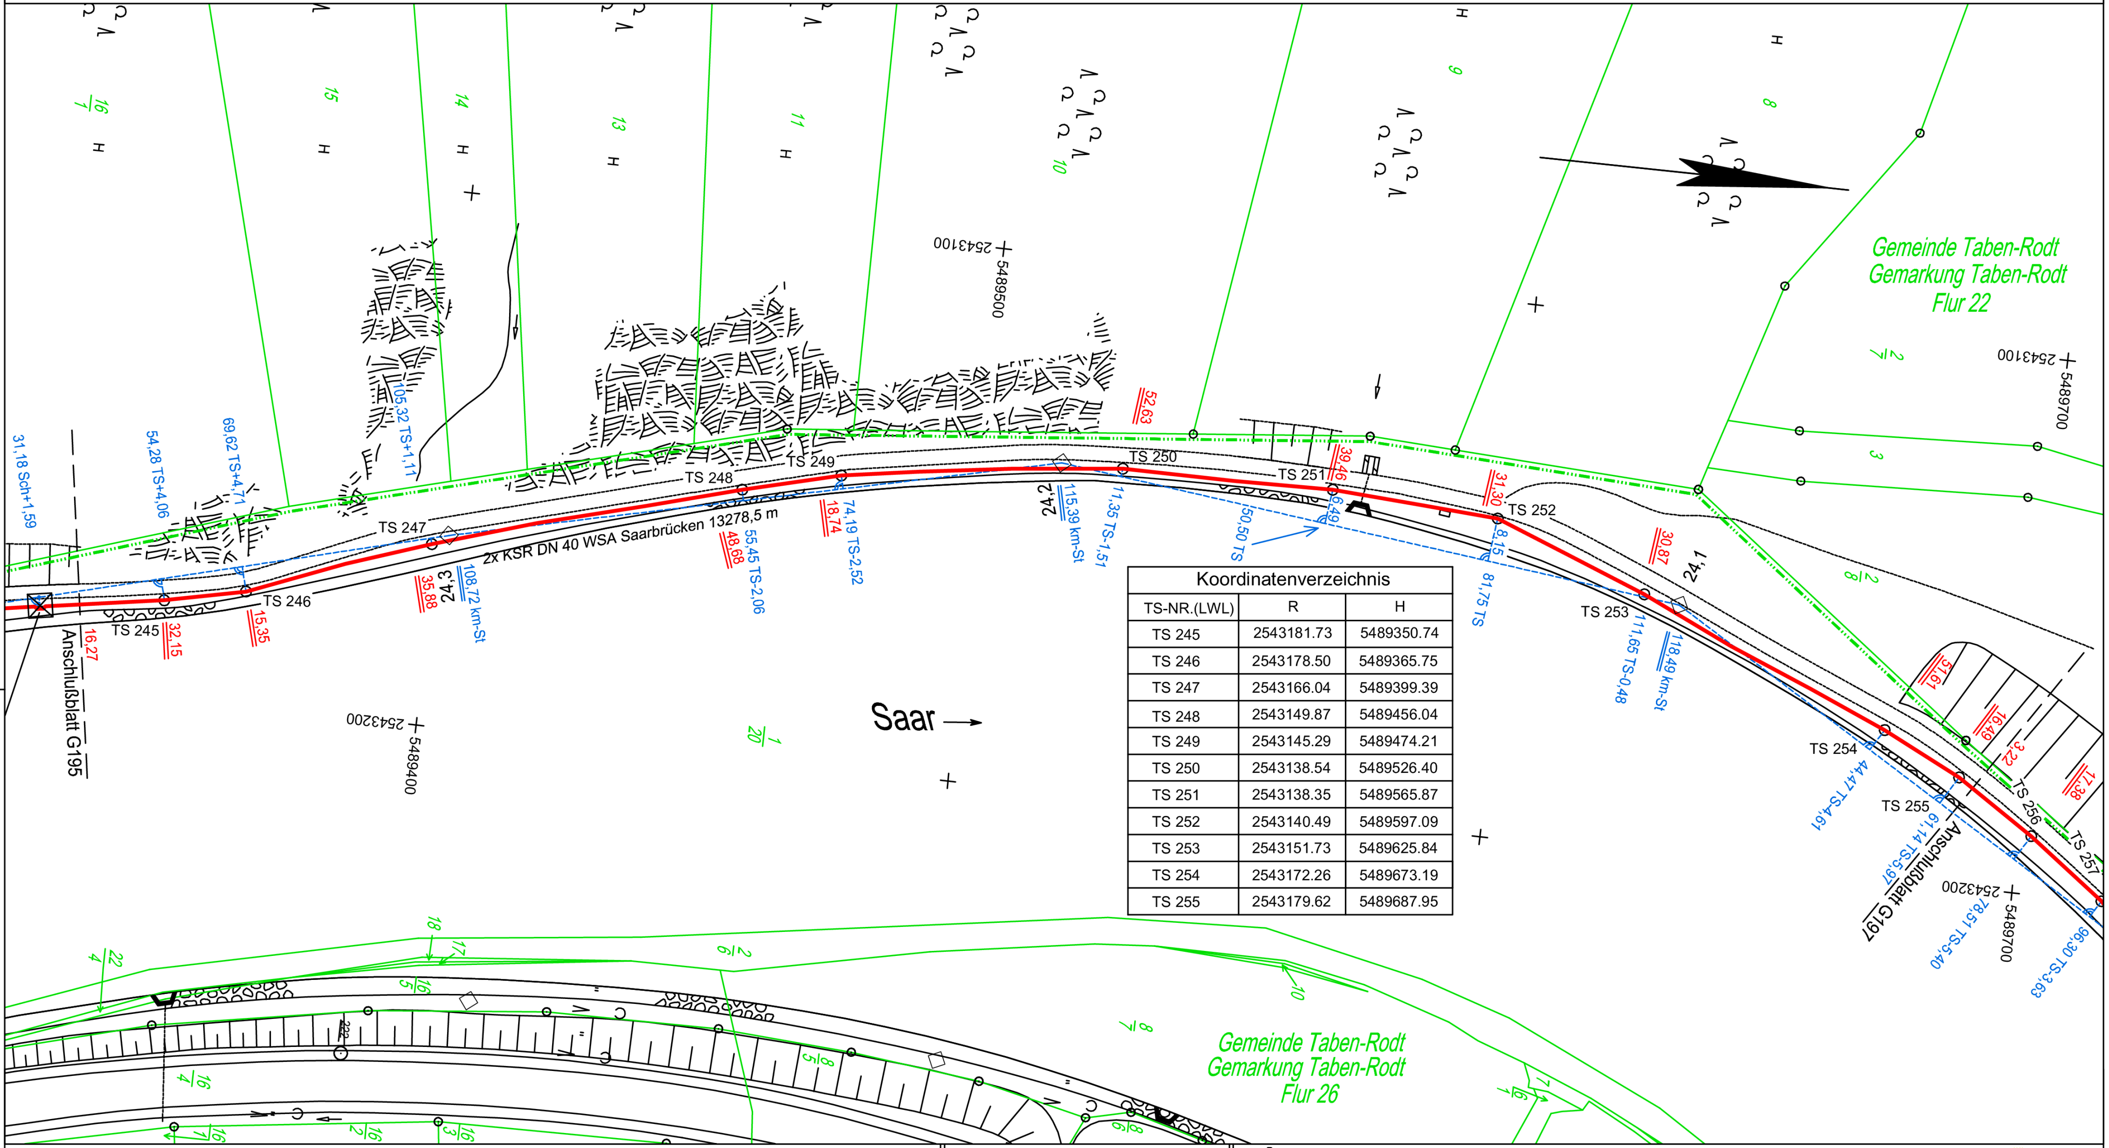

Koordinatenverzeichnis

TS-NR.(LWL)	R	H
TS 245	2543181.73	5489350.74
TS 246	2543178.50	5489365.75
TS 247	2543166.04	5489399.39
TS 248	2543149.87	5489456.04
TS 249	2543145.29	5489474.21
TS 250	2543138.54	5489526.40
TS 251	2543138.35	5489565.87
TS 252	2543140.49	5489597.09
TS 253	2543151.73	5489625.84
TS 254	2543172.26	5489673.19
TS 255	2543179.62	5489687.95

Die Regeldeckung der KSR-Anlage beträgt 1,0 m.
Abweichungen siehe Bestandsplan.

- ▬ KSR-Anlage
- ― Anschluss KSR-Anlage
- Kabelabzweigmuffe
- Kabelverbindungsmuffe
- Kabelring
- Schacht mit KAM
- Schacht mit KM
- Schacht mit KR
- ☒ Schachtgruppe
- ■ EB-Grube

Achtung: Symbole sind nicht Maßstäblich

3 KSR DN40 PEHD

grün blau weiß

Mitverlegung WSA Saarbrücken (...)

Prüfungen: Bestandsplan erstellt: Dez. 2008, Krakor geprüft: Kellers

freigegeben: Feb. 2010, Kellers

Achtung!
Die Plandarstellung der Versorgungsanlage ist nach bestem Wissen erstellt. Gleichwohl ist die Möglichkeit einer Abweichung im Einzelfall nicht ausgeschlossen. Um Gefahren und Schäden zu vermeiden, erfordern örtliche Arbeiten ein vorsichtiges Vorgehen. Der Bestandsplan wird systembedingt auf das Format DIN A 3 angepasst. Die Längen und Höhen entsprechen daher nicht den im Plan angegebenem Maßstab. Die Zahlenwerte sind demgemäß anzuhalten.

Plan-Berichtigungen			
Rev.	Grund	Angef.	Gepr.
10			
09			
08			
07			
06			
05			
04			
03			
02			
01			

BLANK
Verm.- u. Ing.- Büro
GmbH

Bestandslageplan

im Auftrag von GasLINE

Leitungsname	LWL-Kabelverlegung Saarbrücken-Mettlach-Trier		
Gemarkung	Taben-Rodt	Maßstab: 1 : 1000	
Gemeinde	Taben-Rodt		
Kreis	Trier-Saarburg	Leitungs-Nr.: GLT/310/010	
Vermessungsamt	Katasteramt Trier		
Katastergrundlage	DXF-File	Blatt-Nr.: G196	Anschluß Blatt: G197
Koordinatensystem	Gauß-Krüger Koordinaten, Bessel Referenzellipsoid		
Schutzstreifenbreite	2,0 m	Meßtischblatt Nr.:	
Planfertigung	BLANK Verm.- u. Ing.-Büro GmbH		

Flur	Flst.	Gmde. Taben-Rodt, Gemkg. Taben-Rodt
26	1/20	Bundesrepublik Deutschland, Bundeswasserstrassenverwaltung
27	1/25	Bundesrepublik Deutschland, Bundeswasserstrassenverwaltung
-	-	-

Koordinatenverzeichnis

TS-NR.(LWL)	R	H
TS 1	2543189.10	5489702.52
TS 2	2543199.84	5489716.81
TS 3	2543222.87	5489741.19
TS 4	2543267.75	5489782.59
TS 5	2543274.54	5489784.42
TS 6	2543316.39	5489814.07
TS 7	2543365.54	5489842.50
TS 8	2543399.83	5489859.21
TS 9	2543411.34	5489867.34
TS 10	2543437.75	5489880.10
TS 11	2543452.42	5489886.25

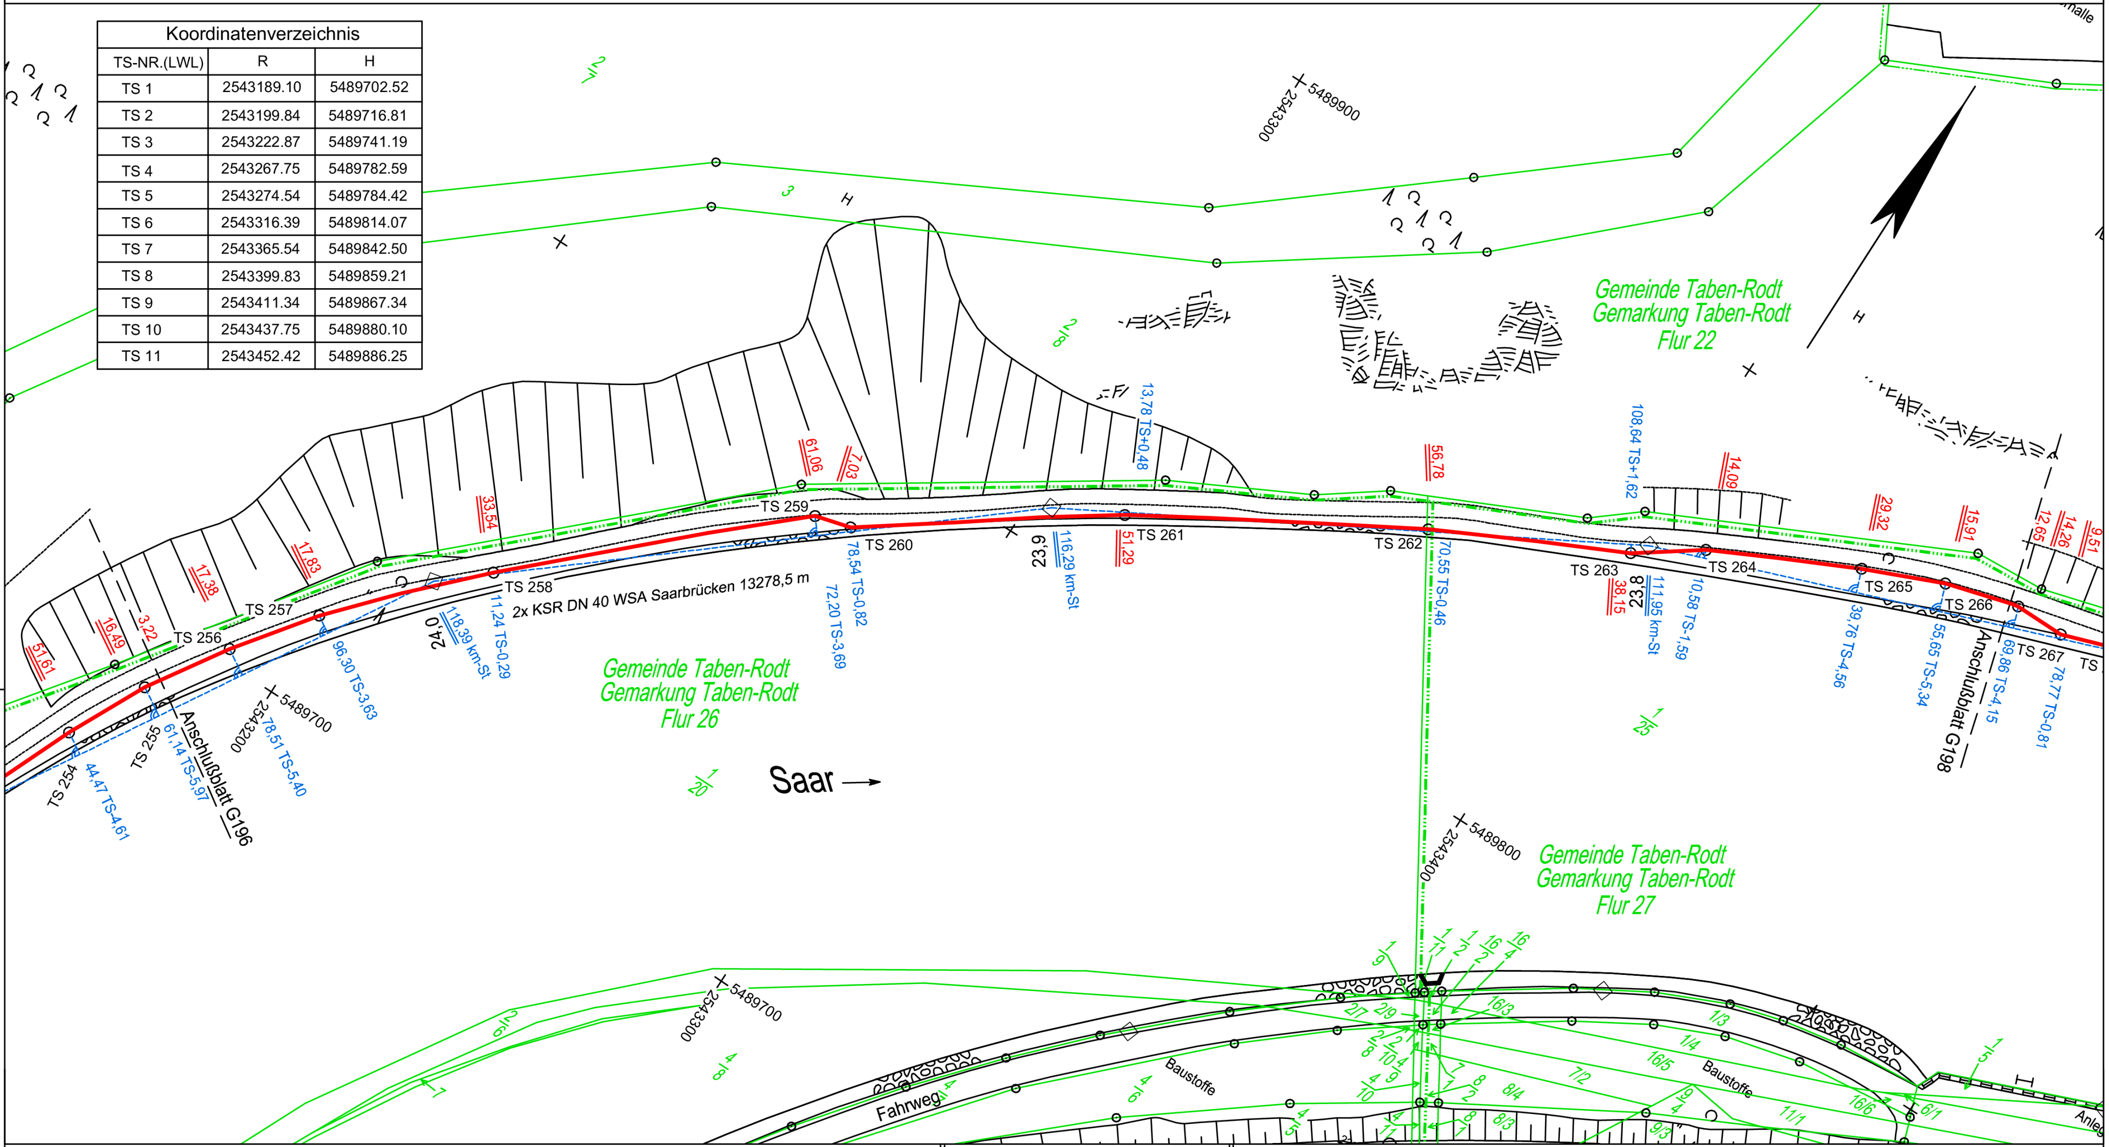

Die Regeldeckung der KSR-Anlage beträgt 1,0 m.
Abweichungen siehe Bestandsplan.

- KSR-Anlage
- Anschluss KSR-Anlage
- Kabelabzweigmuffe
- Kabelverbindungsmuffe
- Kabelring
- Schacht mit KAM
- Schacht mit KM
- Schacht mit KR
- Schachtgruppe
- EB-Grube

Achtung: Symbole sind nicht Maßstäblich

3 KSR DN40 PEHD

grün blau violett

Mitverlegung WSA Saarbrücken (unbedingt ...)

Bestandsplan erstellt: Dez. 2008, Krakor

Prüfungen:

geprüft: Kellers

freigegeben: Feb. 2010, Kellers

Achtung!
Die Plandarstellung der Versorgungsanlage ist nach bestem Wissen erstellt. Gleichwohl ist die Möglichkeit einer Abweichung im Einzelfall nicht ausgeschlossen. Um Gefahren und Schäden zu vermeiden, erfordern örtliche Arbeiten ein vorsichtiges Vorgehen. Der Bestandsplan wird systembedingt auf das Format DIN A 3 angepasst. Die Längen und Höhen entsprechen daher nicht den im Plan angegebenem Maßstab. Die Zahlenwerte sind demgemäß anzuhalten.

Plan-Berichtigungen

Rev.	Grund	Angef.	Gepr.
10			
09			
08			
07			
06			
05			
04			
03			
02			
01			

BLANK
Verm.- u. Ing.- Büro GmbH

Bestandslageplan

im Auftrag von GasLINE

Leitungsname	LWL-Kabelverlegung Saarbrücken-Mettlach-Trier		
Gemarkung	Taben-Rodt	Maßstab: 1 : 1000	
Gemeinde	Taben-Rodt		
Kreis	Trier-Saarburg	Leitungs-Nr.: GLT/310/010	
Vermessungsamt	Katasteramt Trier		
Katastergrundlage	DXF-File	Blatt-Nr.: G197	
Koordinatensystem	Gauß-Krüger Koordinaten, Bessel Referenzellipsoid		
Schutzstreifenbreite	2,0 m	Meßtischblatt Nr.:	
Planenfertigung	BLANK Verm.- u. Ing.-Büro GmbH		Anschluß Blatt: G198

Erstellt: 15.04.2026, Vorgang: 20260402625

Flur	Flst.	
27	1/25	Gmde. Taben-Rodt, Gemkg. Taben-Rodt Bundesrepublik Deutschland, Bundeswasserstrassenverwaltung
-	-	-
-	-	-

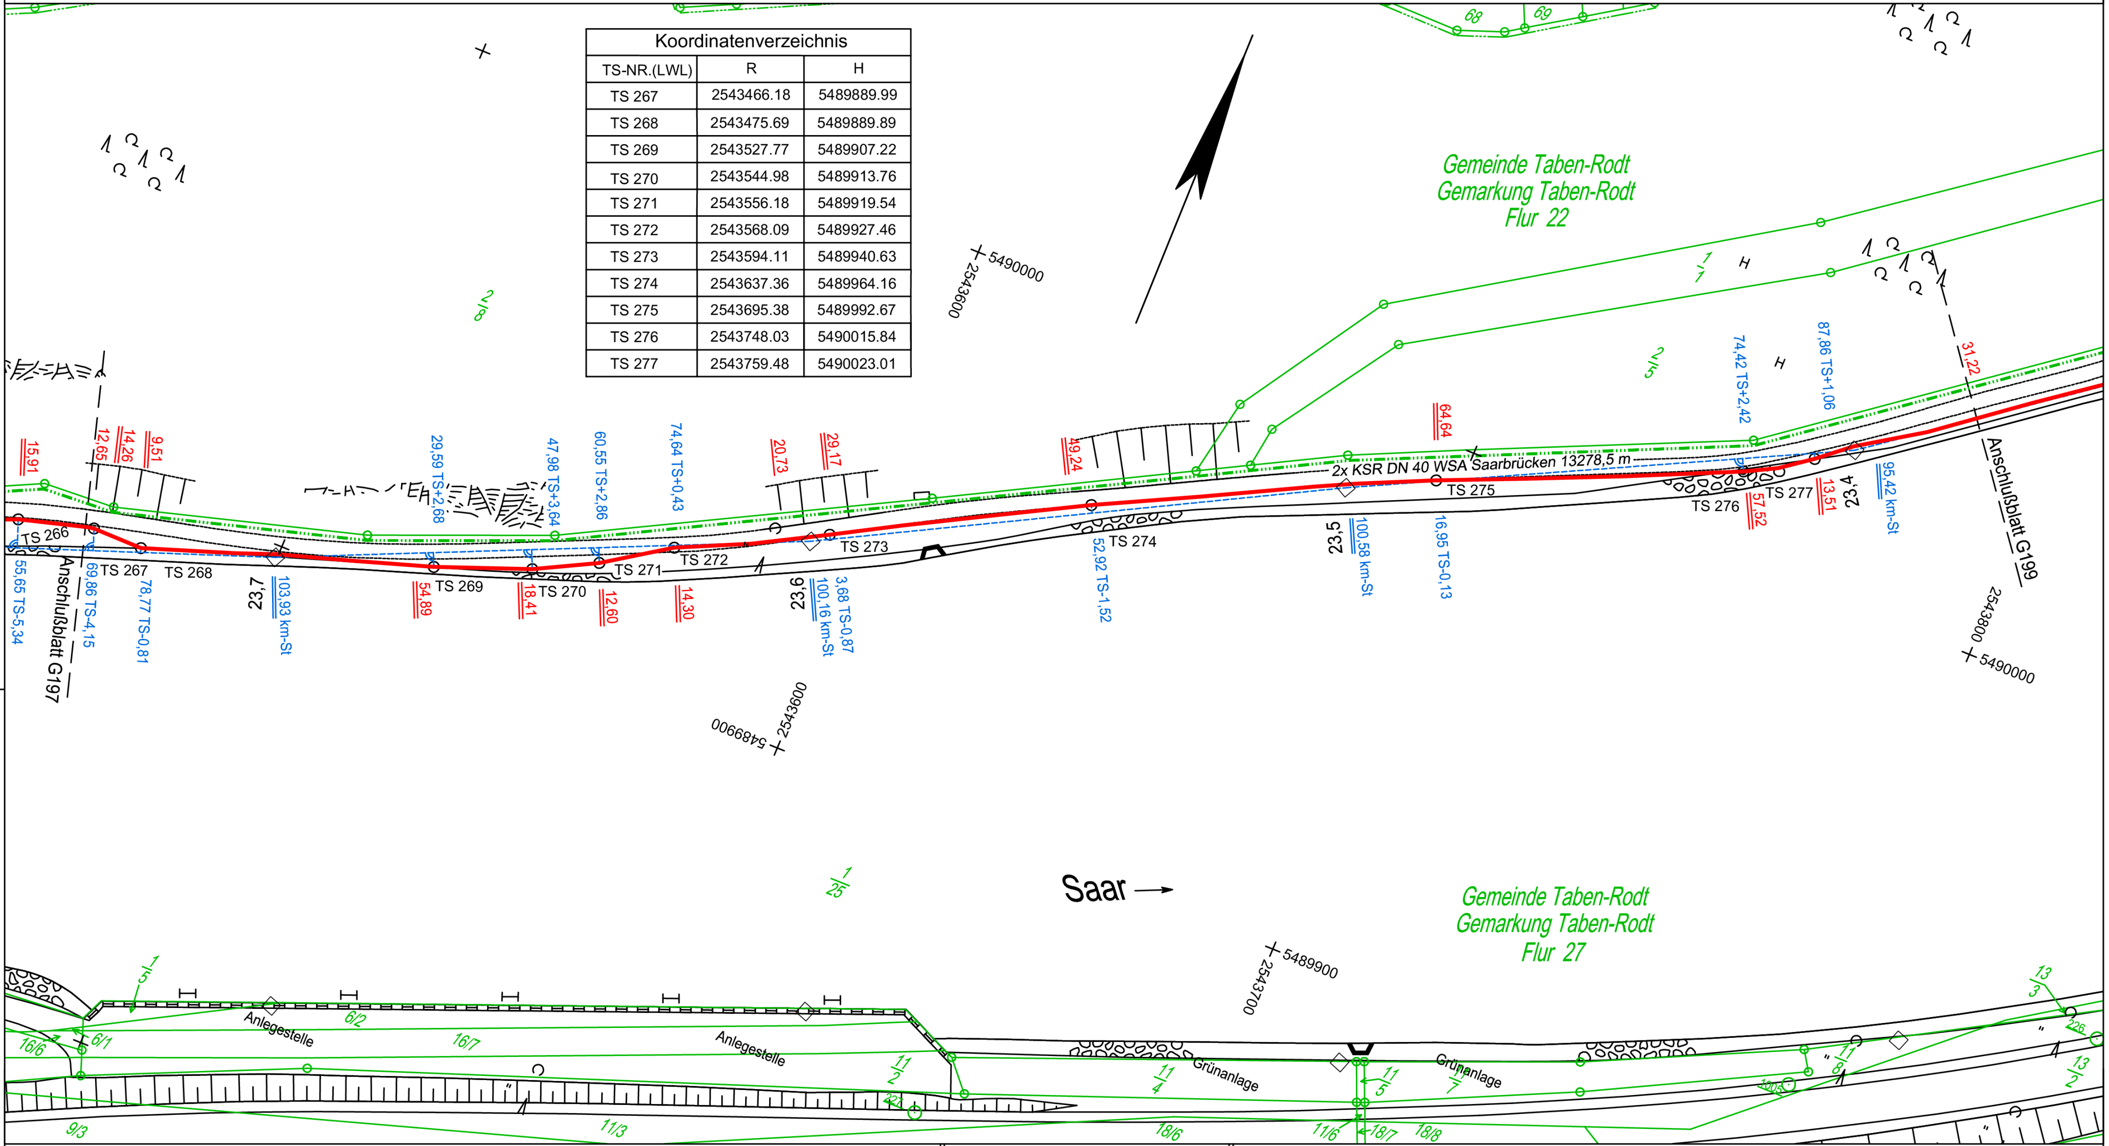

Koordinatenverzeichnis

TS-NR.(LWL)	R	H
TS 267	2543466.18	5489889.99
TS 268	2543475.69	5489889.89
TS 269	2543527.77	5489907.22
TS 270	2543544.98	5489913.76
TS 271	2543556.18	5489919.54
TS 272	2543568.09	5489927.46
TS 273	2543594.11	5489940.63
TS 274	2543637.36	5489964.16
TS 275	2543695.38	5489992.67
TS 276	2543748.03	5490015.84
TS 277	2543759.48	5490023.01

Die Regeldeckung der KSR-Anlage beträgt 1,0 m.
Abweichungen siehe Bestandsplan.

- 🟥 KSR-Anlage
- 🟥 Anschluss KSR-Anlage
- Kabelabzweigmuffe
- Kabelverbindungsmuffe
- ○ Kabelring
- Schacht mit KAM
- Schacht mit KM
- Schacht mit KR
- ☒ Schachtgruppe
- ■ EB-Grube

Achtung: Symbole sind nicht Maßstäblich

3 KSR DN40 PEHD

grün ● blau ○ violett ○

Mitverlegung WSA Saarbrücken 3x (bereits belegt)

Anschluss Blatt: G197

Filename: GLT_310_0[illegible].dwg

Prüfungen:

Bestandsplan erstellt: Dez. 2008, Krakor

geprüft: Kellers

freigegeben: Feb. 2010, Kellers

Achtung!
Die Plandarstellung der Versorgungsanlage ist nach bestem Wissen erstellt. Gleichwohl ist die Möglichkeit einer Abweichung im Einzelfall nicht ausgeschlossen. Um Gefahren und Schäden zu vermeiden, erfordern örtliche Arbeiten ein vorsichtiges Vorgehen. Der Bestandsplan wird systembedingt auf das Format DIN A 3 angepasst. Die Längen und Höhen entsprechen daher nicht den im Plan angegebenem Maßstab. Die Zahlenwerte sind demgemäß anzuhalten.

Plan-Berichtigungen			
Rev.	Grund	Angef.	Gepr.
10			
09			
08			
07			
06			
05			
04			
03			
02			
01	Kabelring verzogen	01/2018 KS/PLEdoc	01/2018 Mac/PLEdoc

BLANK
Verm.- u. Ing.- Büro
GmbH

Bestandslageplan

im Auftrag von GasLINE

Leitungsname	LWL-Kabelverlegung Saarbrücken-Mettlach-Trier		
Gemarkung	Taben-Rodt	Maßstab: 1 : 1000	
Gemeinde	Taben-Rodt		
Kreis	Trier-Saarburg	Leitungs-Nr.: GLT/310/010	
Vermessungsamt	Katasteramt Trier		
Katastergrundlage	DXF-File	Blatt-Nr.: G198	Anschluß Blatt: G199
Koordinatensystem	Gauß-Krüger Koordinaten, Bessel Referenzellipsoid		
Schutzstreifenbreite	2,0 m	Meßtischblatt Nr.:	
Planfertigung	BLANK Verm.- u. Ing.-Büro GmbH		

Erstellt: 15.04.2026, Vorgang: 20260402625

Flur	Flst.	Gmde. Taben-Rodt, Gemkg. Taben-Rodt
27	1/25	Bundesrepublik Deutschland, Bundeswasserstrassenverwaltung
27	1/18	Bundesrepublik Deutschland, Bundeswasserstrassenverwaltung
-	-	-

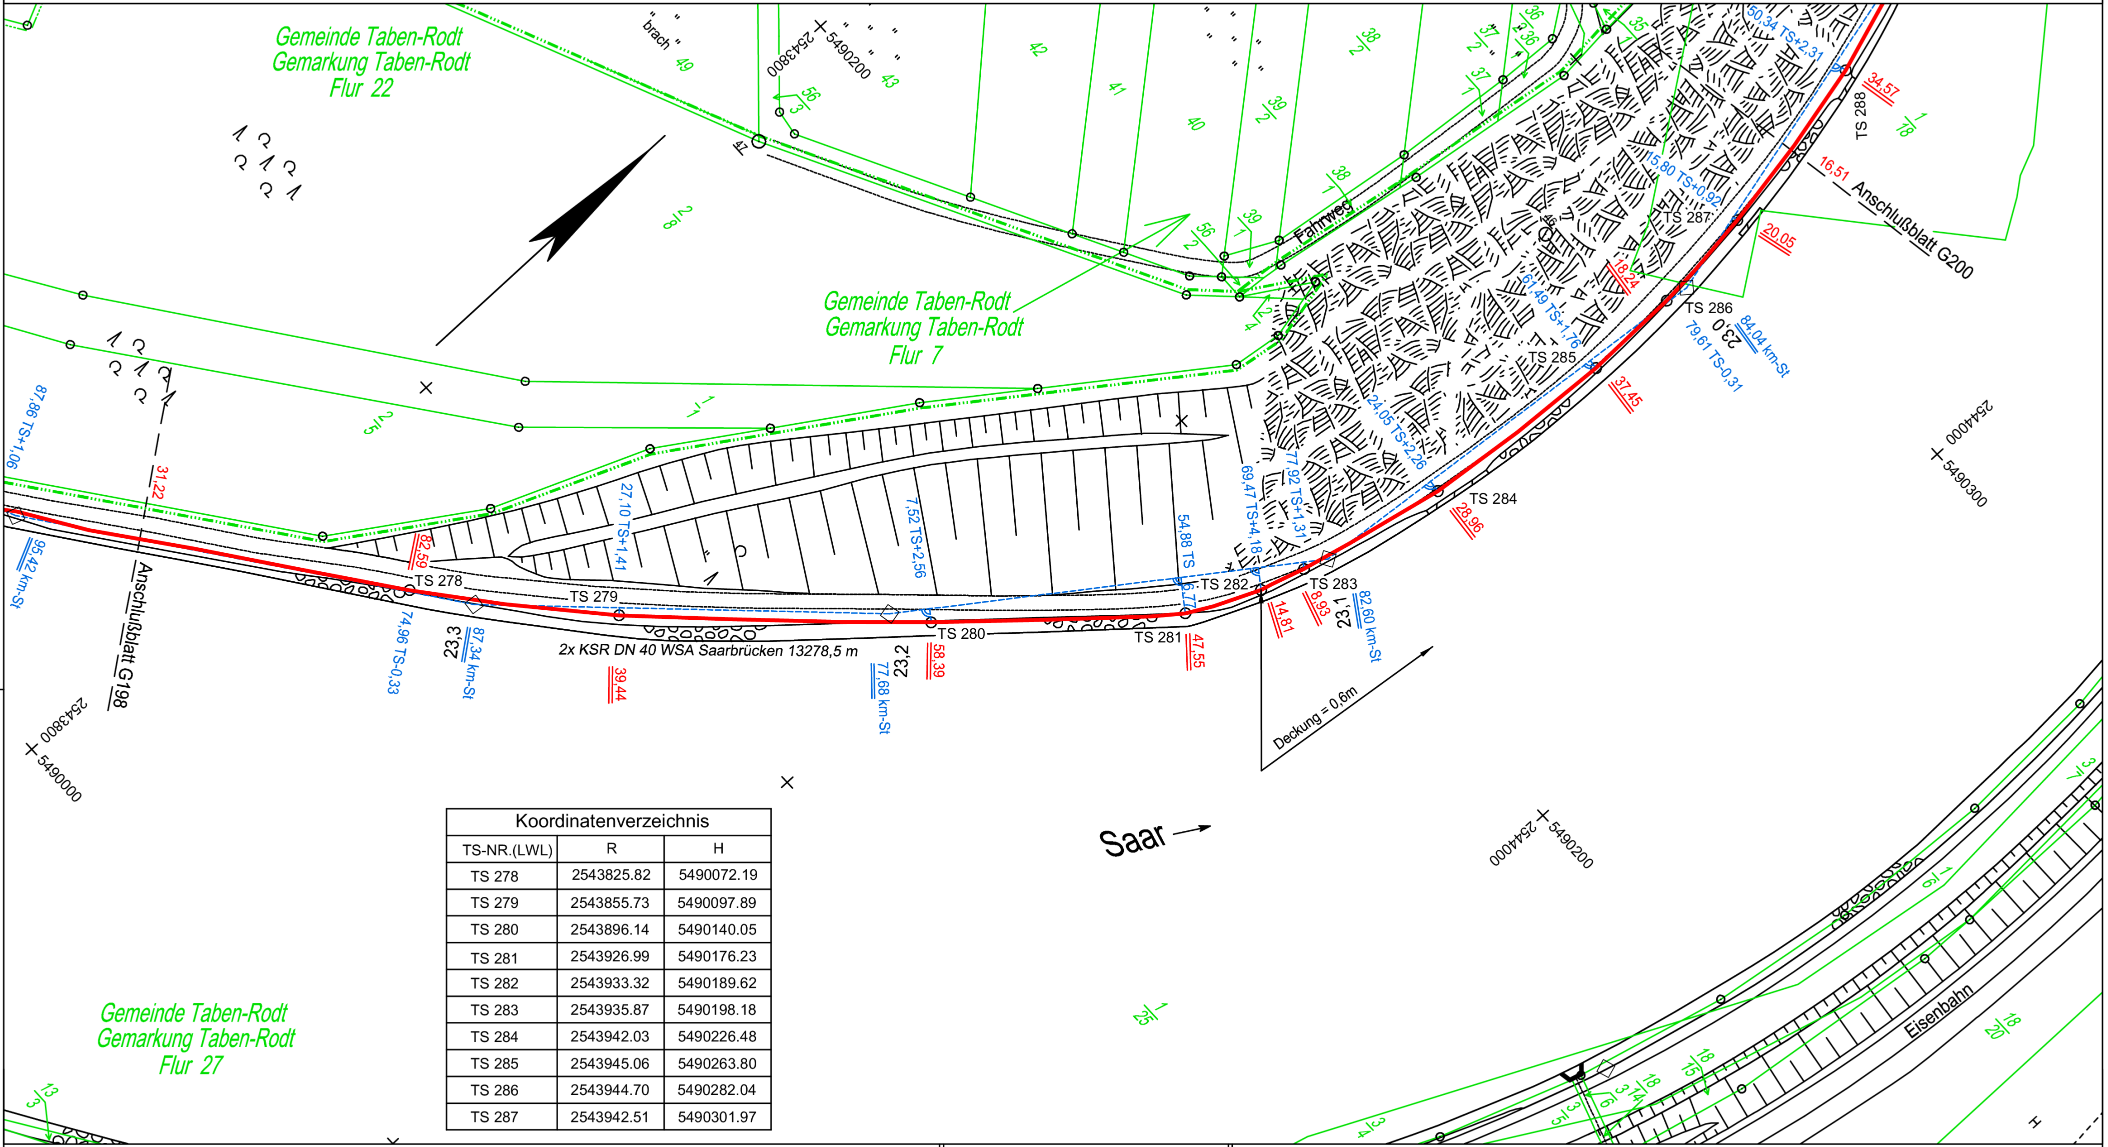

TS-NR.(LWL)	R	H
TS 278	2543825.82	5490072.19
TS 279	2543855.73	5490097.89
TS 280	2543896.14	5490140.05
TS 281	2543926.99	5490176.23
TS 282	2543933.32	5490189.62
TS 283	2543935.87	5490198.18
TS 284	2543942.03	5490226.48
TS 285	2543945.06	5490263.80
TS 286	2543944.70	5490282.04
TS 287	2543942.51	5490301.97

Die Regeldeckung der KSR-Anlage beträgt 1,0 m.
Abweichungen siehe Bestandsplan.

3 KSR DN40 PEHD

grün blau violett

Bestandsplan erstellt: Dez. 2008, Krakor

Prüfungen:

freigegeben: Feb. 2010, Kellers

geprüft: Kellers

Achtung!
Die Plandarstellung der Versorgungsanlage ist nach bestem Wissen erstellt. Gleichwohl ist die Möglichkeit einer Abweichung im Einzelfall nicht ausgeschlossen. Um Gefahren und Schäden zu vermeiden, erfordern örtliche Arbeiten ein vorsichtiges Vorgehen. Der Bestandsplan wird systembedingt auf das Format DIN A 3 angepasst. Die Längen und Höhen entsprechen daher _nicht_ den im Plan angegebenem Maßstab. Die Zahlenwerte sind demgemäß anzuhalten.

- ▬ KSR-Anlage
- ─ Anschluss KSR-Anlage
- Kabelabzweigmuffe
- Kabelverbindungsmuffe
- ○ Kabelring
- Schacht mit KAM
- Schacht mit KM
- Schacht mit KR
- ☒ Schachtgruppe
- ■ EB-Grube

Achtung: Symbole sind nicht Maßstäblich

Plan-Berichtigungen			
Rev.	Grund	Angef.	Gepr.
10			
09			
08			
07			
06			
05			
04			
03			
02			
01			

BLANK
Verm.- u. Ing.- Büro
GmbH

Bestandslageplan

im Auftrag von GasLINE

Leitungsname	LWL-Kabelverlegung Saarbrücken-Mettlach-Trier	
Gemarkung	Taben-Rodt	Maßstab: 1 : 1000
Gemeinde	Taben-Rodt	
Kreis	Trier-Saarburg	Leitungs-Nr.: GLT/310/010
Vermessungsamt	Katasteramt Trier	
Katastergrundlage	DXF-File	Blatt-Nr.: G199
Koordinatensystem	Gauß-Krüger Koordinaten, Bessel Referenzellipsoid	
Schutzstreifenbreite	2,0 m	Meßtischblatt Nr.:
Planfertigung	BLANK Verm.- u. Ing.-Büro GmbH	

Anschluß Blatt: G200

Erstellt: 15.04.2026, Vorgang: 20260402625

Flur	Flst.	Gmde. Taben-Rodt, Gemkg. Taben-Rodt
27	1/18	Bundesrepublik Deutschland, Bundeswasserstrassenverwaltung
17	16/4	Bundesrepublik Deutschland, Bundeswasserstrassenverwaltung
-	-	-

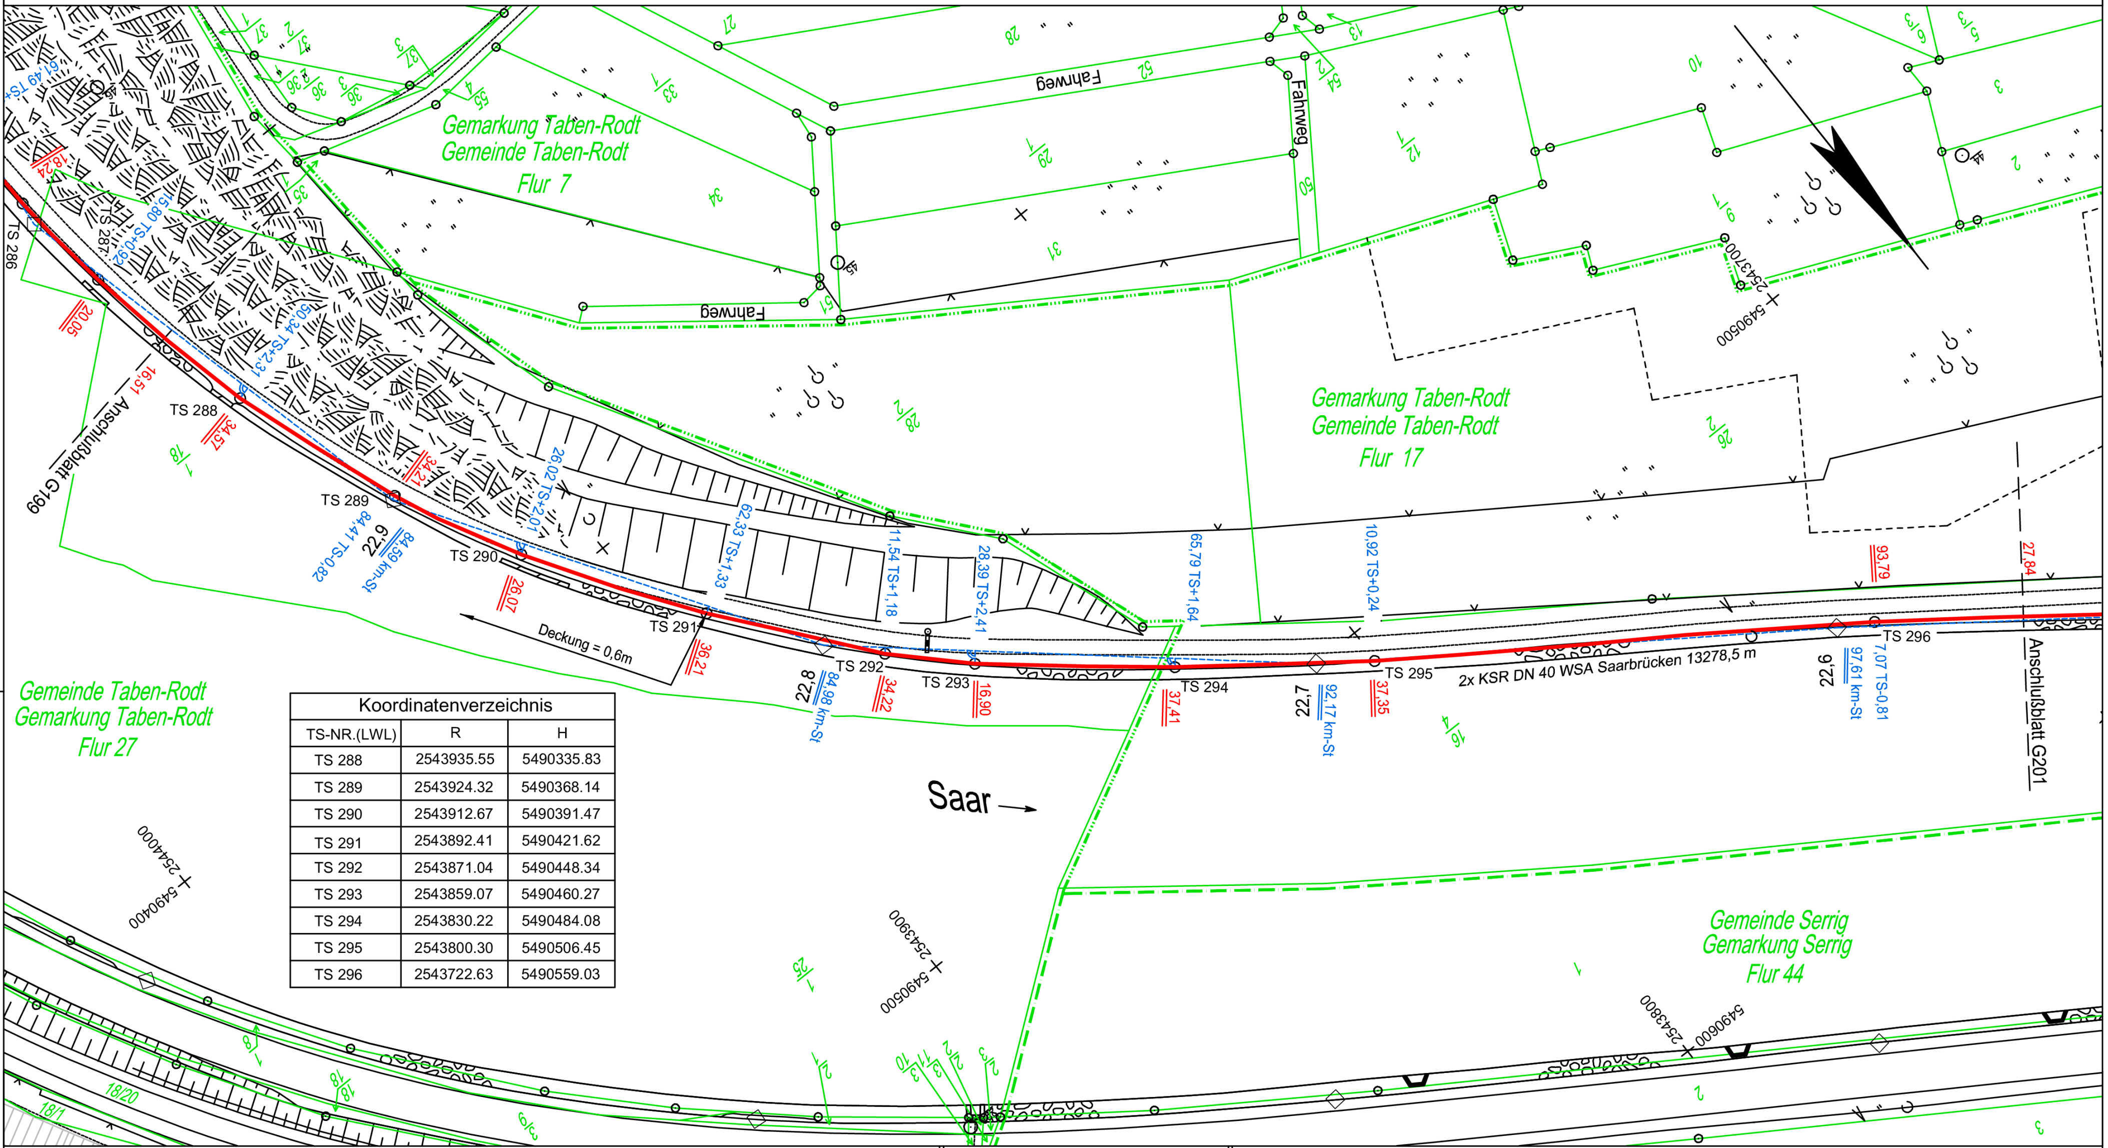

Koordinatenverzeichnis		
TS-NR.(LWL)	R	H
TS 288	2543935.55	5490335.83
TS 289	2543924.32	5490368.14
TS 290	2543912.67	5490391.47
TS 291	2543892.41	5490421.62
TS 292	2543871.04	5490448.34
TS 293	2543859.07	5490460.27
TS 294	2543830.22	5490484.08
TS 295	2543800.30	5490506.45
TS 296	2543722.63	5490559.03

Die Regeldeckung der KSR-Anlage beträgt 1,0 m.
Abweichungen siehe Bestandsplan.

🟥	KSR-Anlage
—	Anschluss KSR-Anlage
◯	Kabelabzweigmuffe
◯	Kabelverbindungsmuffe
◯	Kabelring
▣	Schacht mit KAM
▣	Schacht mit KM
▣	Schacht mit KR
☒	Schachtgruppe
■	EB-Grube

Achtung: Symbole sind nicht Maßstäblich

Achtung!
Die Plandarstellung der Versorgungsanlage ist nach bestem Wissen erstellt. Gleichwohl ist die Möglichkeit einer Abweichung im Einzelfall nicht ausgeschlossen. Um Gefahren und Schäden zu vermeiden, erfordern örtliche Arbeiten ein vorsichtiges Vorgehen. Der Bestandsplan wird systembedingt auf das Format DIN A 3 angepasst. Die Längen und Höhen entsprechen daher nicht den im Plan angegebenem Maßstab. Die Zahlenwerte sind demgemäß anzuhalten.

3 KSR DN40 PEHD
grün blau violett
Mitverlegung WSA Saarbrücken
Anschluß Blatt: G199
Filename: G..._3..._0...dwg
Bestandsplan erstellt: Dez. 2008, Krakor
Prüfungen:
geprüft: Kellers
freigegeben: Feb. 2010, Kellers

Plan-Berichtigungen			
Rev.	Grund	Angef.	Gepr.
10			
09			
08			
07			
06			
05			
04			
03			
02			
01			

BLANK
Verm.- u. Ing.- Büro
GmbH

Bestandslageplan

im Auftrag von GasLINE

Leitungsname	LWL-Kabelverlegung Saarbrücken-Mettlach-Trier	
Gemarkung	Taben-Rodt, Serrig	Maßstab: 1 : 1000
Gemeinde	Taben-Rodt, Serrig	
Kreis	Trier-Saarburg	Leitungs-Nr.: GLT/310/010
Vermessungsamt	Katasteramt Trier	
Katastergrundlage	DXF-File	Blatt-Nr.: G200
Koordinatensystem	Gauß-Krüger Koordinaten, Bessel Referenzellipsoid	
Schutzstreifenbreite	2,0 m	Meßtischblatt Nr.:
Planamfertigung	BLANK Verm.- u. Ing.-Büro GmbH	

Anschluß Blatt: G201

Erstellt: 15.04.2026, Vorgang: 20260402625

Flur	Flst.	Gmde. Taben-Rodt, Gemkg. Taben-Rodt	Flur	Flst.	Gmde. Taben-Rodt, Gemkg. Taben-Rodt
17	16/4	Bundesrepublik Deutschland, Bundeswasserstrassenverwaltung	17	17/9	Bundesrepublik Deutschland, Bundeswasserstrassenverwaltung
17	23/2	Bundesrepublik Deutschland, Bundeswasserstrassenverwaltung	-	-	-
17	17/10	Bundesrepublik Deutschland, Bundeswasserstrassenverwaltung	-	-	-

Koordinatenverzeichnis

TS-NR.(LWL)	R	H
TS 297	2543655.84	5490608.92
TS 298	2543651.39	5490610.00
TS 299	2543639.37	5490618.08
TS 300	2543627.20	5490627.67
TS 301	2543599.19	5490646.02
TS 302	2543511.37	5490699.40
TS 303	2543478.03	5490722.02
TS 304	2543433.09	5490749.03
TS 305	2543403.42	5490753.89

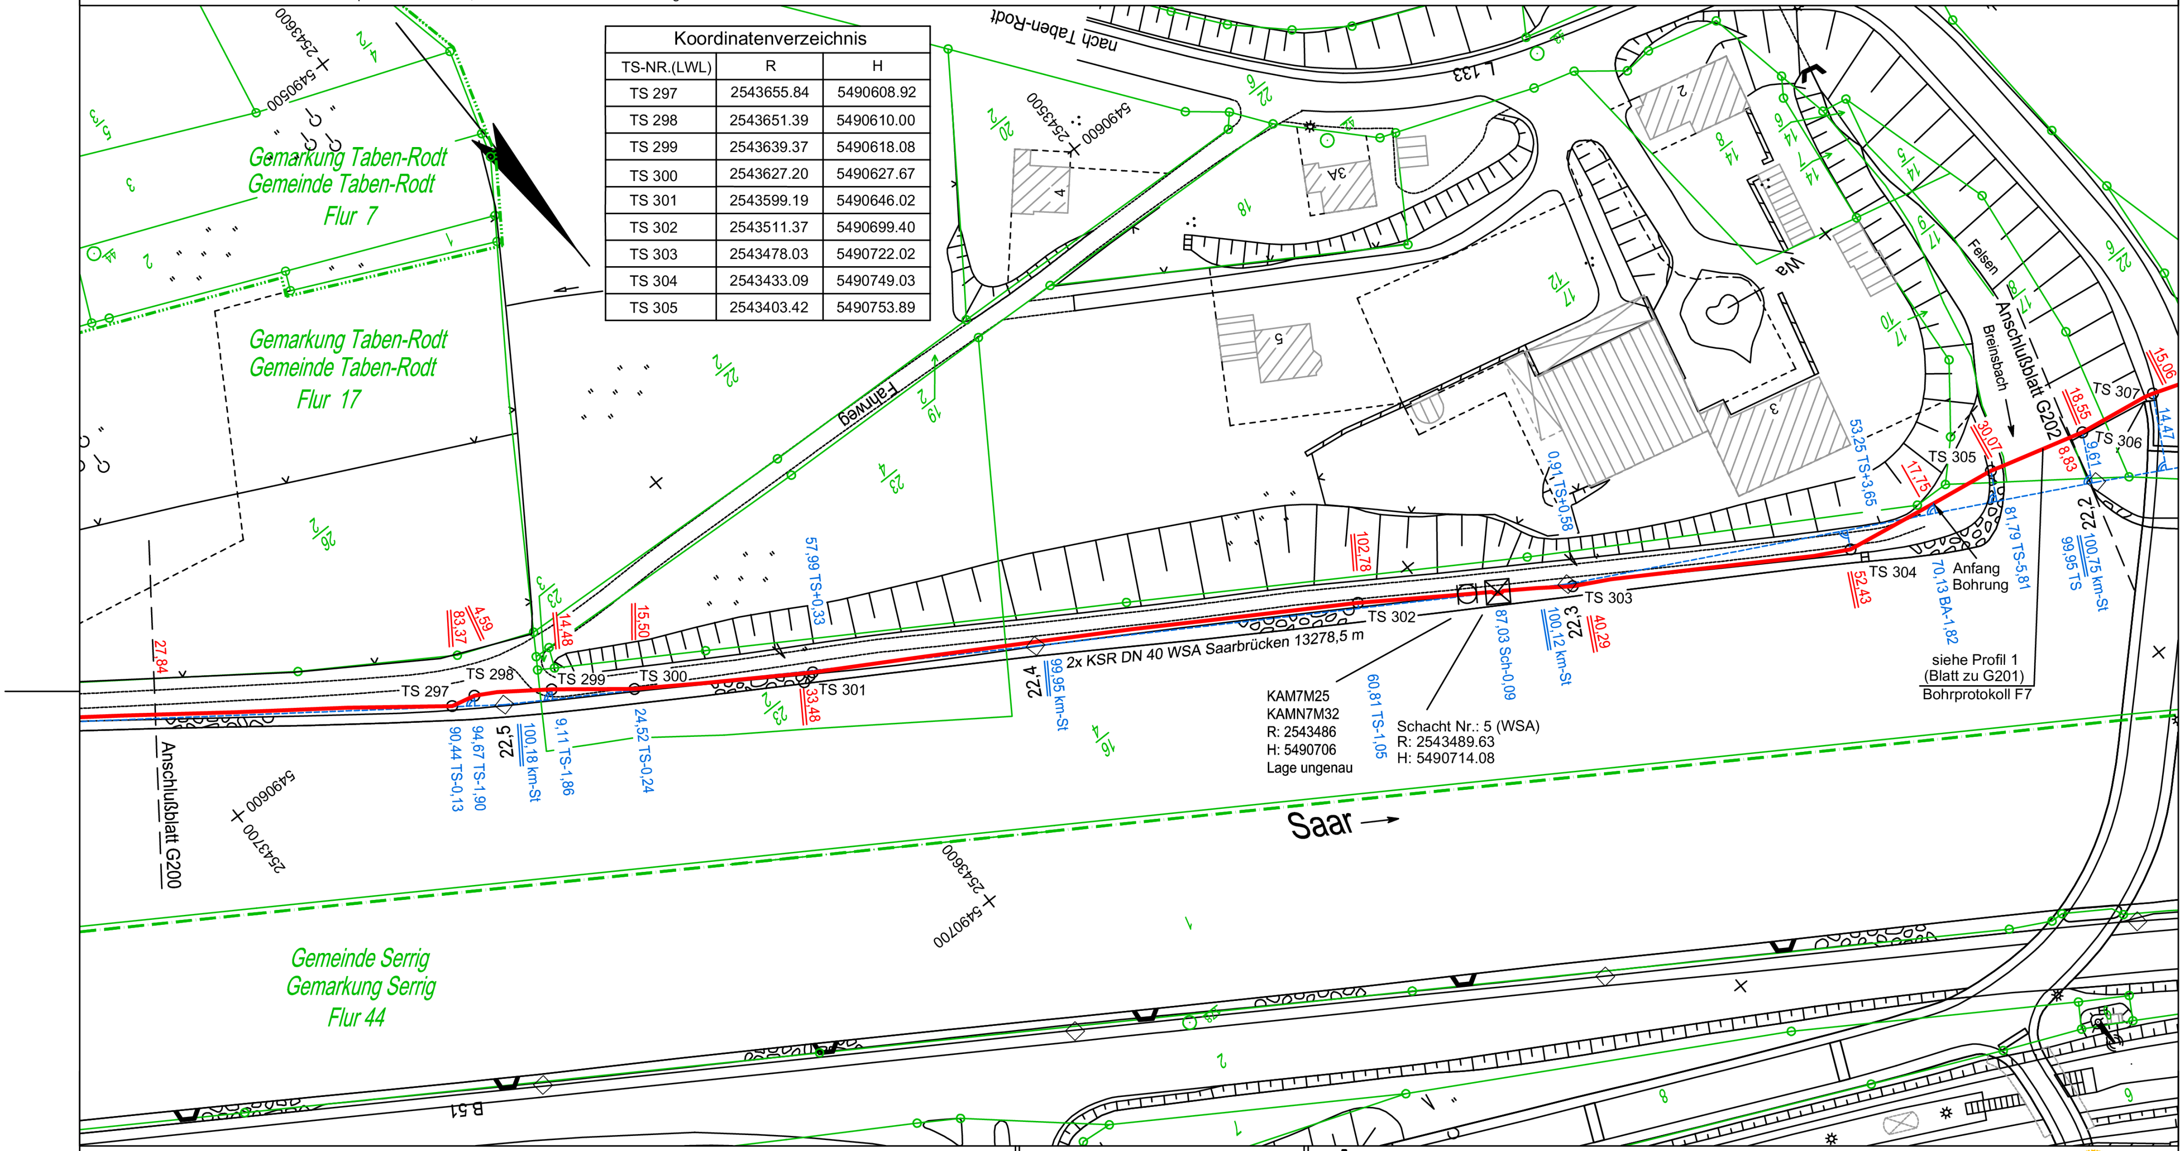

Die Regeldeckung der KSR-Anlage beträgt 1,0 m.
Abweichungen siehe Bestandsplan.

3 KSR DN40 PEHD

KSR GasLINE (grün) wurde am Schacht 5 vorbeigeführt.

Bestandsplan erstellt: Dez. 2008, Krakor

Prüfungen:

freigegeben: Feb. 2010, Kellers

geprüft: Kellers

Achtung!
Die Plandarstellung der Versorgungsanlage ist nach bestem Wissen erstellt. Gleichwohl ist die Möglichkeit einer Abweichung im Einzelfall nicht ausgeschlossen. Um Gefahren und Schäden zu vermeiden, erfordern örtliche Arbeiten ein vorsichtiges Vorgehen. Der Bestandsplan wird systembedingt auf das Format DIN A 3 angepasst. Die Längen und Höhen entsprechen daher nicht den im Plan angegebenem Maßstab. Die Zahlenwerte sind demgemäß anzuhalten.

🟥	KSR-Anlage
🟥	Anschluss KSR-Anlage
⊠	Kabelabzweigmuffe
○	Kabelverbindungsmuffe
○	Kabelring
☐	Schacht mit KAM
☐	Schacht mit KM
☐	Schacht mit KR
☒	Schachtgruppe
■	EB-Grube

Achtung: Symbole sind nicht Maßstäblich

Plan-Berichtigungen

Rev.	Grund	Angef.	Gepr.
10			
09			
08			
07			
06			
05			
04			
03			
02			
01	Einbau Kabelmuffen	01/2018 KS/PLEdoc	01/2018 Mac/PLEdoc

BLANK
Verm.- u. Ing.- Büro
GmbH

Bestandslageplan

im Auftrag von GasLINE

Leitungsname	LWL-Kabelverlegung Saarbrücken-Mettlach-Trier	
Gemarkung	Taben-Rodt, Serrig	Maßstab: 1 : 1000
Gemeinde	Taben-Rodt, Serrig	
Kreis	Trier-Saarburg	Leitungs-Nr.: GLT/310/010
Vermessungsamt	Katasteramt Trier	
Katastergrundlage	DXF-File	Blatt-Nr.: G201
Koordinatensystem	Gauß-Krüger Koordinaten, Bessel Referenzellipsoid	
Schutzstreifenbreite	2,0 m	Meßtischblatt Nr.:
Planfertigung	BLANK Verm.- u. Ing.-Büro GmbH	

Anschluß Blatt: G202

Erstellt: 15.04.2026, Vorgang: 20260402625

Flur	Flst.	Gmde. Taben-Rodt, Gemkg. Taben-Rodt
17	17/9	Bundesrepublik Deutschland, Wasserstraßenverwaltung
17	17/8	Bundesrepublik Deutschland, Wasserstraßenverwaltung
17	22/6	Land Rheinland - Pfalz, Landesbetrieb Mobilität

Flur	Flst.	Gmde. Taben-Rodt, Gemkg. Taben-Rodt
17	12/9	Ortsgemeinde Taben - Rodt
17	12/8	Ortsgemeinde Taben - Rodt
16	1/2	Ortsgemeinde Taben - Rodt

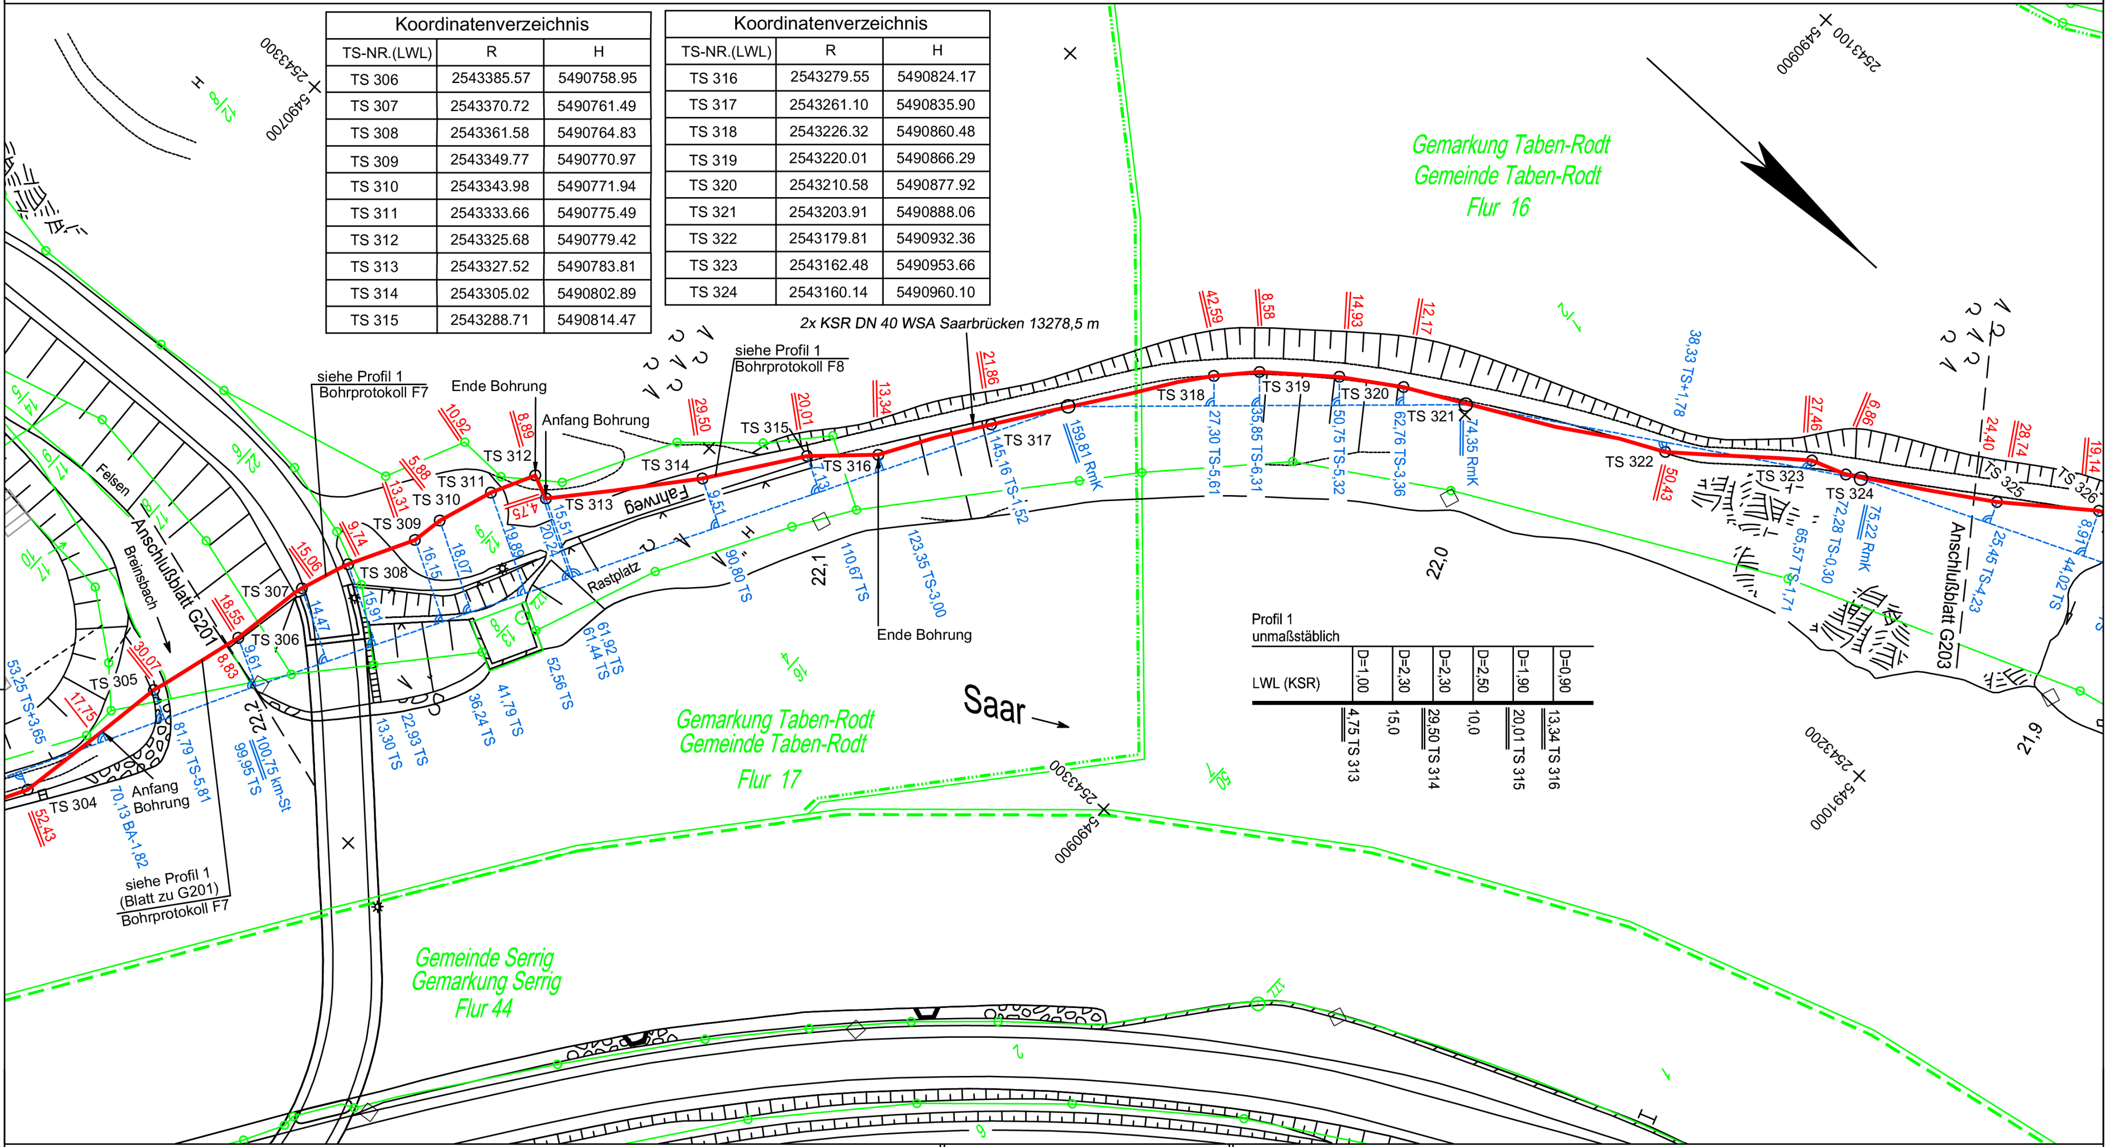

Koordinatenverzeichnis

TS-NR.(LWL)	R	H
TS 306	2543385.57	5490758.95
TS 307	2543370.72	5490761.49
TS 308	2543361.58	5490764.83
TS 309	2543349.77	5490770.97
TS 310	2543343.98	5490771.94
TS 311	2543333.66	5490775.49
TS 312	2543325.68	5490779.42
TS 313	2543327.52	5490783.81
TS 314	2543305.02	5490802.89
TS 315	2543288.71	5490814.47

Koordinatenverzeichnis

TS-NR.(LWL)	R	H
TS 316	2543279.55	5490824.17
TS 317	2543261.10	5490835.90
TS 318	2543226.32	5490860.48
TS 319	2543220.01	5490866.29
TS 320	2543210.58	5490877.92
TS 321	2543203.91	5490888.06
TS 322	2543179.81	5490932.36
TS 323	2543162.48	5490953.66
TS 324	2543160.14	5490960.10

Die Regeldeckung der KSR-Anlage beträgt 1,0 m.
Abweichungen siehe Bestandsplan.

▬	KSR-Anlage
—	Anschluss KSR-Anlage
⌶	Kabelabzweigmuffe
⌶	Kabelverbindungsmuffe
○	Kabelring
▣	Schacht mit KAM
▣	Schacht mit KM
▣	Schacht mit KR
☒	Schachtgruppe
■	EB-Grube

Achtung: Symbole sind nicht Maßstäblich

Achtung!
Die Plandarstellung der Versorgungsanlage ist nach bestem Wissen erstellt. Gleichwohl ist die Möglichkeit einer Abweichung im Einzelfall nicht ausgeschlossen. Um Gefahren und Schäden zu vermeiden, erfordern örtliche Arbeiten ein vorsichtiges Vorgehen. Der Bestandsplan wird systembedingt auf das Format DIN A 3 angepasst. Die Längen und Höhen entsprechen daher nicht den im Plan angegebenem Maßstab. Die Zahlenwerte sind demgemäß anzuhalten.

3 KSR DN40 PEHD
grün ● blau ○ nicht ○
Anschluss Blatt: G201
Filename: GLT_310_0[illegible].dwg
Mitverlegung WSA Saarbrücken 2 [illegible]
Prüfungen:
Bestandsplan erstellt: Dez. 2008, Krakor
geprüft: Kellers
freigegeben: Feb. 2010, Kellers

Plan-Berichtigungen

Rev.	Grund	Angef.	Gepr.
10			
09			
08			
07			
06			
05			
04			
03			
02			
01			

BLANK
Verm.- u. Ing.- Büro
GmbH

Bestandslageplan

im Auftrag von GasLINE

Leitungsname	LWL-Kabelverlegung Saarbrücken-Mettlach-Trier	
Gemarkung	Taben-Rodt, Serrig	Maßstab: 1 : 1000
Gemeinde	Taben-Rodt, Serrig	
Kreis	Trier-Saarburg	Leitungs-Nr.: GLT/310/010
Vermessungsamt	Katasteramt Trier	
Katastergrundlage	DXF-File	Blatt-Nr.: G202
Koordinatensystem	Gauß-Krüger Koordinaten, Bessel Referenzellipsoid	
Schutzstreifenbreite	2,0 m	Meßtischblatt Nr.:
Planafertigung	BLANK Verm.- u. Ing.-Büro GmbH	

Anschluß Blatt: G203

Profil 2: Längenschnitt Wolfsbach
Maßstab: Länge 1:500 / Höhe 1:250

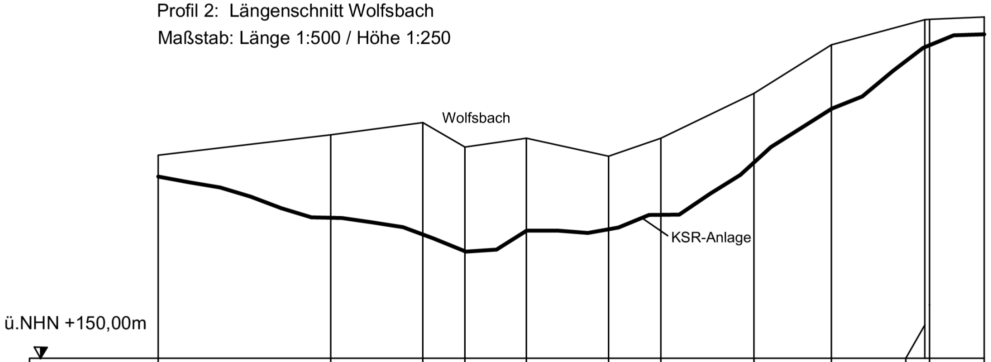

LWL (KSR) Höhe	1,00	3,88	5,22	4,87	4,32	3,42	3,59	3,22	3,00	1,29	1,22	0,80
Geländehöhe	159,50	160,45	161,01	159,88	160,28	159,45	160,29	162,38	164,66	165,83	165,85	165,95
	8,52 TS 166 BE	16,1	24,73 TS 167	3,9	9,68 TS 168	7,69 TS 169	4,9	13,6	20,84 TS 170	8,72 TS 171	0.4	5,55 BA

Die Regeldeckung der KSR-Anlage beträgt 1,0 m.
Abweichungen siehe Bestandsplan.

Achtung!
Die Plandarstellung der Versorgungsanlage ist nach bestem Wissen erstellt. Gleichwohl ist die Möglichkeit einer Abweichung im Einzelfall nicht ausgeschlossen. Um Gefahren und Schäden zu vermeiden, erfordern örtliche Arbeiten ein vorsichtiges Vorgehen. Der Bestandsplan wird systembedingt auf das Format DIN A 3 angepasst. Die Längen und Höhen entsprechen daher nicht den im Plan angegebenem Maßstab. Die Zahlenwerte sind demgemäß anzuhalten.

3 KSR DN40 PEHD
grün ● blau ○ violett ○

Anschluß Blatt: -
Filename: GLT_310_0 [illegible].dwg

Prüfungen:
Bestandsplan erstellt: Dez. 2008, Krakor
freigegeben: Feb. 2010, Kellers
geprüft: Kellers

Plan-Berichtigungen

Rev.	Grund	Angef.	Gepr.
10			
09			
08			
07			
06			
05			
04			
03			
02			
01			

BLANK
Verm.- u. Ing.- Büro
GmbH

Bestandslageplan

im Auftrag von GasLINE

Leitungsname	LWL-Kabelverlegung Saarbrücken-Mettlach-Trier	
Gemarkung	Saarhölzbach, Weiten, Taben-Rodt	Maßstab: -
Gemeinde	Mettlach, Taben-Rodt	
Kreis	Trier-Saarburg, Merzig-Wadern	Leitungs-Nr.: GLT/310/010
Vermessungsamt	Katasteramt Trier	
Katastergrundlage	DXF-File	Blatt-Nr.: zu G188
Koordinatensystem	Gauß-Krüger Koordinaten, Bessel Referenzellipsoid	
Schutzstreifenbreite	2,0 m	Meßtischblatt Nr.:
Planungfertigung	BLANK Verm.- u. Ing.-Büro GmbH	

Anschluß Blatt:-

Erstellt: 15.04.2026, Vorgang: 20260402625

Profil 1: Längenschnitt Krzg. Breinsbach
Maßstab: Länge 1:500 / Höhe 1:250

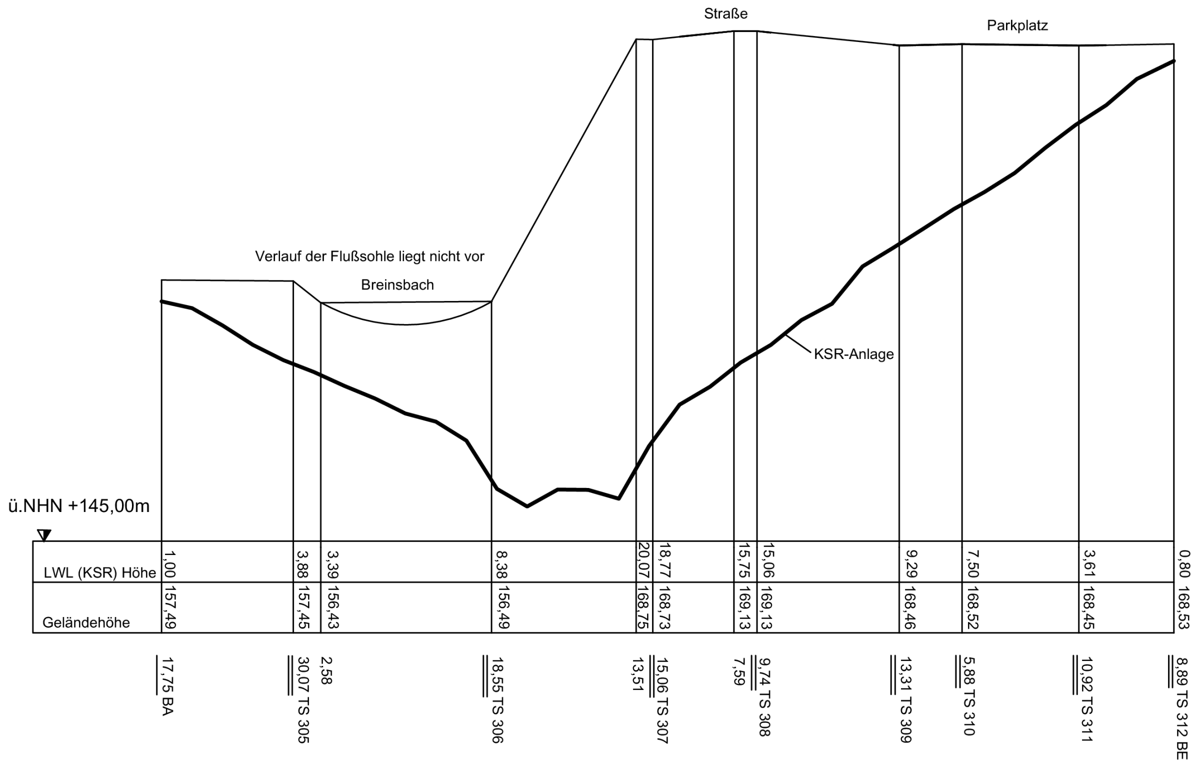

Die Regeldeckung der KSR-Anlage beträgt 1,0 m.
Abweichungen siehe Bestandsplan.

Achtung!
Die Plandarstellung der Versorgungsanlage ist nach bestem Wissen erstellt. Gleichwohl ist die Möglichkeit einer Abweichung im Einzelfall nicht ausgeschlossen. Um Gefahren und Schäden zu vermeiden, erfordern örtliche Arbeiten ein vorsichtiges Vorgehen. Der Bestandsplan wird systembedingt auf das Format DIN A 3 angepasst. Die Längen und Höhen entsprechen daher nicht den im Plan angegebenem Maßstab. Die Zahlenwerte sind demgemäß anzuhalten.

3 KSR DN40 PEHD
grün blau violett
● ○ ○
Mitverlegung WSA Saarbrücken 3 (blau, violett)

Anschluß Blatt: -
Filename: GLT_310_0[illegible].dwg
Prüfungen:
Bestandsplan erstellt: Dez. 2008, Krakor
geprüft: Kellers
freigegeben: Feb. 2010, Kellers

Plan-Berichtigungen

Rev.	Grund	Angef.	Gepr.
10			
09			
08			
07			
06			
05			
04			
03			
02			
01			

BLANK
Verm.- u. Ing.- Büro
GmbH

Bestandslageplan

im Auftrag von GasLINE

Leitungsname	LWL-Kabelverlegung Saarbrücken-Mettlach-Trier
Gemarkung	Taben-Rodt, Serrig
Gemeinde	Taben-Rodt, Serrig
Kreis	Trier-Saarburg
Vermessungsamt	Katasteramt Trier
Katastergrundlage	DXF-File
Koordinatensystem	Gauß-Krüger Koordinaten, Bessel Referenzellipsoid
Schutzstreifenbreite	2,0 m
Planaufertigung	BLANK Verm.- u. Ing.-Büro GmbH

Maßstab: -
Leitungs-Nr.: GLT/310/010
Blatt-Nr.: zu G201
Meßtischblatt Nr.:
Anschluß Blatt: -

Merkblatt zur Dokumentation

Allgemein

GasLINE zählt zu den führenden LWL-Infrastrukturanbietern in Deutschland. Das deutschlandweite Glasfasernetz der GasLINE ist die ideale Plattform für eine zukunftssichere Breitbandversorgung.

Dokumentation von Kabelschutzrohranlagen mit einliegenden Lichtwellenleiterkabeln (KSR) in den Bestandsplänen

Die Erdüberdeckung der KSR-Anlage beträgt in der Regel mindestens 1 m, bei Bohrungen größtenteils erheblich mehr, im Bereich von befestigten Flächen ca. 60 cm bis 80 cm. In Einzelfällen kann die aktuelle Deckung aus verschiedenen Gründen auch geringer oder größer sein. Dies gilt selbst dann, wenn im Stempel des Bestandsplanes eine Regelverlegetiefe von 1,0 m angegeben ist.

Trassenabschnitte, die in grabenloser Verlegung ausgeführt wurden, sind i.d.R. als Sonderzeichnung auf dem Bestandsplan mit zugehörigem Längenschnitt (Bohrprofil) berücksichtigt oder als Sonderplan beigefügt. Die Höhenangaben der Kabelschutzrohranlagen im Bohrprofil beziehen sich auf die Auswertungen eines Bohrprotokolls.

Da Kabelgarnituren (Muffen, Ringe, etc.) im Regelfall neben der Trasse abgelegt werden, ist in diesen Bereichen besondere Vorsicht geboten. Deren Lage ist den Bestandsplänen zu entnehmen.

Dokumentation von KSR in Trassierungsplänen

Trassierungspläne werden herausgegeben, wenn die Trasse noch nicht gebaut ist oder Bestandspläne nach Fertigstellung der Trasse noch nicht vorliegen. Im letzteren Fall können aufgrund örtlicher Gegebenheiten Abweichungen zwischen der auf den Trassierungsplänen dargestellten Verlegetrasse und der tatsächlichen Lage der KSR-Anlage vorliegen.

Herausgabe digitaler Daten

GasLINE gibt i.d.R. keine digitalen Daten an Dritte heraus.

Mithilfe der Koordinaten ist eine sehr präzise Übernahme der LWL-Trasse in CAD-Systeme möglich. Koordinaten sind an allen relevanten Trassenknickpunkten und Einbauteilen angegeben.

Übersichtskarte

© NavLog/GeoBasis-DE / BKG 2024 / geoGLIS oHG (p) by Intergraph/HexagonSI

Stand: Juni 2025