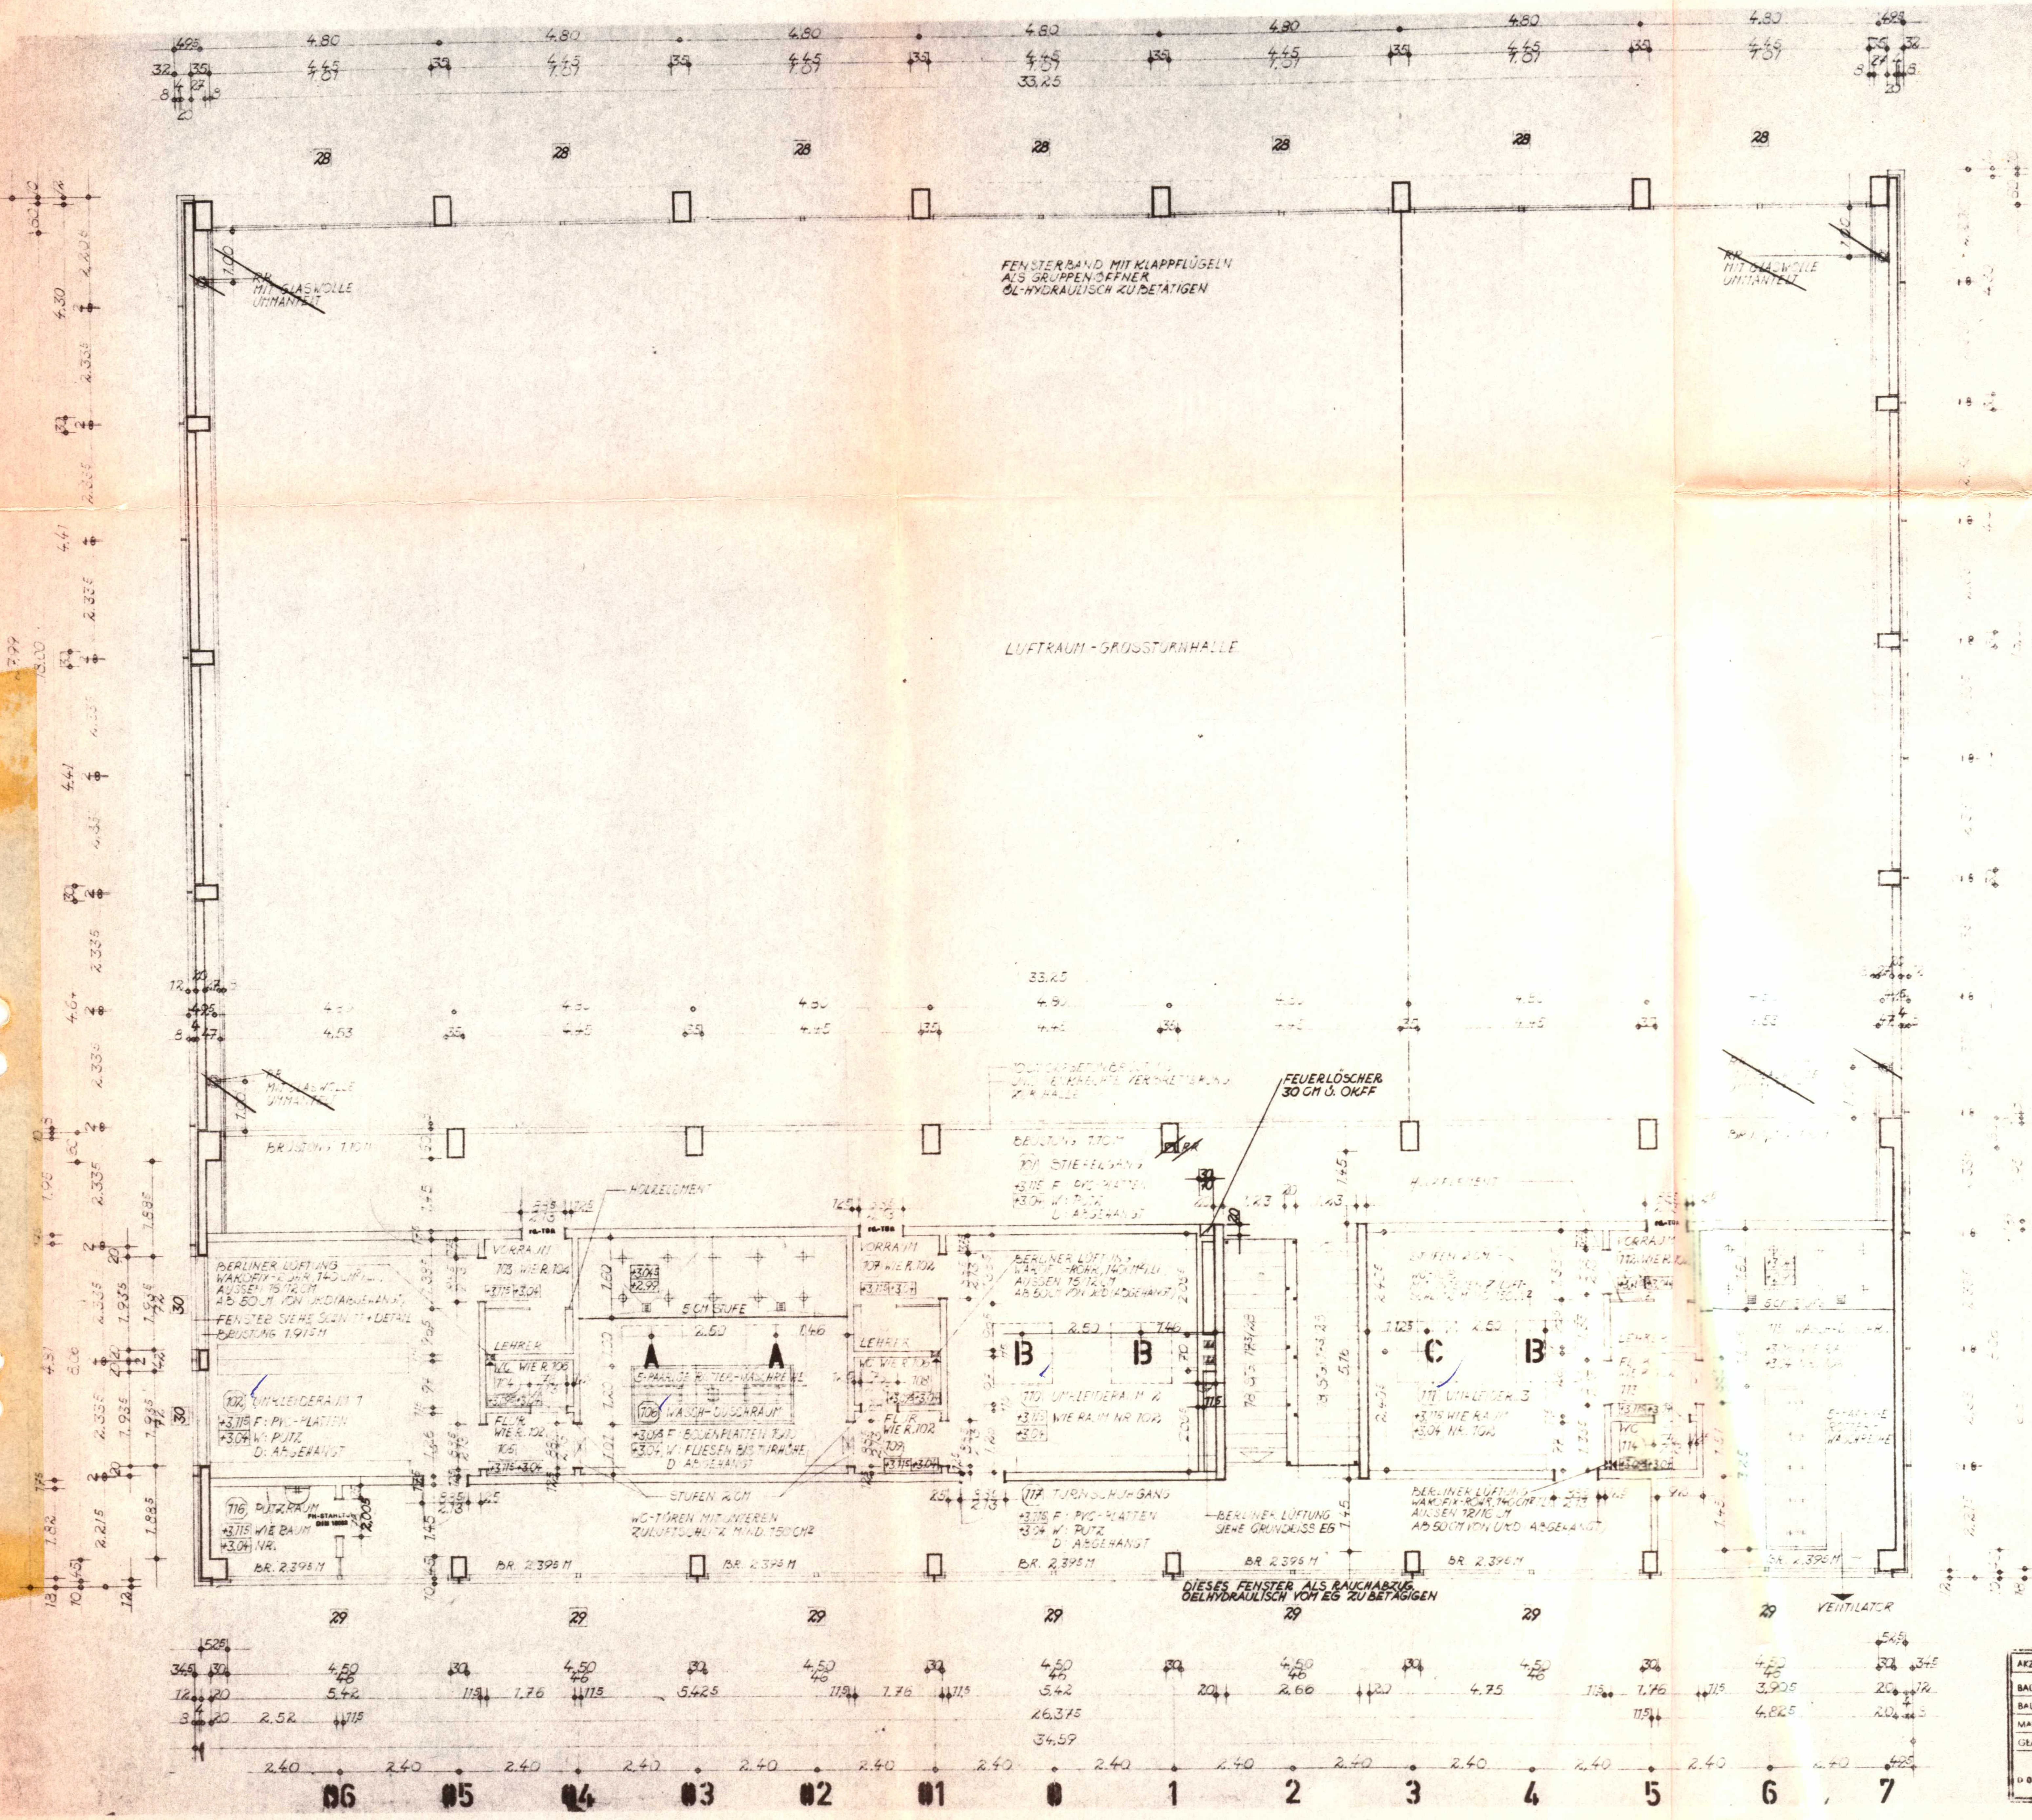

DACHEINLÄUFE UND R.R.
NACH SCHLITZPLANEN
DER Fa. PALLOKS + HADRYS !

Schlitze und Durchbrüche s. Pläne der Fa Palloks/Hadrys

EVTL. UNSTIMMIGKEITEN SIND GRUNDSÄTZLICH NUR MIT DEM ARCHITEKTEN ODER DER BAULEITUNG ZU KLÄREN!

am	geändert	durch
7.7.70	FH-TÜR RAUM 116	Drob.
7.7.70	rd.-TÜREN RAUM 103, 107 UND 112	Drob.
7.7.70	FEUERLÖSCHER RAUM 101	Drob.
7.7.70	WAND IN RAUM 110	Drob.
7.7.70	RR NACH PALLOKS + HADRYS	Drob.
Ers. für Bl.-Nr.:		

ALLE MASSE SIND AN ORT UND STELLE VERANTWORTLICH ZU NEHMEN

100/75

AKZ.: 243/68	BLATT NR.: A 12	DAT.: 5.9.1969
BAUVORHABEN: HAUPTSCHULE ROMMERSKIRCHEN		
BAUTEIL: OBERGESCHOSS-GROSSTURNHALLE		
MASSTAB: 1 :	GEZ.: Drob.	
GEÄND.: 30.9.69 Drob.	GEPR.:	

ARCHITEKTURBÜRO
DIPL.-ING. HERBERT KÖNIG
DÜSSELDORF-OBERKASSEL · HECTORSTRASSE 3
TELEFON 55508 UND 55509