Schnitt A-A

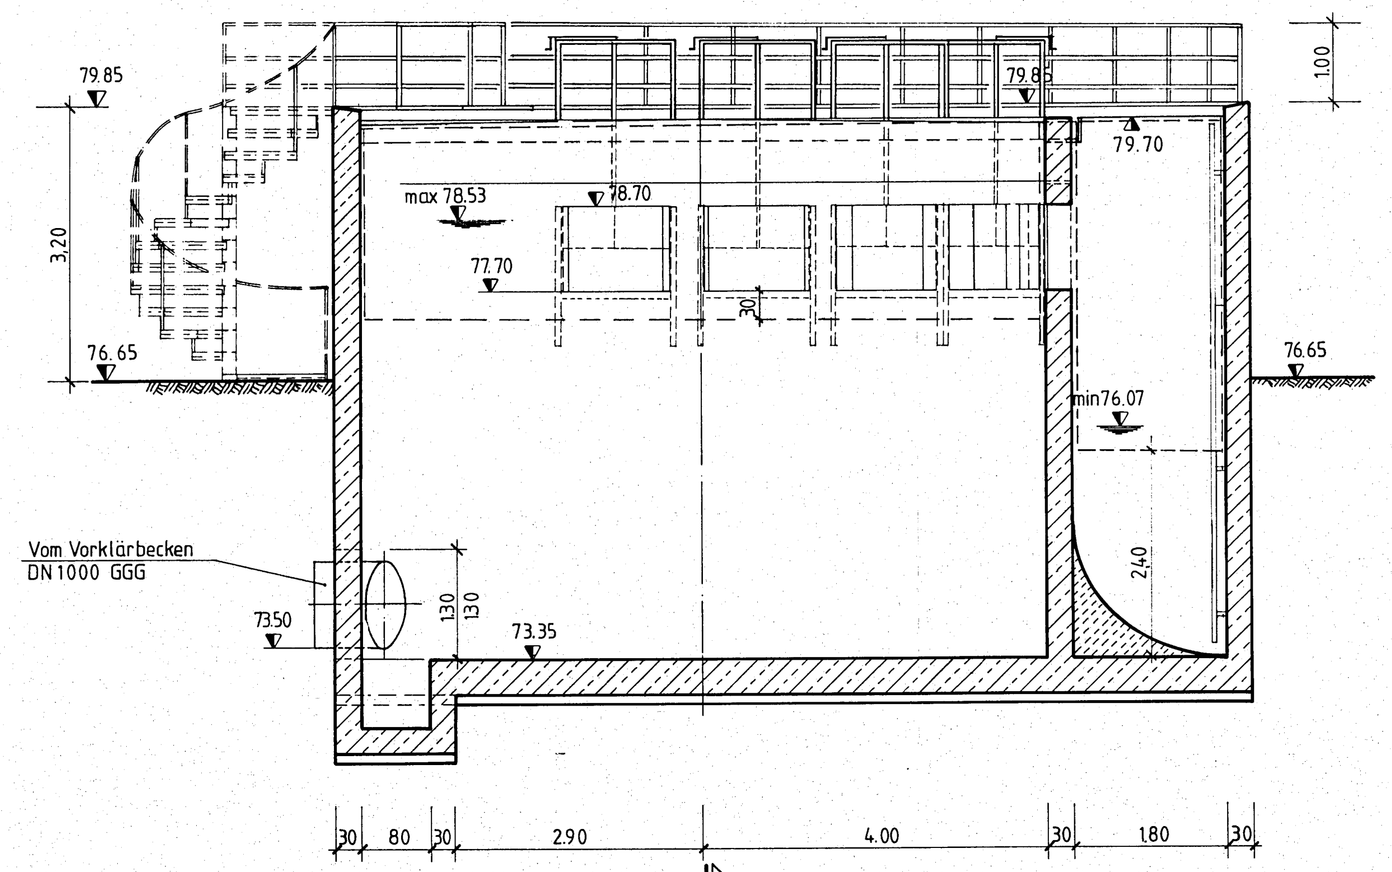

Schnitt B-B

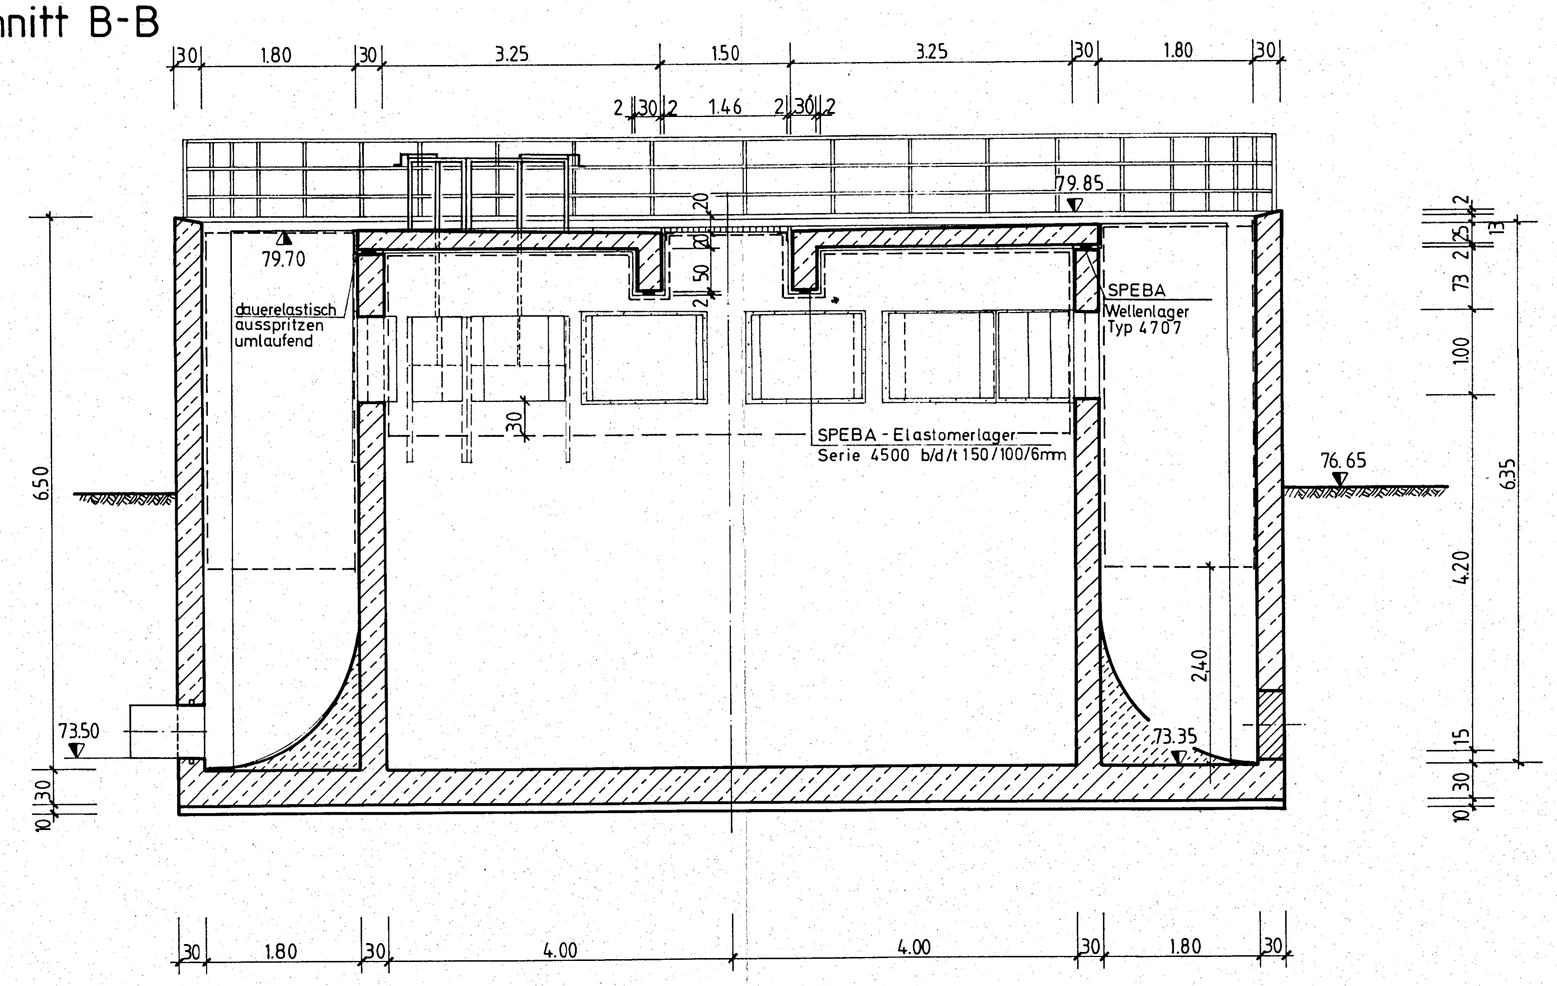

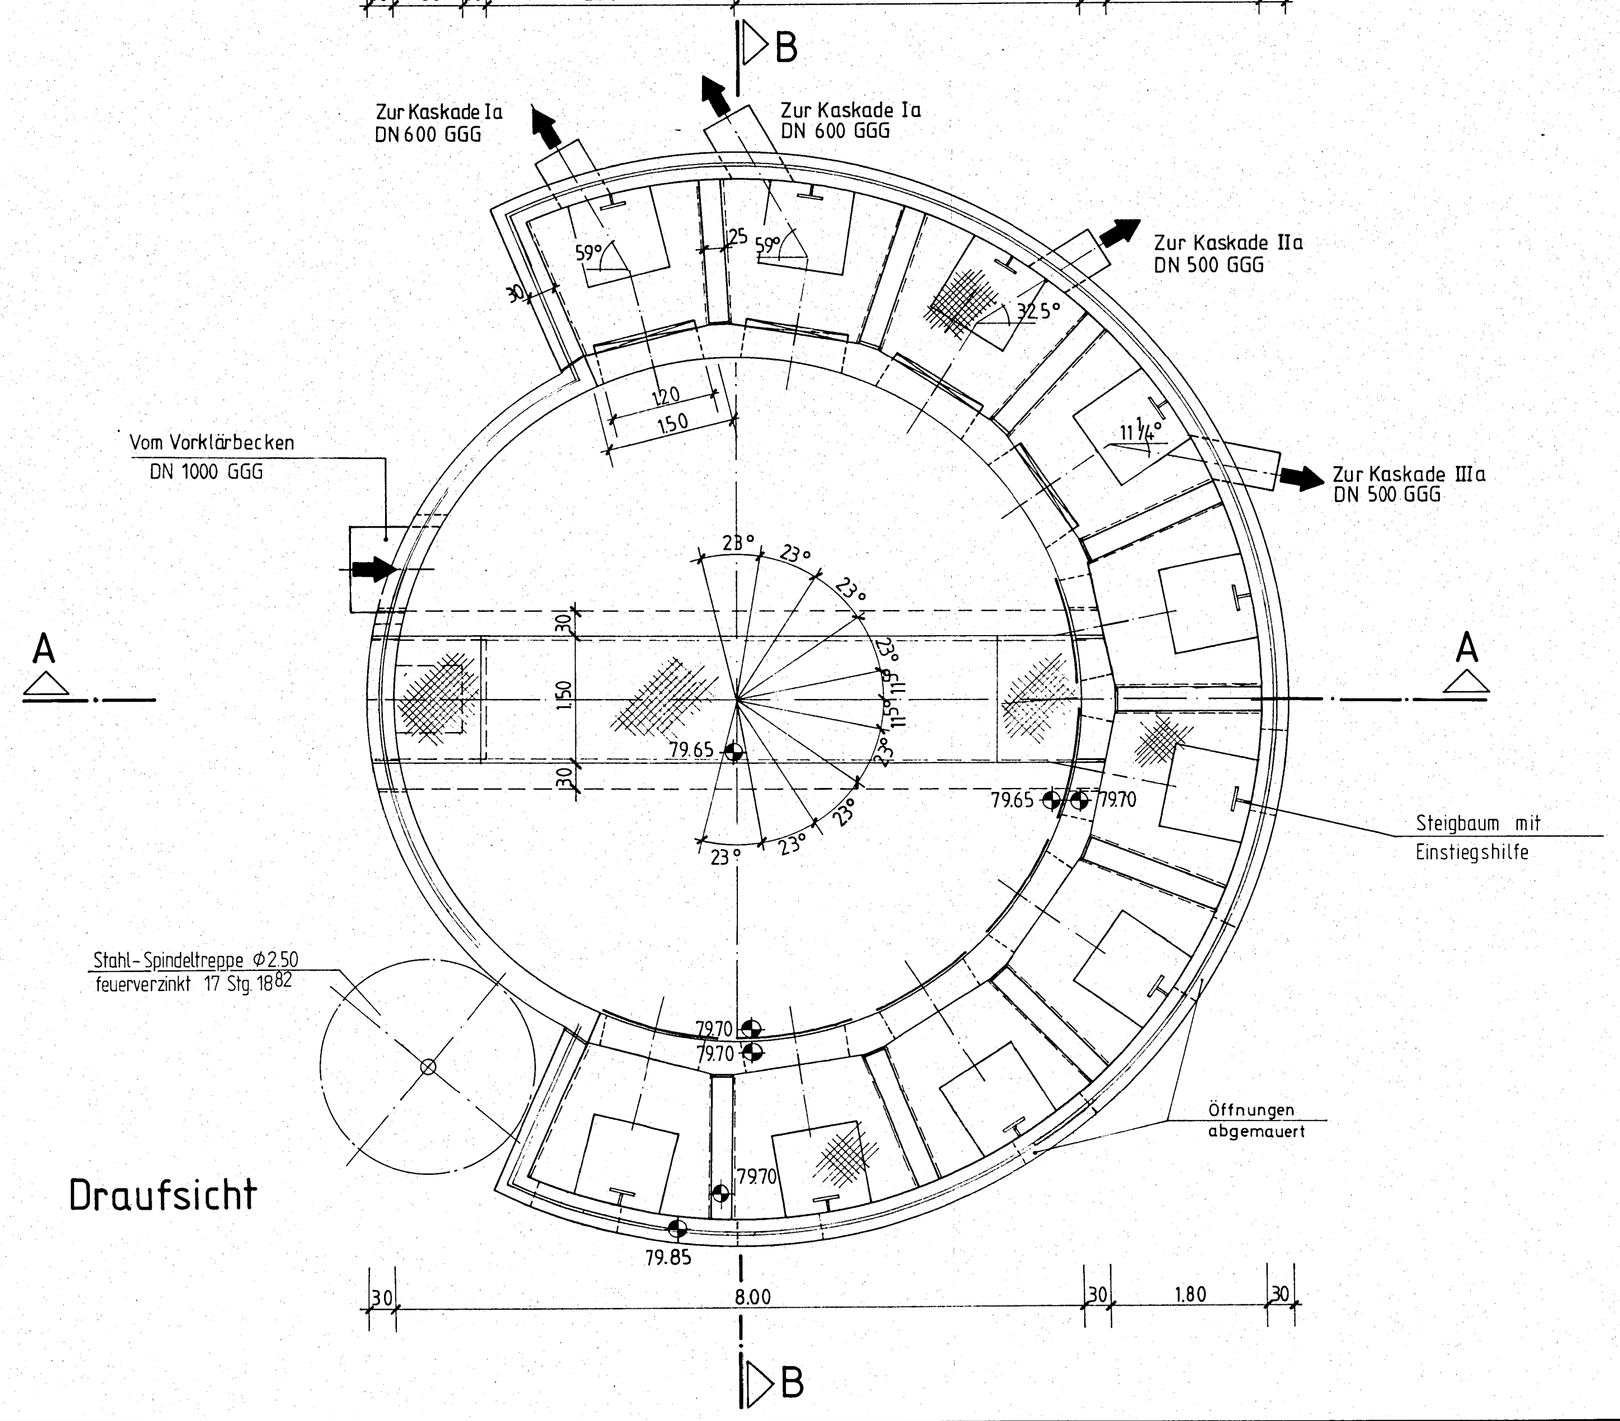

Draufsicht

Legende

M = Metall.- und Schlosserarbeiten + LV-Pos.
B = Beschichtungsarbeiten "
SB = Schieber und Bleche "

ABWASSERVERBAND WOLFSBURG				
Klärwerk Wolfsburg				
Bestandsplan Verteilerbauwerk Belebungsanlage				
Plan-Nr.: 28	Maßstab: 1:50	Blattgröße: A1	Projekt-Nr.: A 183/4	Datum: 26.4.89
Wolfsburg, den			INGENIEURGEMEINSCHAFT KLÄRWERK WOLFSBURG	
			Planungsgemeinschaft für Ing.-Bau Hannover	Ing.-Büro Preuss Osterode
techn. Geschäftsführer		Verbandsvorsteher		
			Fenskeweg 2, 3000 Hannover 1, Tel. 0511/3 58 51-0	