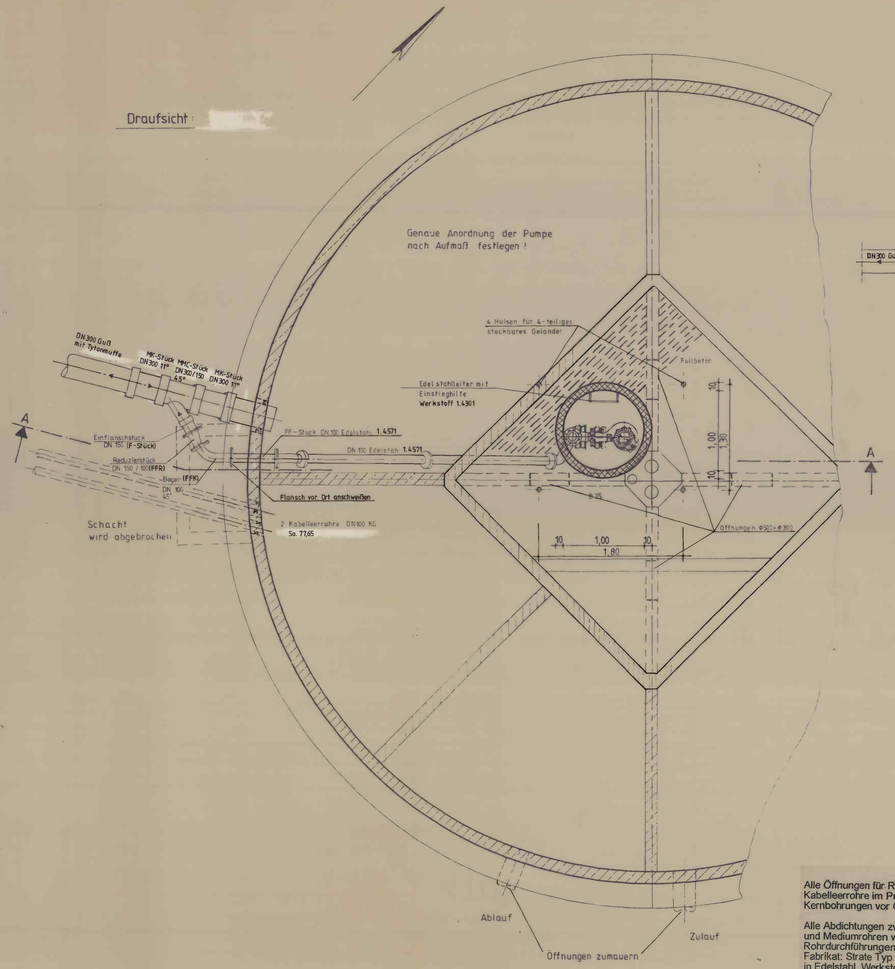

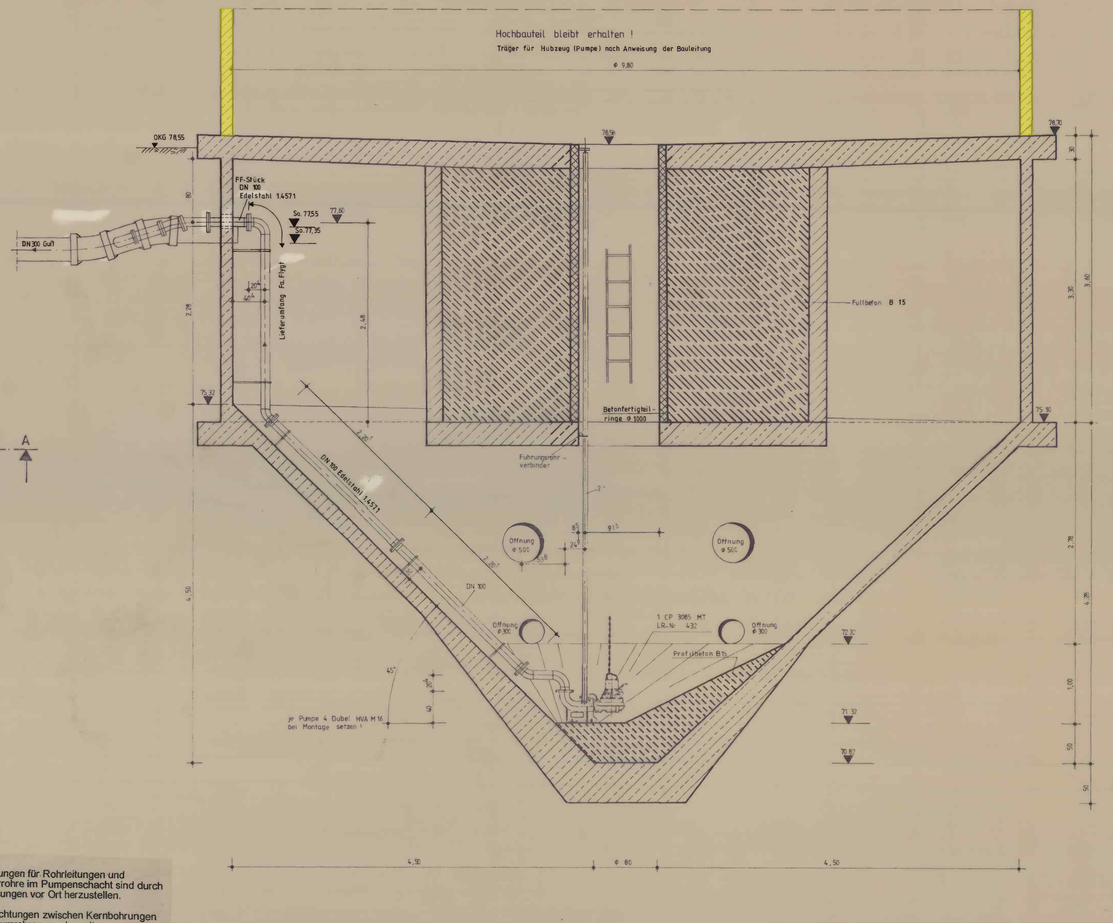

Hinweise zum Umbau des vorhandenen Beckens:

Die getrennte Anschlußbewehrung ist bis hinter der vorhandenen Betondeckung freizulegen und entsprechend zu kürzen. Die freigelegten Flächen werden sandgestrahlt; die Bewehrung ist zu reinigen und entsprechend dem Entrostungsgrad SA 2 1/2 DIN 55 928 zu entrosten. Anschließend sind die freigelegten Flächen mit Spritzbeton oder kunststoff-modifiziertem Zementmörtel zu reprofilieren, Mindeststärke der aufzubringenden Schicht

SCHEMAZEICHNUNG

Festlegung der erforderlichen Durchbrüche und Beton- und Mauerwerkabbrüche (nach Leerung und Reinigung der Kläranlage) durch die Bauleitung

Alle Öffnungen für Rohrleitungen und Kabelleerrohre im Pumpenschacht sind durch Kernbohrungen vor Ort herzustellen.

Alle Abdichtungen zwischen Kernbohrungen und Mediumrohren werden mit Rohrdurchführungen hergestellt. Fabrikat: Strate Typ WD o. glw. in Edelstahl, Werkstoff 1.4571

Die Abdichtung zwischen Kabelleerrohr und Kabeln erfolgt mit Kabeldurchführungen, Fabrikat: Roxtec o. glw.

Alle Verbindungsmittel im Pumpwerk komplett aus Edelstahl, Werkstoff 1.4571.

gelb markiert sind die abzubrechenden Bauteile

con cycle
Wilhelmstraße 20
38100 Braunschweig
Telefon 0531 23832-0
info@con-cycle.de
martens+puller
Ingenieurgesellschaft mbH

Index	Art der Änderung	Datum	Name

STADT WOLFSBURG

AUSFÜHRUNG

Anschluß der Schmutzwassernetze Ehmen und Mörse an die zentralen Abwasseranlagen Wolfsburg

SPEICHERBECKENPUMPWERK MÖRSE

Maßstab: 1 : 25

Blattgröße: Plan-Nr. B12-4A 56.18/94 Koordinaten

-Tiefbauamt-

aufgestellt: PROF. DR.-ING. W. HARTUNG + DIPL.-ING. R. TRAPPE

Überprüft: Datum: Aufsichtsbeamter: i.V. Bauabteilung: 3.8.

Datum: bearbeitet 21/07/94 gezeichnet 21/07/94 geprüft

Anlage | Blatt | Ausfertigung

59,4 X 118,7

56.18/94