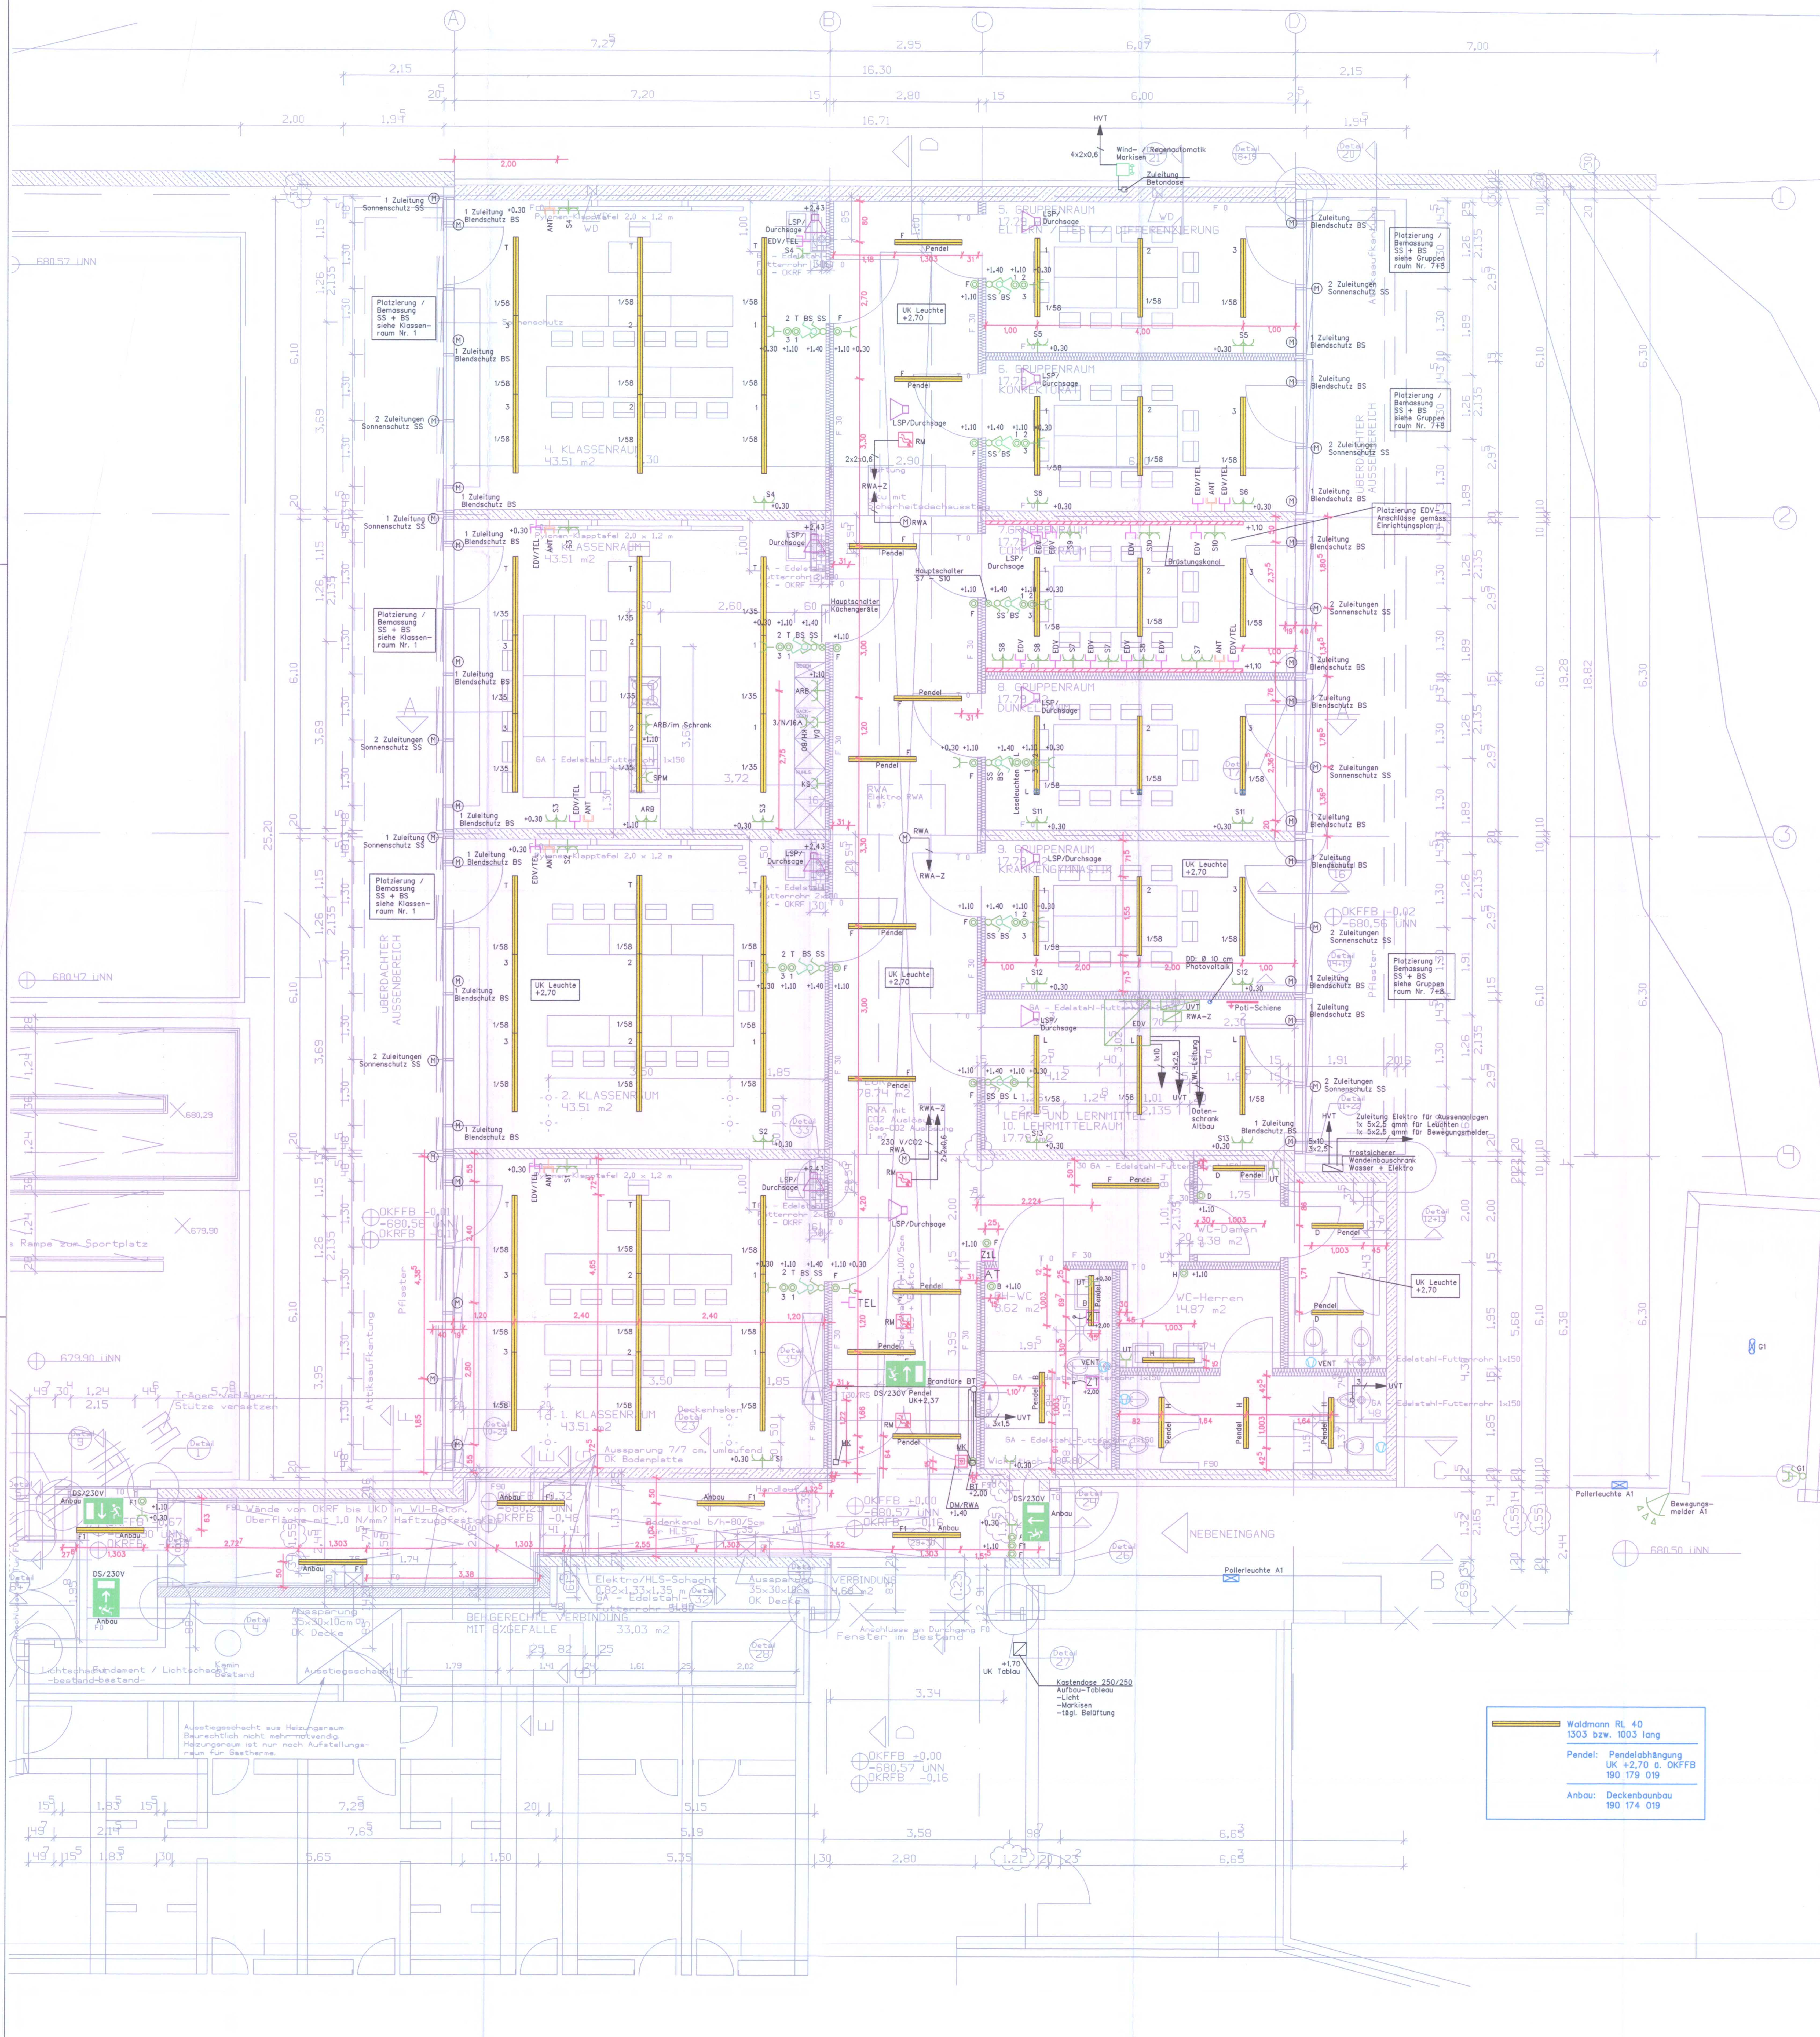

▬▬	Waldmann RL 40 1303 bzw. 1003 lang
Pendel:	Pendelabhängung UK +2,70 ü. OKFFB 190 179 019
Anbau:	Deckenbaubau 190 174 019

Ausführung der Schukosteckdosen in sämtlichen Klassenräumen erfolgt mit Kinderschutz !

Lichtrufanalge:
Fabrikat: Zettler
Zimmer- Signalleuchte:Typ: 900235
Abstelltaster:Typ: 125.8240S/900307
Zugtaster:Typ: 125.8600S/900414

Ausführung der Uniton UNR - 6FT Lautsprecher erfolgt in RAL 9006,

Detail 1

Ansicht Klassenraumwand Achse B

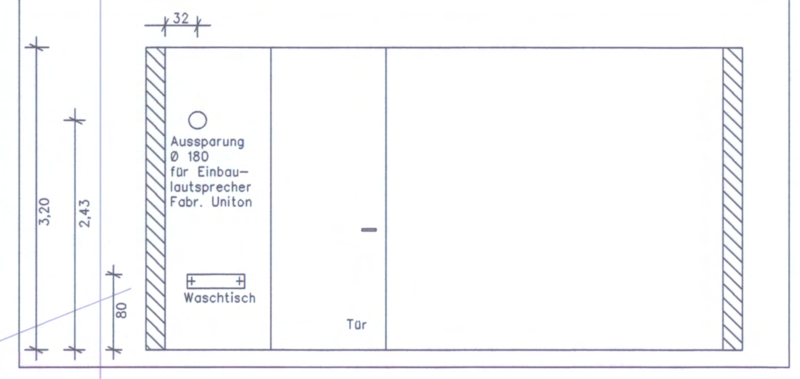

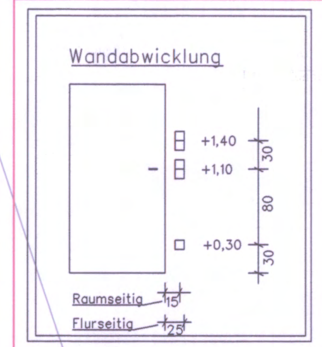

Legende Lichtrufanlage

+2,00 Z1L	Zimmer- Signalleuchte
+2,00 ZT	Zug- Taster
+1,40 AT	Abstell- / Quittiertaste
+0,60 RT NS	Ruf- Taster

Legende Elektro

	Ausschalter
	Kontrollschalter - Aus
	Serienschalter
	Wechselschalter
	Kreuzschalter
	Taster
HN	Heizungsnot- Schalter
	Markisen- / Jalousieschalter
	Schlüsselschalter
	Dimmer - Schalter
	Dimmer - Taster
	Schukosteckdose 1-fach
	Schukosteckdose 2-fach waagrecht
	Schukosteckdose 2-fach senkrecht
	Schukosteckdose mit Kinderschutz
	Schukosteckdose schaltbar
	CEE- Steckdose
	Telefon-Dose
	EDV-Dose
	Antennen-Dose
	Sicherheitsleuchte in Bereitschaft
	Rettungszeichenleuchte
HVT	Hauptverteiler
UVT	Unterverteiler
UT	Untertisch
OT	Obertisch

Bei Arbeitsfugen innerhalb der Bodenplatte sind Arbeitsfugenbändern gem. DIN 7865 einzubauen.

LEGENDE

- Mauerwerk tragend
- Mauerwerk KS-24 nicht tragend in Dünnbettmörtel
- Beton B-25 / B-35 n.Statik
- Kies / Schotter
- Aussenwanddaemmung
- Leichtbauwand innen
- BD - Fußbodendurchbruch
- DD - Deckendurchbruch
- WD - Wanddurchbruch

index	datum	änderung
e	01.03.05	siehe Wolken (Beton statt Mauerwerk, Wandstärke
d	08.12.04	überarbeitet (1:50, Ausführungspl
c	04.10.04	überarbeitet (Ausschreibung 1.Pak
b	15.09.04	Bauantragsstand
a	13.08.04	1. Fassung

Alle Höhenangaben beziehen sich auf OKFFB 0,00 - 680,57 üNN
Alle Masse sind am Bau zu prüfen. Unstimmigkeiten sind dem Architekten mitzuteilen.

projekt: Erweiterung der Johann-Peter-Hebel-Schule in Tu

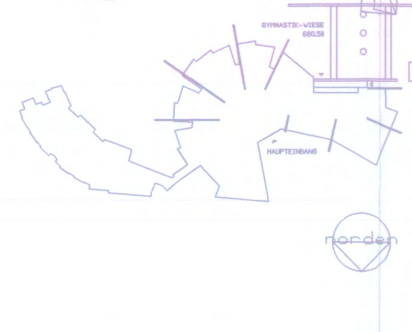

bauherr: LANDKREIS TUTTLINGEN, KREISHOCHBAUAMT, BAHNHOFSTRASSE 100, 78532 TUTTLINGEN — FON : 07461 - 926 270, FAX : 07461 - 926 888

architekt: habermann.stock.decker architekten, BISMARCKSTRASSE 20, 32657 LEMGO — FON : 05261-7777-0, FAX : 05261-7777-29

verteiler

plannummer 072 - 10.001.e

planbezeichnung GRUNDRISS EG — massstab 1:50

18.11.2004
S. Schluter, DIPL.-ING

Revision Elektro
Fa. Beier Fridingen
Stand: August 2006

Revisionsplan Erdgeschoss Elektro

Zust	Änderung	Datum	Name
f	Tableau v. Neubau	09.05.2005	
f.	in Albau versetzt	09.05.2005	Fo.
g	Zuleitung Leuchten	13.05.2005	
g.	Bew.Melder dazu	13.05.2005	Fo.
h	Überarbeitung gem.	23.09.2005	
h.	Angabe/Plan HSD,	23.09.2005	
h..	Beleuchtung inkl.	23.09.2005	
h...	Bemessung	23.09.2005	Fo.
i	Revisionsplan	29.08.2006	

	Datum	Name
Bearb.	29.06.2004	Fo.
Gepr.	29.06.2004	Ve.
Norm		

PLANUNGSBÜRO VEIT GMBH
TECHNISCHE GEBÄUDEAUSRÜSTUNG HEIZUNG LÜFTUNG SANITÄR ELEKTRO
78532 TUTTLINGEN
SIGMUND-FREUD-STR. 25
Tel.: 07461/9643-0
Fax: 07461/9643-20
veit

Maßstab 1:50
Habermann-Stock-Decker Architekten
Bismarckstr. 20, 32657 Lemgo
Tel: 05261/7777-0 Fax: 05261/7777-29

Erw. Johann-Peter-Hebel Schule
561-04
Landkreis Tuttlingen, Kreishochbauamt
Bahnhofstr. 100, 78532 Tuttlingen

Erdgeschoss Elektro — Blatt 1/08

Zeichnungsnr. 561-6 301 — Bl.
Urspr. — Ers.f. — Ers.d.