ANSICHT KAIMAUER KAI 8 ZUR "ÜBERSICHT" M. 1:100

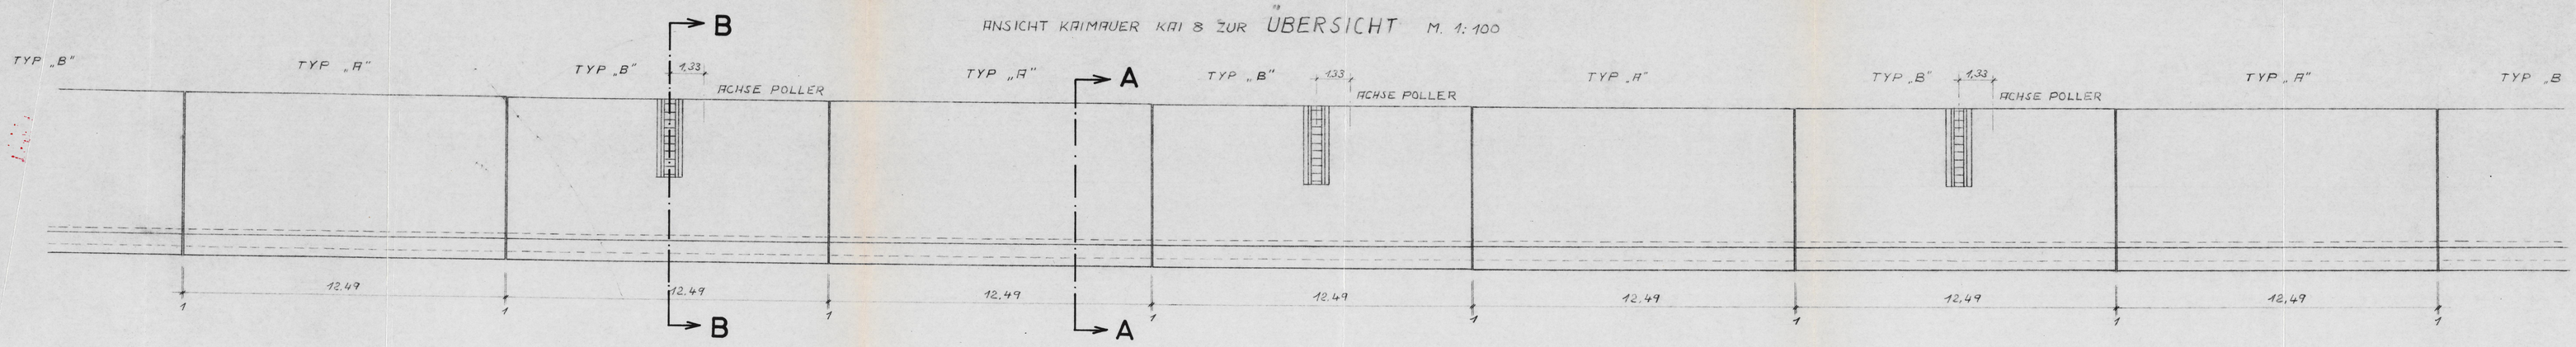

ANSICHT

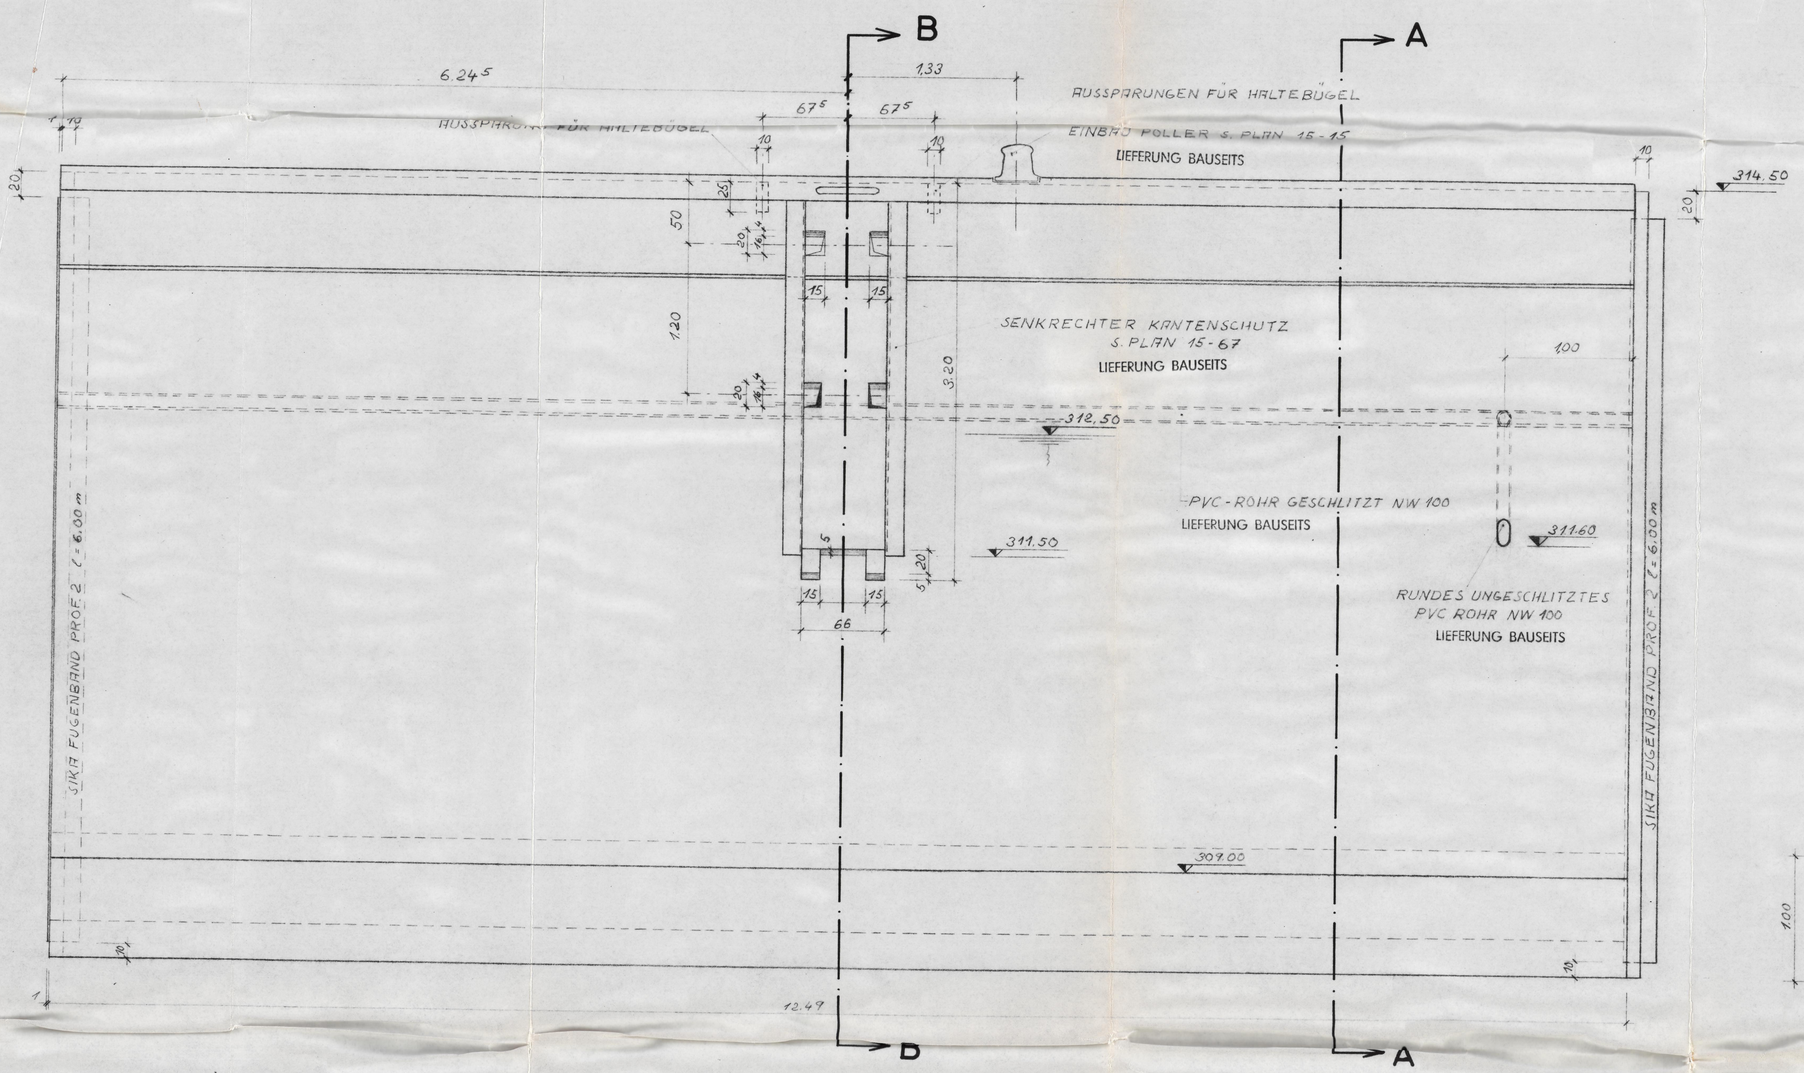

SCHNITT B-B

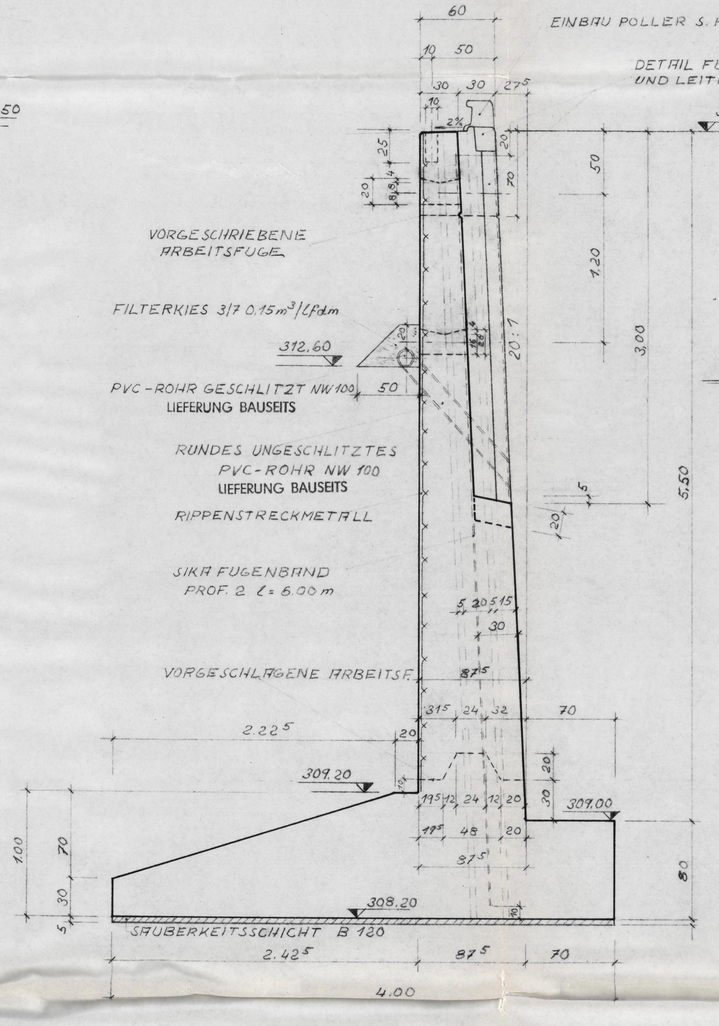

SCHNITT A-A

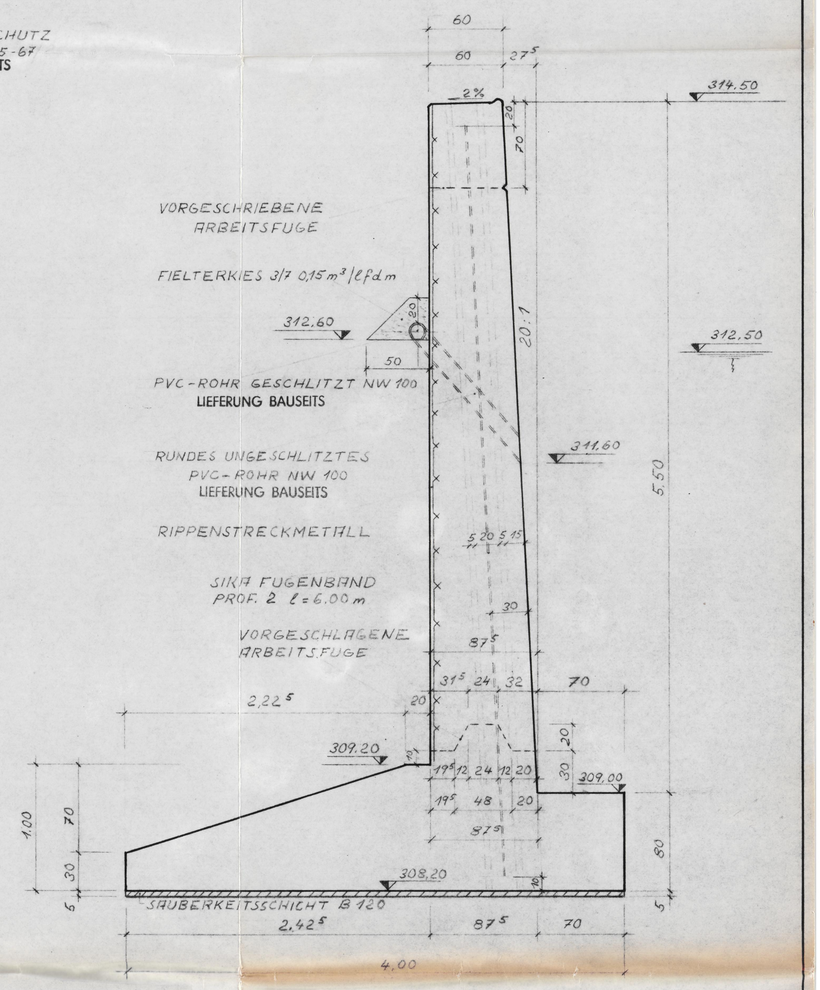

DRAUFSICHT

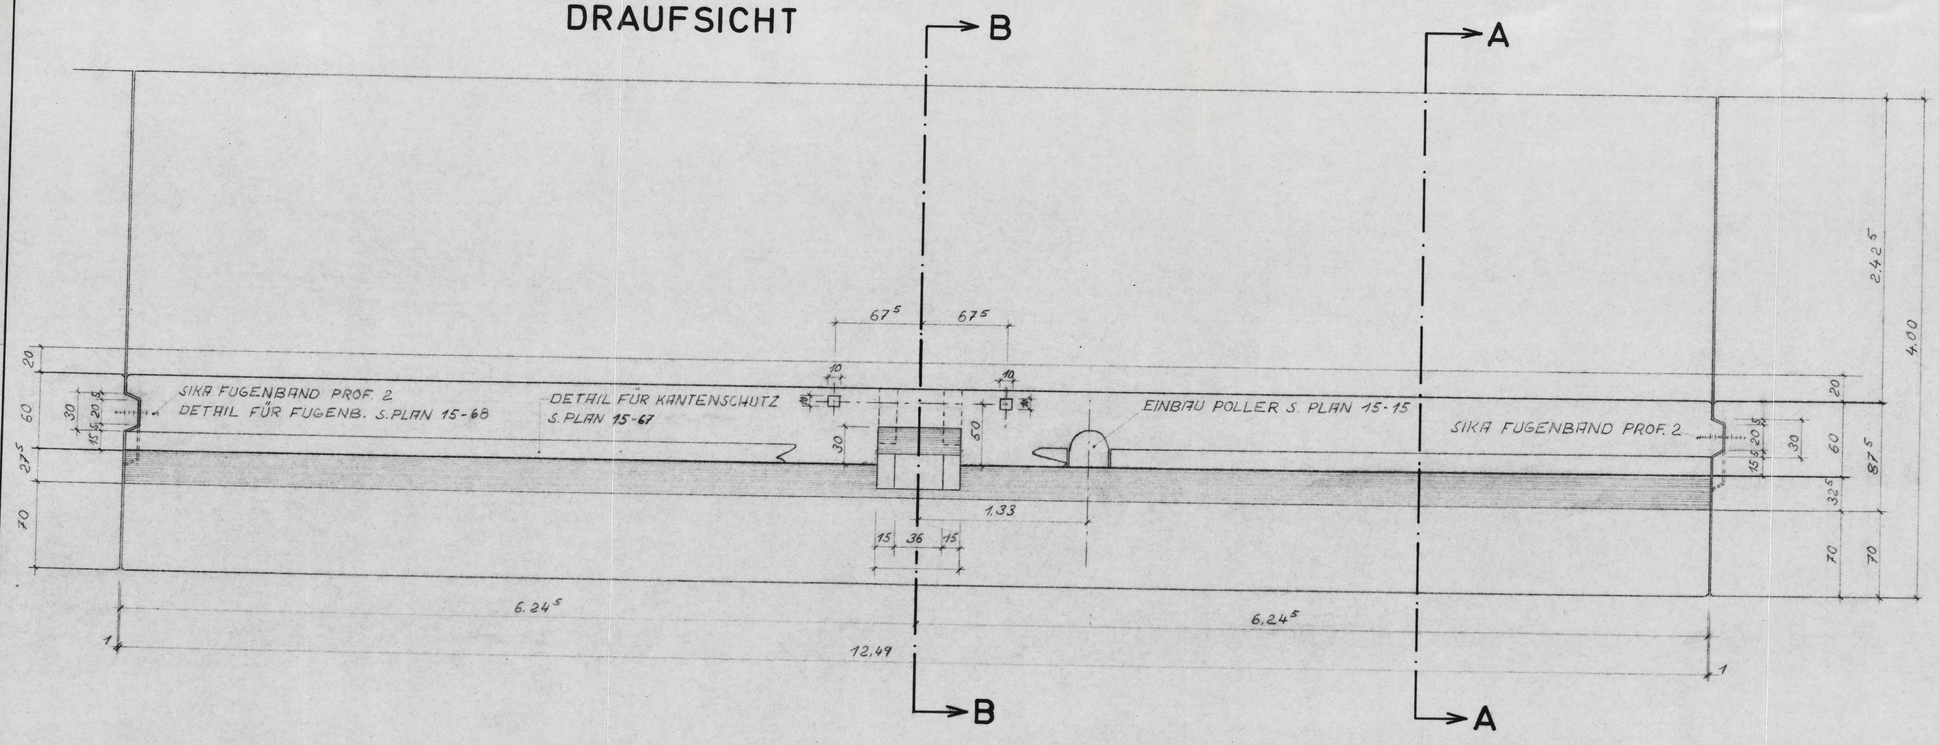

SKIZZE FÜR BETONABRECHNUNG
M. 1:100

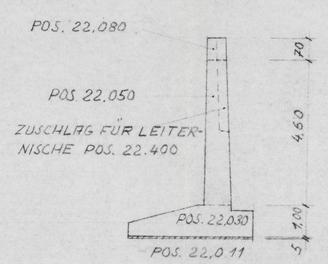

ZUR AUSFÜHRUNG FREIGEGEBEN
HAFENVERWALTUNG NÜRNBERG
Nürnberg, den 3.3.69
i.V. Bierus

SÄMTLICHE MASSE SIND VOR BAUBEGINN ZU ÜBERPRÜFEN. UNSTIMMIGKEITEN SIND MIT DER BAULEITUNG ZU KLÄREN.

BESTANDSPLAN

Hafenverwaltung Nürnberg
der Bayerischen Landeshafenverwaltung

SCHALUNGSPLAN
MAUERFORM V IM BEREICH KAI 8
TYP „A" u. TYP „B"

Maßstab 1: 25 / 100

Nürnberg den 28.2.69
Wechsler

	Tag	Name	geänd.	Tag	Name
bearb.	24.2	V. Rubus			
gez.	26.2	V. Rubus			
gepr	27.2	Bierus			

Zeichnung Nr. 15-74