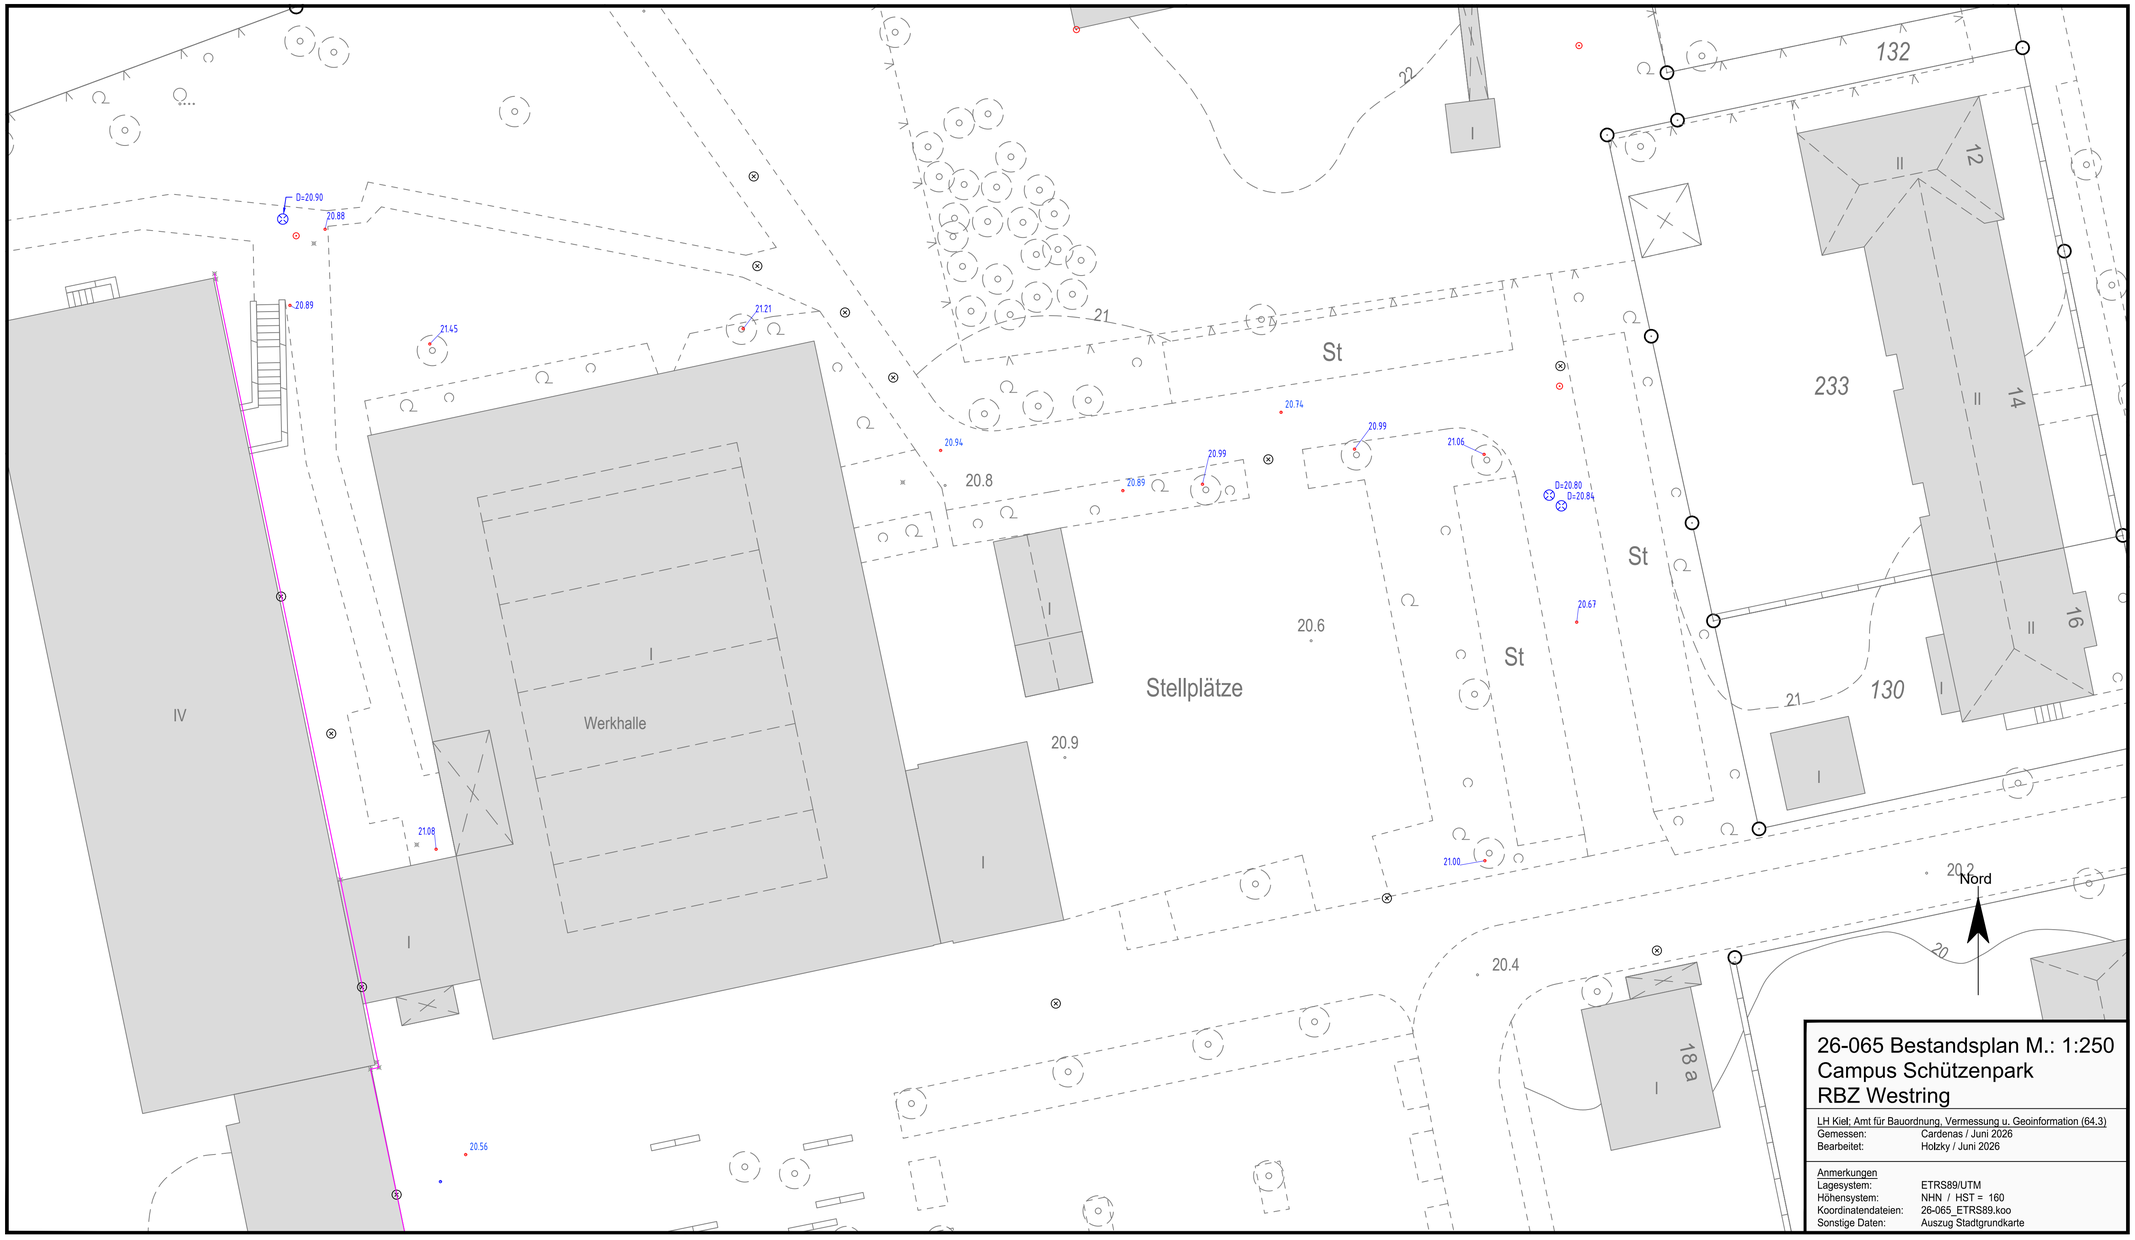

D=20.90
20.88
20.89
21.45
21.21
21
22
132
12
II
233
14
16
St
20.74
20.99
21.06
20.94
20.8
20.89
20.99
D=20.80
D=20.84
20.67
20.6
Stellplätze
St
St
IV
Werkhalle
20.9
21.08
21.00
130
21
20.2
Nord
20
20.4
18 a
20.56
26-065 Bestandsplan M.: 1:250
Campus Schützenpark
RBZ Westring
LH Kiel; Amt für Bauordnung, Vermessung u. Geoinformation (64.3)
Gemessen: Cardenas / Juni 2026
Bearbeitet: Holzky / Juni 2026
Anmerkungen
Lagesystem: ETRS89/UTM
Höhensystem: NHN / HST = 160
Koordinatendateien: 26-065_ETRS89.koo
Sonstige Daten: Auszug Stadtgrundkarte